



Deutsche Telekom Technik GmbH
T NL OST
Dresdner Straße 78A/B, 01445 Radebeul

Stadt Frankfurt (Oder)
Amt für Tief-, Straßenbau und
Grünflächen
Goepelstraße 38

15234 Frankfurt (Oder)

Ihre Referenzen **Frau Borchardt, E-Mail vom 03.05.2016**
Ansprechpartner **PTI 32, PPB 5, FRef. 2, Kerstin Atti-Brosig**
Durchwahl **030/8353-78420**
Datum **03.06.2016**
Betrifft **Anfrage Leitungsbestand in Frankfurt, Oderpromenade, Überplanung
Hochwasserschutzanlage**

Sehr geehrte Damen und Herren,

wir haben Ihre E-Mail dankend erhalten.

Die Telekom Deutschland GmbH (nachfolgend Telekom genannt) - als Netzeigentümerin und Nutzungsberechtigte i. S. v. § 68 Abs. 1 TKG - hat die Deutsche Telekom Technik GmbH beauftragt und bevollmächtigt, alle Rechte und Pflichten der Wegesicherung wahrzunehmen sowie alle Planverfahren Dritter entgegenzunehmen und dementsprechend die erforderlichen Stellungnahmen abzugeben.

Im Planbereich befinden sich Telekommunikationslinien der Telekom, die aus den beigefügten Plänen ersichtlich sind.

Wir bitten Sie, die Ihnen überlassenen Planunterlagen nur für interne Zwecke zu benutzen und nicht an Dritte weiterzugeben.

Der Bestand und der Betrieb der vorhandenen TK-Linien müssen weiterhin gewährleistet bleiben.

Einer Überbauung der Telekommunikationslinien der Telekom stimmen wir nicht zu, weil dadurch der Bau, die Unterhaltung und Erweiterung verhindert wird und ein erhebliches Schadensrisiko besteht.

Ab der Stadtbrücke bis Logenstraße befinden sich Telekommunikationslinien, welche

Datum 03.06.2016
Empfänger Stadt Frankfurt (Oder), Amt für Tief-, Straßenbau und Grünflächen, Goepelstraße 38,
15234 Frankfurt (Oder)
Blatt 2

der Versorgung der Gebäude dienen. Sollten sich durch Ihre Maßnahme Änderungen an den vorhandenen Telekommunikationslinien ergeben, sind diese für den Verursacher Kostenpflichtig.

Bei der Bauausführung ist darauf zu achten, dass Beschädigungen der vorhandenen Telekommunikationslinien vermieden werden und aus betrieblichen Gründen (z. B. im Falle von Störungen) der ungehinderte Zugang zu den Telekommunikationslinien jederzeit möglich ist. Insbesondere müssen Abdeckungen von Abzweigkästen und Kabelschächten sowie oberirdische Gehäuse soweit frei gehalten werden, dass sie gefahrlos geöffnet und ggf. mit Kabelziehfahrzeugen angefahren werden können. Es ist deshalb erforderlich, dass sich die Bauausführenden vor Beginn der Arbeiten über die Lage der zum Zeitpunkt der Bauausführung vorhandenen Telekommunikationslinien der Telekom informieren. Die Kabelschutzanweisung der Telekom ist zu beachten.


Mit freundlichen Grüßen

i.A. 



Bernd Büchle

i.A. 
Kerstin Atti-Brosig



Anlagen: 7 Bestandspläne Frankfurt, Oderpromenade

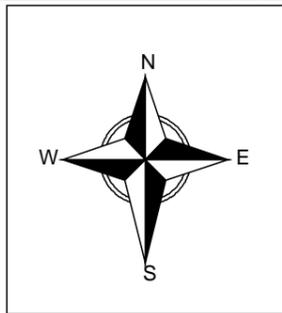


| | | | | |
|----------------------------------|----------------|---------------------------------|---------|----------|
| AT/Vh-Bez.: Kein aktiver Auftrag | | AT/Vh-Nr.: Kein aktiver Auftrag | | |
| TI NL | Ost | | | |
| PTI | Brandenburg | | | |
| ONB | Frankfurt Oder | AsB | 5, 6 | |
| Bemerkung: | VsB | 335A, 335B | Sicht | Lageplan |
| | Name | TI NL NO PTI 21 | Maßstab | 1:500 |
| | Datum | 03.06.2016 | Blatt | 1 |

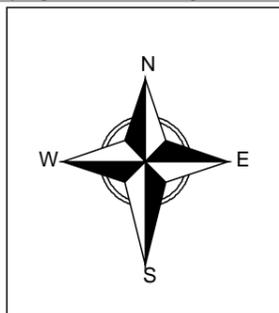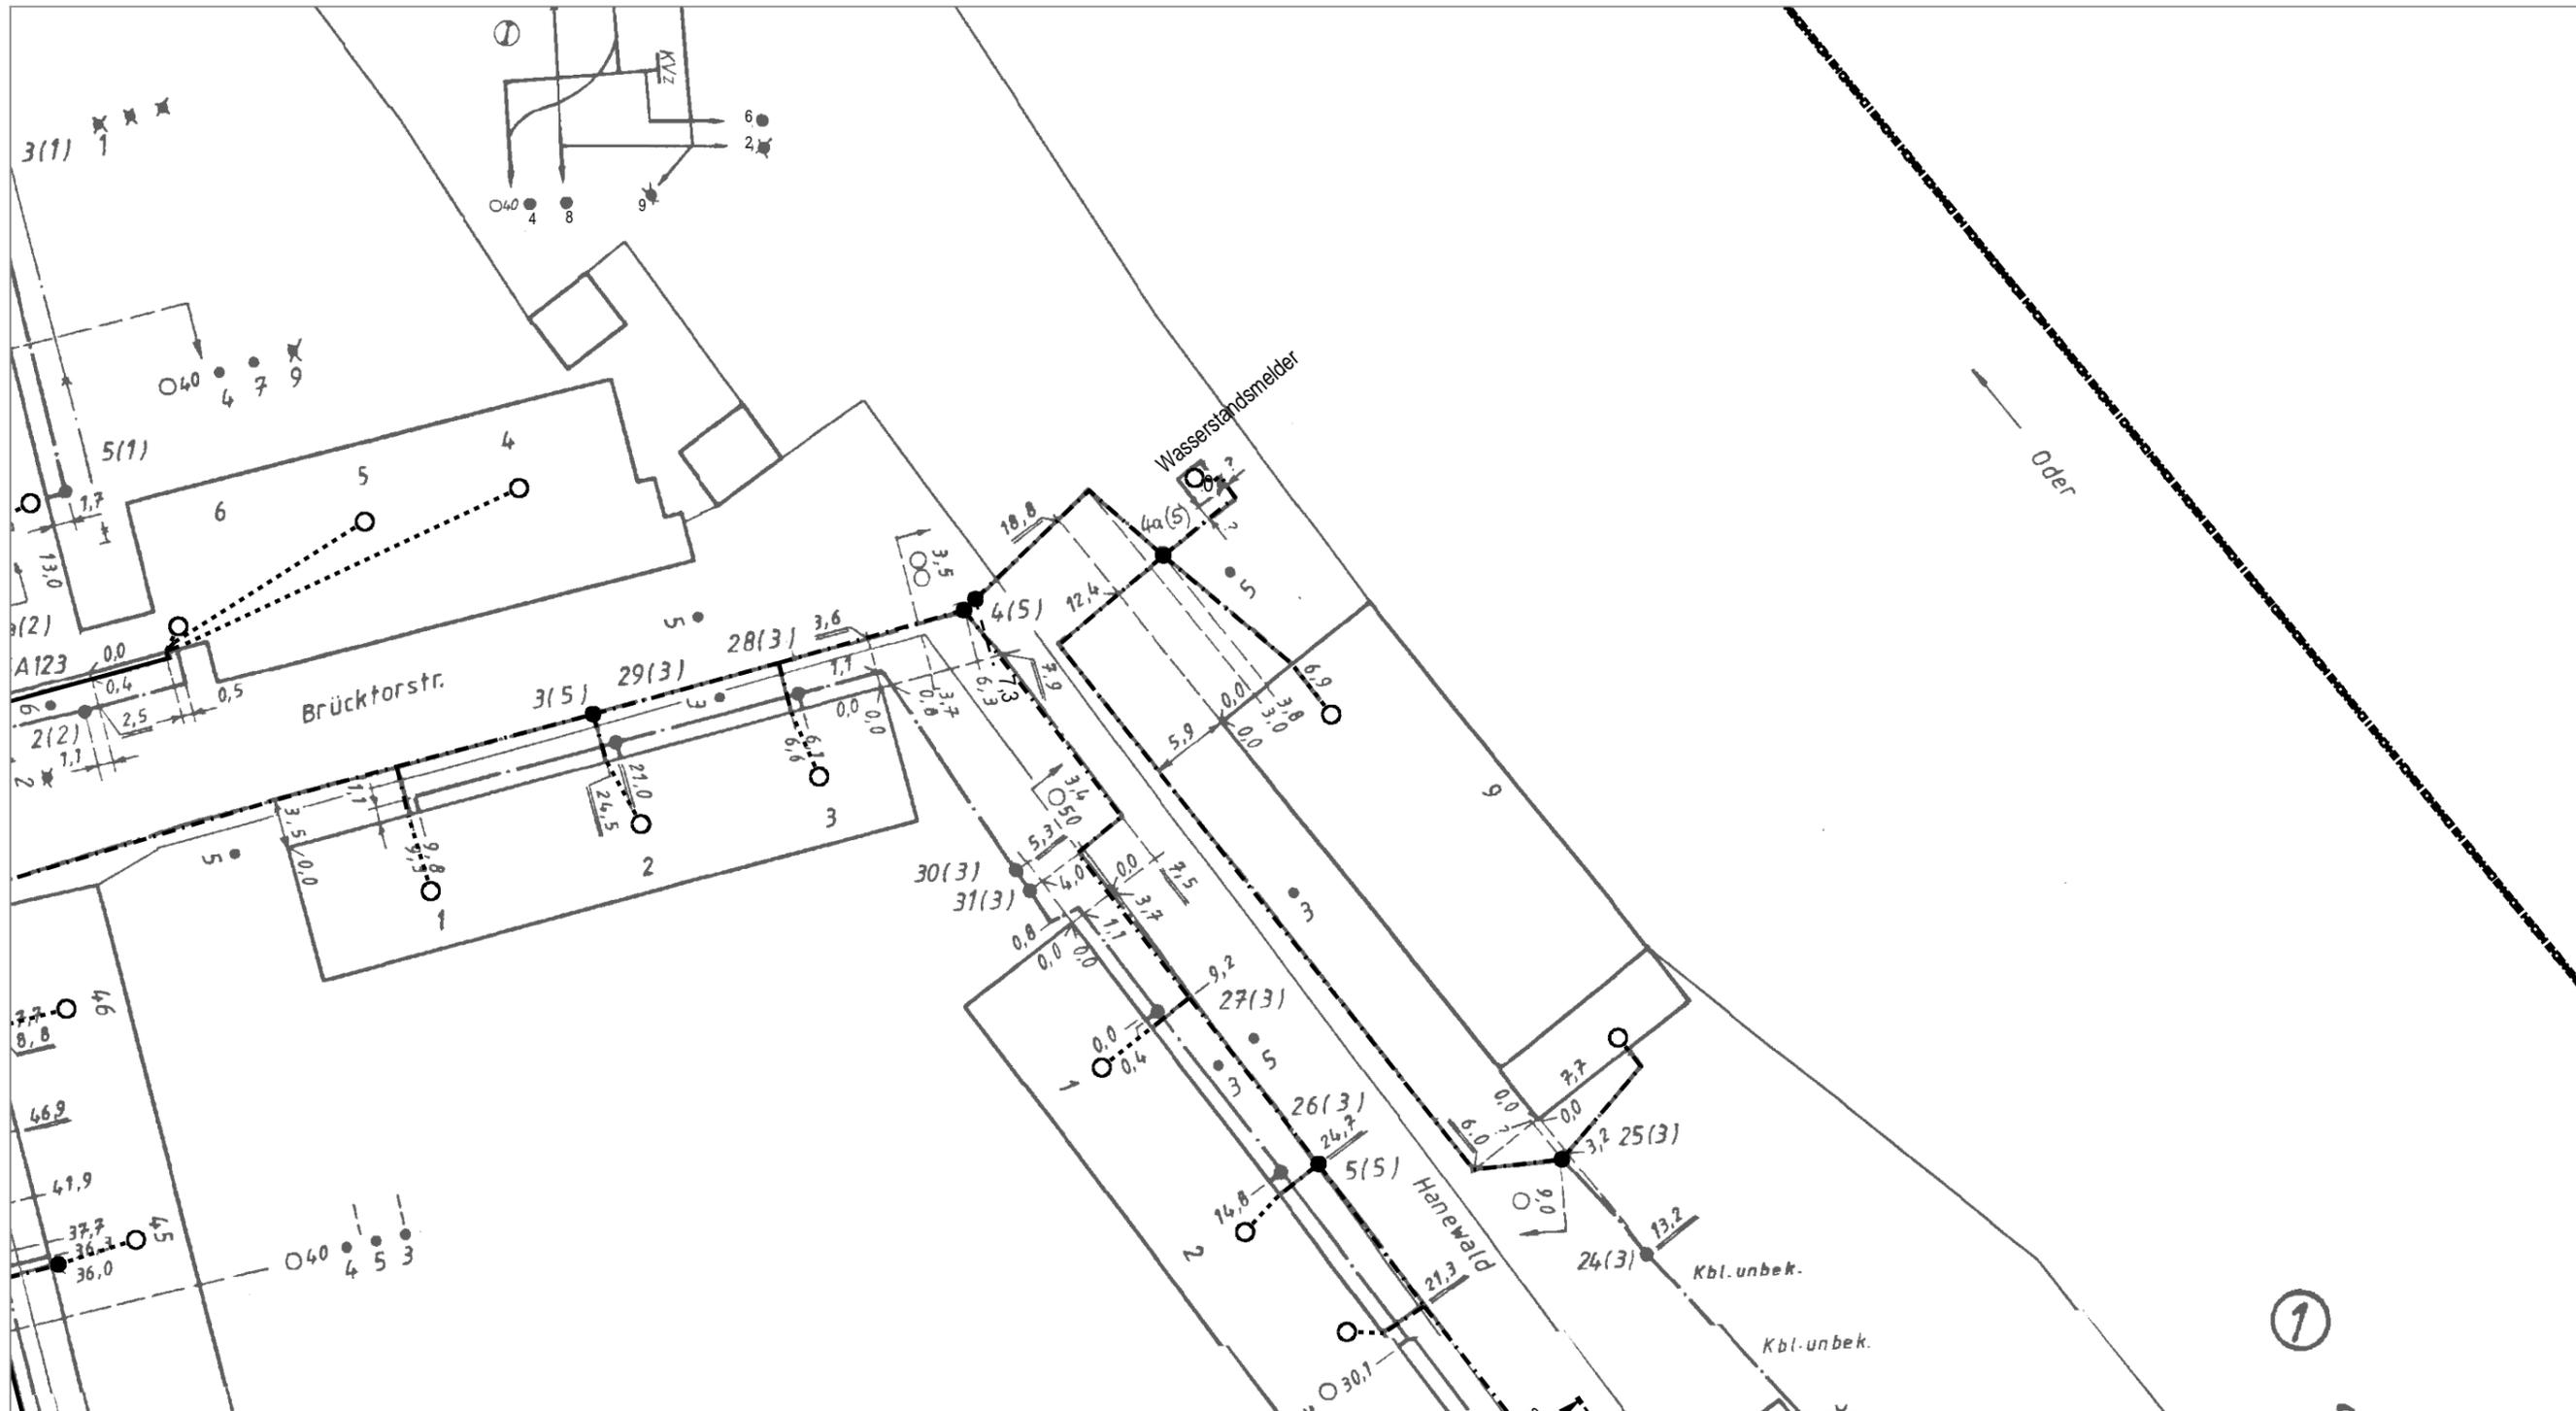



| | | | |
|----------------------------------|----------------|---------------------------------|-----------------|
| AT/Vh-Bez.: Kein aktiver Auftrag | | AT/Vh-Nr.: Kein aktiver Auftrag | |
| TI NL | Ost | | |
| PTI | Brandenburg | | |
| ONB | Frankfurt Oder | AsB | 5, 6 |
| Bemerkung: | | VsB | 335A, 335B |
| | | Name | TI NL NO PTI 21 |
| | | Datum | 03.06.2016 |
| | | Sicht | Lageplan |
| | | Maßstab | 1:500 |
| | | Blatt | 2 |

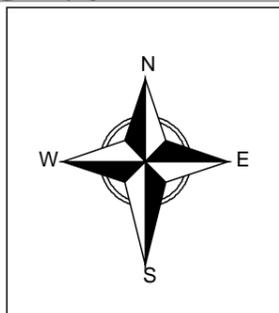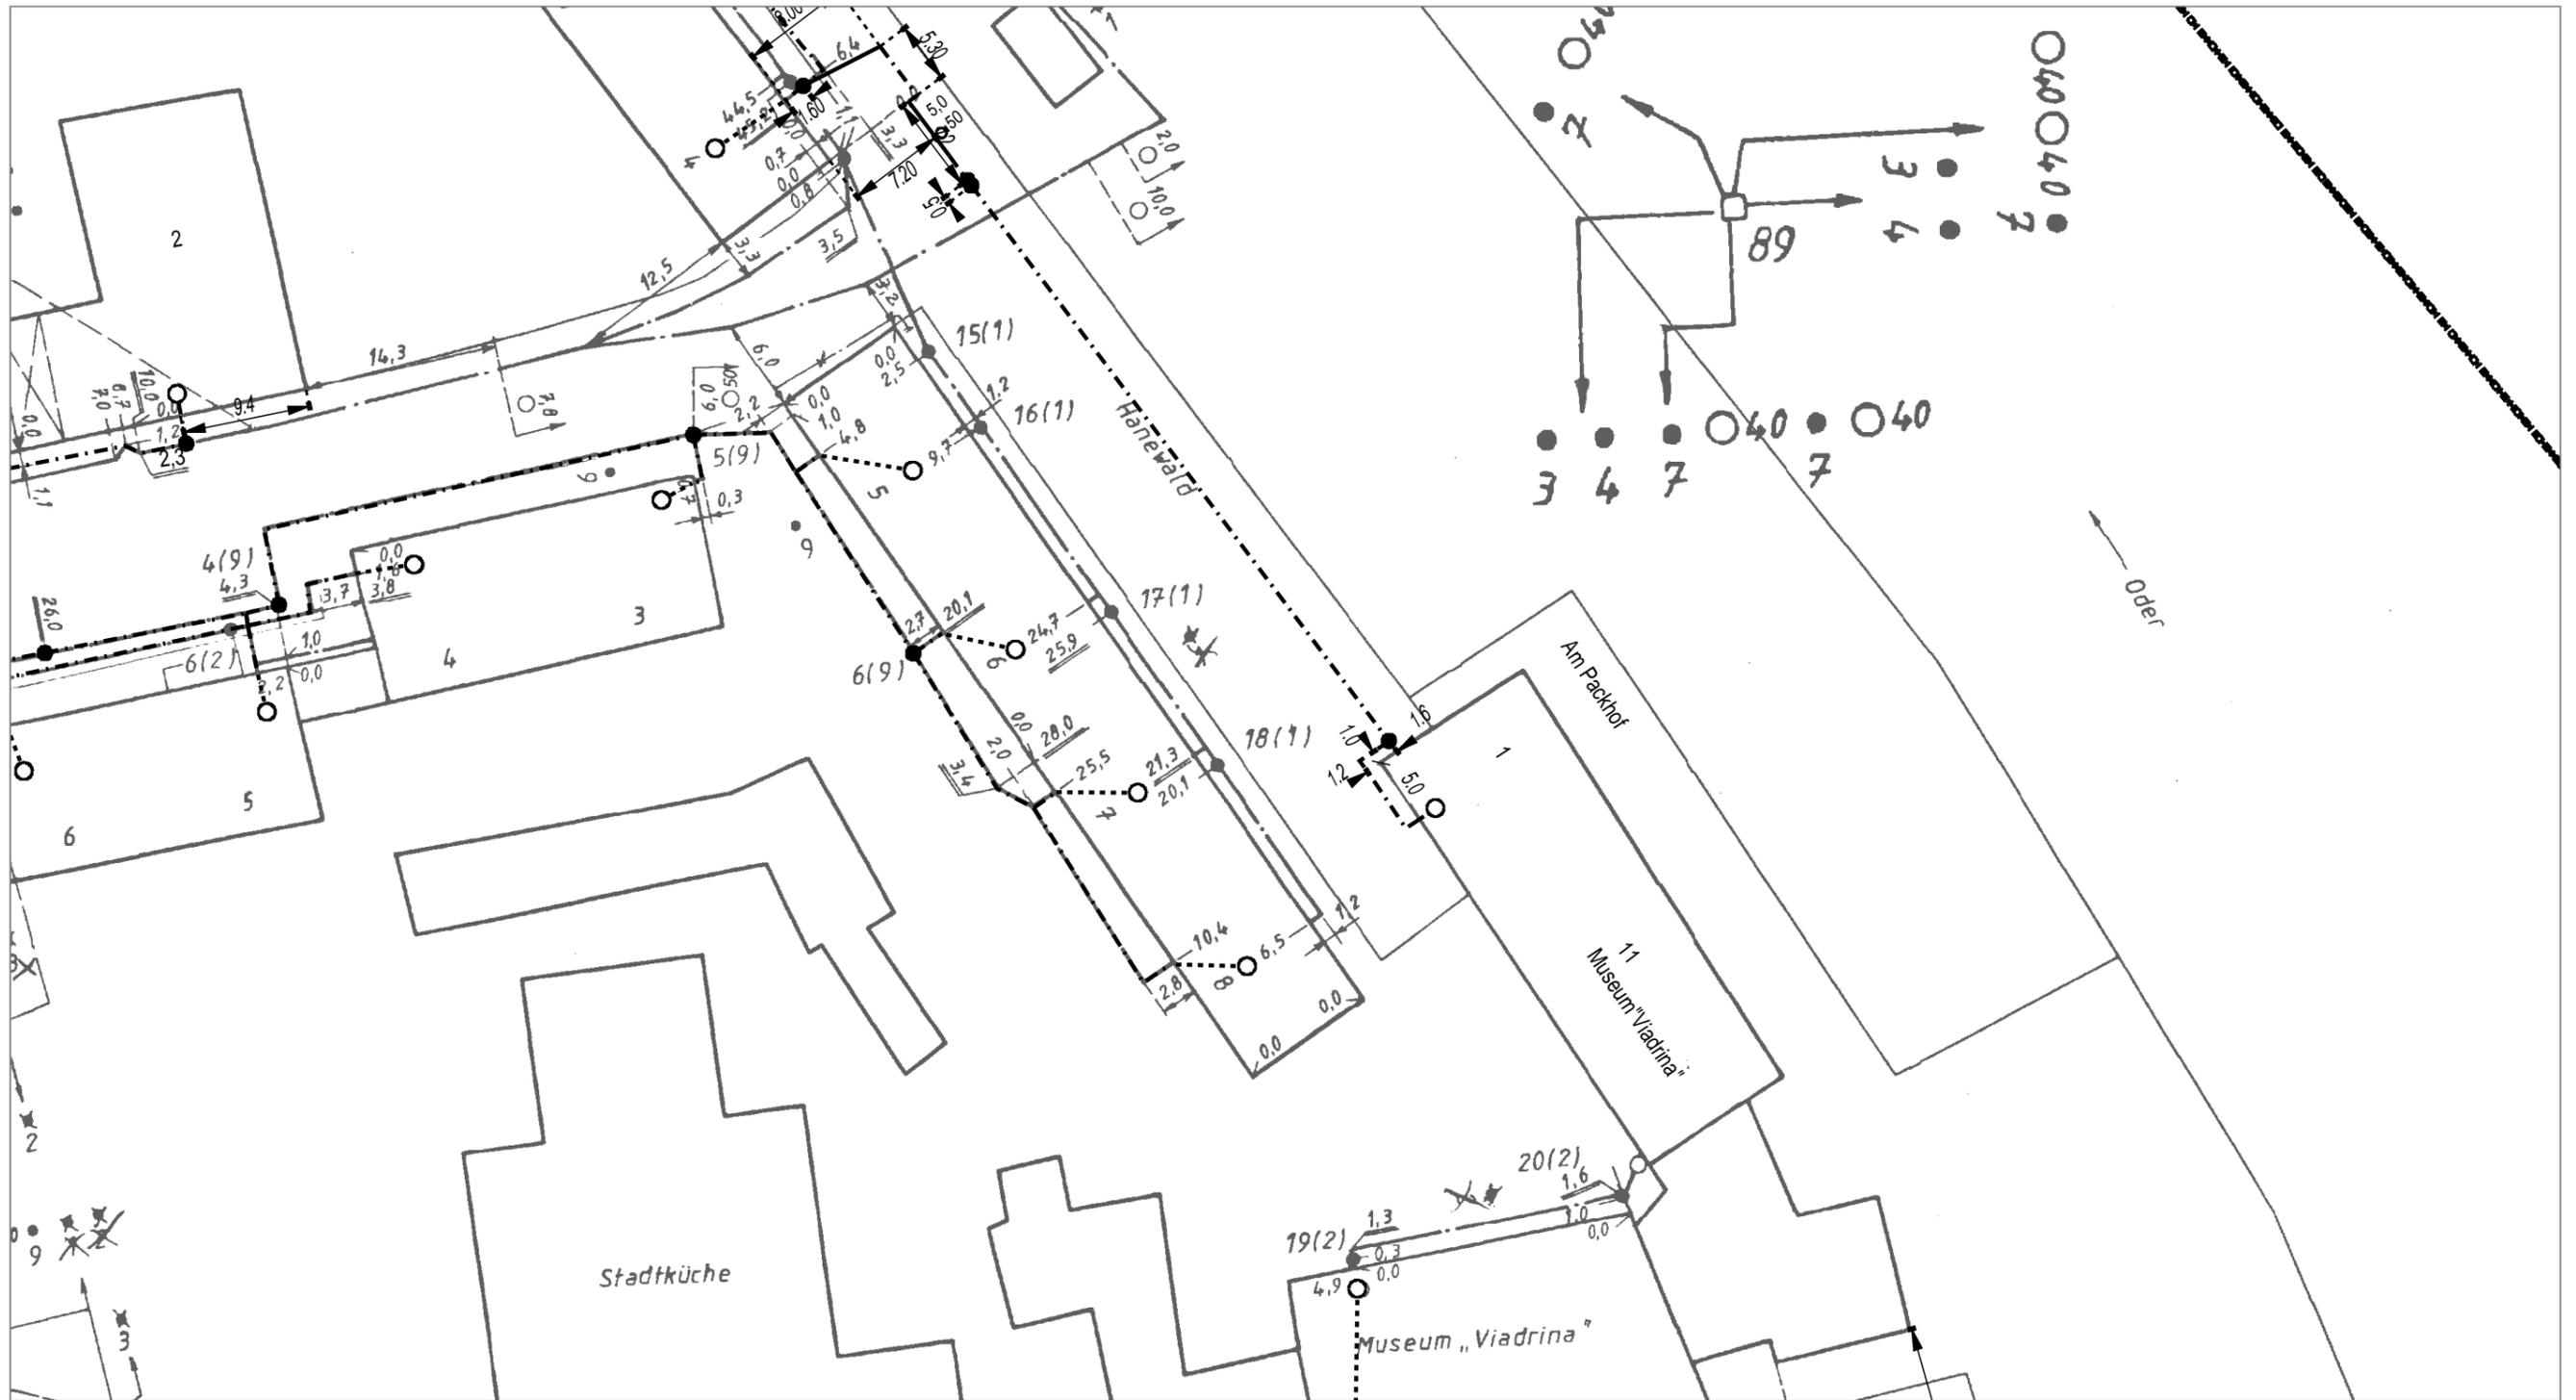


| | | | | | |
|----------------------------------|----------------|---------------------------------|-----------------|---------|----------|
| AT/Vh-Bez.: Kein aktiver Auftrag | | AT/Vh-Nr.: Kein aktiver Auftrag | | | |
| TI NL | Ost | | | | |
| PTI | Brandenburg | | | | |
| ONB | Frankfurt Oder | AsB | 5, 6 | | |
| Bemerkung: | | VsB | 335A, 335B | Sicht | Lageplan |
| | | Name | TI NL NO PTI 21 | Maßstab | 1:500 |
| | | Datum | 03.06.2016 | Blatt | 3 |

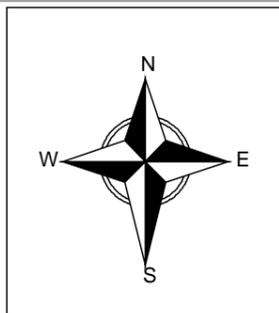


| | | | |
|----------------------------------|----------------|---------------------------------|-----------------|
| AT/Vh-Bez.: Kein aktiver Auftrag | | AT/Vh-Nr.: Kein aktiver Auftrag | |
| TI NL | Ost | | |
| PTI | Brandenburg | | |
| ONB | Frankfurt Oder | AsB | 5, 6 |
| Bemerkung: | | VsB | 335A, 335B |
| | | Name | TI NL NO PTI 21 |
| | | Datum | 03.06.2016 |
| | | Sicht | Lageplan |
| | | Maßstab | 1:500 |
| | | Blatt | 4 |

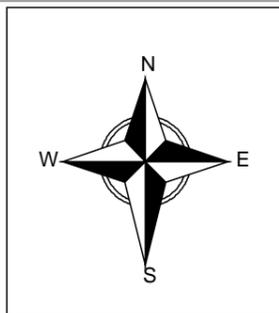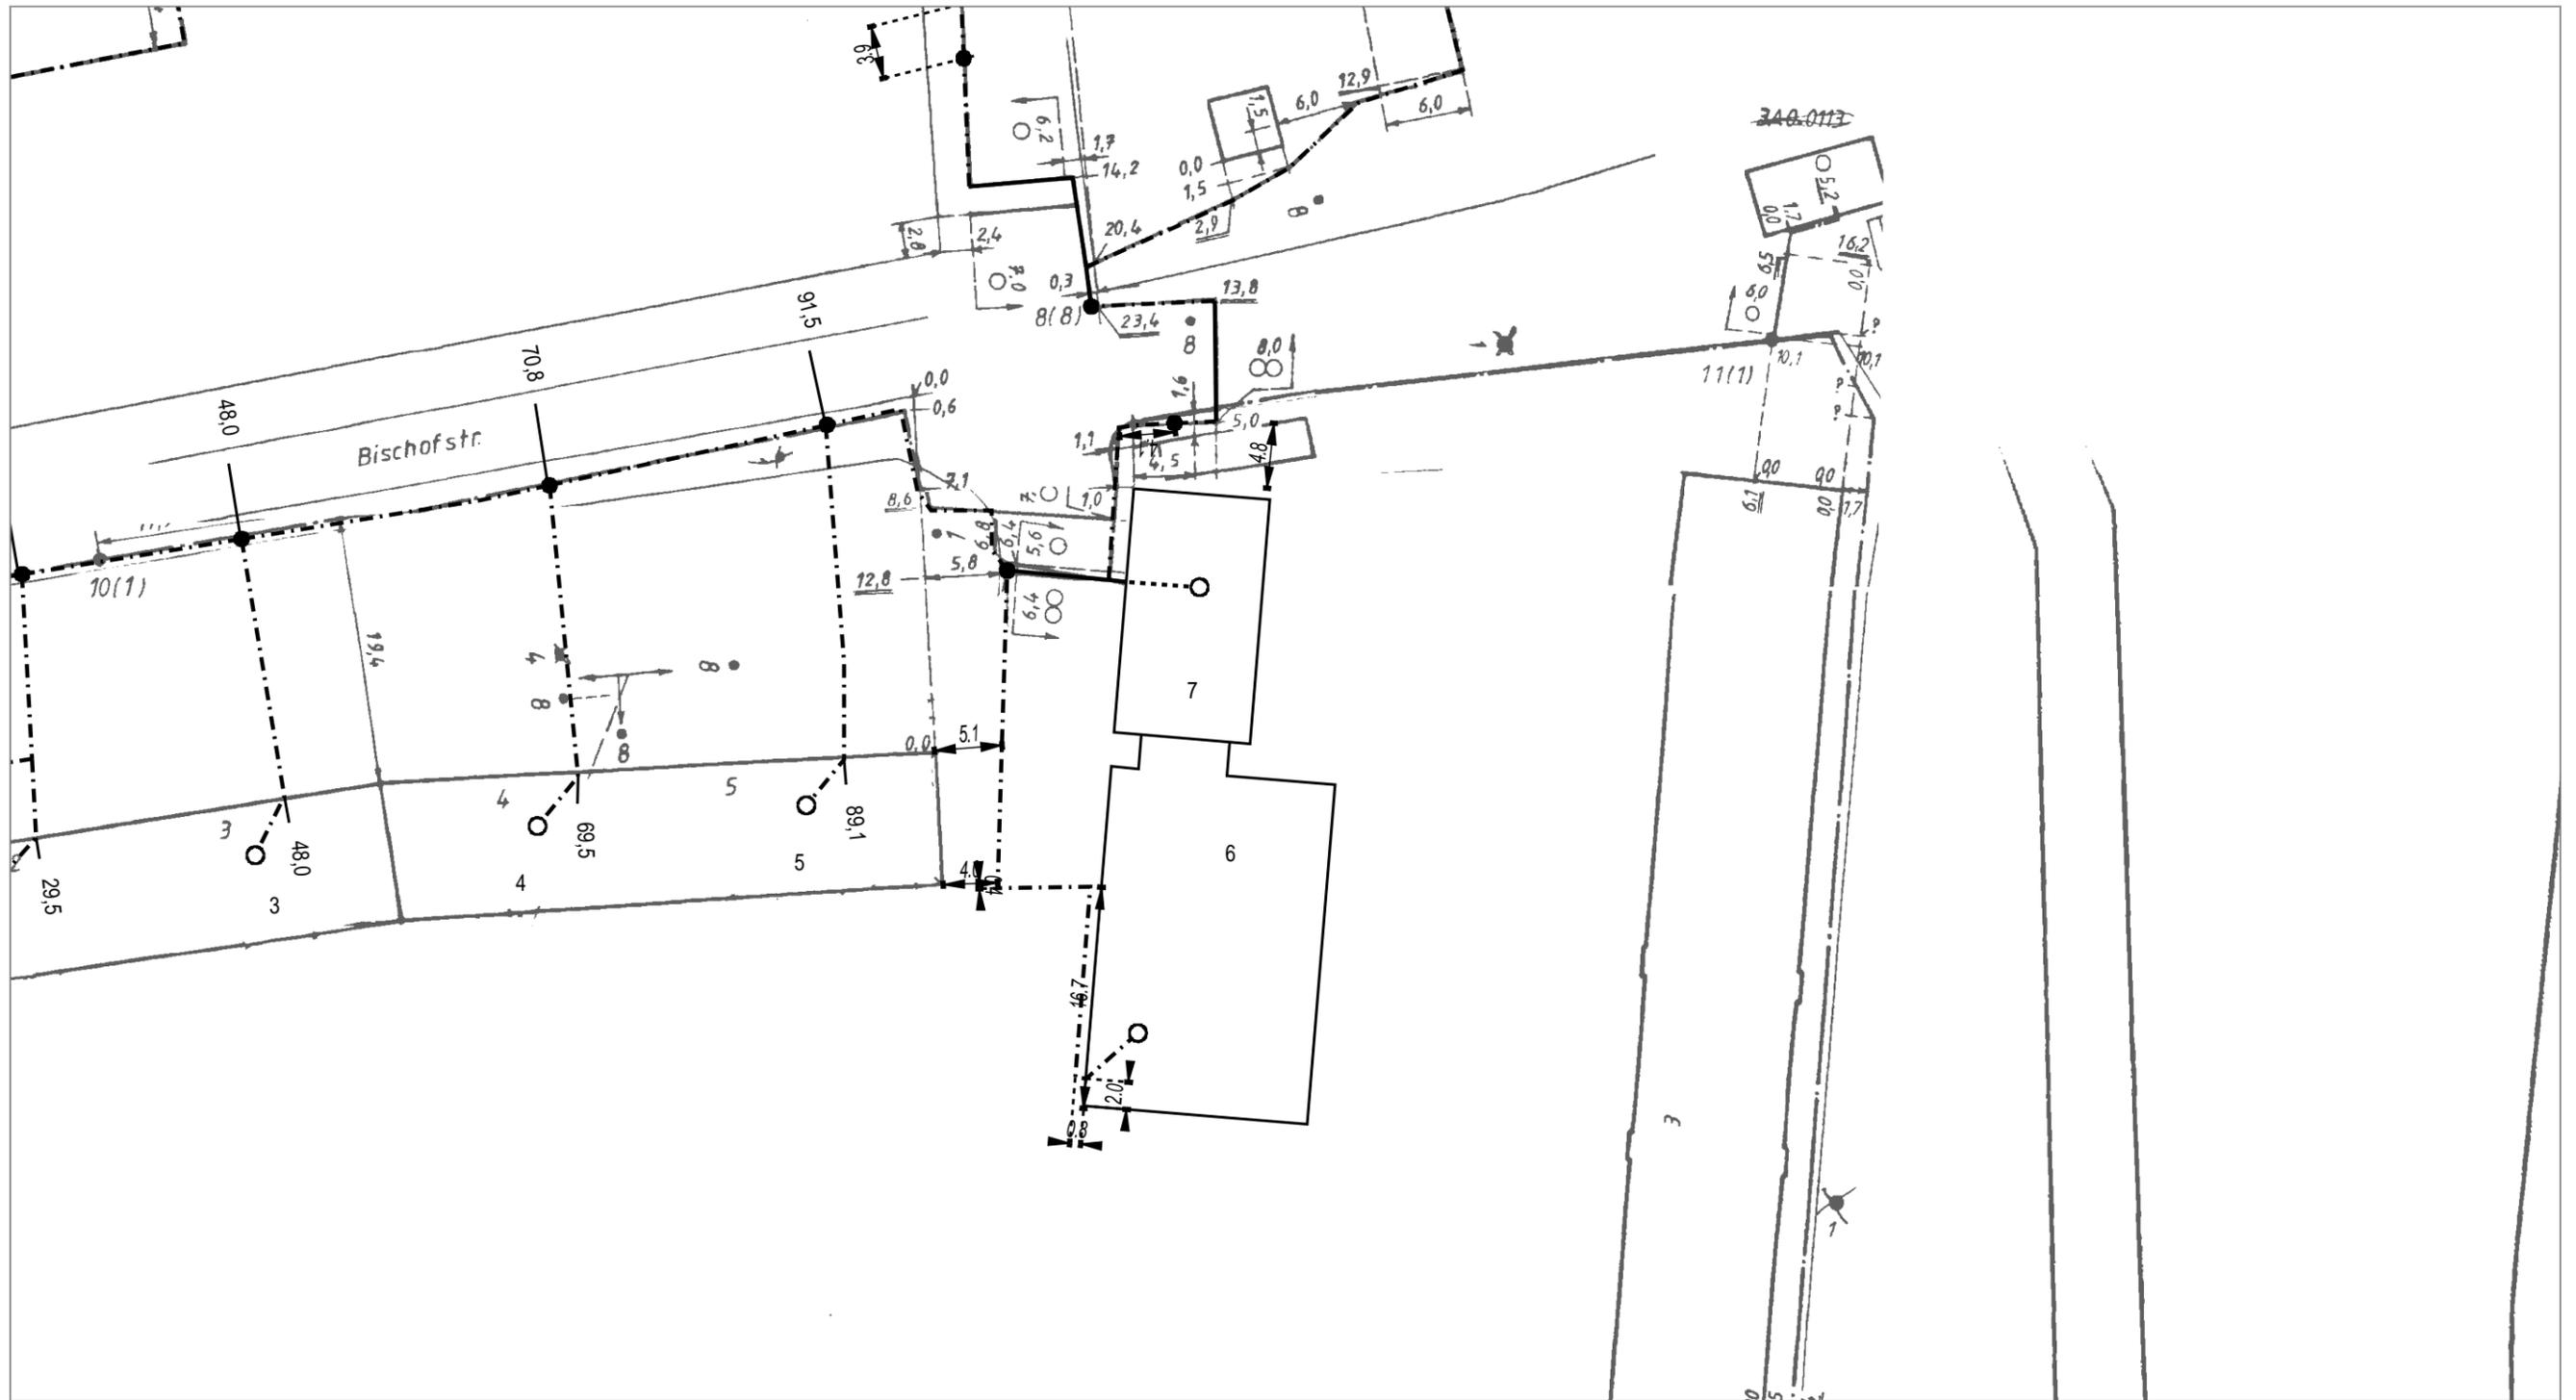

| | | | | | |
|----------------------------------|----------------|---------------------------------|-----------------|---------|----------|
| AT/Vh-Bez.: Kein aktiver Auftrag | | AT/Vh-Nr.: Kein aktiver Auftrag | | | |
| TI NL | Ost | | | | |
| PTI | Brandenburg | | | | |
| ONB | Frankfurt Oder | AsB | 5, 6 | | |
| Bemerkung: | | VsB | 335A, 335B | Sicht | Lageplan |
| | | Name | TI NL NO PTI 21 | Maßstab | 1:500 |
| | | Datum | 03.06.2016 | Blatt | 5 |

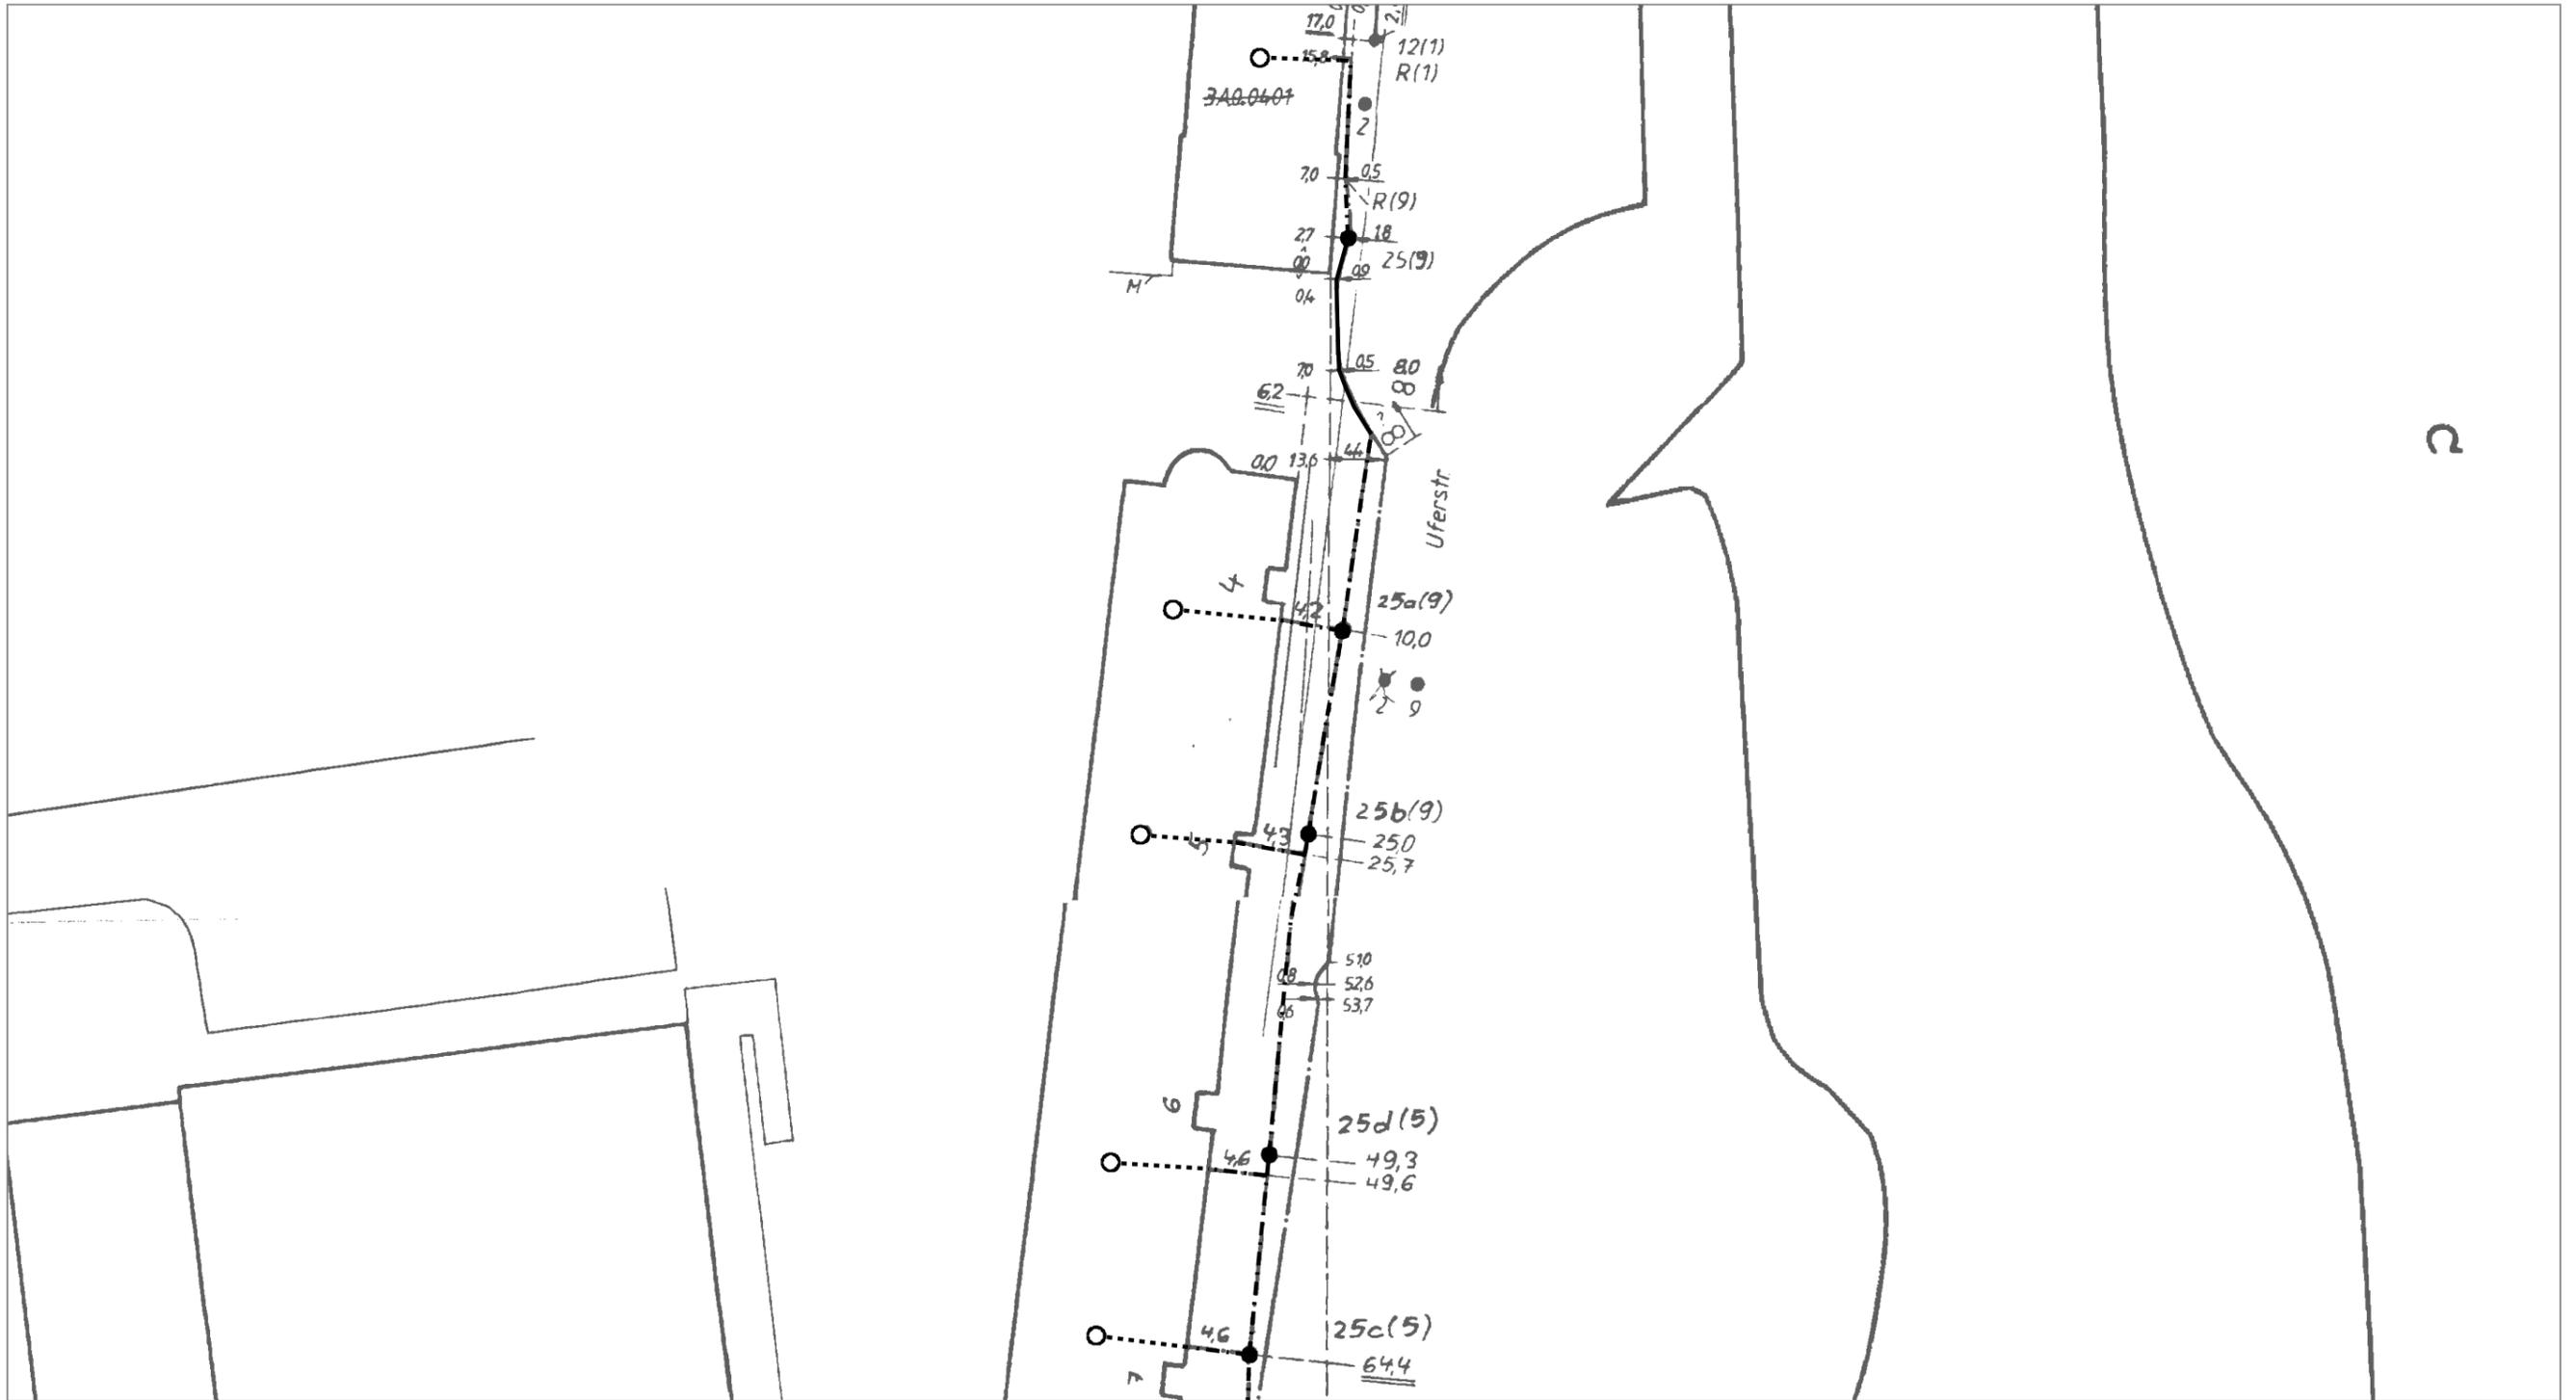

2

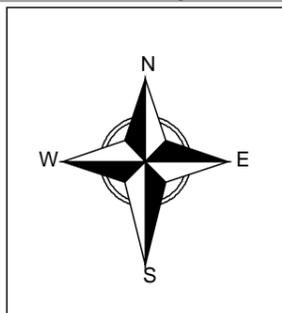

| | | | |
|----------------------------------|----------------|---------------------------------|-----------------|
| AT/Vh-Bez.: Kein aktiver Auftrag | | AT/Vh-Nr.: Kein aktiver Auftrag | |
| TI NL | Ost | | |
| PTI | Brandenburg | | |
| ONB | Frankfurt Oder | AsB | 5, 6 |
| Bemerkung: | | VsB | 335A, 335B |
| | | Name | TI NL NO PTI 21 |
| | | Datum | 03.06.2016 |
| | | Sicht | Lageplan |
| | | Maßstab | 1:500 |
| | | Blatt | 6 |



ERLEBEN, WAS VERBINDET.

DEUTSCHE TELEKOM TECHNIK GMBH
T NL OST
01059 Dresden

Dr.-Ing. Heinrich Ingenieurgesellschaft
mbH
Waisenhausstraße 10

09599 Freiberg



Ihre Referenzen Frau Kempfer, E-Mail vom 16.04.2019
Ansprechpartner PTI 32, PPB 4, FRef. 2, Kerstin Atti-Brosig
Durchwahl 030/8353-78420
Datum 14.05.2019
Betrifft Bestandsabfrage Hochwasserschutz Uferpromenade bis Ziegelstraße in Frankfurt (Oder)

Sehr geehrte Damen und Herren,

wir haben Ihre E-Mail dankend erhalten.

Die Telekom Deutschland GmbH (nachfolgend Telekom genannt) - als Netzeigentümerin und Nutzungsberechtigte i. S. v. § 68 Abs. 1 TKG - hat die Deutsche Telekom Technik GmbH beauftragt und bevollmächtigt, alle Rechte und Pflichten der Wegesicherung wahrzunehmen sowie alle Planverfahren Dritter entgegenzunehmen und dementsprechend die erforderlichen Stellungnahmen abzugeben.

Im Planbereich befinden sich Telekommunikationslinien der Telekom, die aus den beigefügten Plänen ersichtlich sind.

Wir bitten Sie, die Ihnen überlassenen Planunterlagen nur für interne Zwecke zu benutzen und nicht an Dritte weiterzugeben.

Die im Planbereich vorhandene Telekommunikationslinien können Kupferkabel, Glasfaserkabel und Rohre sein. Die vorhandenen Telekommunikationslinien liegen gewöhnlich auf einer Grabensohle von 0,6 m (in Einzelfällen 0,4 m) bis 1,0 m innerhalb von Ortschaften. Eine abweichende Tiefenlage kann infolge von nachträglicher Veränderung der Deckung durch Straßenumbauten u. dgl. und aus anderen Gründen möglich sein.

Die vorhandenen Telekommunikationslinien dienen der Versorgung der Gebäude mit

Hausanschrift DEUTSCHE TELEKOM TECHNIK GMBH
Technik Niederlassung Ost, Dresdner Straße 78, 01445 Radebeul
Besucheradresse: Heinrich-Hildebrand-Str. 10, 15232 Frankfurt/Oder
Postanschrift 01059 Dresden
Telekontakte Telefon +49 351 474-0, Internet www.telekom.de
Konto Postbank Saarbrücken (BLZ 590 100 66), Kto.-Nr. 248 586 68, IBAN: DE1759 0100 66 00 2485 8668, SWIFT-BIC: PBNKDEFF590
Aufsichtsrat Dr. Dirk Wössner (Vorsitzender)
Geschäftsführung Walter Goldenits (Vorsitzender), Maria Stettner, Dagmar Vöckler-Busch
Handelsregister Amtsgericht Bonn HRB 14190, Sitz der Gesellschaft Bonn I USt-IdNr. DE 814645262



Datum 14.05.2019
Empfänger Dr.-Ing. Heinrich Ingenieurgesellschaft mbh, Waisenhausstraße 10, 09599 Freiberg
Blatt 2

Telekommunikationsanschlüssen und können nicht außer Betrieb genommen werden. Bei Ihren geplanten Bohrpfählen ist ein Mindestabstand von 0,5 m zu den vorhandenen Telekommunikationslinien einzuhalten.

Eine Außerbetriebnahme der vorhandenen Telekommunikationslinien ist nicht möglich und es gibt kein Notfallplan. Sollten Umverlegungsmaßnahmen an den vorhandenen Telekommunikationslinien erforderlich sein, sind diese Umverlegungsmaßnahmen erst durchzuführen und nach der Umschaltung der Anschlüsse kann die störende Leitung außer Betrieb genommen werden. Dabei ist zu beachten, dass je nach Art der Leitung eine Umschaltung nur in der Nacht nach vorheriger Anmeldung möglich ist.

Notwendige Umverlegungsmaßnahmen sind für den Verursacher Kostenpflichtig.

Bei der Bauausführung ist darauf zu achten, dass Beschädigungen der vorhandenen Telekommunikationslinien vermieden werden und aus betrieblichen Gründen (z. B. im Falle von Störungen) der ungehinderte Zugang zu den Telekommunikationslinien jederzeit möglich ist. Insbesondere müssen Abdeckungen von Abzweigkästen und Kabelschächten sowie oberirdische Gehäuse soweit frei gehalten werden, dass sie gefahrlos geöffnet und ggf. mit Kabelziehfahrzeugen angefahren werden können. Es ist deshalb erforderlich, dass sich die Bauausführenden vor Beginn der Arbeiten über die Lage der zum Zeitpunkt der Bauausführung vorhandenen Telekommunikationslinien der Telekom informieren. Die Kabelschutzanweisung der Telekom ist zu beachten.

Mit freundlichen Grüßen


i.A.


Ronny Puppe

i.A.


Kerstin Atti-Brosig

Anlagen: 5 Bestandspläne Frankfurt, Oderpromenade

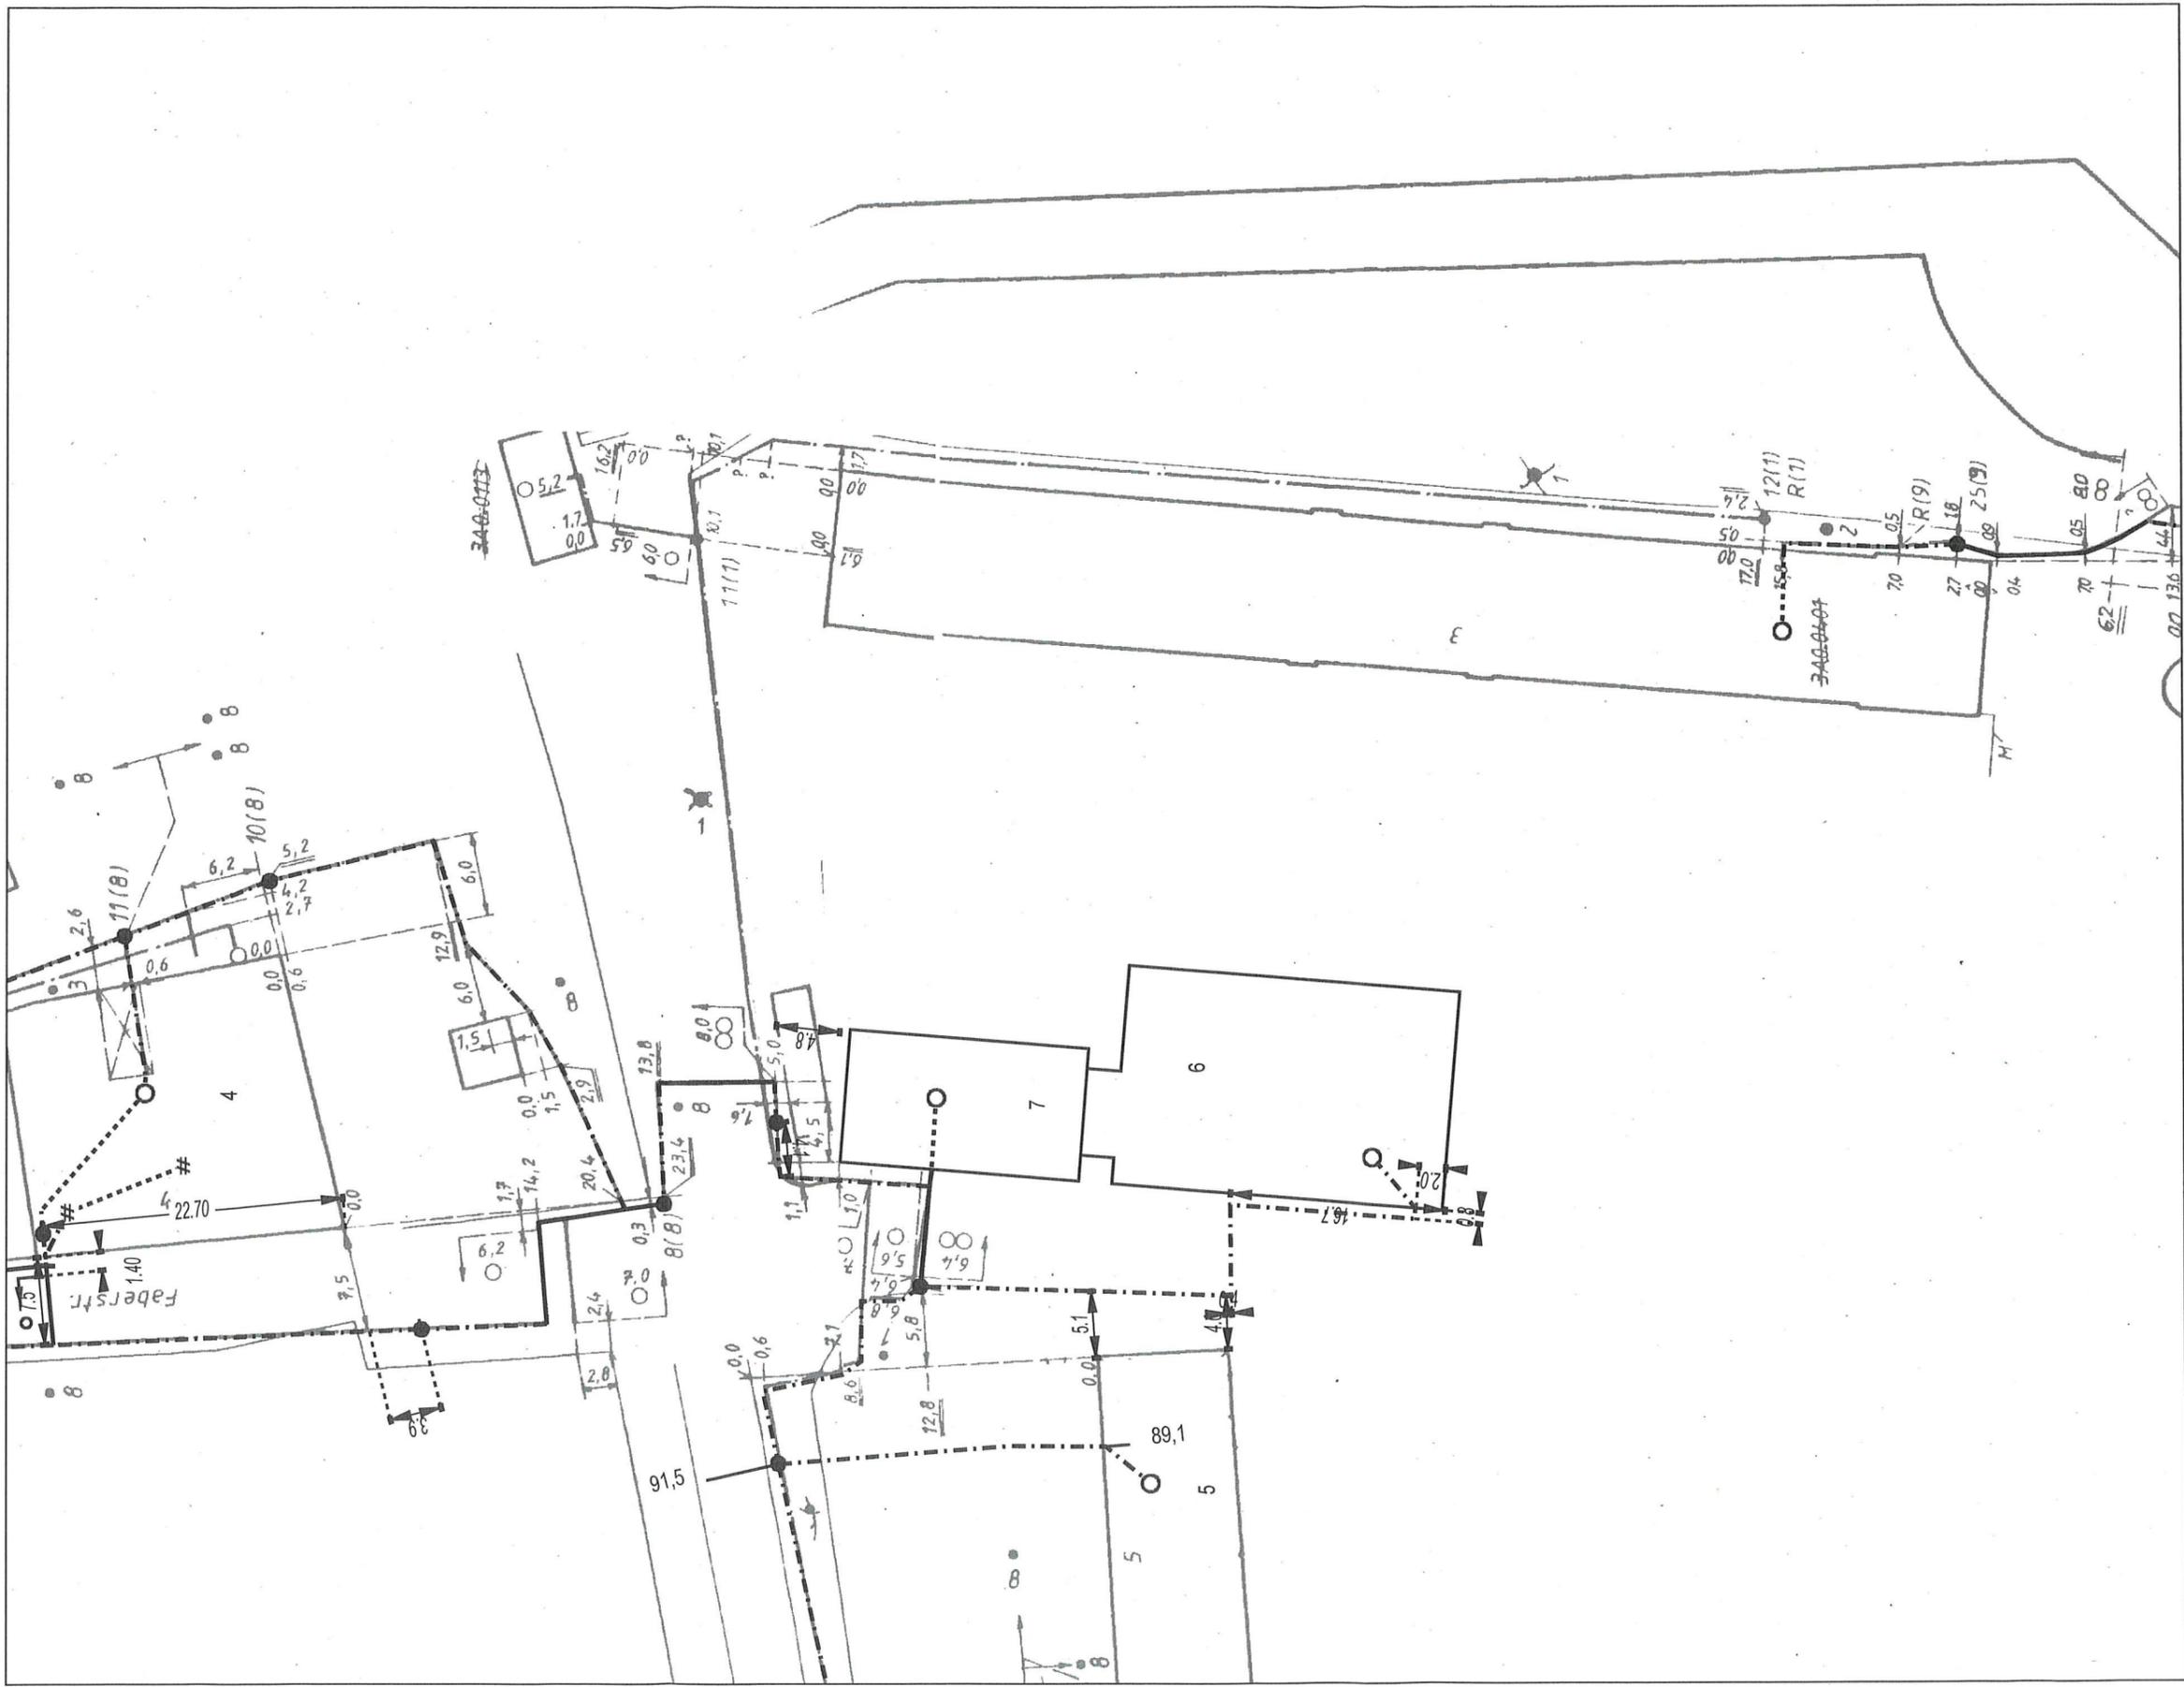


| | | | |
|---------------------------------|----------------|---------------------------------|-----------------|
| ATMh-Bez.: Kein aktiver Auftrag | | AT/Vh-Nr.: Kein aktiver Auftrag | |
| TI NL | Ost | | |
| PTI | Brandenburg | | |
| ONB | Frankfurt Oder | AsB | 5 |
| Bemerkung: | | VsB | 335A |
| | | Name | TI NL NO PTI 21 |
| | | Datum | 13.05.2019 |
| | | Sicht | Lageplan |
| | | Maßstab | 1:500 |
| | | Blatt | 2 |






| | | | |
|---------------------------------|----------------|---------------------------------|-----------------|
| ATMh-Bez.: Kein aktiver Auftrag | | AT/Vh-Nr.: Kein aktiver Auftrag | |
| TI NL | Ost | AsB | 6 |
| PTI | Brandenburg | VsB | 335B |
| ONB | Frankfurt Oder | Name | TI NL NO PTI 21 |
| Bemerkung: | | Datum | 13.05.2019 |
| | | Sicht | Lageplan |
| | | Maßstab | 1:500 |
| | | Blatt | 2 |



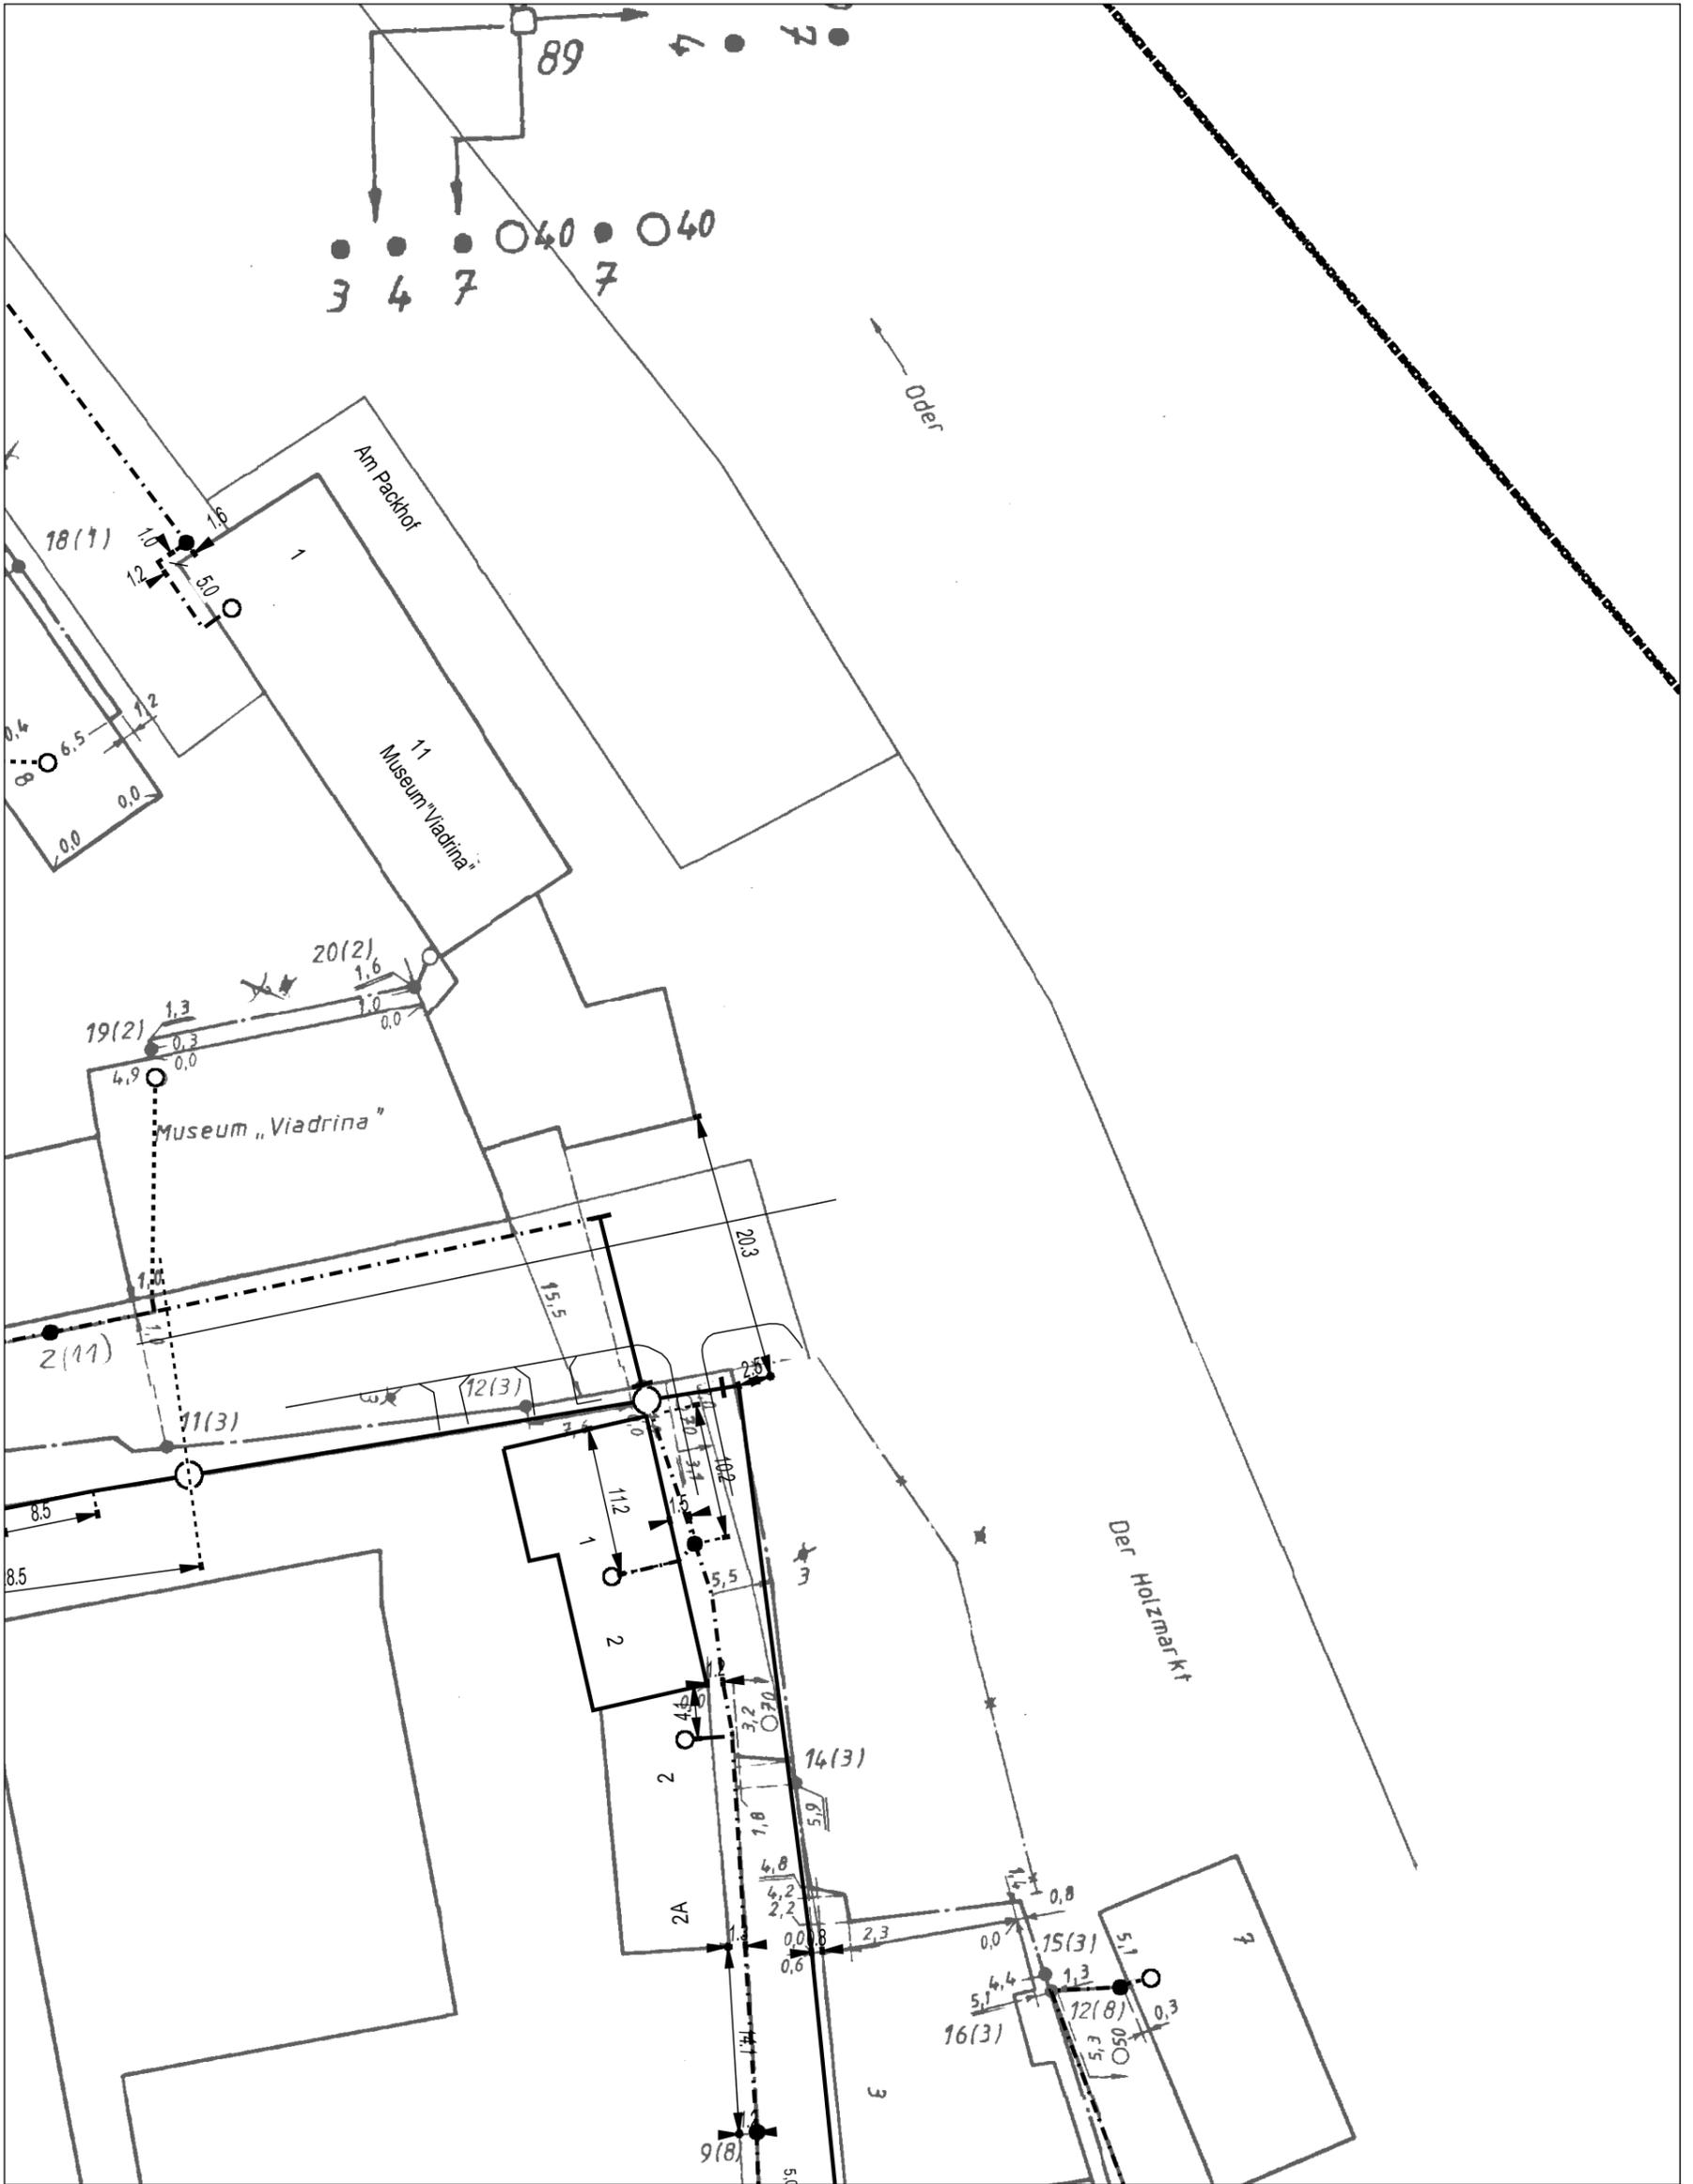

| | | | | | |
|----------------------------------|----------------|---------------------------------|-----------------|---------|----------|
| AT/Vh-Bez.: Kein aktiver Auftrag | | AT/Vh-Nr.: Kein aktiver Auftrag | | | |
| TI NL | Ost | | | | |
| PTI | Brandenburg | | | | |
| ONB | Frankfurt Oder | AsB | 5 | | |
| Bemerkung: | | VsB | 335A | Sicht | Lageplan |
| | | Name | TI NL NO PTI 21 | Maßstab | 1:500 |
| | | Datum | 13.05.2019 | Blatt | 1 |

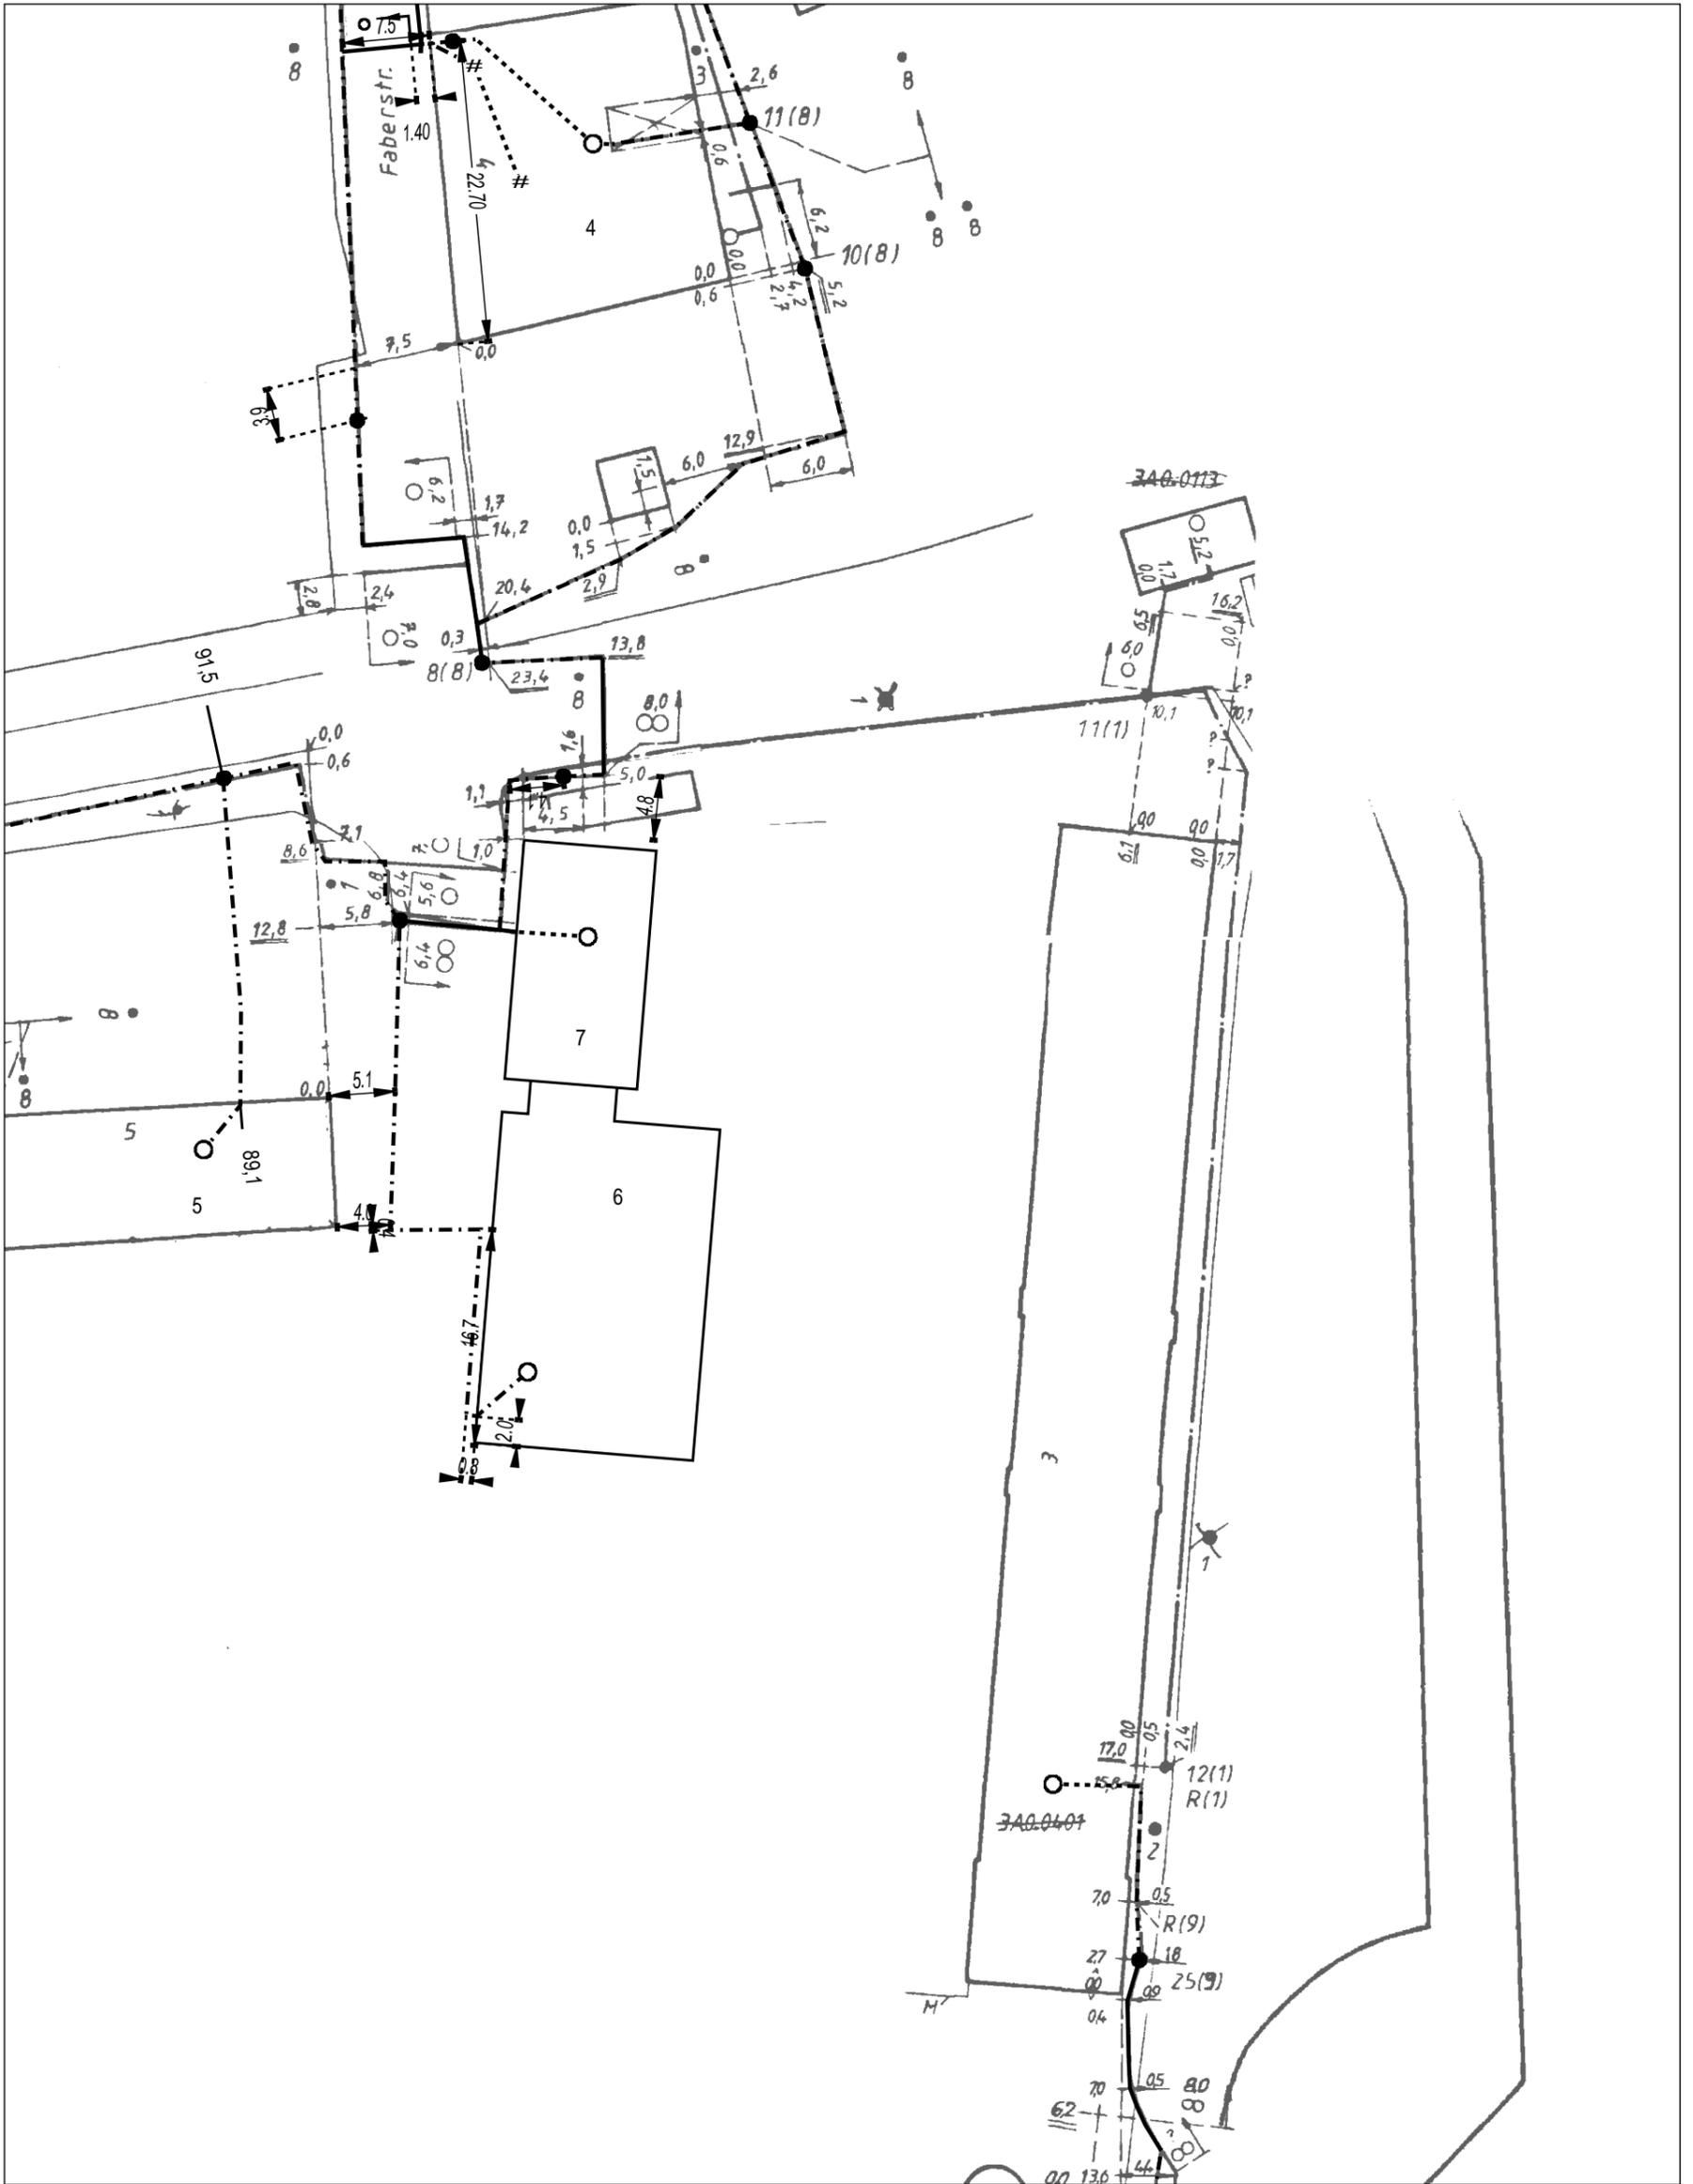


| | | | |
|----------------------------------|----------------|---------------------------------|-----------------|
| AT/Vh-Bez.: Kein aktiver Auftrag | | AT/Vh-Nr.: Kein aktiver Auftrag | |
| TI NL | Ost | | |
| PTI | Brandenburg | | |
| ONB | Frankfurt Oder | AsB | 5 |
| Bemerkung: | | VsB | 335A |
| | | Name | TI NL NO PTI 21 |
| | | Datum | 13.05.2019 |
| | | Sicht | Lageplan |
| | | Maßstab | 1:500 |
| | | Blatt | 2 |






| | | | | | |
|----------------------------------|----------------|---------------------------------|-----------------|---------|----------|
| AT/Vh-Bez.: Kein aktiver Auftrag | | AT/Vh-Nr.: Kein aktiver Auftrag | | | |
| TI NL | Ost | | | | |
| PTI | Brandenburg | | | | |
| ONB | Frankfurt Oder | AsB | 6 | | |
| Bemerkung: | | VsB | 335B | Sicht | Lageplan |
| | | Name | TI NL NO PTI 21 | Maßstab | 1:500 |
| | | Datum | 13.05.2019 | Blatt | 1 |



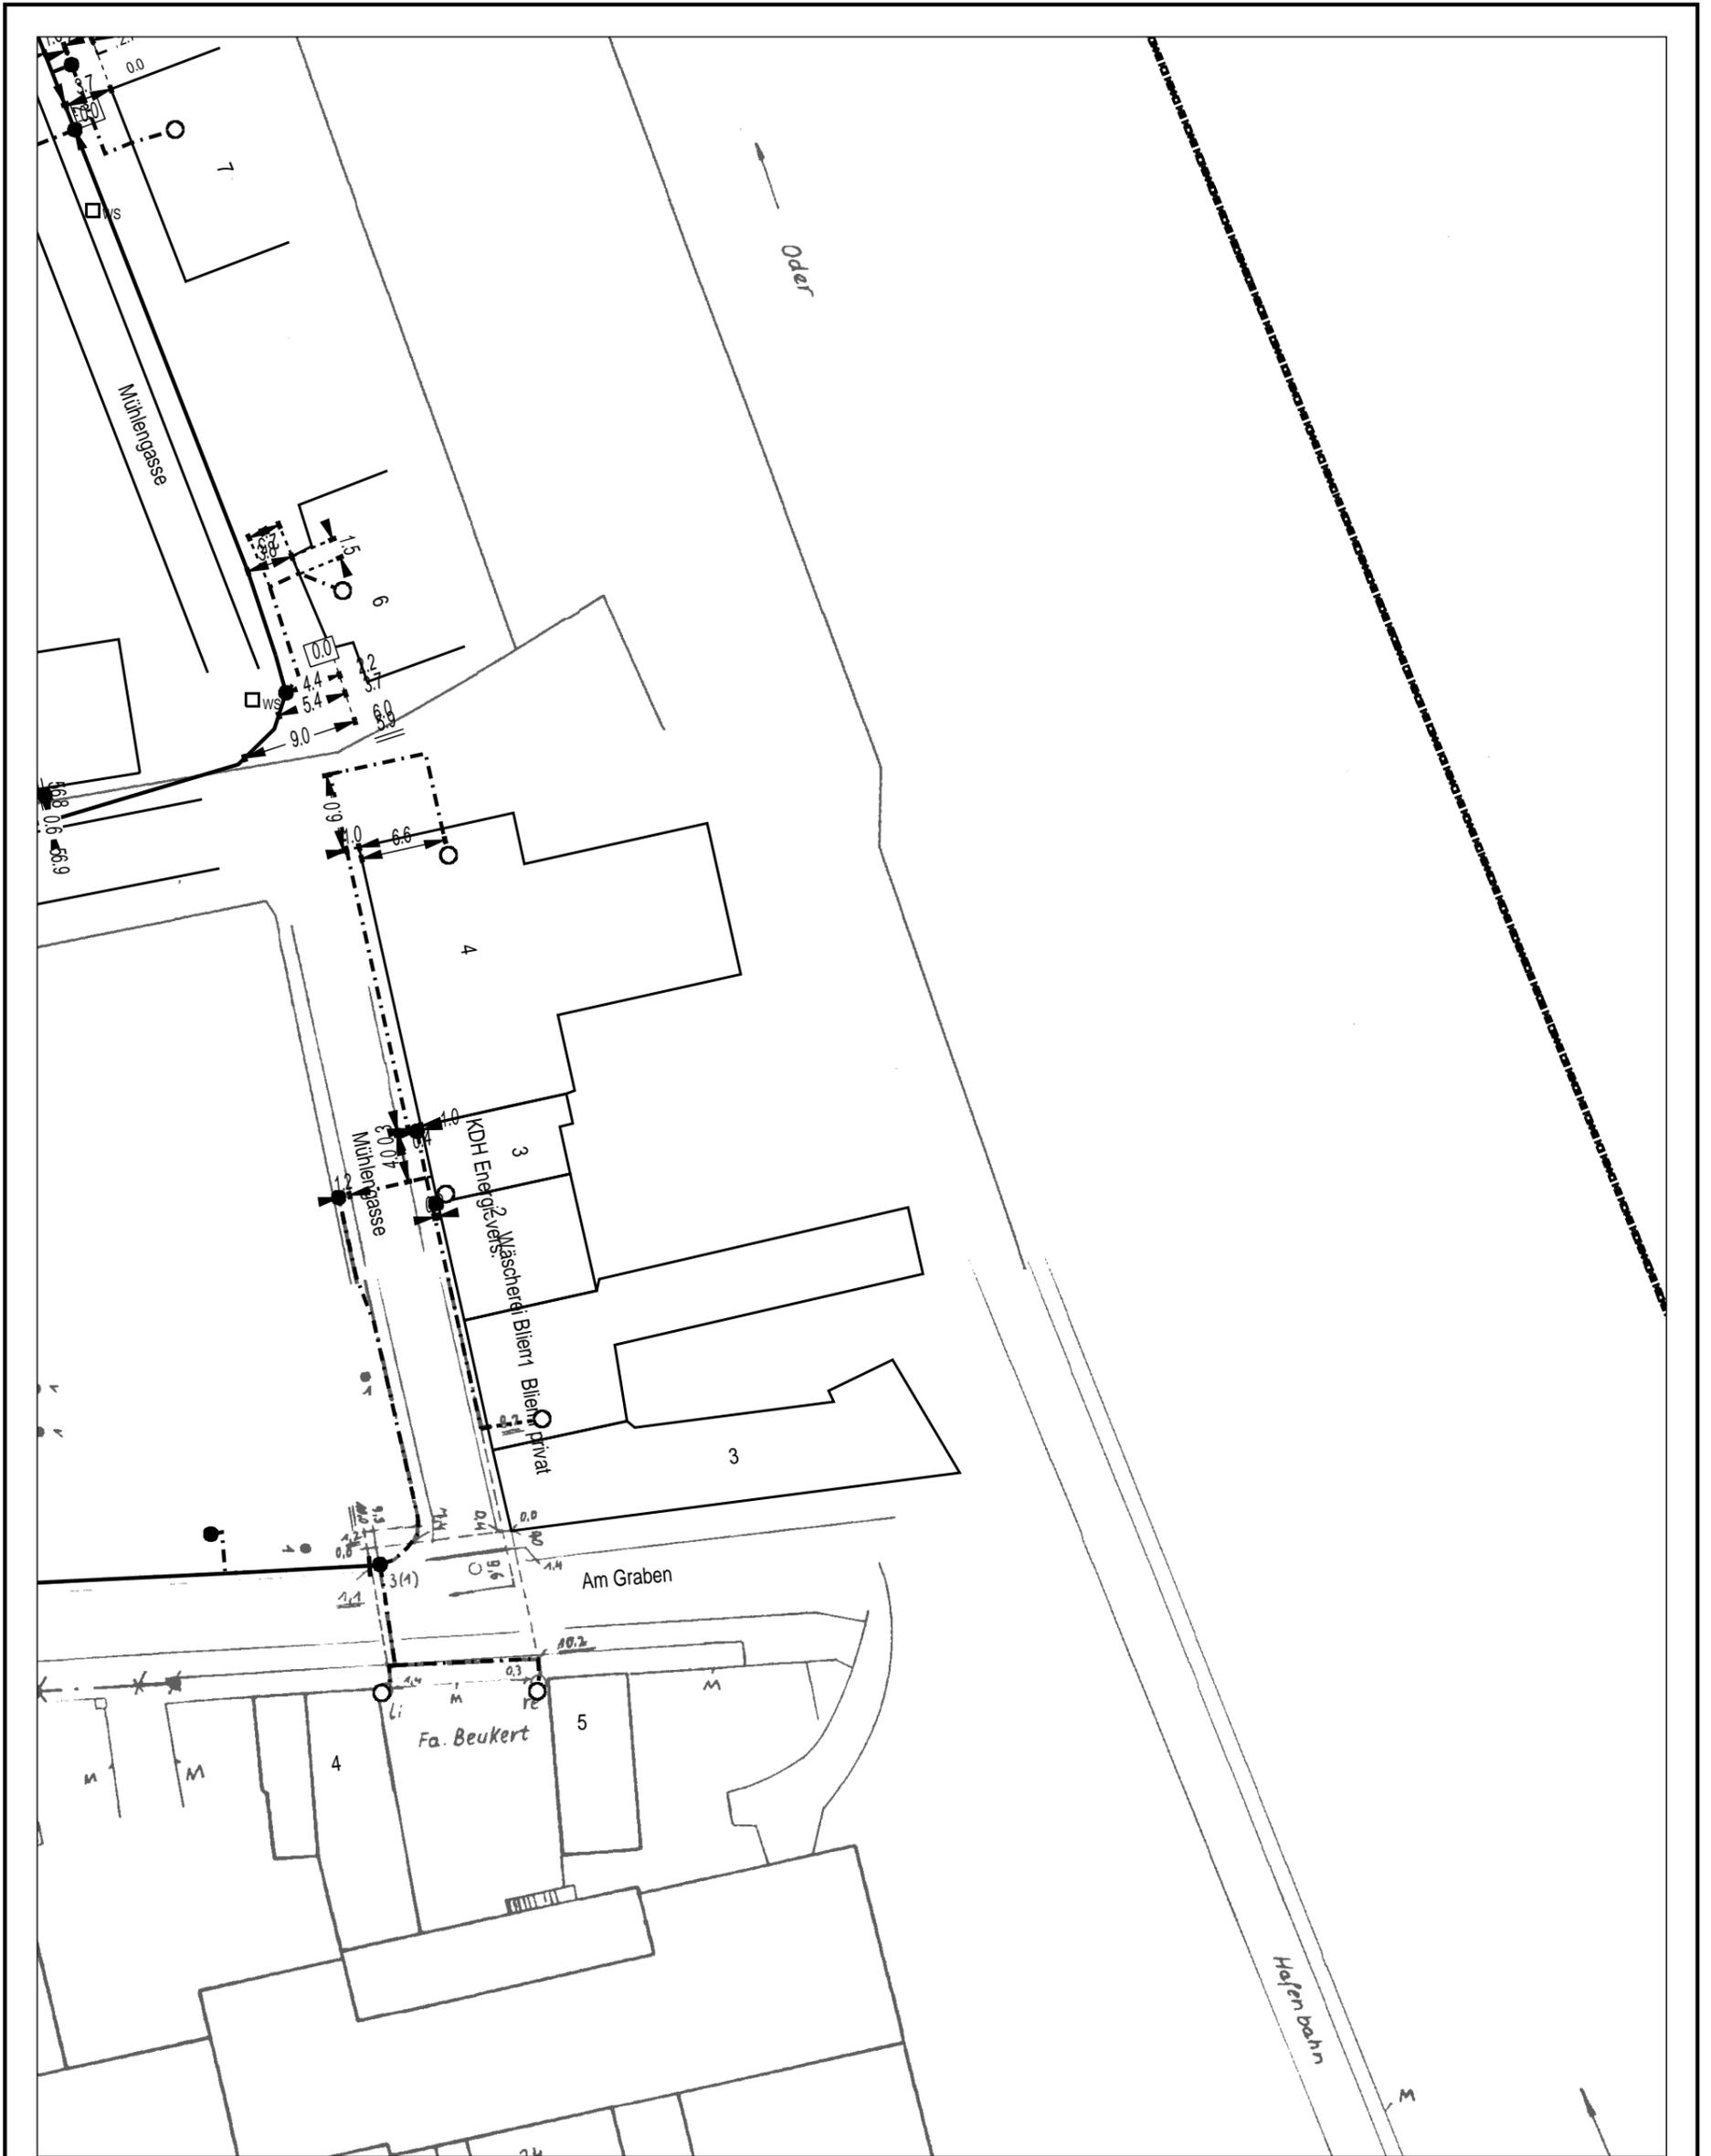

| | | | | | |
|----------------------------------|----------------|---------------------------------|-----------------|---------|----------|
| AT/Vh-Bez.: Kein aktiver Auftrag | | AT/Vh-Nr.: Kein aktiver Auftrag | | | |
| TI NL | Ost | | | | |
| PTI | Brandenburg | | | | |
| ONB | Frankfurt Oder | AsB | 6 | | |
| Bemerkung: | | VsB | 335B | Sicht | Lageplan |
| | | Name | TI NL NO PTI 21 | Maßstab | 1:500 |
| | | Datum | 13.05.2019 | Blatt | 2 |

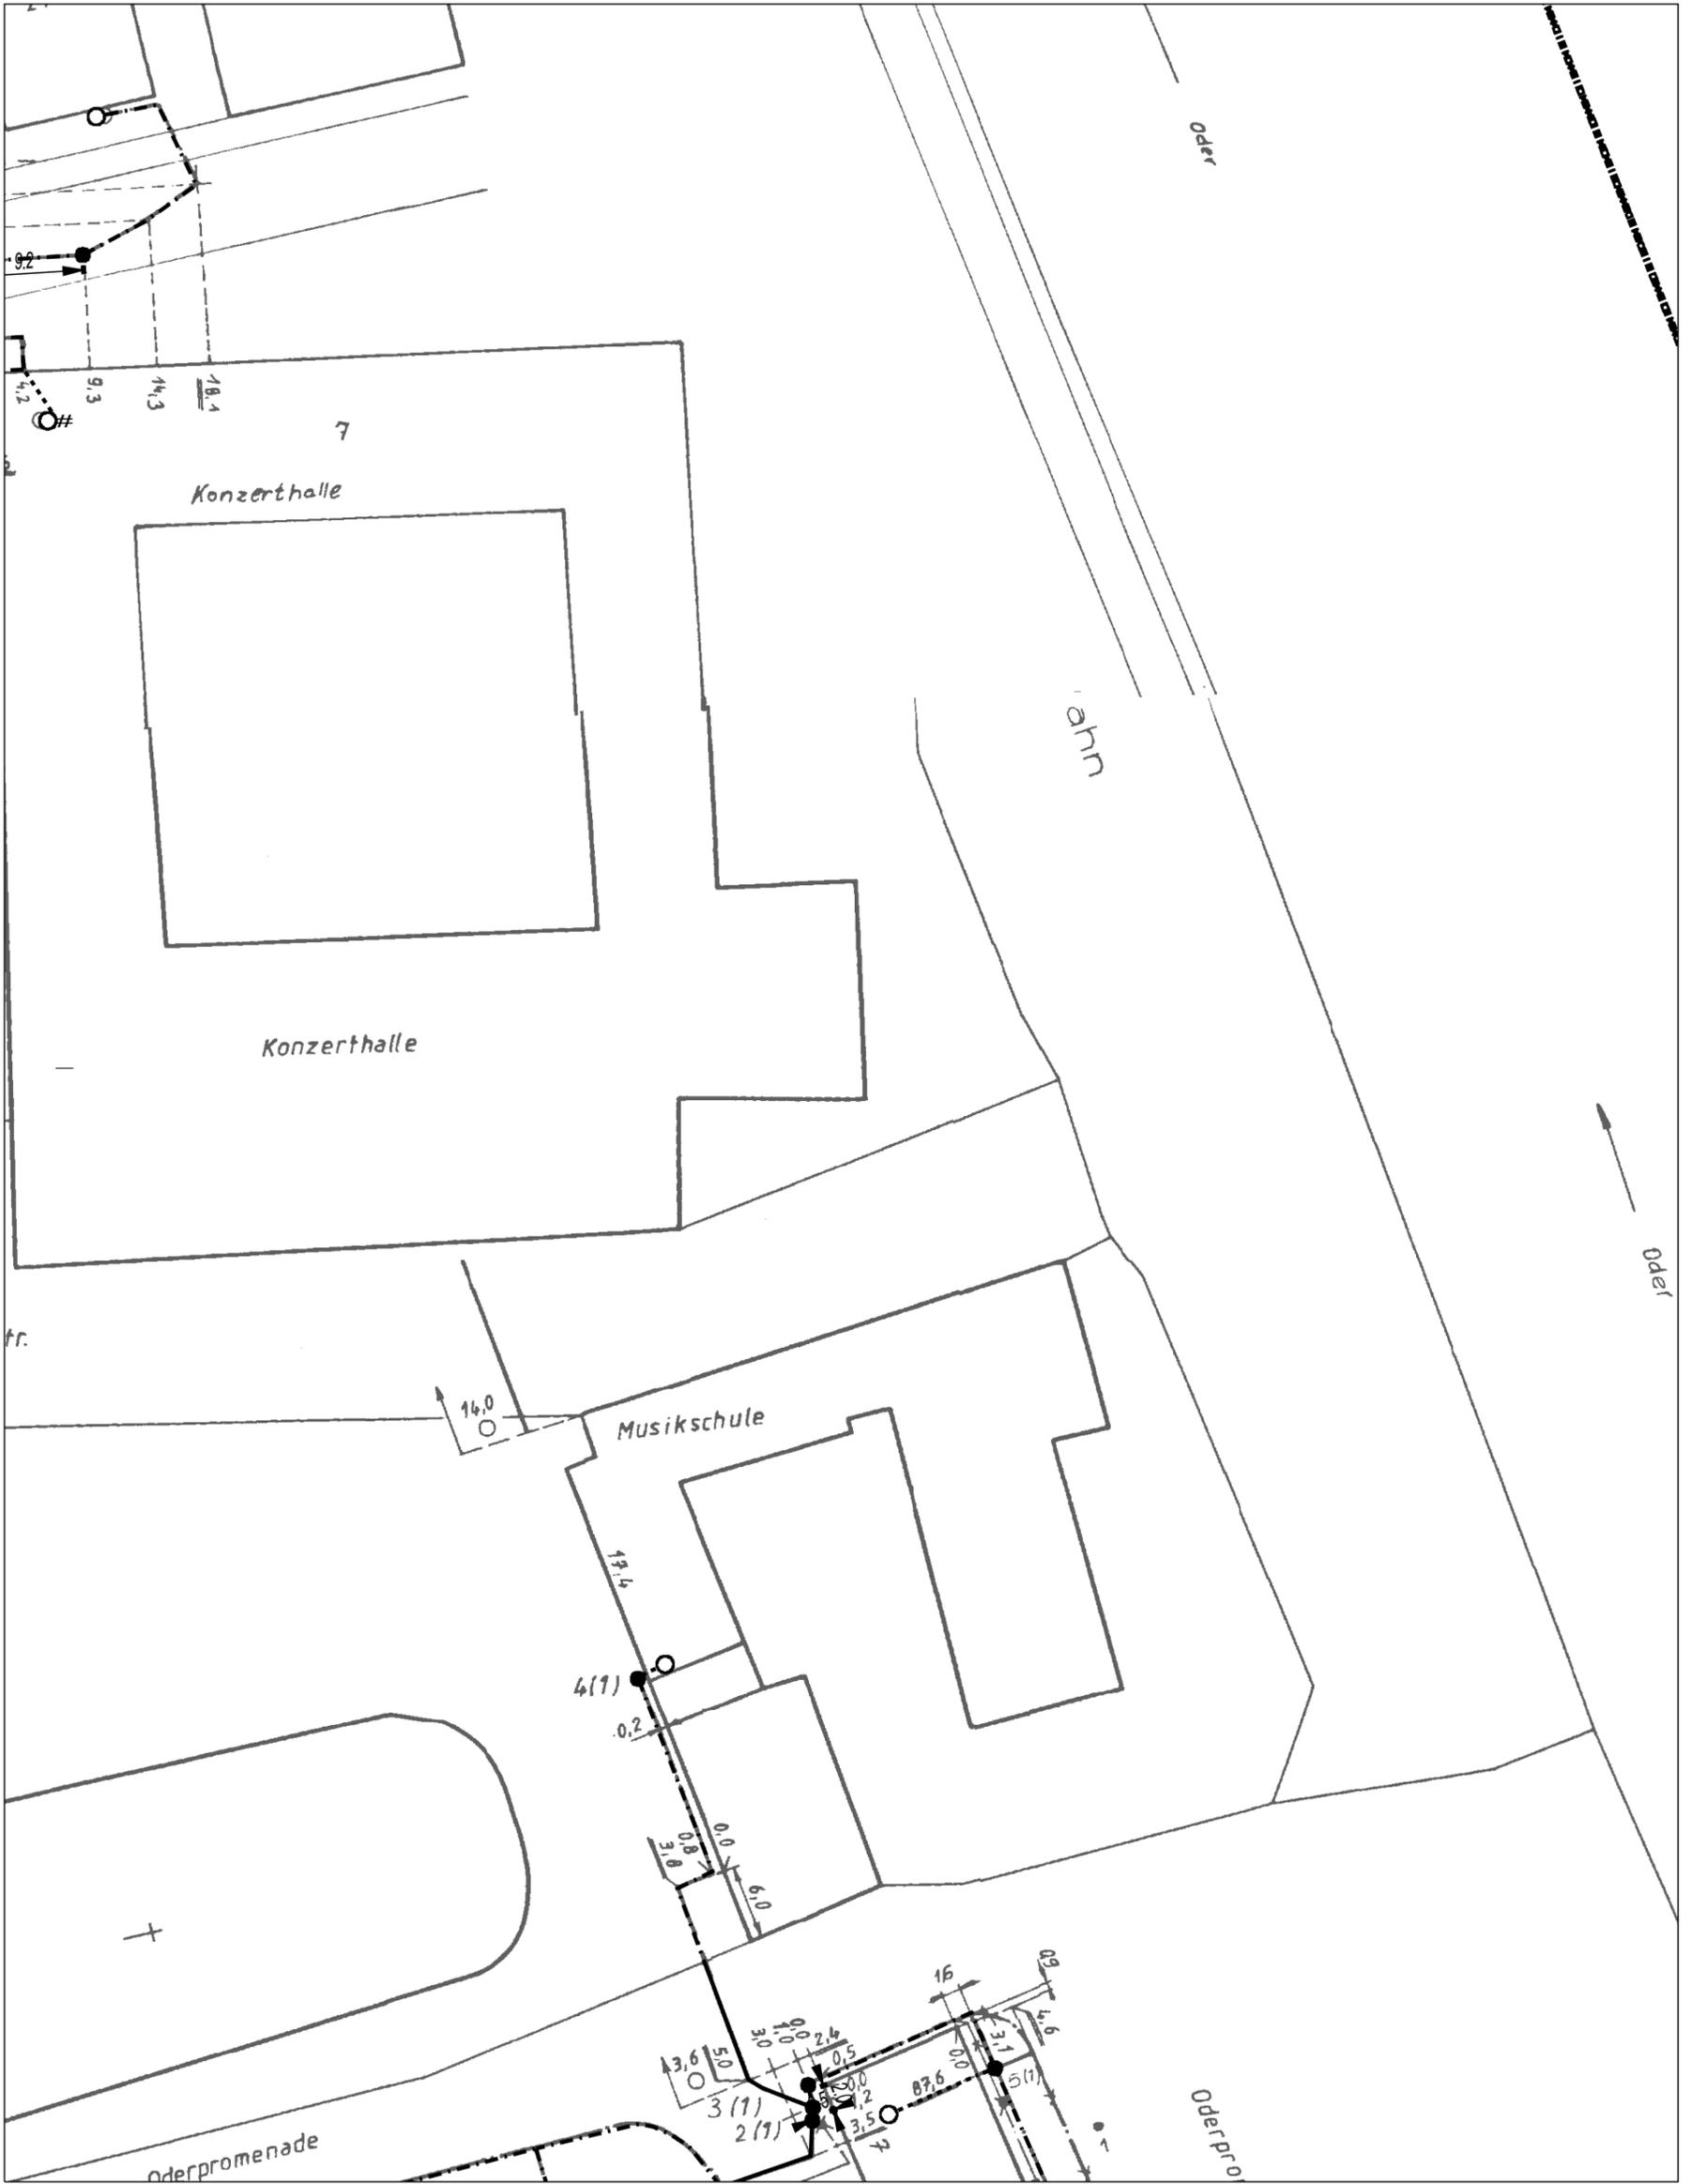

| | | | |
|----------------------------------|----------------|---------------------------------|-----------------|
| AT/Vh-Bez.: Kein aktiver Auftrag | | AT/Vh-Nr.: Kein aktiver Auftrag | |
| TI NL | Ost | | |
| PTI | Brandenburg | | |
| ONB | Frankfurt Oder | AsB | 6 |
| Bemerkung: | | VsB | 335B |
| | | Name | TI NL NO PTI 21 |
| | | Datum | 13.05.2019 |
| | | Sicht | Lageplan |
| | | Maßstab | 1:500 |
| | | Blatt | 3 |

