



Bauphase 1 Straßenebene M1:100

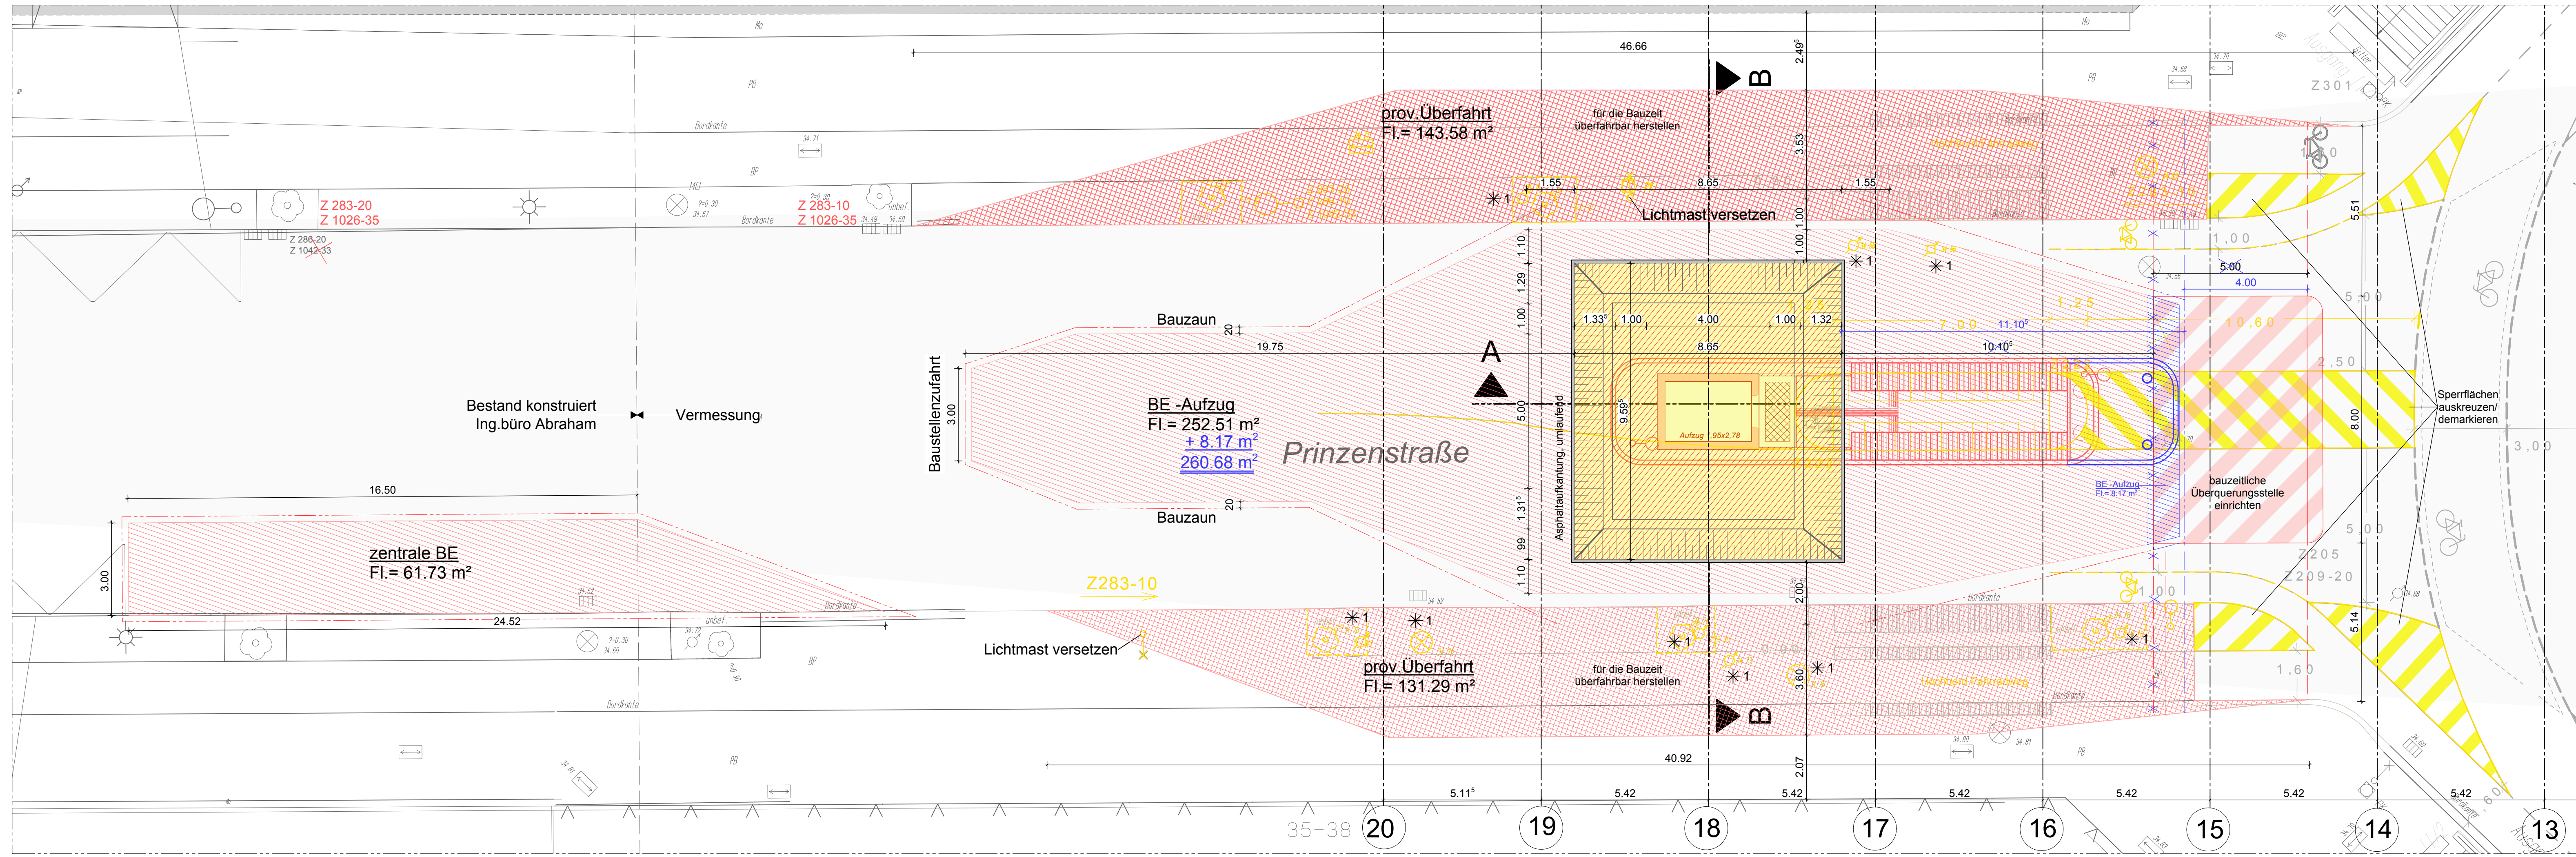

Bauphase 2 Straßenebene M1:100

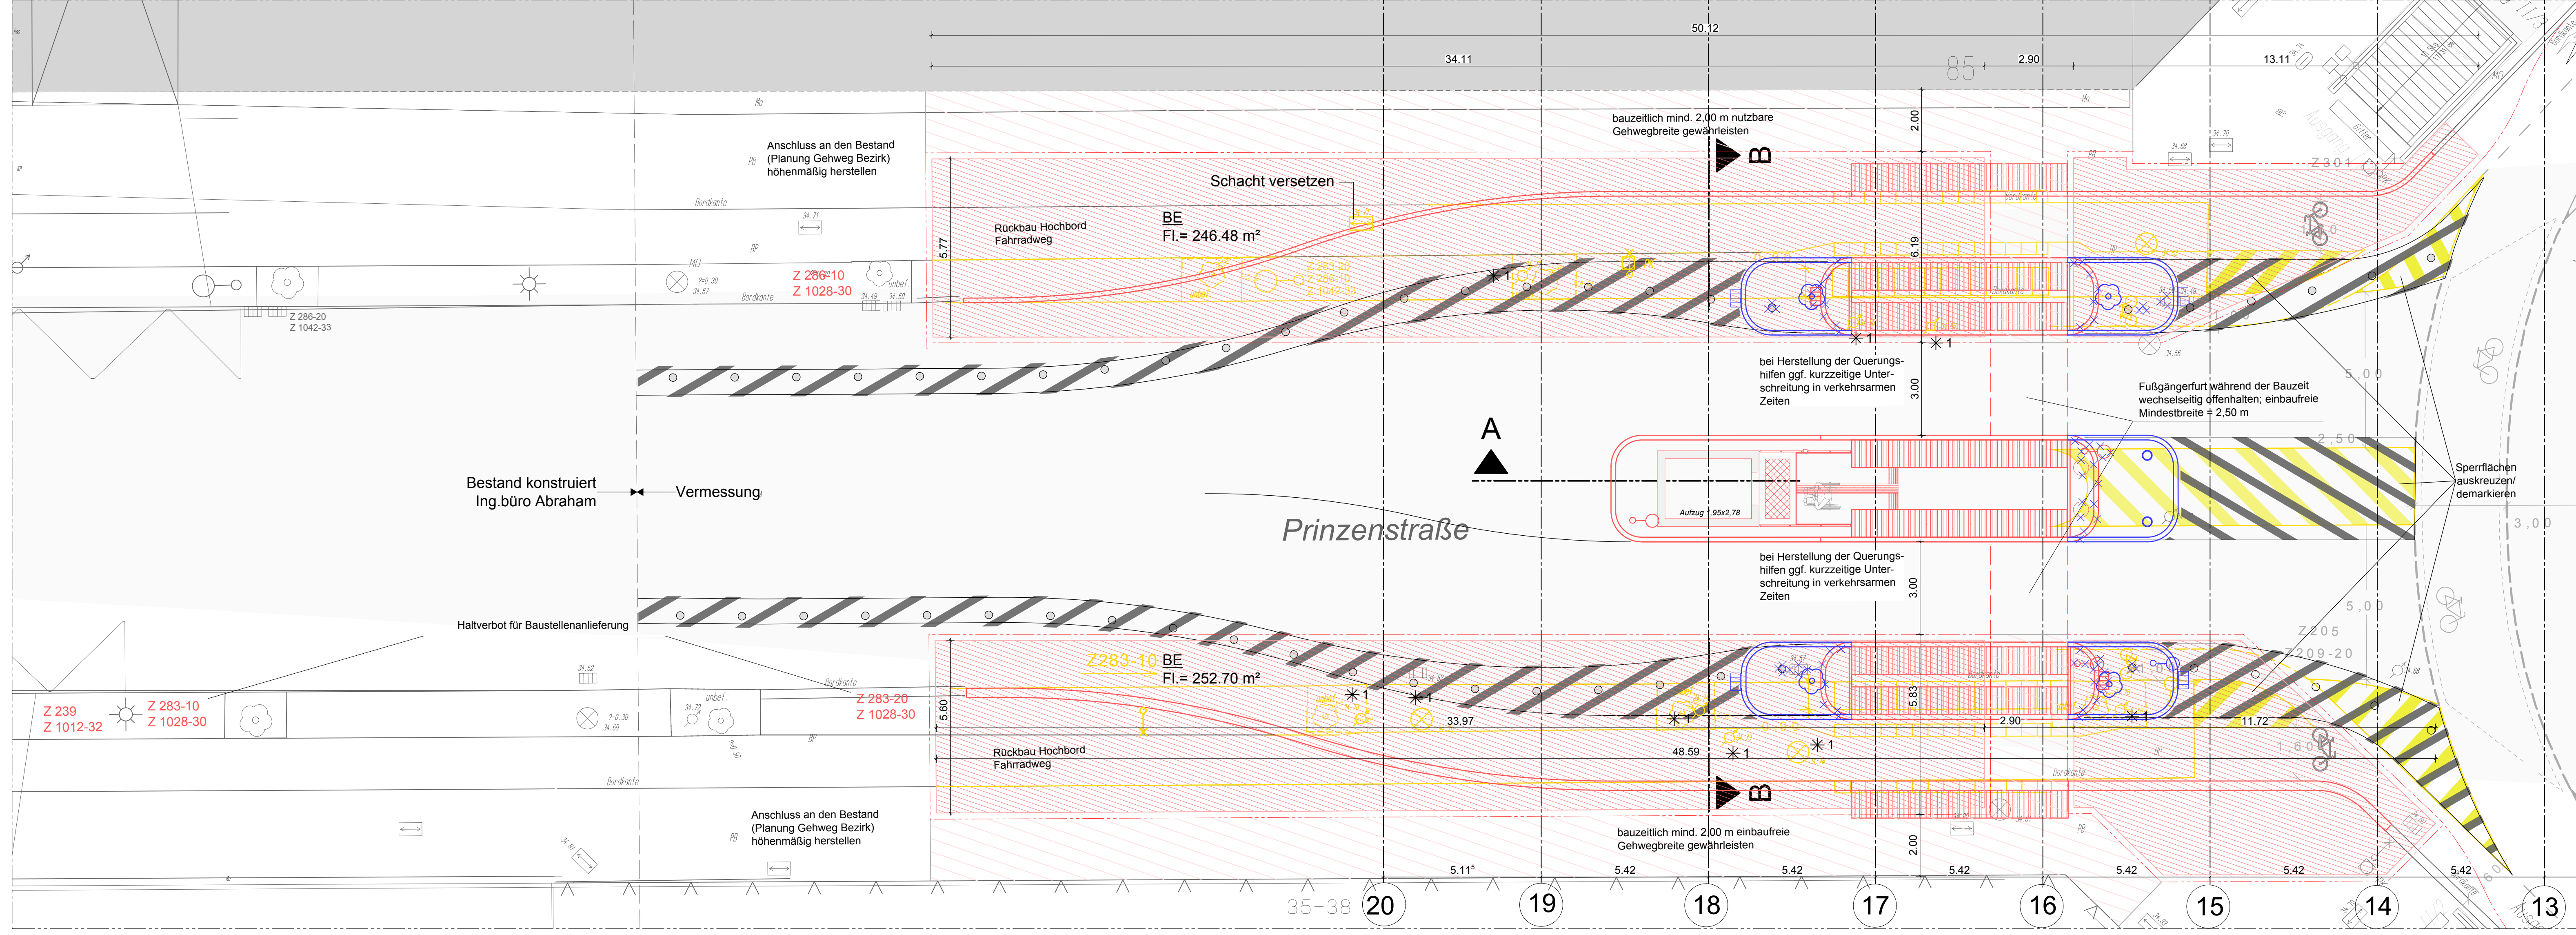

Legende Straßenebene:

Legende Bahnsteigebene:


Legende:

Bestand	Planung Detail	1. Änderung Antrag auf Plangenehmigung

Grundwasserstand (zHGW) = +32,60 m ü.NHN lt. Senatverwaltung für Stadtentwicklung und Umwelt, Stand 03/2015.
 Grundlage Planung: - Bestandspläne der HEWA BAUCONZEPTgesellschaft mbH - Stand 2005
 - Bestandsunterlagen der BVG - Stand 1931
 - Bestandspläne vom Vermesser Aitong - Stand 06/2015

* 1 - Bauteile höhenmäßig anpassen
 Alle eingetragenen Maße sind vor Ort zu prüfen! Für die Richtigkeit der Maße haftet der Unternehmer.
 Dieser Plan ist nur mit den im Plan angegebenen Detail- u. Fachplänen vollständig.
 Sämtliche tragenden Bauteile nach statischer Berechnung.
 Auf das Urheberrecht und das Urheberrechtsgesetz wird hingewiesen.


1. Änderung Antrag auf Plangenehmigung (Blau eingetragen)	20.04.2019	g/jm	
Erstellt am	16.05.2018	16:30	
Index	Änderung	Datum	Name

Betriebsleiter	Planfeststellungsbehörde	Zg-Nr.	Mr_PG003a
Betriebsleiter U-Bahn			
gez. Boisserée			
		Prüfungsinhaber	

Datum	Unterschrift	Datum	Unterschrift	Datum	Unterschrift
Freigabevermerke - BVG Projektleitung		Freigabevermerke - Planer		Übereinstimmung mit der Ausführungsplanung geprüft	
Einverstanden	Zur Ausführung freigegeben	Übereinstimmung mit der Ausführungsplanung geprüft		Übereinstimmung mit der Ausführungsplanung geprüft	

Bauherr **BERLINER VERKEHRSBETRIEBE (BVG)**
Anstalt des öffentlichen Rechts
Bereich Fahrwege
Bautechnische Anlagen

Für die Richtigkeit der Planungsunterlagen verantwortlich: **art US GmbH**
 Die Übereinstimmung der Zeichnung mit der Ausführung wird bestätigt. Für den Auftraggeber (außer bei Bauübertragung) für den Auftraggeber (außer bei Bauübertragung)

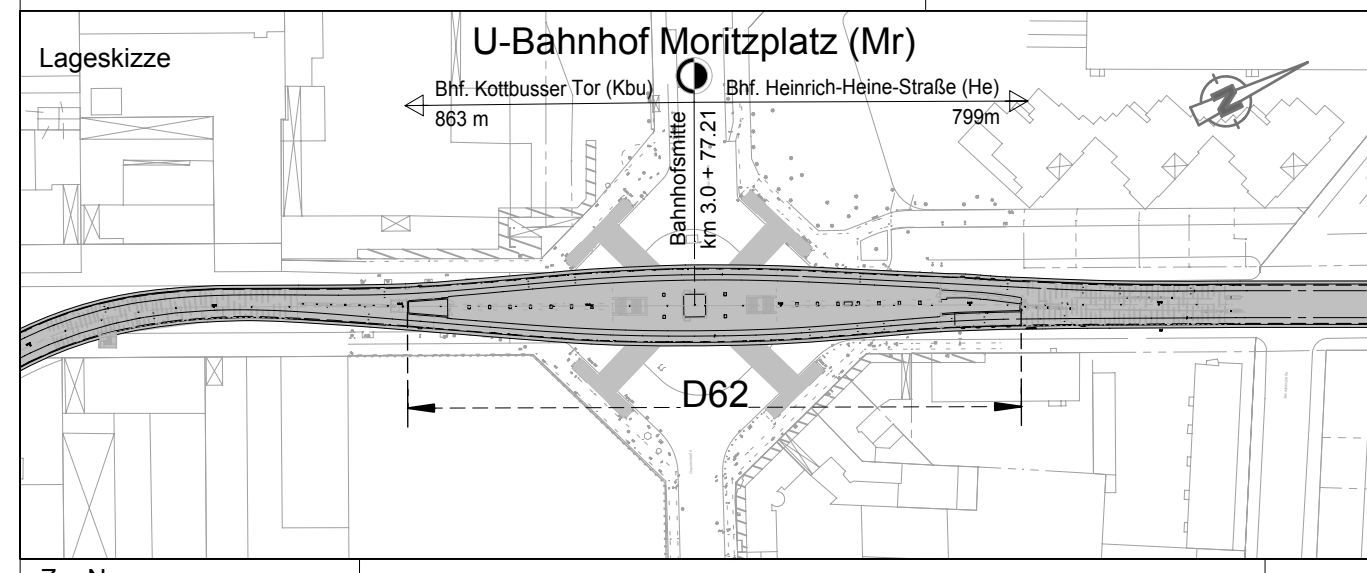

Zg-Nr.	Planungsphase	Plangenehmigung	OP
Mr_PG003a			
Dateiname	Projekt	U-Bhf Moritzplatz (Mr)	
Mr_PG003a.dwg		barrierefreier Ausbau	
Maßstab: 1:100 (1:1000)			
Blattgröße: A0	Bauteil	Einbau Aufzug - Süd Variante A	
Projekt-Nr.: AZ7207-N01 0030		Baustelleneinrichtung	
Bauwerksk.: 419-02	Bauwerksk.: D62	Techn. Platz:	Ortskizze: Moritzplatz
			Linie U6
			Stricke MZ

