


Straßenebene



Legende:

- Instandhaltungsfäche BVG (Aufzug+Treppenanlage+Schneefang)
- Instandhaltungsfäche - Bestand BVG (Aufzug+Treppenanlage+Schneefang)
- Instandhaltungsfäche Straßen- und Grünflächenamt Friedrichshain-Kreuzberg
- Instandhaltungsfäche Straßen- und Grünflächenamt Friedrichshain-Kreuzberg
- Instandhaltungsfäche Berliner Wasserbetriebe
- Bestand
- Planung Dritter
- 1. Änderung Antrag auf Plangenehmigung

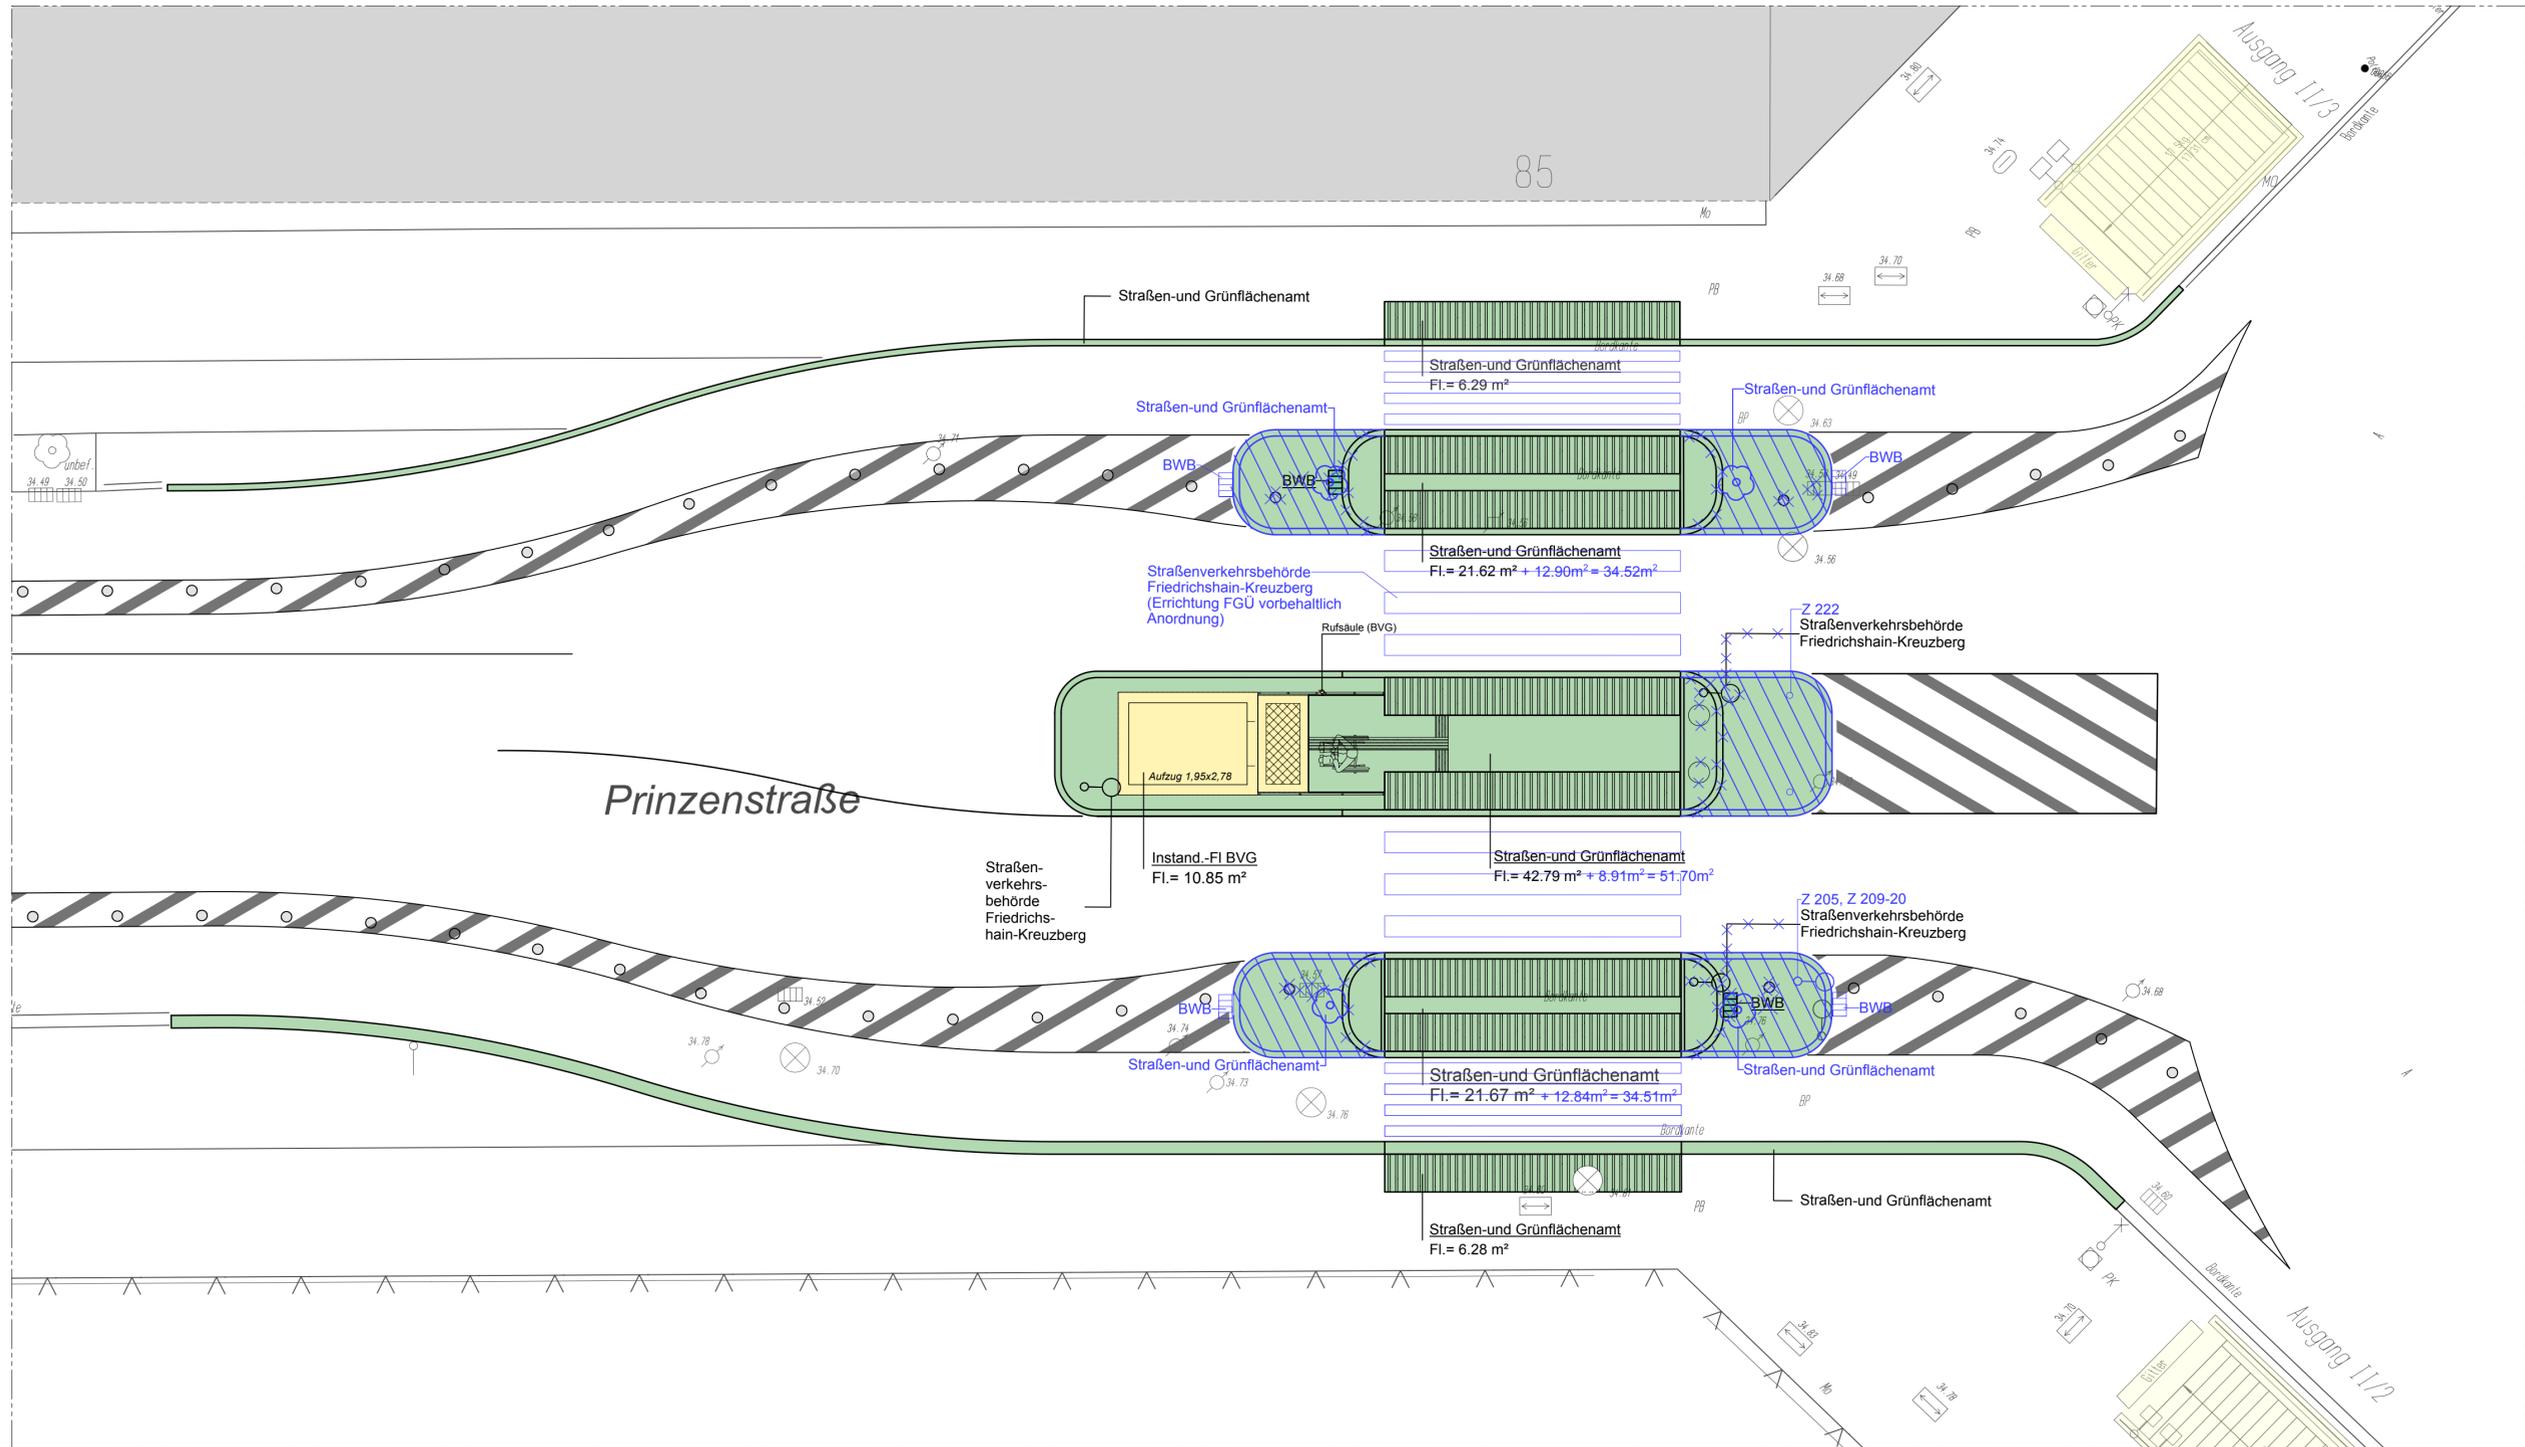

Grundwasserstand (zeHGW) = +32,60 m ü.NHN lt. Senatverwaltung für Stadtentwicklung und Umwelt, Stand 03/2015.  
 Grundlage Planung: - Bestandspläne der HEWA BAUCONZEPTgesellschaft mbH - Stand 2005  
 - Bestandsunterlagen der BVG - Stand 1931

**Alle eingetragenen Maße sind vor Ort zu prüfen!** Für die Richtigkeit der Maße haftet der Unternehmer.

Dieser Plan ist nur mit den im Plan angegebenen Detail- u. Fachplänen vollständig.  
 Sämtliche tragenden Bauteile nach statischer Berechnung.  
 Auf das Urheberrecht und das Urheberrechtsgesetz wird hingewiesen.

a	1. Änderung Antrag auf Plangenehmigung (Blaueintragungen)	29.04.2019	cj/sn
	Erstellt am	16.05.2018	tk/sn
Index	Änderung	Datum	Name

Betriebsleiter	Planfeststellungsbehörde	Zg.-Nr.	<b>Mr_PG004a</b>
<div style="border: 1px solid green; padding: 5px; display: inline-block;">                 Betriebsleiter U-Bahn                  gez. Boisserée             </div>		Prüfingenieur	
Datum	Unterschrift	Datum	Unterschrift

Freigabevermerke - BVG Projektleitung		Freigabevermerke - Planer	
Einverstanden	Zur Ausführung freigegeben	Übereinstimmung mit der Ausführungsplanung geprüft	Übereinstimmung mit der Ausführungsplanung geprüft
Datum	Projektlg.	Datum	Objektplaner
		Datum	Tragwerksplaner

Bauherr


**BERLINER VERKEHRSBETRIEBE (BVG)**  
 Anstalt des öffentlichen Rechts  
 Bereich Fahrwege  
 Bautechnische Anlagen

Für die Richtigkeit der Planungsunterlagen verantwortlich:  
 Auftragnehmer/Planverfasser

**artUS GmbH** architekturbüro für  
 urbanes bauen  
 und sanieren  
 chausseestraße 103 - 10115 berlin - tel.(030) 4406215  
 Datum 29.04.2019

Die Übereinstimmung der Zeichnung mit der Ausführung wird bestätigt  
 Für den Auftraggeber (örtliche Bauüberwachung)

Für den Auftraggeber (Baufirma)

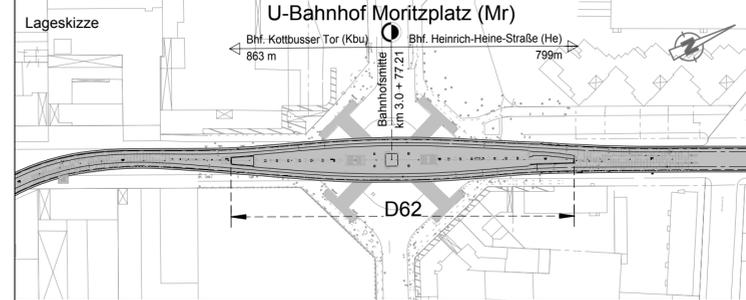

Zg.-Nr.: Mr_PG004a	Planungsphase	<b>Plangenehmigung</b>	OP
Dateiname Mr_PG004a.dwg	Projekt	<b>U-Bhf Moritzplatz (Mr) barrierefreier Ausbau</b>	
Maßstab: 1:100	Bauteil	<b>Einbau Aufzug - Süd (Variante A) Instandhaltungsplan</b>	
Blattgröße 42,0 x 84,1 cm			
Projekt-Nr.: A27207-N01 0030			
Bauwerksb. 419-02	Bauwerksnr. D62	Techn. Platz:	Örtlichkeit: Moritzplatz
			Linie U8 Strecke MD