

Legende:

	Abriss		Neu		Bestand		1. Änderung Antrag auf Plangenehmigung
	Schacht (rund)		Schacht (eckig)		Ablauf (Gully-frei)		Unterflurhydrant
	Wasserschleifer		Gasschieber		Laubbaum		(Krone maßstäblich)
	u= 1,20		Bus		Lifsaule		Uhr
	Straßenname-/Hinweisschild		Fahrradständer		Schutzgitter		Mast (keine Fahrleitung)
	Poller		Latene		Kfz-Signalgeber		Fußgänger-Signalgeber
	Schattkasten (OVK)		Kabelschacht		Radweg		

Grundwasserstand (zeHGW) = +32.60 m ü.NHN lt. Senatverwaltung für Stadtentwicklung und Umwelt, Stand 03/2015.
 Grundlage Planung: - Bestandspläne der HEWA BAUCONZEPTgesellschaft mbH - Stand 2005
 - Bestandsunterlagen der BVG - Stand 1931

Alle eingetragenen Maße sind vor Ort zu prüfen! Für die Richtigkeit der Maße haftet der Unternehmer.

Dieser Plan ist nur mit den im Plan angegebenen Detail- u. Fachplänen vollständig.
 Sämtliche tragenden Bauteile nach statischer Berechnung.
 Auf das Urheberrecht und das Urheberrechtsgesetz wird hingewiesen.

a	1. Änderung Antrag auf Plangenehmigung (Blaueintragungen)	29.04.2019	cj/sn
	Erstellt am	16.05.2018	tk/sn
Index	Änderung	Datum	Name

Betriebsleiter	Planfeststellungsbehörde	Zg.-Nr.	Mr_PG005a
Betriebsleiter U-Bahn gez. Boisserée		Prüfingenieur	
Datum	Unterschrift	Datum	Unterschrift


Freigabevermerke - BVG Projektleitung	Freigabevermerke - Planer				
Einverstanden	Zur Ausführung freigegeben				
Datum	Projektlg.	Datum	Objektplaner	Datum	Tragwerksplaner

Bauherr **BERLINER VERKEHRSBETRIEBE (BVG)**
 Anstalt des öffentlichen Rechts
 Bereich Fahrwege
 Bautechnische Anlagen

Für die Richtigkeit der Planungsunterlagen verantwortlich:
 Auftragnehmer/Planverfasser

Die Übereinstimmung der Zeichnung mit der Ausführung wird bestätigt.
 Für den Auftraggeber (örtliche Bauüberwachung)

Für den Auftraggeber (Baufirma)

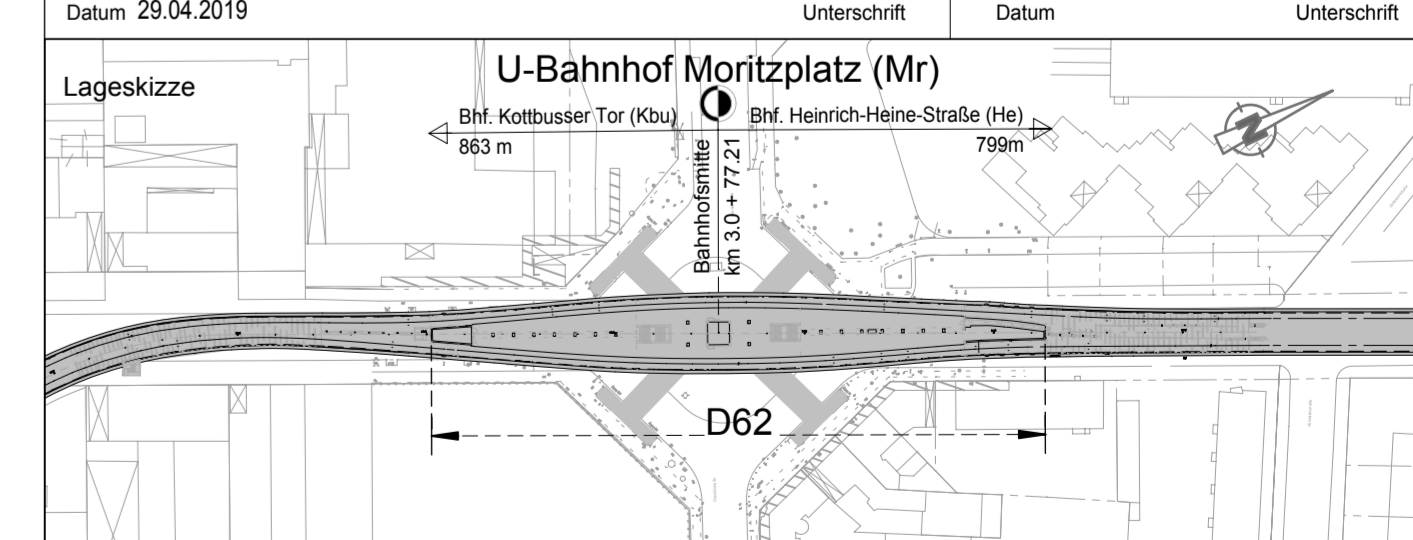

Zg.-Nr.: Mr_PG005a	Planungsphase	Plangenehmigung	OP
Dateiname: Mr_PG005a.dwg	Projekt	U-Bhf Moritzplatz (Mr) barrierefreier Ausbau	
Maßstab: 1:200	Bauteil	Einbau Aufzug - Süd koordinierter Leitungsplan	
Blattgröße: 59,4 x 90,5 cm	Bauwerksb.:	419-02	419-02
Projekt-Nr.: A27207-N01 0030	Techn. Platz:	Moritzplatz	Ortlichkeit: Moritzplatz
Linie U8	Strecke MD		