


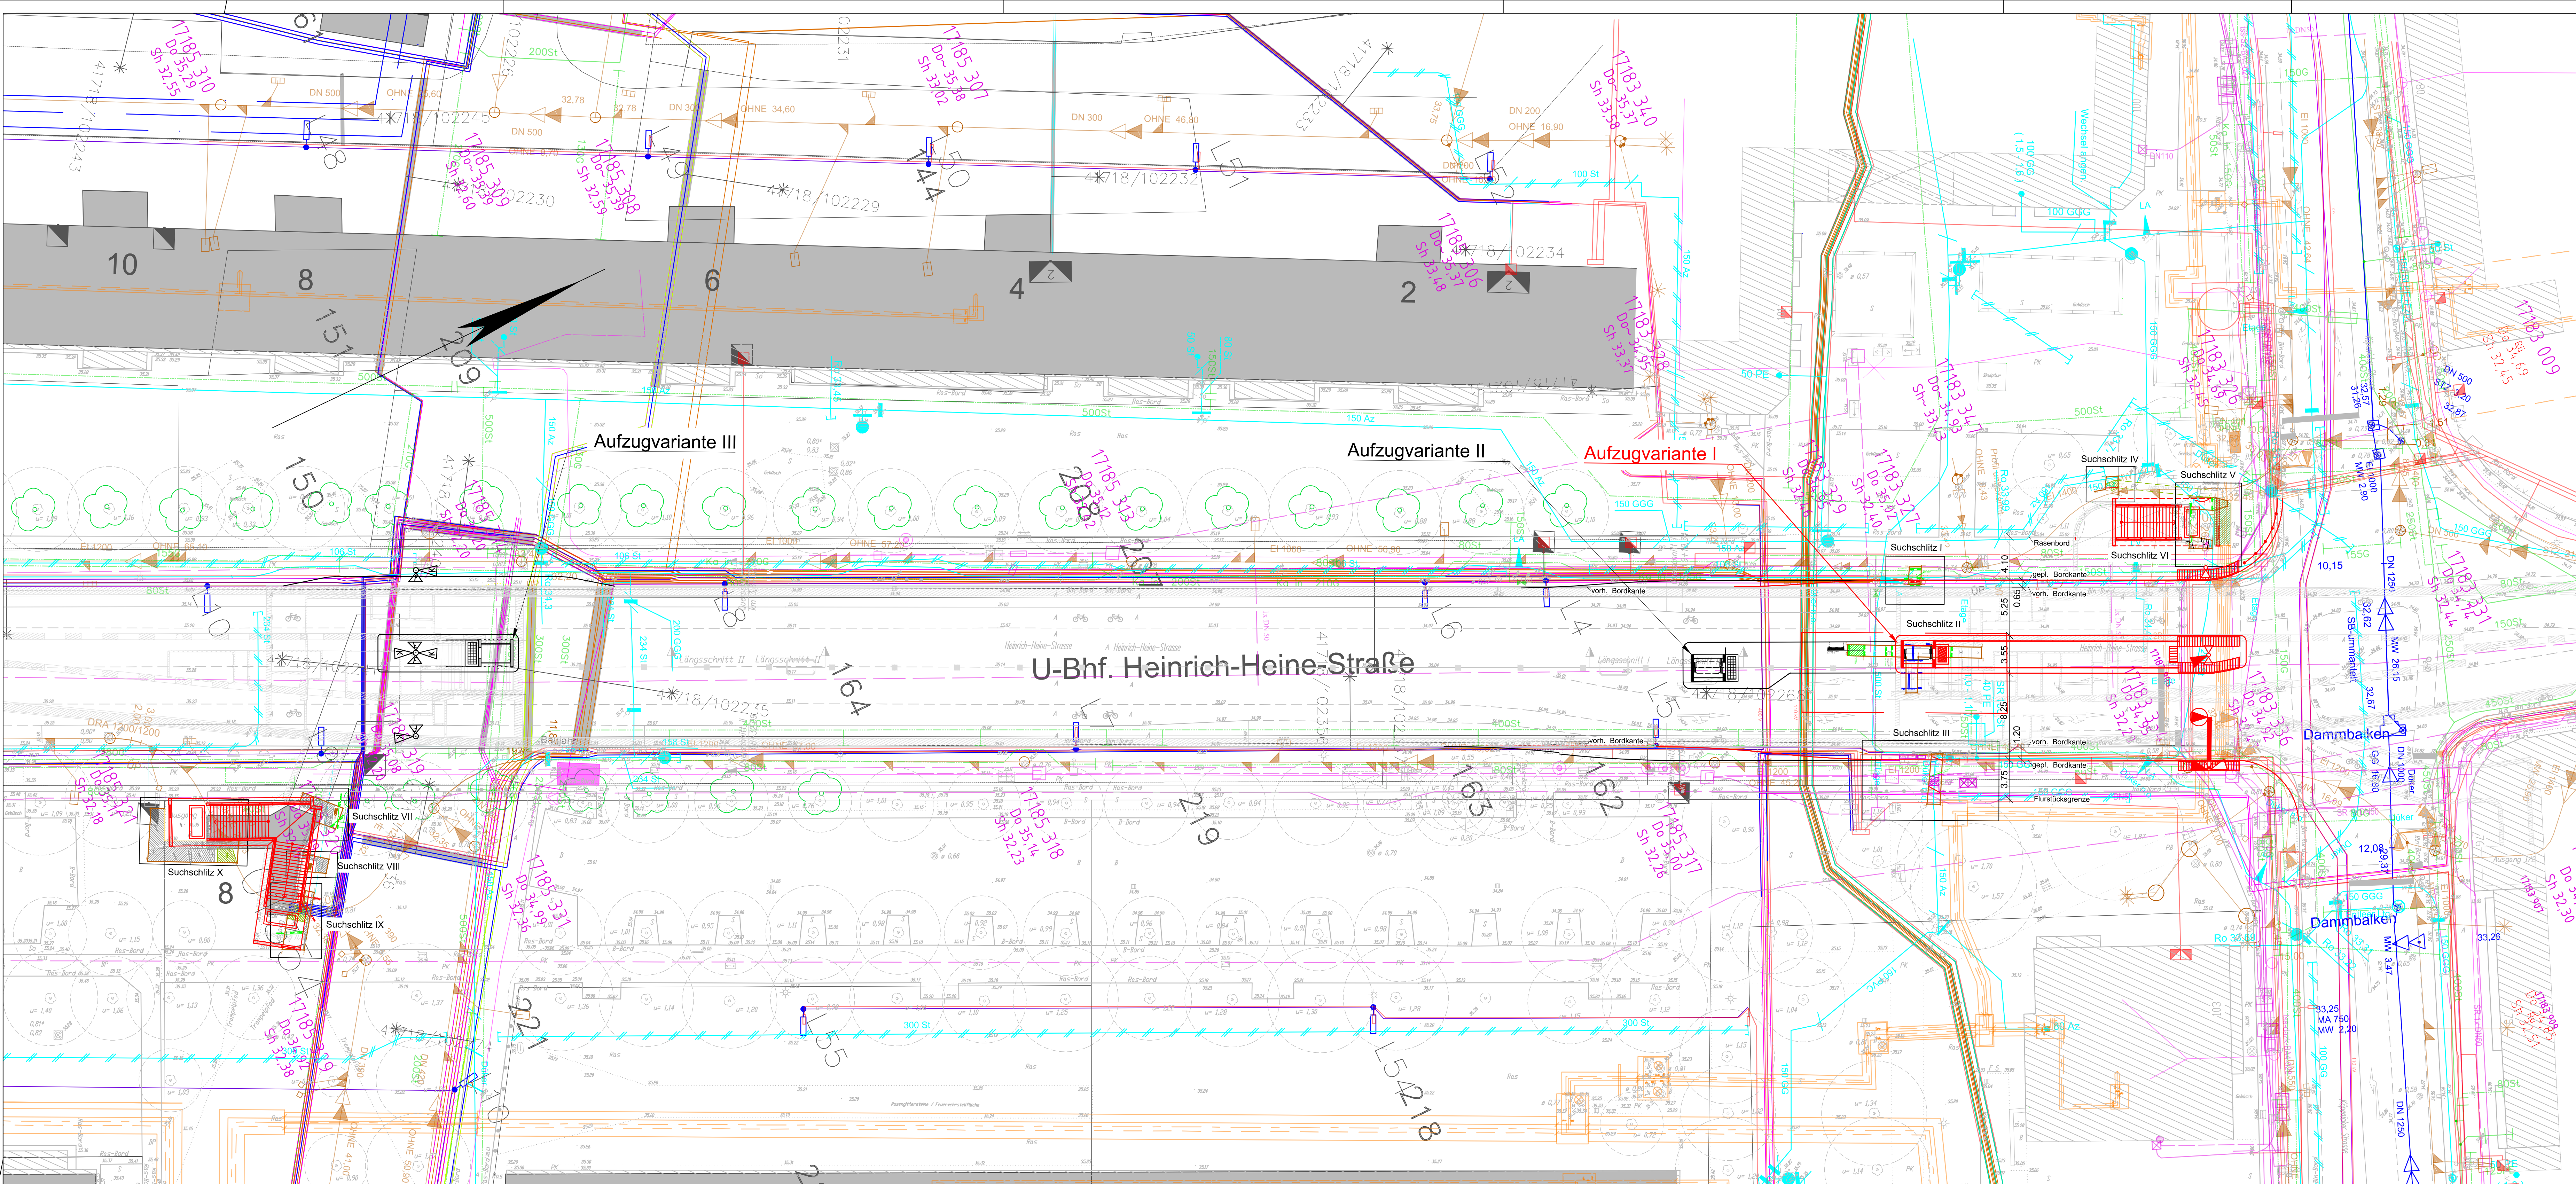

Legende

Versorgungsleitungen

- Regenwasser
- Mischwasser
- Trinkwasser
- NBB in Betrieb
- NBB außer Betrieb
- Vattenfall Wärme
- Stromnetz Berlin

Telekommunikation

- Alliander
- Colt
- DNS.NET
- Fiberplan
- Telecolumbus
- Telekom
- Versatel
- Vodafone

Stromnetz (neue Daten - April 2018)






- Niederspannung 230V- 400V 2
- Niederspannung 230V- 400V
- Niederspannung Hausanschluss
- Niederspannung Beleuchtung
- Mittelspannung von Regelquerschnitt (240 mm2) abweichend
- Hochspannung 30 kV
- Hochspannung 110 kV
- Info SK-Kabel
- Info LWL-Kabel
- Kabelschutzhülse

Planung U-Bahnhof

- gepl. Umgestaltung U-Bahnhof

Topographie/ Verkehr


- Bestand
- Planung

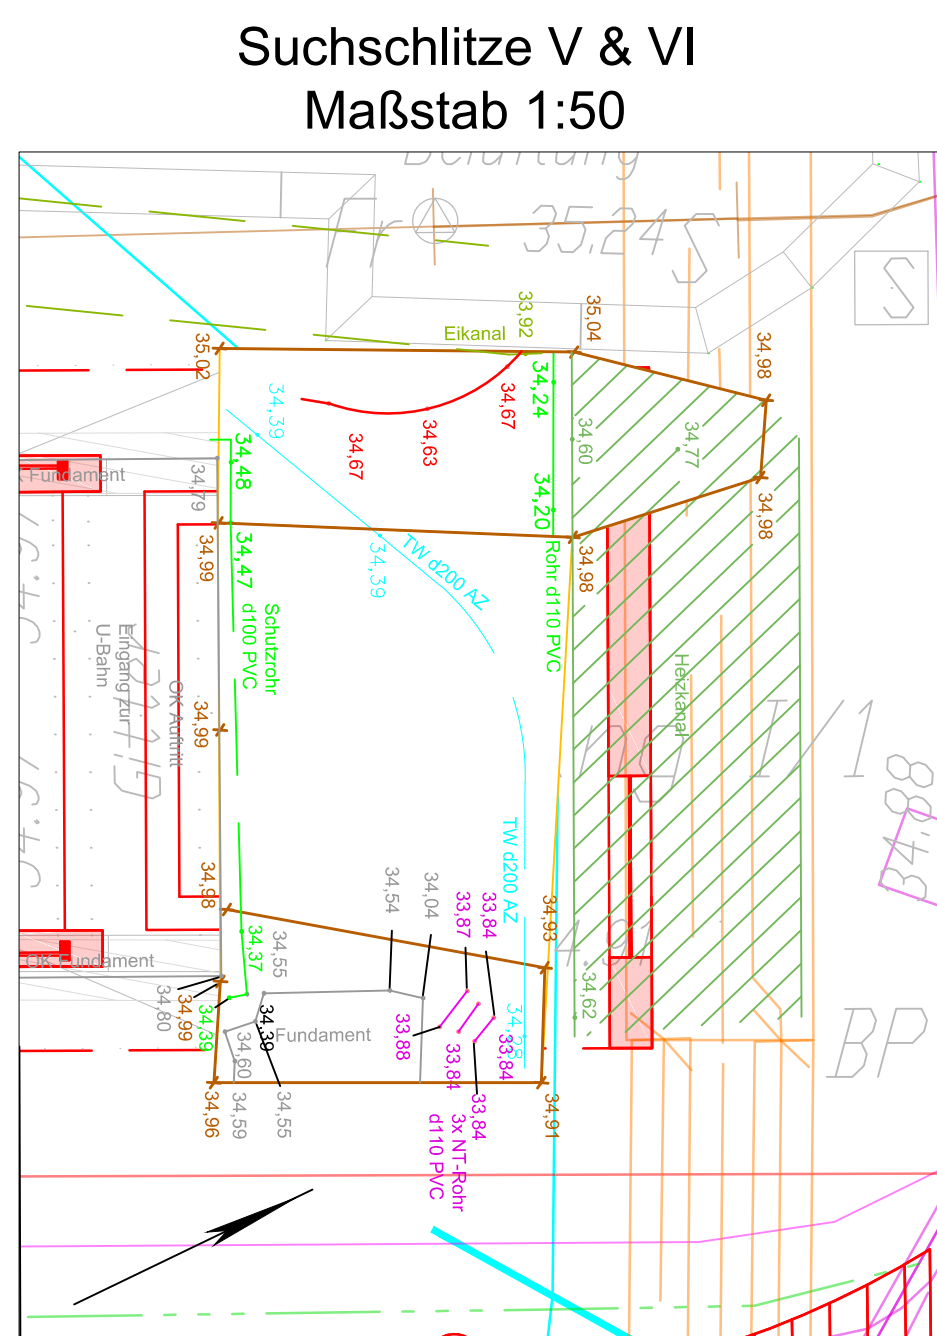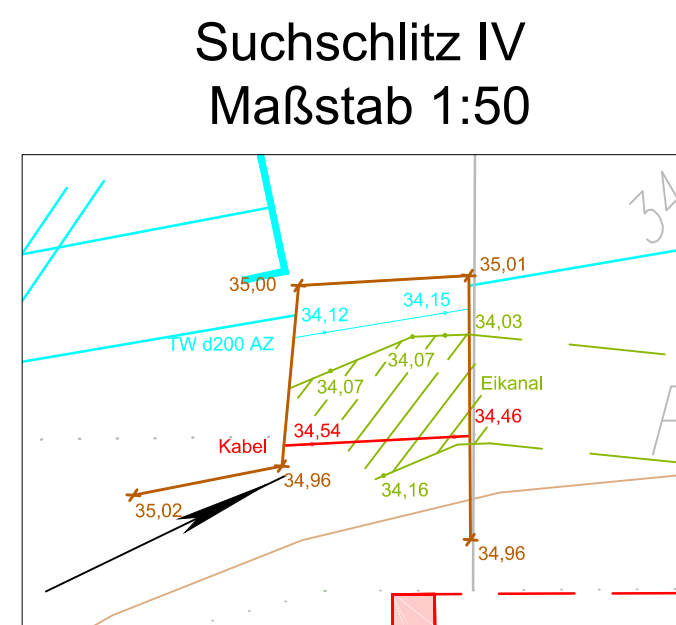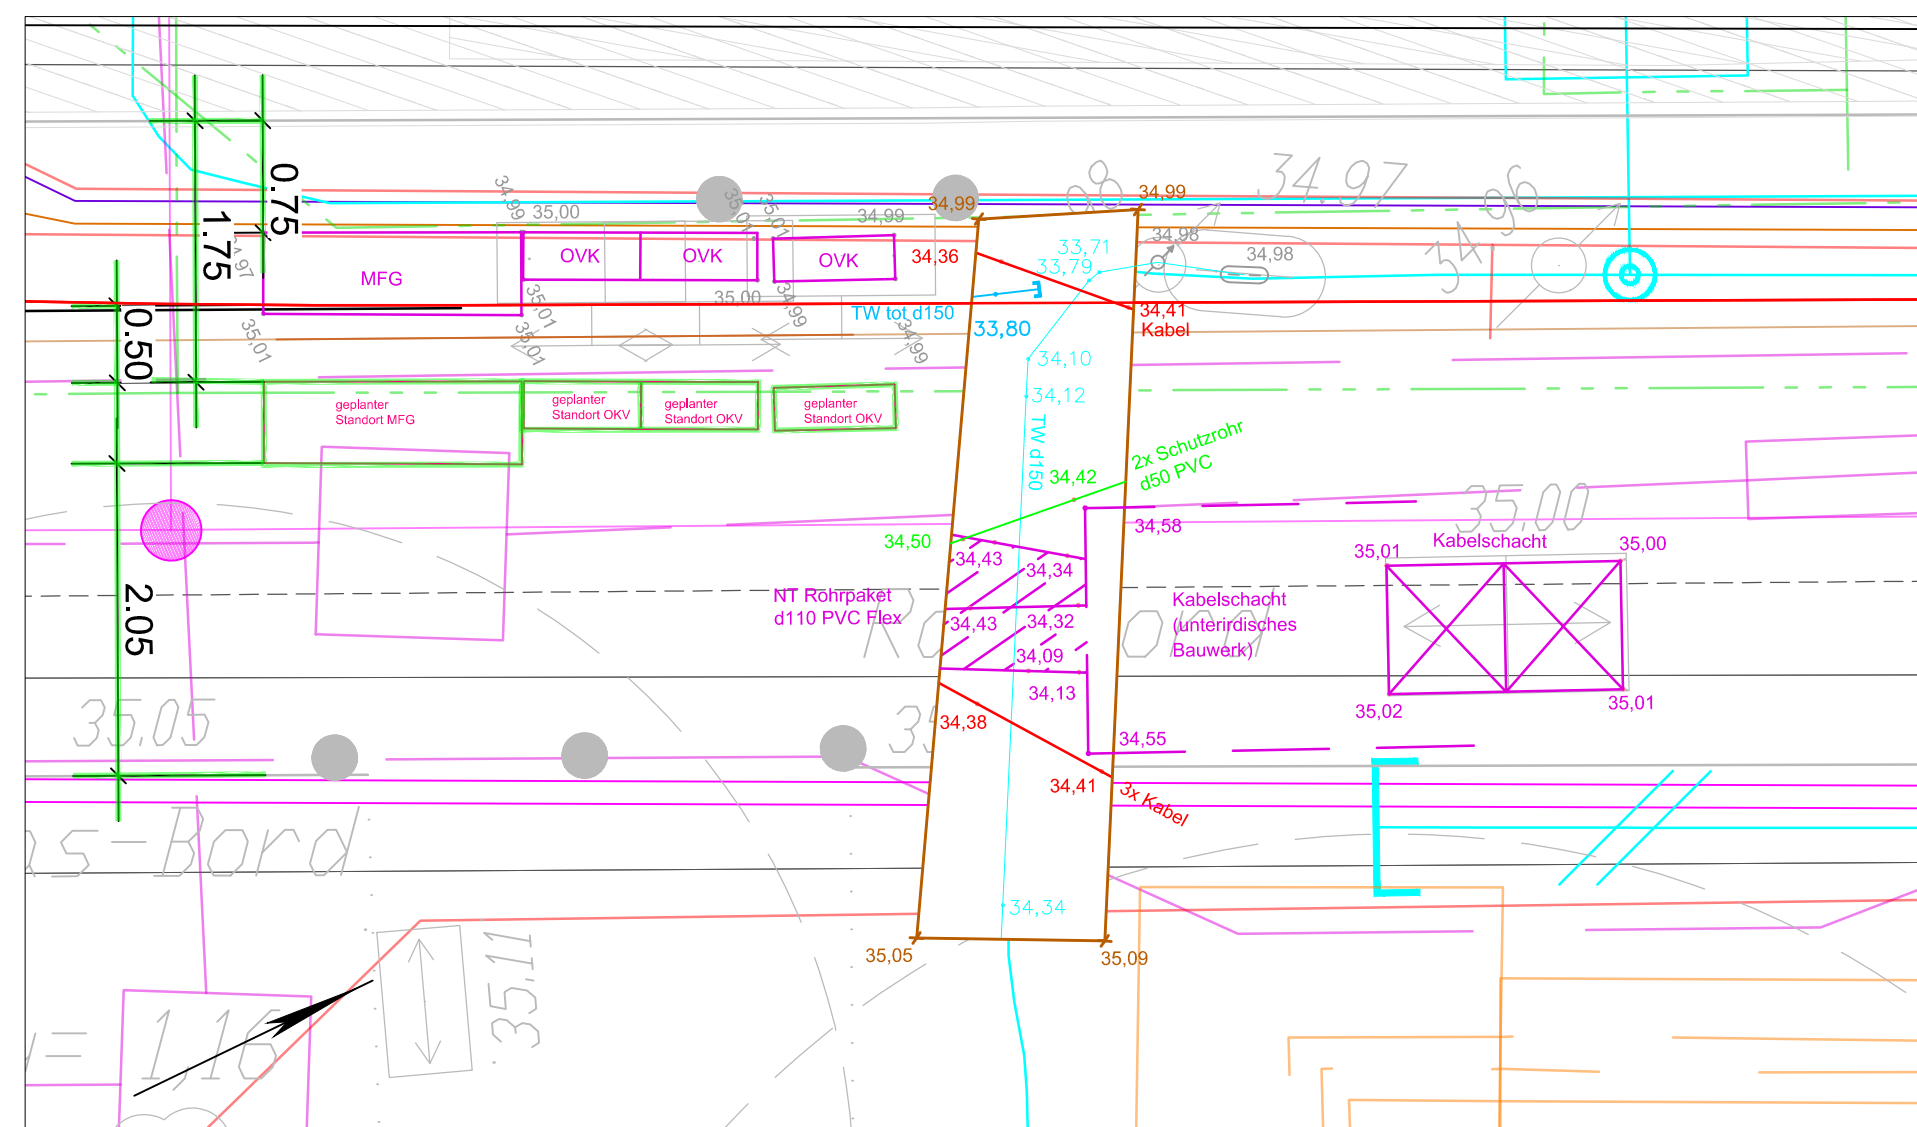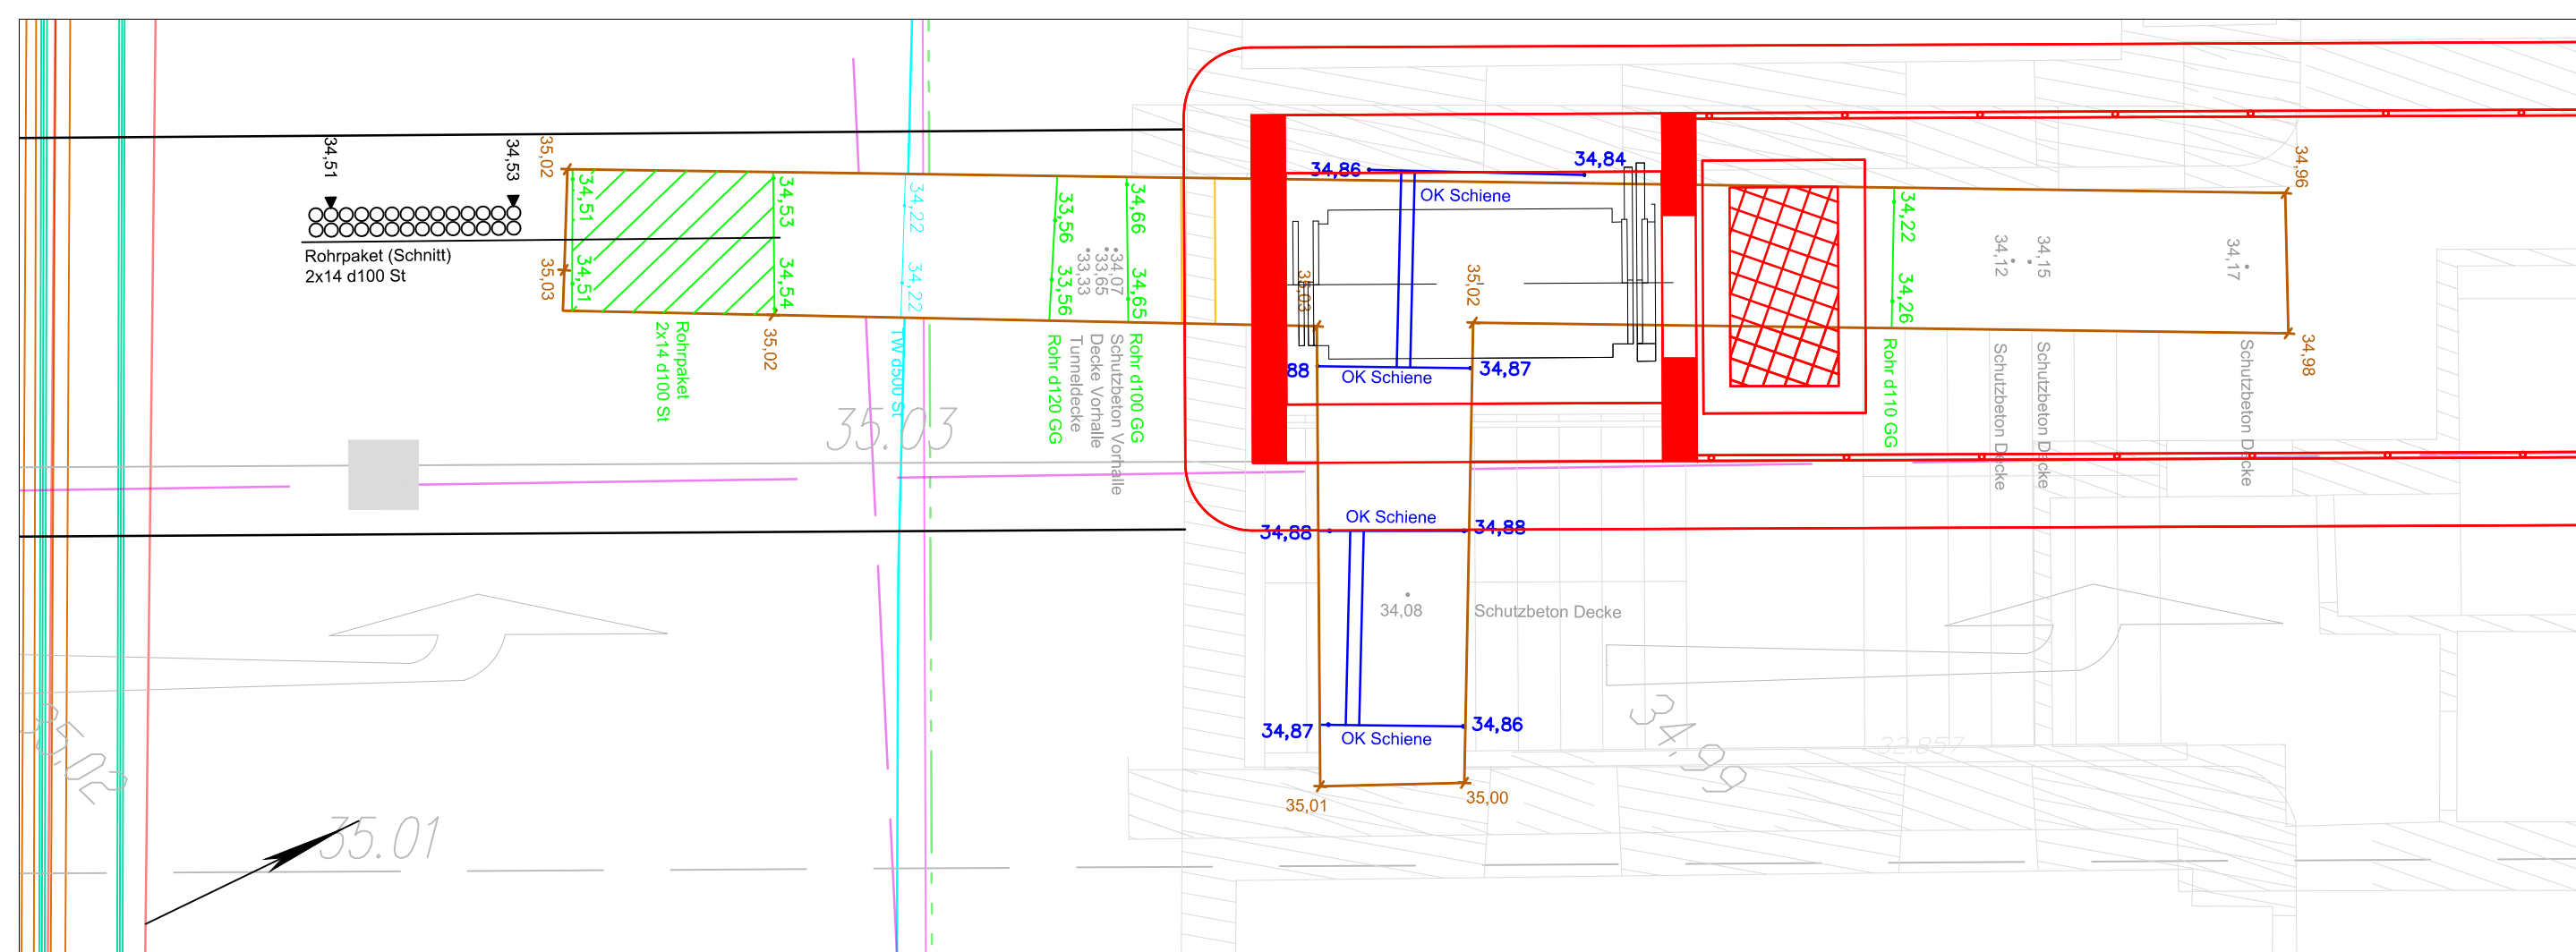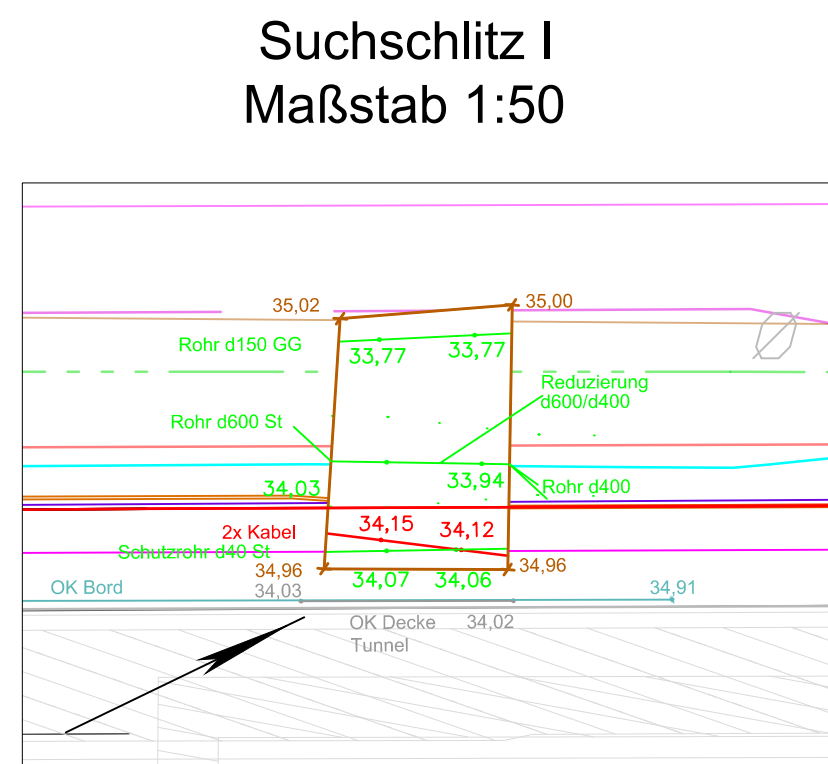


nur zur Information

Index	Änderung	Datum	Name	Freigabe
Betriebsleiter	Planfeststellungsbehörde	Zg-Nr.	He_PG006	
		Prüfingenieur		
gezeichnet im Original	Datum	Unterschrift	Datum	Unterschrift
14.06.2018				
Freigabevermerke - BVG Projektleitung	Zur Ausführung freigegeben	Freigabevermerke - Planer	Übereinstimmung mit der Ausführung	Übereinstimmung mit der Ausführung
Einverstanden		Übereinstimmung mit der Ausführung	Übereinstimmung mit der Ausführung	Übereinstimmung mit der Ausführung
Datum	Projektig	Datum	Projektig	Datum
Bauherr	Berliner Verkehrsbetriebe (BVG)	Anstalt des öffentlichen Rechts	Bereich Fahrgäste	Bereich Fahrgäste
BVG				
Für die Richtigkeit der Planungsunterlagen verantwortlich:	Planverfasser	gezeichnet	geprüft	gezeichnet
Arcadis	23.05.2018	KS/AB	23.05.2018	HG/KS
gezeichnet im Original - Kraft	13.06.2018			


Suchschlitz VII
Maßstab 1:50

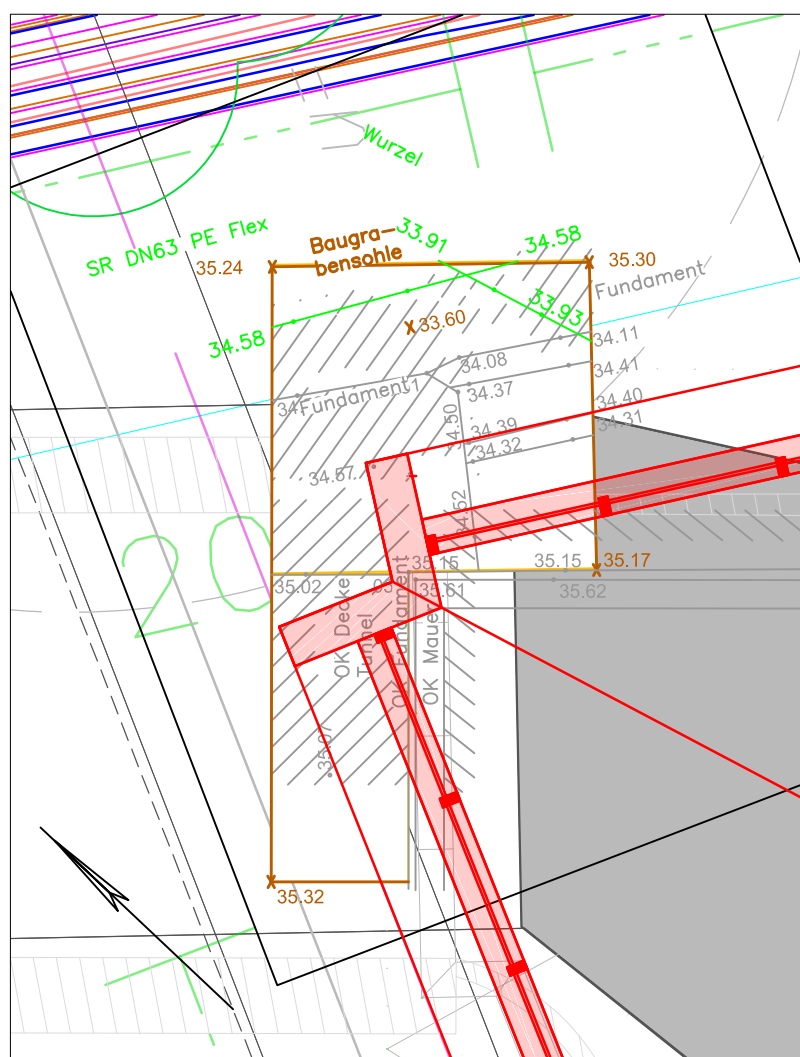


Suchschlitz VIII
Maßstab 1:50

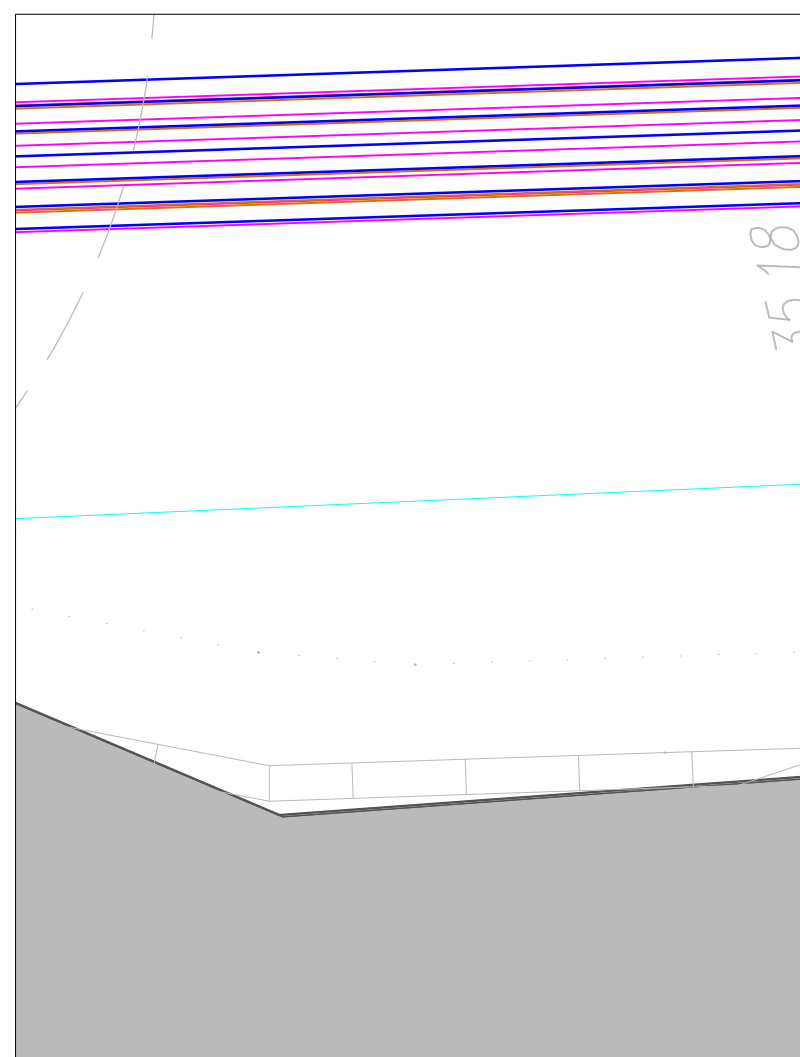

Suchschlitz IX
Maßstab 1:50

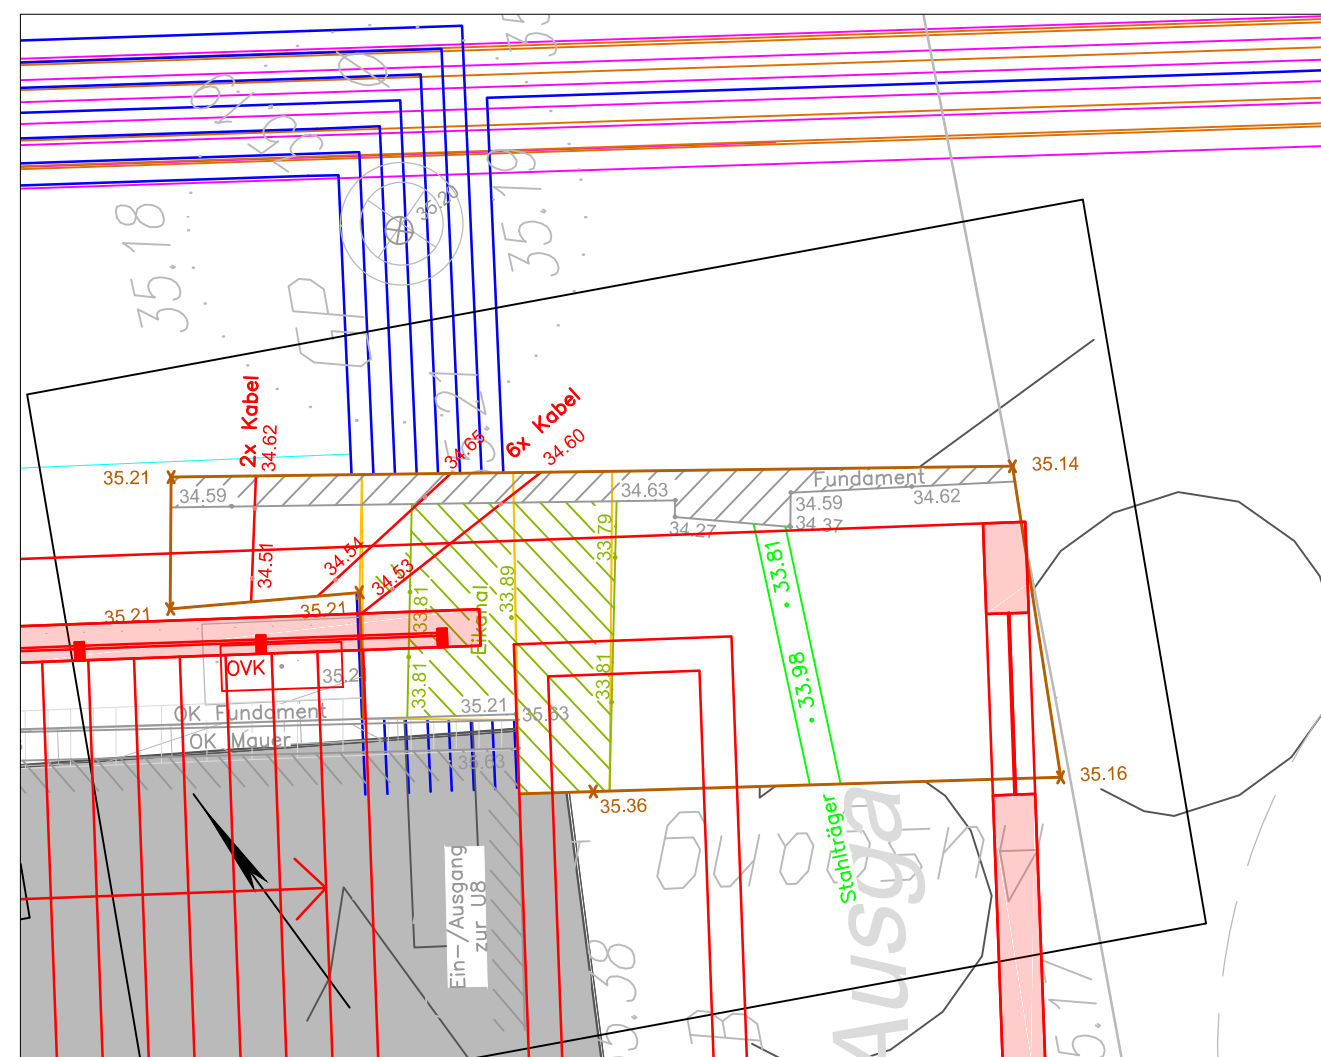

Suchschlitz X
Maßstab 1:50

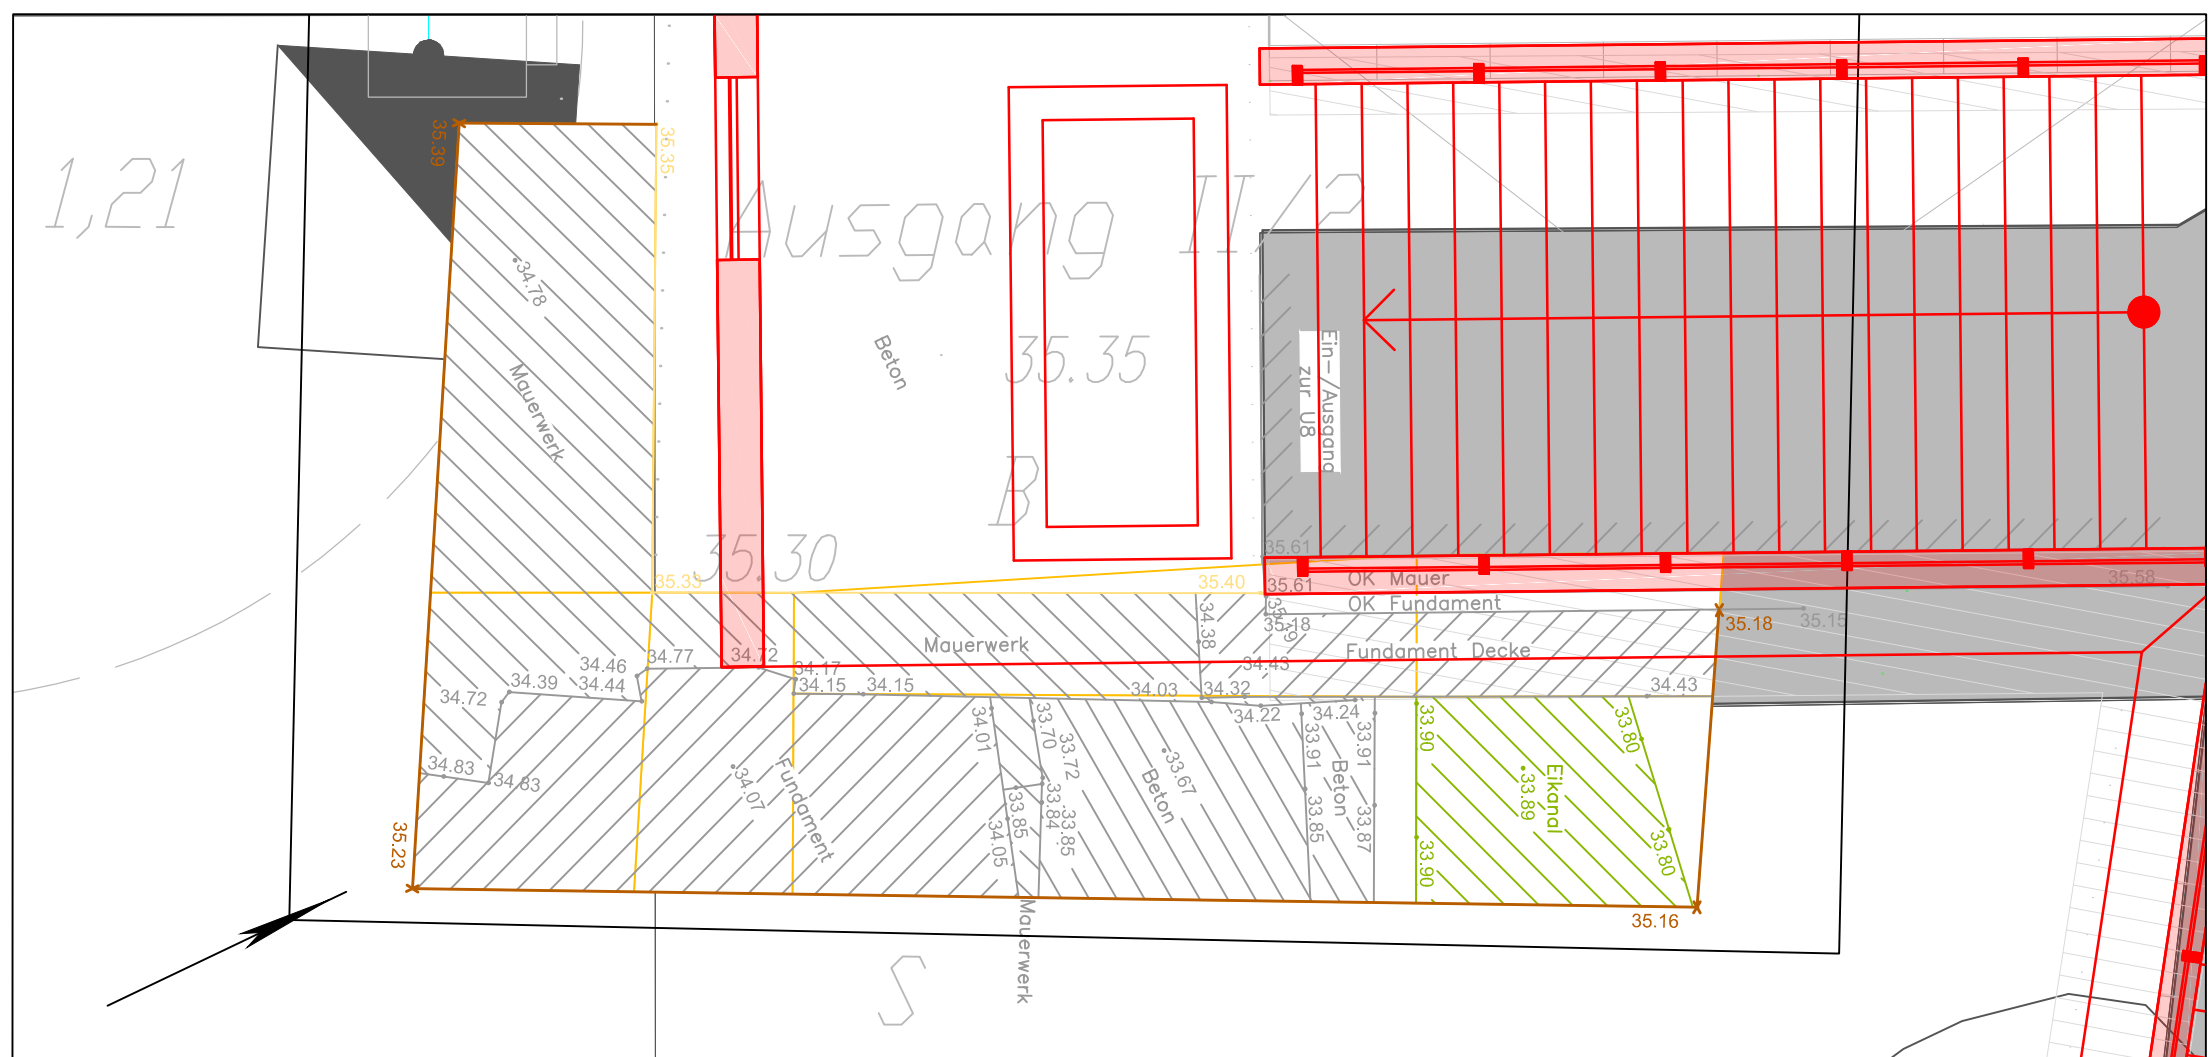

Zg-Nr.: He_PG006	Planungsphase	Plangenehmigung
Datenname: He_PG006.dwg	Projekt	U-Bahnhof Heinrich-Heine-Straße (He)
Maßstab: 1:250	Bau teil	Einbau Aufzug
Blattgröße: DIN A1		Medien koordinierter Bestandsplan
Projekt-Nr.: A27187 (G), A27125 (bA)	Bauwerk-Nr.: D53-D55	Techn. Platz:
Bauwerk-Nr.: 418-02		Örtlichkeit: Bahnhof Heinrich-Heine-Straße (He)
		Linie U8
		Strecke ...