


Lageplan Ausgang I/3 geplanter Aufzug (M 1:200)

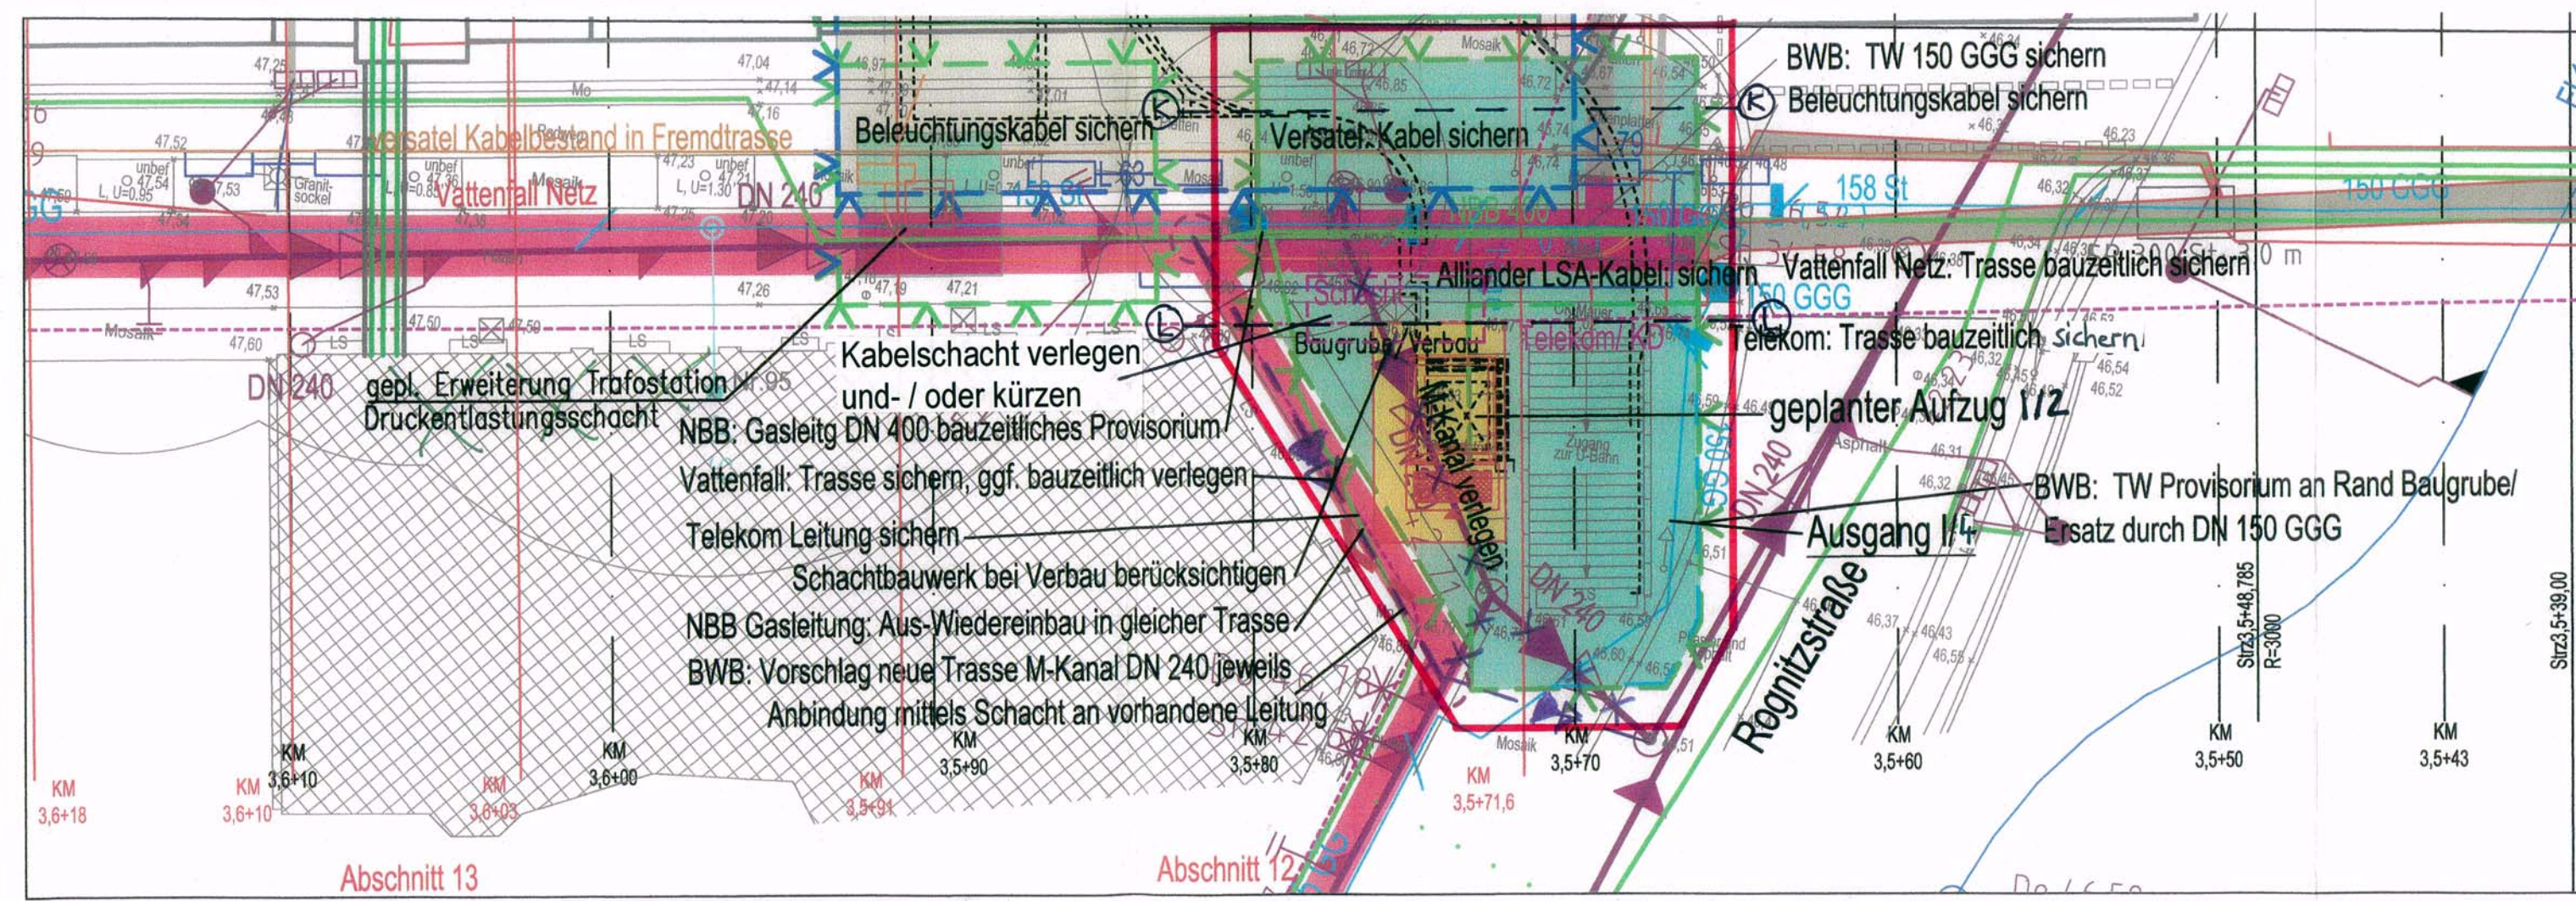

Lageplan Aufzug I/2 mit Ausgang I/4 (vorher I/2) und Vorhalle I Achse L-K (M 1:200)

Ausgang I/3: Trassenänderung Trinkwasserleitung und Trassen Mittel-/ Niederspannung

Bezirksamt Charlottenburg-Wilmersdorf von Berlin
 Abt. Stadtentwicklung und Ordnungsangelegenheiten
 Straßen- und Grünflächenamt
 Fachbereich Tiefbau
 10702 Berlin
 Datum / Unterschrift / Stempel

Berliner Wasserbetriebe (BWB)
 Planung und Bau Netze
 Maßnahmenentwicklung West
 Neue Jüdenstraße 1
 10179 Berlin
 Der Trassenänderung wird zugestimmt
 Datum / Unterschrift / Stempel

Vattenfall Netz
 Netzanlagenbau Berlin - Region Mitte
 Prinzregentenstraße 26-30
 10715 Berlin
s. Anlage
 Der Trassenänderung wird zugestimmt
 Datum / Unterschrift / Stempel

Alliander Stadtlicht GmbH
 Rudower Chaussee 13
 12489 Berlin
 Tel.: 030 / 40 90 2 - 0
 Fax: 030 / 40 90 2 - 160
s. Anlage
 Der Trassenänderung wird zugestimmt
 Datum / Unterschrift / Stempel

Deutsche Telekom Technik GmbH (mit Kabelbestand Kabel Deutschland)
 Technische Infrastruktur Niederlassung West
 Gerichtstraße 50-51
 13347 Berlin
DEUTSCHE TELEKOM TECHNIK GMBH
 T.N.L.O.P.T.I. 12
 Gerichtstr. 50-51
 13347 Berlin
s. Anlage
 Der Trassenänderung wird zugestimmt
 Datum / Unterschrift / Stempel

NBB
 Anna-Louise-Karsch-Str. 2
 10178 Berlin
s. Anlage
 Der Trassenänderung wird zugestimmt
 Datum / Unterschrift / Stempel

Versatel
 Arosener Allee 78
 13407 Berlin
Versatel Deutschland GmbH
 Versatel Gruppe
 Arosener Allee 78
 13407 Berlin
 www.versatel.de
s. Anlage
 Der Trassenänderung wurde zugestimmt
 Datum / Unterschrift / Stempel

Ausgang I/2: Trassenänderung Mischwasserkanal

Bezirksamt Charlottenburg-Wilmersdorf von Berlin
 Abt. Stadtentwicklung und Ordnungsangelegenheiten
 Straßen- und Grünflächenamt
 Fachbereich Tiefbau
 10702 Berlin
 Datum / Unterschrift / Stempel

Berliner Wasserbetriebe (BWB)
 Planung und Bau Netze
 Maßnahmenentwicklung West
 Neue Jüdenstraße 1
 10179 Berlin
 Der Trassenänderung wird zugestimmt
 Datum / Unterschrift / Stempel

Alliander Stadtlicht GmbH
 Rudower Chaussee 13
 12489 Berlin
 Tel.: 030 / 40 90 2 - 0
 Fax: 030 / 40 90 2 - 160
s. Anlage
 Der Trassenänderung wird zugestimmt
 Datum / Unterschrift / Stempel

Deutsche Telekom Technik GmbH (mit Kabelbestand Kabel Deutschland)
 Technische Infrastruktur Niederlassung West
 Gerichtstraße 50-51
 13347 Berlin
DEUTSCHE TELEKOM TECHNIK GMBH
 T.N.L.O.P.T.I. 12
 Gerichtstr. 50-51
 13347 Berlin
s. Anlage
 Der Trassenänderung wird zugestimmt
 Datum / Unterschrift / Stempel

NBB
 Anna-Louise-Karsch-Str. 2
 10178 Berlin
s. Anlage
 Der Trassenänderung wird zugestimmt
 Datum / Unterschrift / Stempel

Vattenfall Netz
 Netzanlagenbau Berlin - Region Mitte
 Prinzregentenstraße 26-30
 10715 Berlin
s. Anlage
 Der Trassenänderung wird zugestimmt
 Datum / Unterschrift / Stempel

Legende:

- Tunnelabdichtung (nachrichtlich übernommen und ergänzt aus Planung GMG, Vorabzug)
- Bereich Grundsanierung an Ausgängen (nachrichtlich übernommen und ergänzt aus Planung GMG, Vorabzug)
- Kabeltrassen Stromversorgung/ Kabelschutzrohr Vattenfall (wechselnde Kabelanzahl/ unterschiedliche Spannungsebenen) Vattenfall
- Beleuchtung Vattenfall
- Gasleitungen NBB/ GASAG
- Fernwärmetrassen Leitung/ Kanal bzw. Schachtbauwerk Vattenfall
- Regenkanal (u.a. Anlagen Regenentwässerung) BWB
- Schmutzwasserkanal (u.a. Anlagen Schmutzwassersanierung) BWB
- Trinkwasserleitung Haupt-/ Versorgungsleitung (u.a. Anlagen Trinkwasserversorgung), BWB
- Kabel LSA, teilweise mehrzünftig/ Kabelschutzrohr Alliander
- Kabeltrassen Telekommunikation Deutsche Telekom (mit Kabelbestand Kabel Deutschland)
- Kabelführungssystem ITDZ (IT-Dienstleistungszentrum Berlin)
- Kabeltrassen Telekommunikation/ Kabel in Fremdtrasse versatel
- Kabeltrassen (Glasfaserkabel) fiberplan (mit Kabelbestand Telecolumbus)
- Baufeldumzäunung, barrierefreier Ausbau
- Baufeldumzäunung Grundinstandsetzung
- Baufeldumzäunung Tunnelabdichtung
- Tunnelbauteile U2 / Kilometrierung

Plangrundlagen Leitungspläne:

- BWB, eingegangen 17.01.2014 (dwg-Datei)
- Alliander Stadtlicht, eingegangen 12.11.2013 (nachgezeichnet)
- Deutsche Telekom, eingegangen 11.11.2013 (nachgezeichnet)
- Fiberplan, eingegangen 12.11.2014 (nachgezeichnet)
- Kabel Deutschland, eingegangen 11.11.2013 (nachgezeichnet)
- NBB/ GASAG, eingegangen 15.11.2013 (nachgezeichnet)
- Tele Columbus, eingegangen 03.12.2013 (nachgezeichnet)
- versatel, eingegangen 20.11.2013 (nachgezeichnet)
- Vattenfall Europe, Netzservice GmbH, eingegangen 14.11.2013 (nachgezeichnet)
- Vattenfall Europe Wärme AG, eingegangen 12.11.2013 (nachgezeichnet)

Der Plan basiert auf den Plänen der Leitungsverwaltungen zu dem jeweils aktuellen Stand und ist nur in Verbindung mit diesen gültig. Die Pläne sind entsprechend der Gültigkeitsdauer des jeweiligen Versorgungsunternehmens vor Beginn des Bauvorhabens zu aktualisieren. Die Genauigkeit der Darstellungen von Leitungen entspricht der der übergebenen Bestandspläne der Versorgungsunternehmen. Die exakte Lage der Leitungen ist durch Suchschachtlungen zu ermitteln.

Plangrundlage Vermessungsplan:
 Öffentlich bestellter Vermessungsingenieur Knut Seibt
 gefertigt: 04.12.2013

Plan gilt nur für den südlichen Aufzug am Ausgang I/2; für nördlichen Bereich des Bahnhofes nur mit informativem Charakter - nicht plangenehmigungsrelevant

	Betriebsleiter	Planfeststellungsbehörde	Zg.-Nr. Kd_PG005
			Prüfingenieur
Freigabevermerke	Übereinstimmung mit der Ausführungsplanung geprüft	Übereinstimmung mit der Ausführungsplanung geprüft	Zur Ausführung freigegeben
Einverstanden			
Datum	Projektflg.	Datum	Objektplaner
		Datum	Tragwerksplaner
		Datum	Projektflg.
Bauherr	BERLINER VERKEHRSBETRIEBE (BVG)		Die Übereinstimmung der Zeichnung mit der Ausführung wird bestätigt
	Anstalt des öffentlichen Rechts Bereich Infrastruktur Bautechnische Anlagen		Für den AG
			Für den AN
	Für die Richtigkeit der Planungsunterlagen verantwortlich:		bearbeitet 06.01.2015 Sauerbrey
Auftragnehmer	Planverfasser		gezeichnet 06.01.2015 Sauerbrey/Ozkaya
	Ingenieurbüro Abraham Motzstr. 54 10777 Berlin		geprüft 06.01.2015
06.01.2015	Datum		Unterschrift
	Unterschrift		Datum
Lageskizze			
Datum			
Zg.-Nr.	Kd_PG005	Planungsphase	Plangenehmigung
Dateiname	Kd_PG005_150108_Leit.pdf	Projekt	U-Bhf. Kaiserdamm (Kd) U2 Barrierefreier Ausbau
Maßstab	1:200	Bauteil	Aufzug I/3, Aufzug I/2 mit Ausgang I/4 Koordinierender Leitungsplan
Blattgröße	883x297	Bauwerksb.	133-03
Projekt-Nr.	A27276	Bauwerksnr.	A44
Bauwerksb.	133-03	Bahnhof	Kaiserdamm (Kd)
Index		Linie	U2