


Anschluss 121/04 Plan Nr. TPv J14501

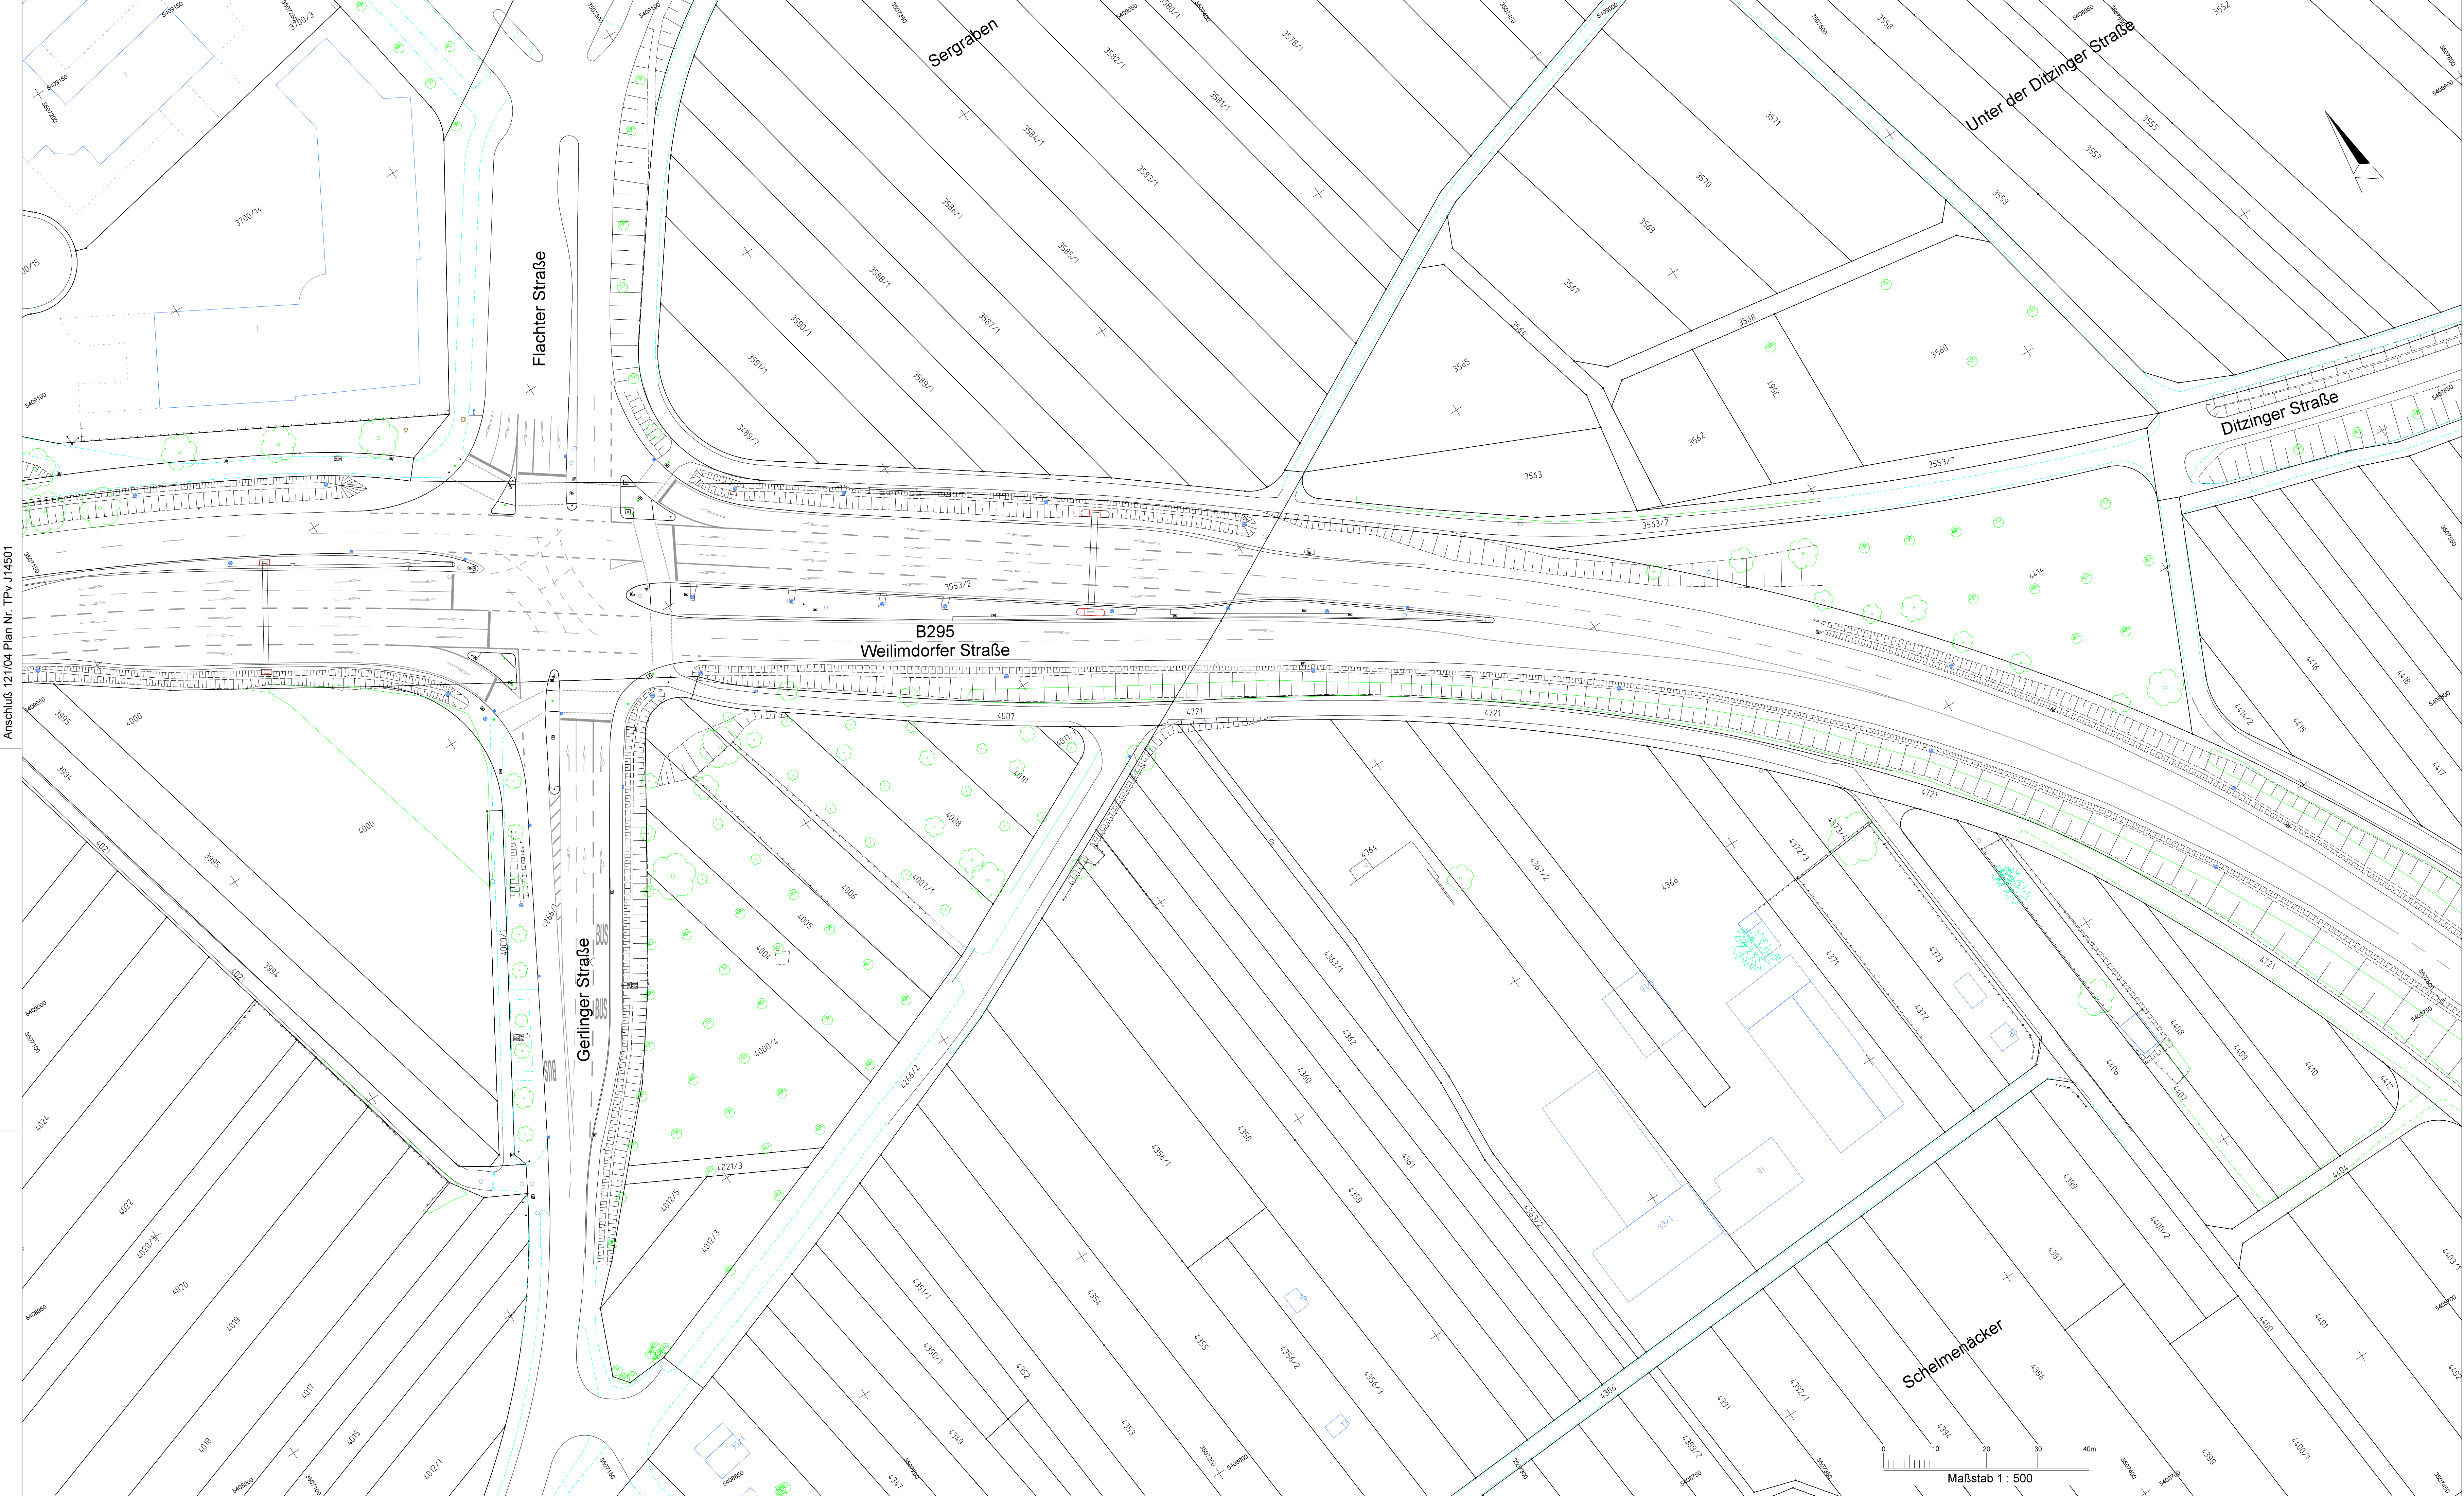

Unterlage 03.03

Anschluss 121/02 Plan Nr. TPv J14498

b	19.12.2023	Tietze
a	02.05.2023	Tietze
Idx.	Datum	Name
		Änderungsnachweis

SSB

Bestandsplan

Plan03

Planfeststellung

Streckenast: 121

Einteilung: 03

Ausschnitt: gez.: 02.05.2023 Tietze

gepr.: 20.12.2023 Tietze

Stuttgarter Straßenbahnen AG

UB Technische Infrastruktur

Vermessung und Planung

Stadtbahn Stuttgart

Stadtbahnverlängerung U13

entlang der Weilimdorfer Straße B295

Ditzinger Straße bis Gerlinger Straße

Lage- / Höhensystem: DHDN.GK3 / DHHN12 (Status 130)

Maßstab: 1:500

Plan Nr.: TPv J14499 b

Geplant von PI am 20.12.2023 12:22:08 Freigeabe 20.12.2023 Tietze