


Schnitt A-A



Teilschnitt B-B

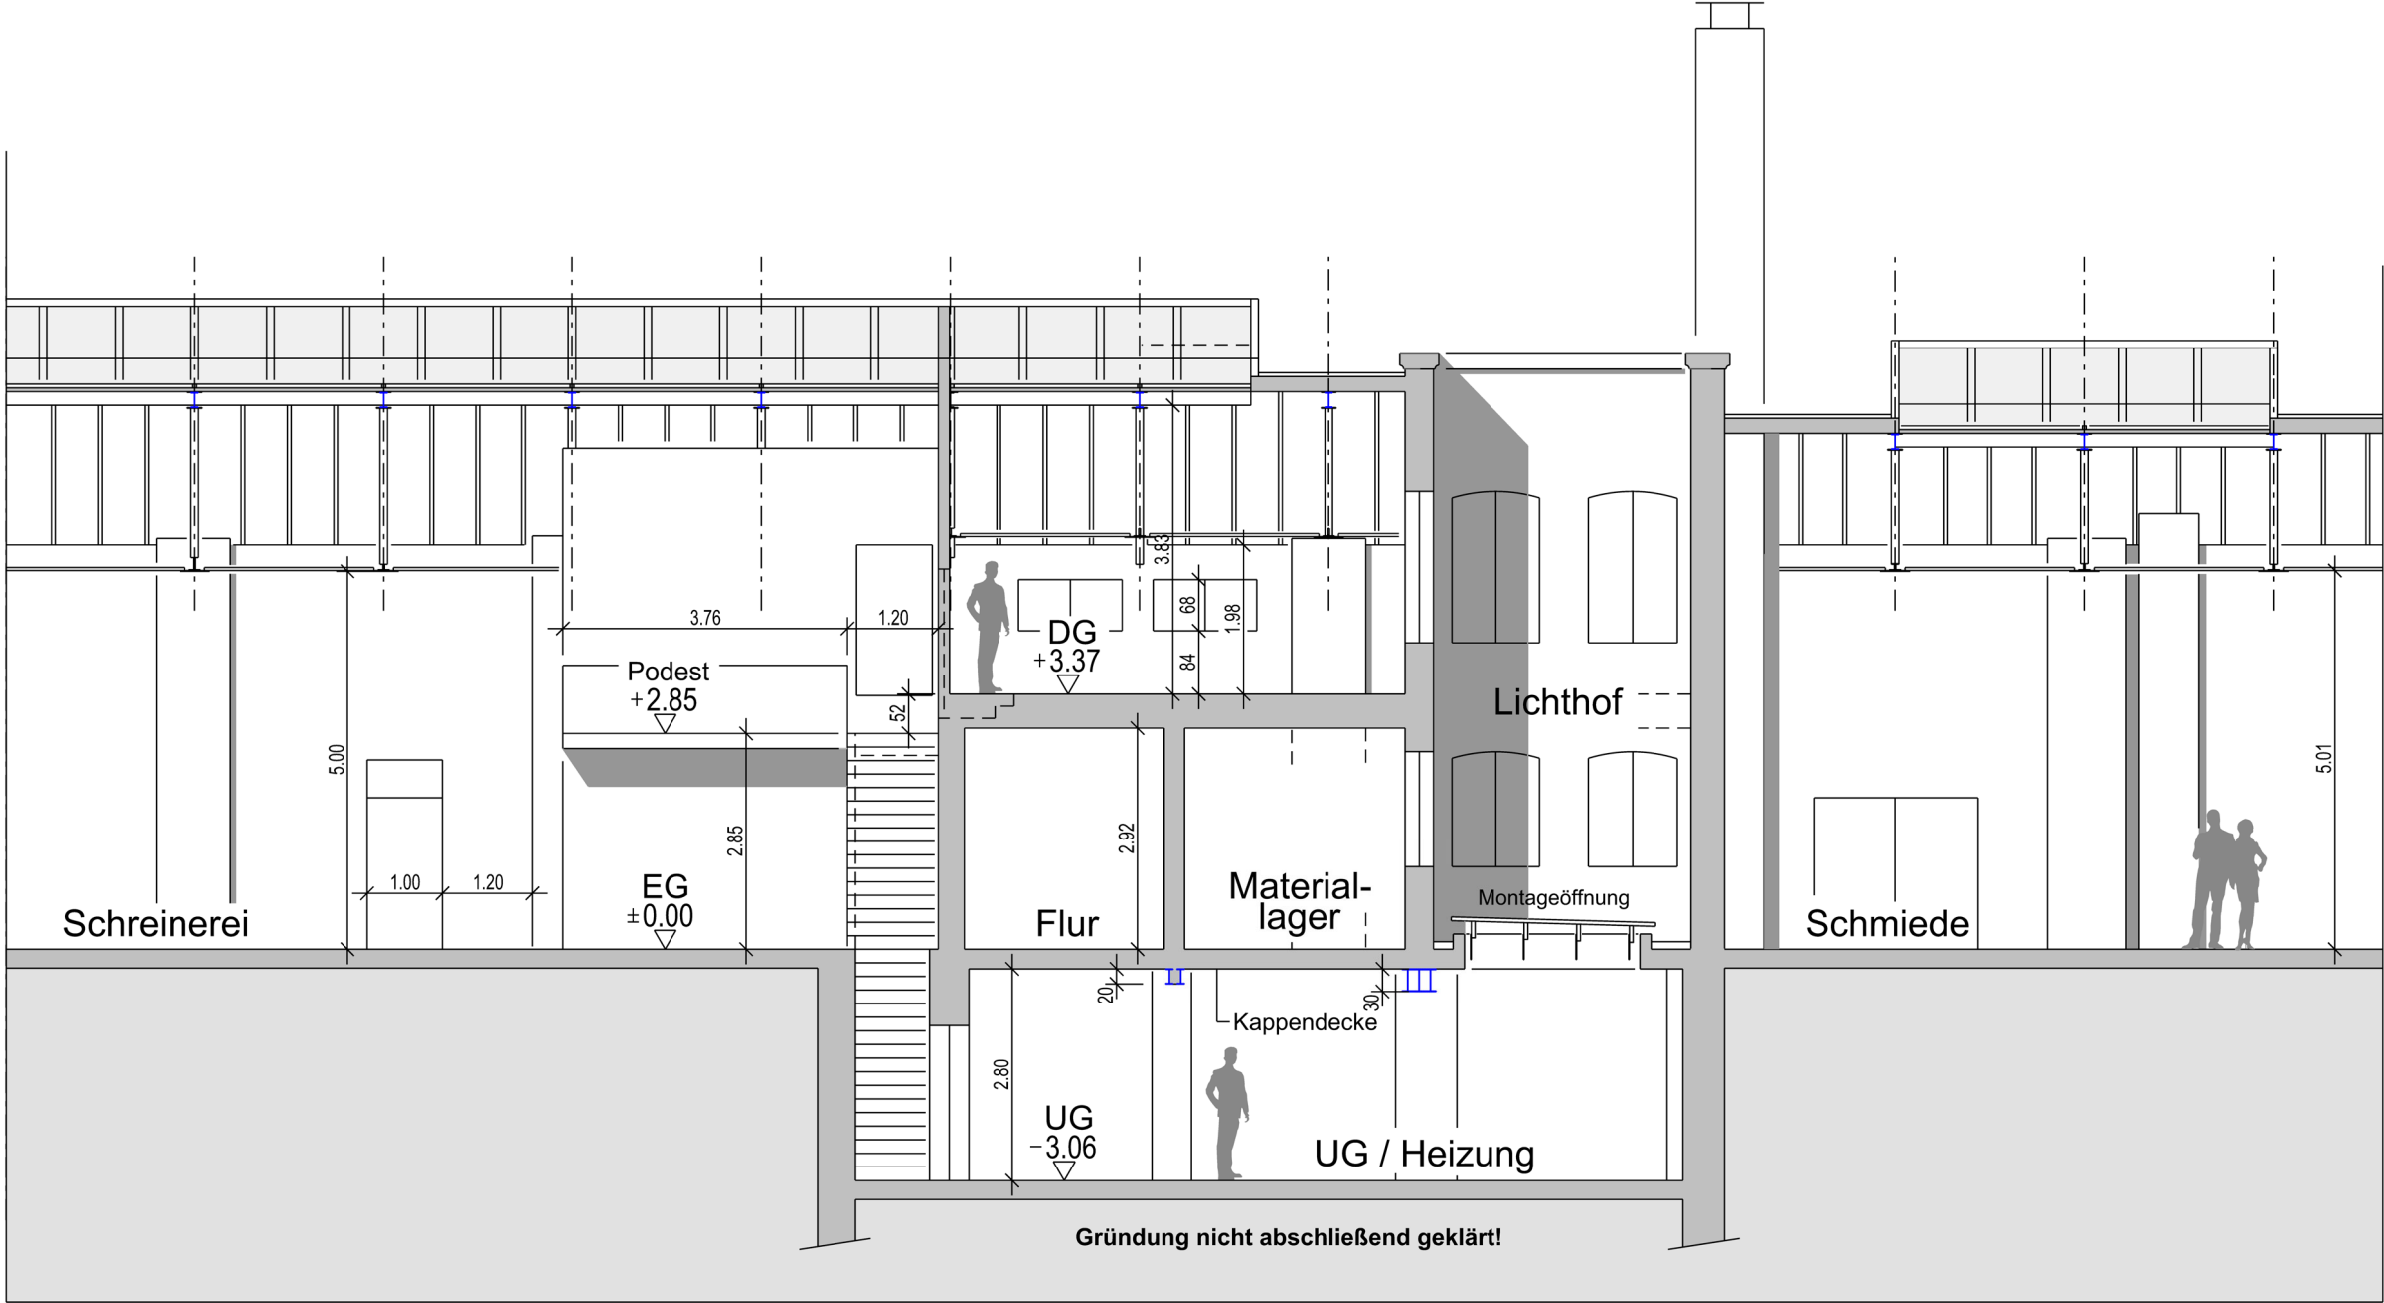

Ansicht Süden



Ansicht Osten




Ansicht Westen

Anlage: 03.3.2

**wolf**architekten

Lageplanübersicht

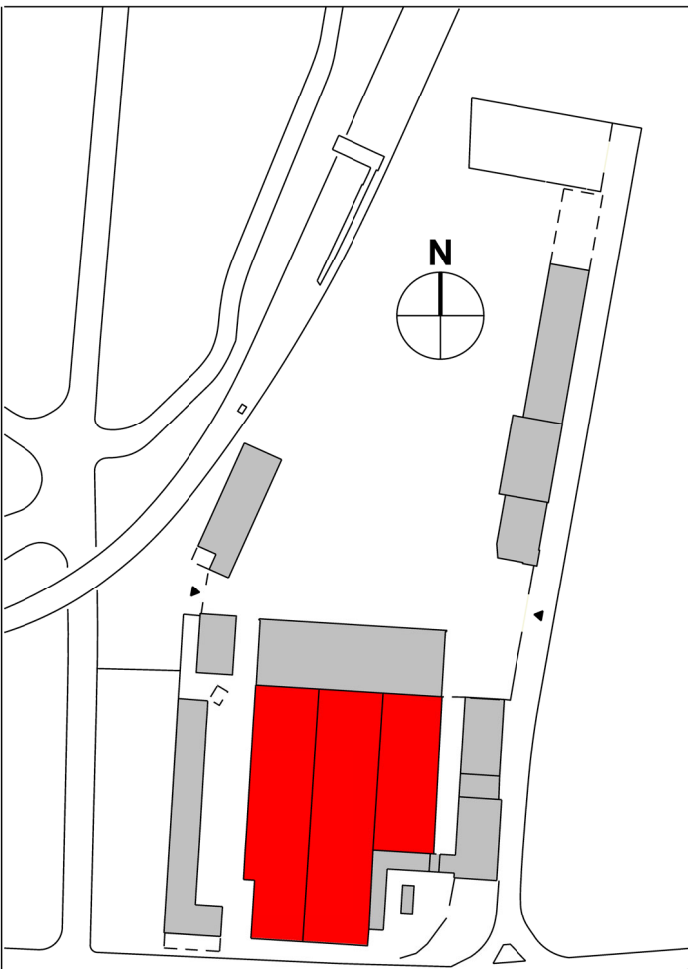

**nmv** Rhein-Neckar-Verkehr GmbH  
Betriebshof Käferthal  
Rebenstraße 13b  
68165 Mannheim

BAUVORHABEN:  
Bestandsaufnahme des  
denkmalgeschützten Gebäudes  
K3 Halle

K3

PLANBEZEICHNUNG:  
Schnitt A-A, Teilschnitt B-B  
Ansicht Süden, Ansicht Osten,  
Ansicht Westen

BAUHERR:  
MV Mannheimer Verkehr GmbH  
Möhlstraße 27,  
68165 Mannheim

ARCHITEKT:  
Hans-Peter Wolf  
Freier Architekt 37738 AK BW  
Nördliche Hauptstraße 70, 69469 Weinheim

MASSSTAB: 1:100 DATUM: 03.03.2022