
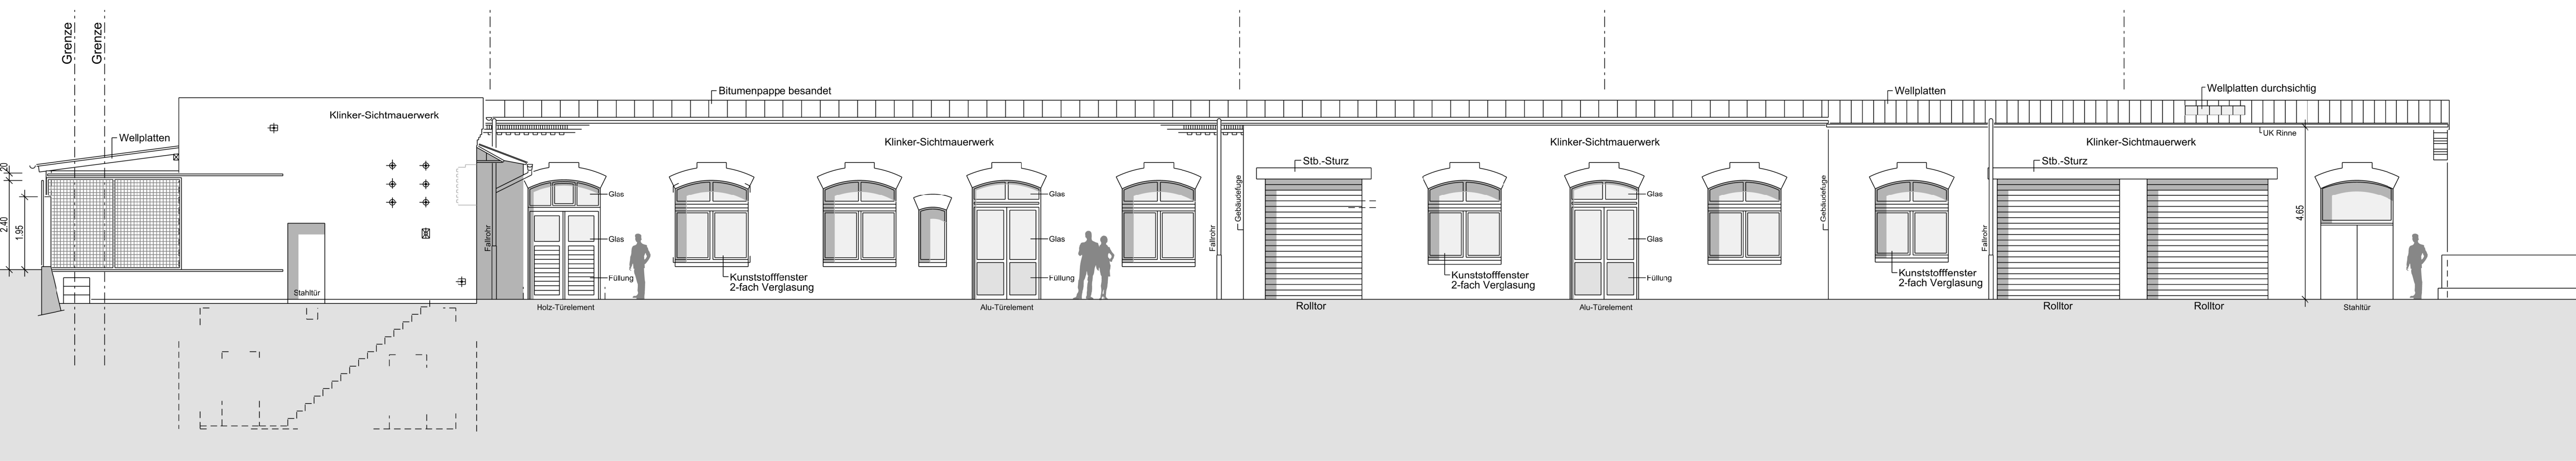


Schnitt A-A


Grundriss Erdgeschoss

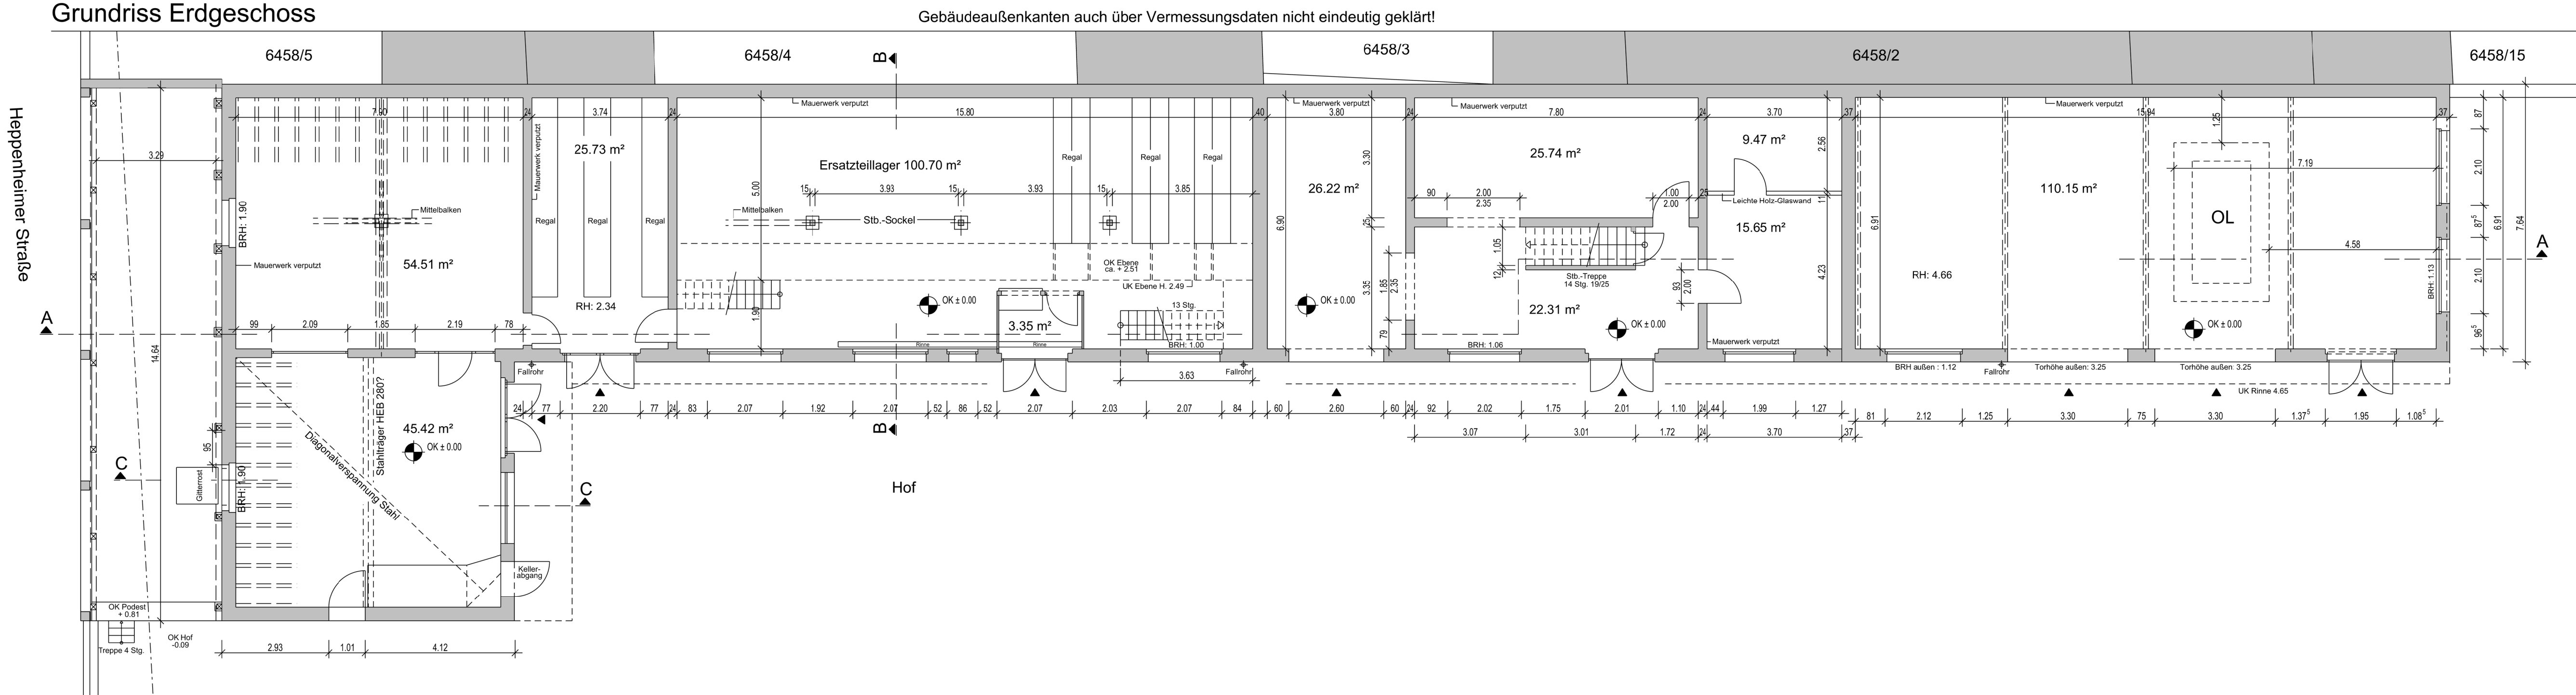

Ansicht Osten

Anlage: 03.6.2

Lageplanübersicht

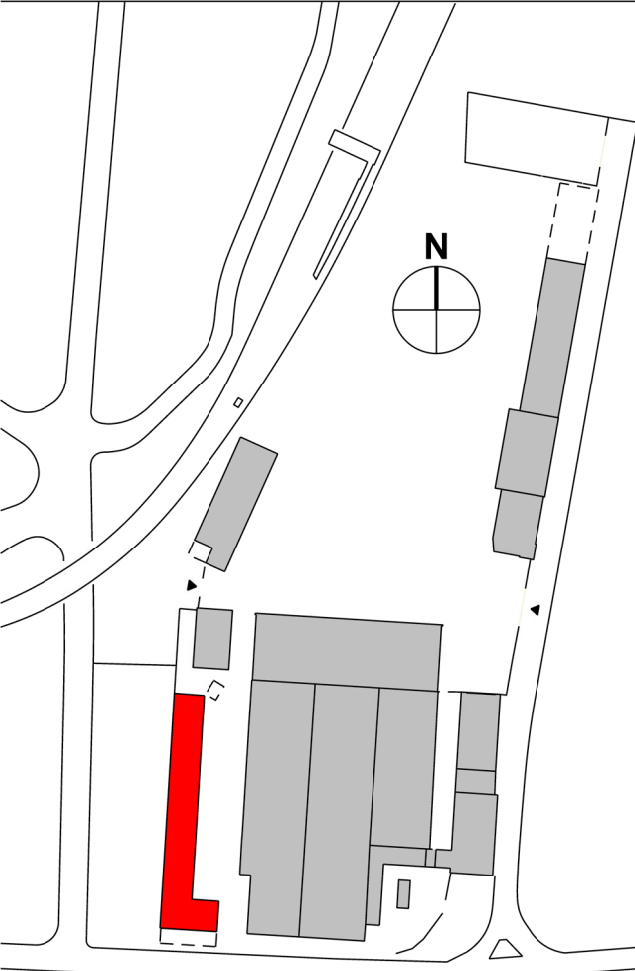

nmv Rhein-Neckar-Verkehr GmbH
Betriebshof Kälfertal
Rebenstraße 13b
68309 Mannheim

BAUVORHABEN:
Bestandsaufnahme des
denkmalgeschützten Gebäudes
K6 Lager

K6

PLANBEZEICHNUNG:
Schnitt A-A
Grundriss EG
Ansicht Osten



BAUHERR:
MV Mannheimer Verkehr GmbH
Möhlstraße 27
68165 Mannheim

ARCHITEKT:
Hans-Peter Wolf
Freier Architekt 37738 AK BW
Nördliche Hauptstraße 70, 69469 Weinheim

MASSSTAB: 1:100 **DATUM:** 03.03.2022