



Ansicht Osten

Grundriss Obergeschoss

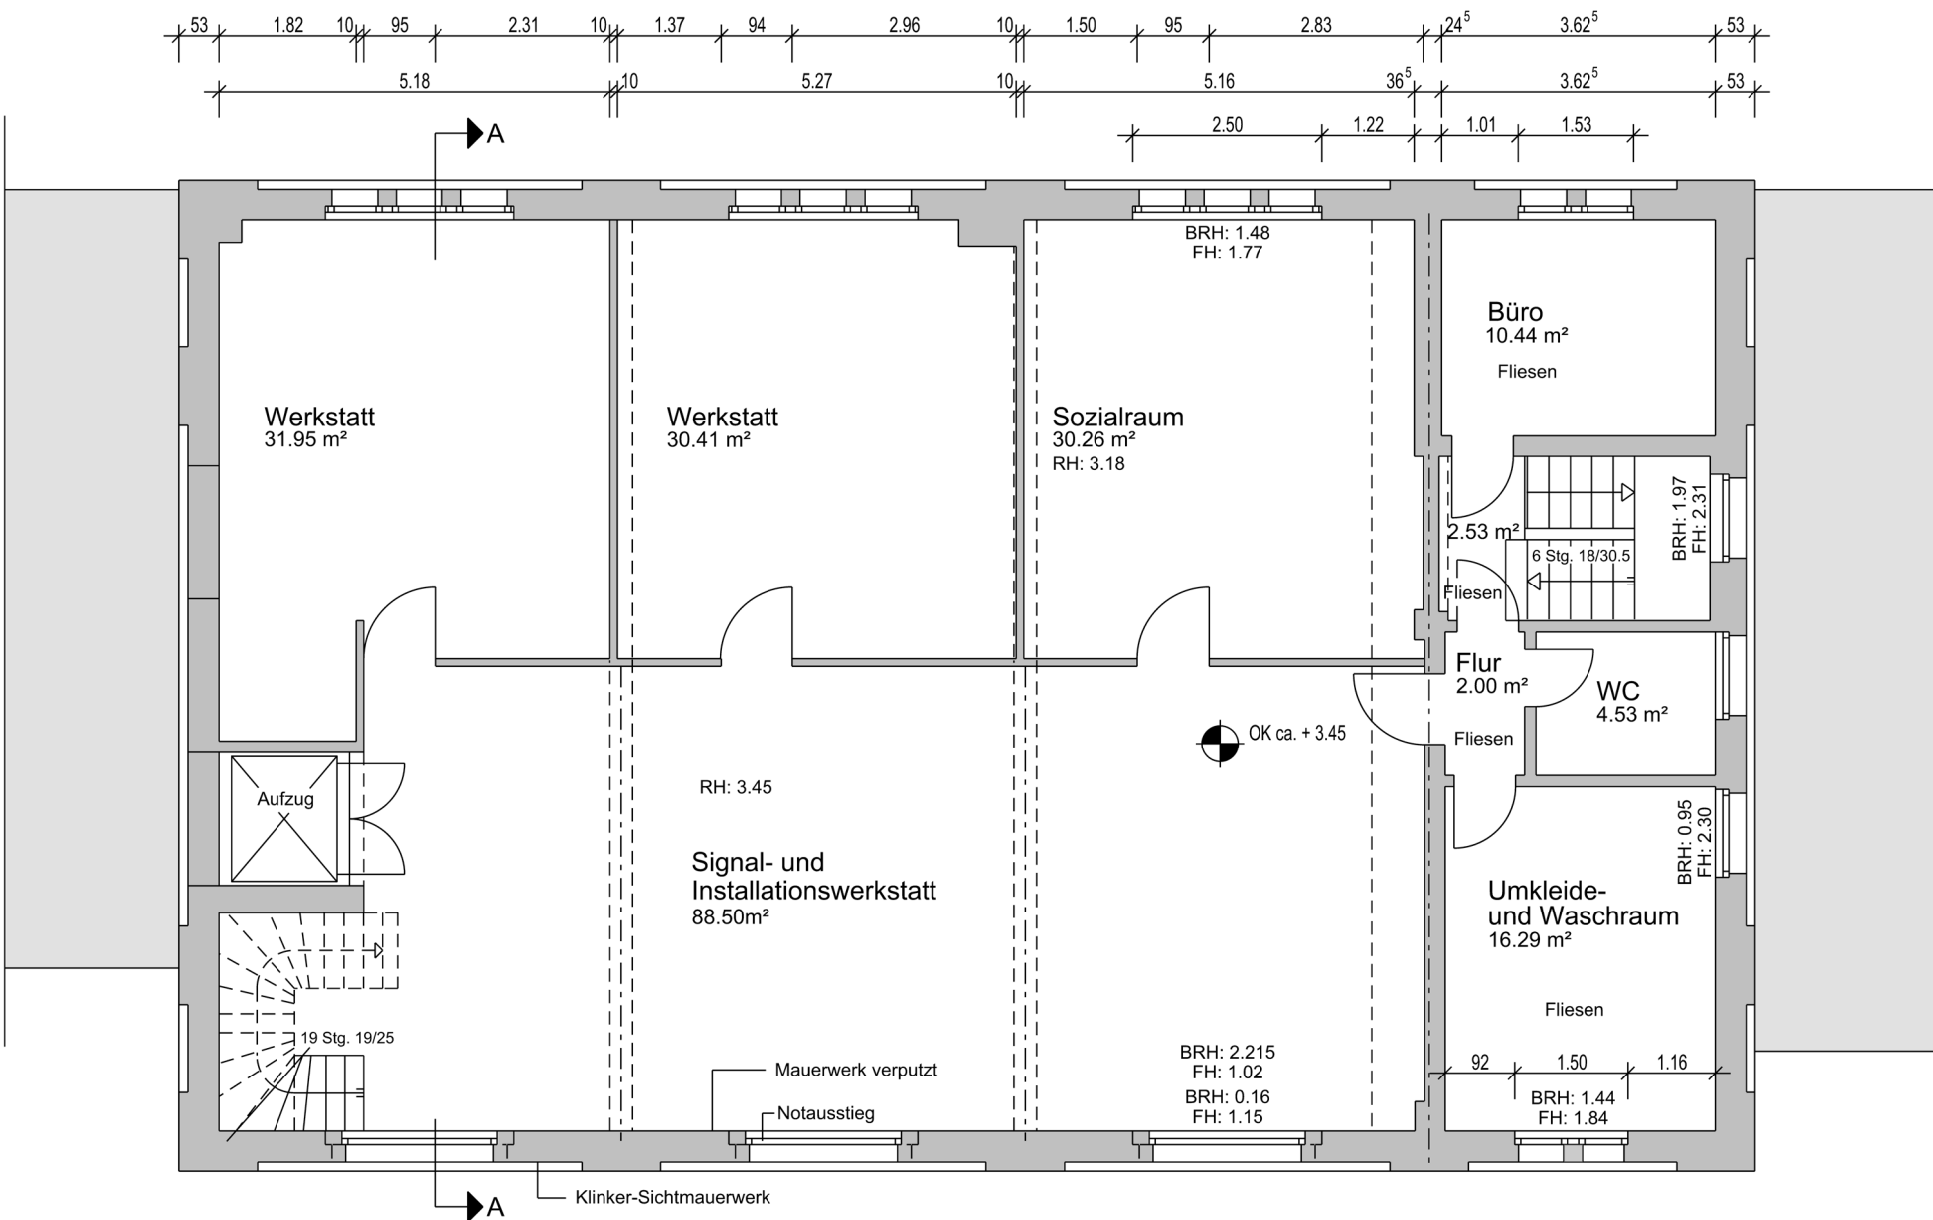


Sandsteinstürze
gemauerter Sturz

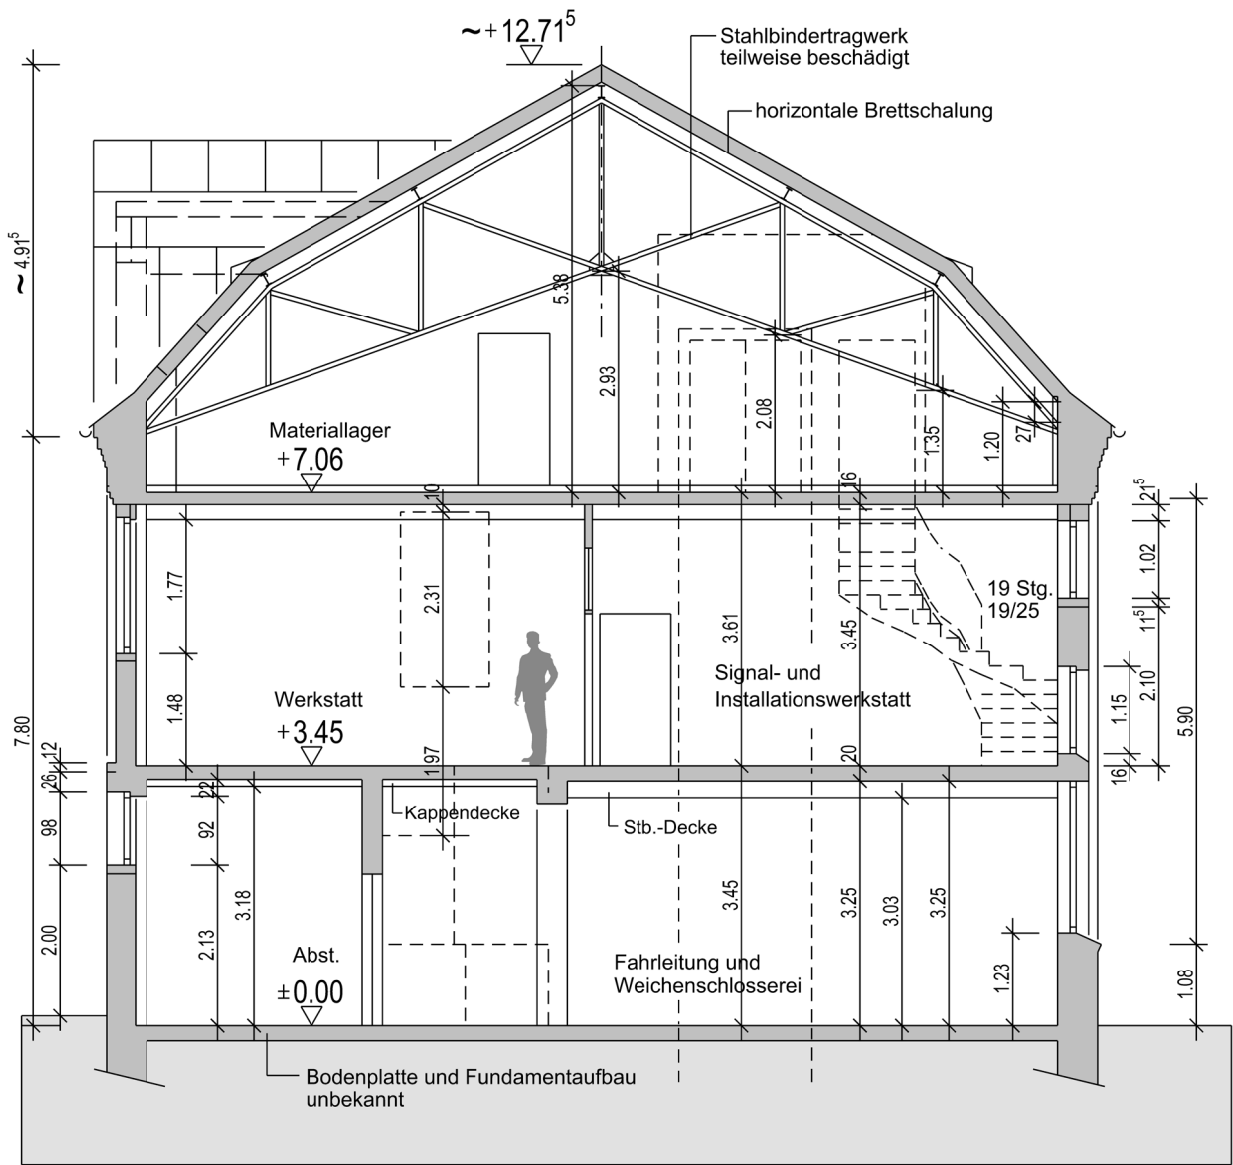


Schnitt A-A

Grundriss Dachgeschoss

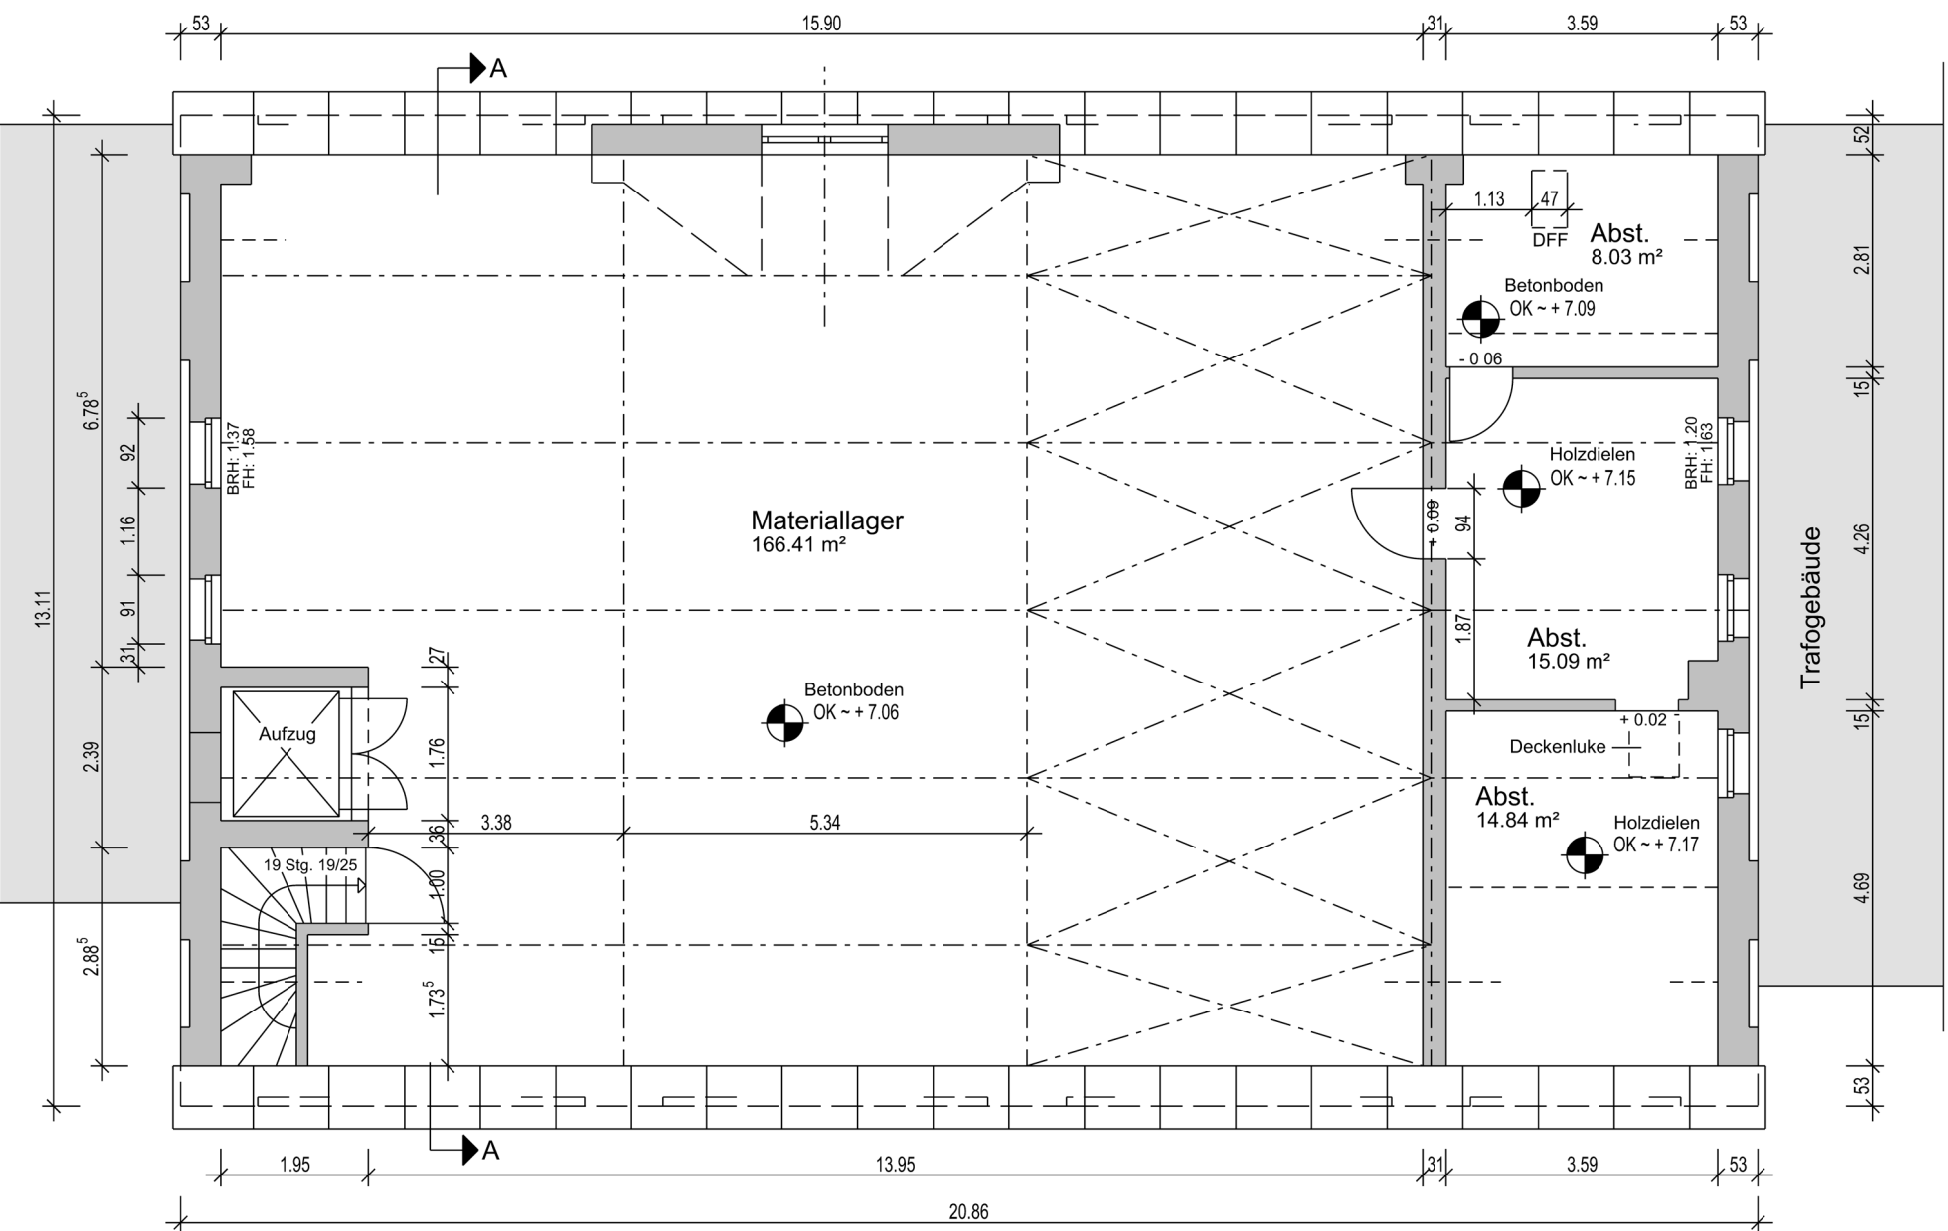

Anlage: 03.5.1

Lageplanübersicht

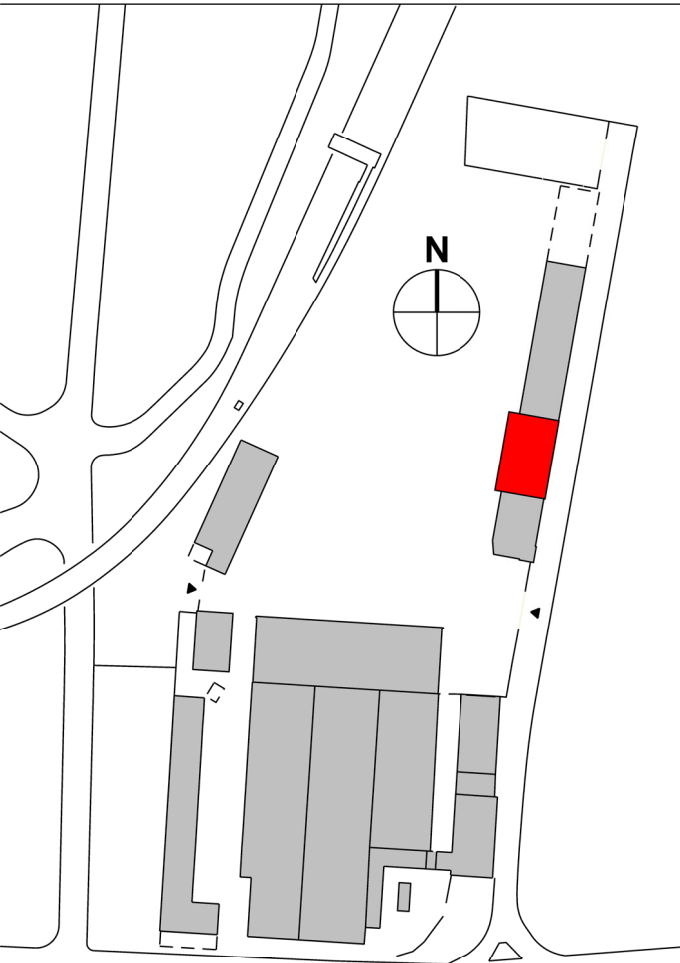

rnv GmbH
Rhein-Neckar-Verkehr GmbH
Betriebshof Käfertal
Rebenstraße 13b
68309 Mannheim

BAUVORHABEN:
Bestandsaufnahme des
denkmalgeschützten Gebäudes
K5 Fahrleitung

K5

PLANBEZEICHNUNG:
Ansicht Osten, Schnitt A-A,
Grundriss OG, Grundriss DG

N

BAUHERR:
MV Mannheimer Verkehr GmbH
Möhlstraße 27
68165 Mannheim

ARCHITEKT:
Hans-Peter Wolf
Freier Architekt 37738 AK BW
Nördliche Hauptstraße 70, 69469 Weinheim

MASSSTAB: 1:100 | DATUM: 03.03.2022