


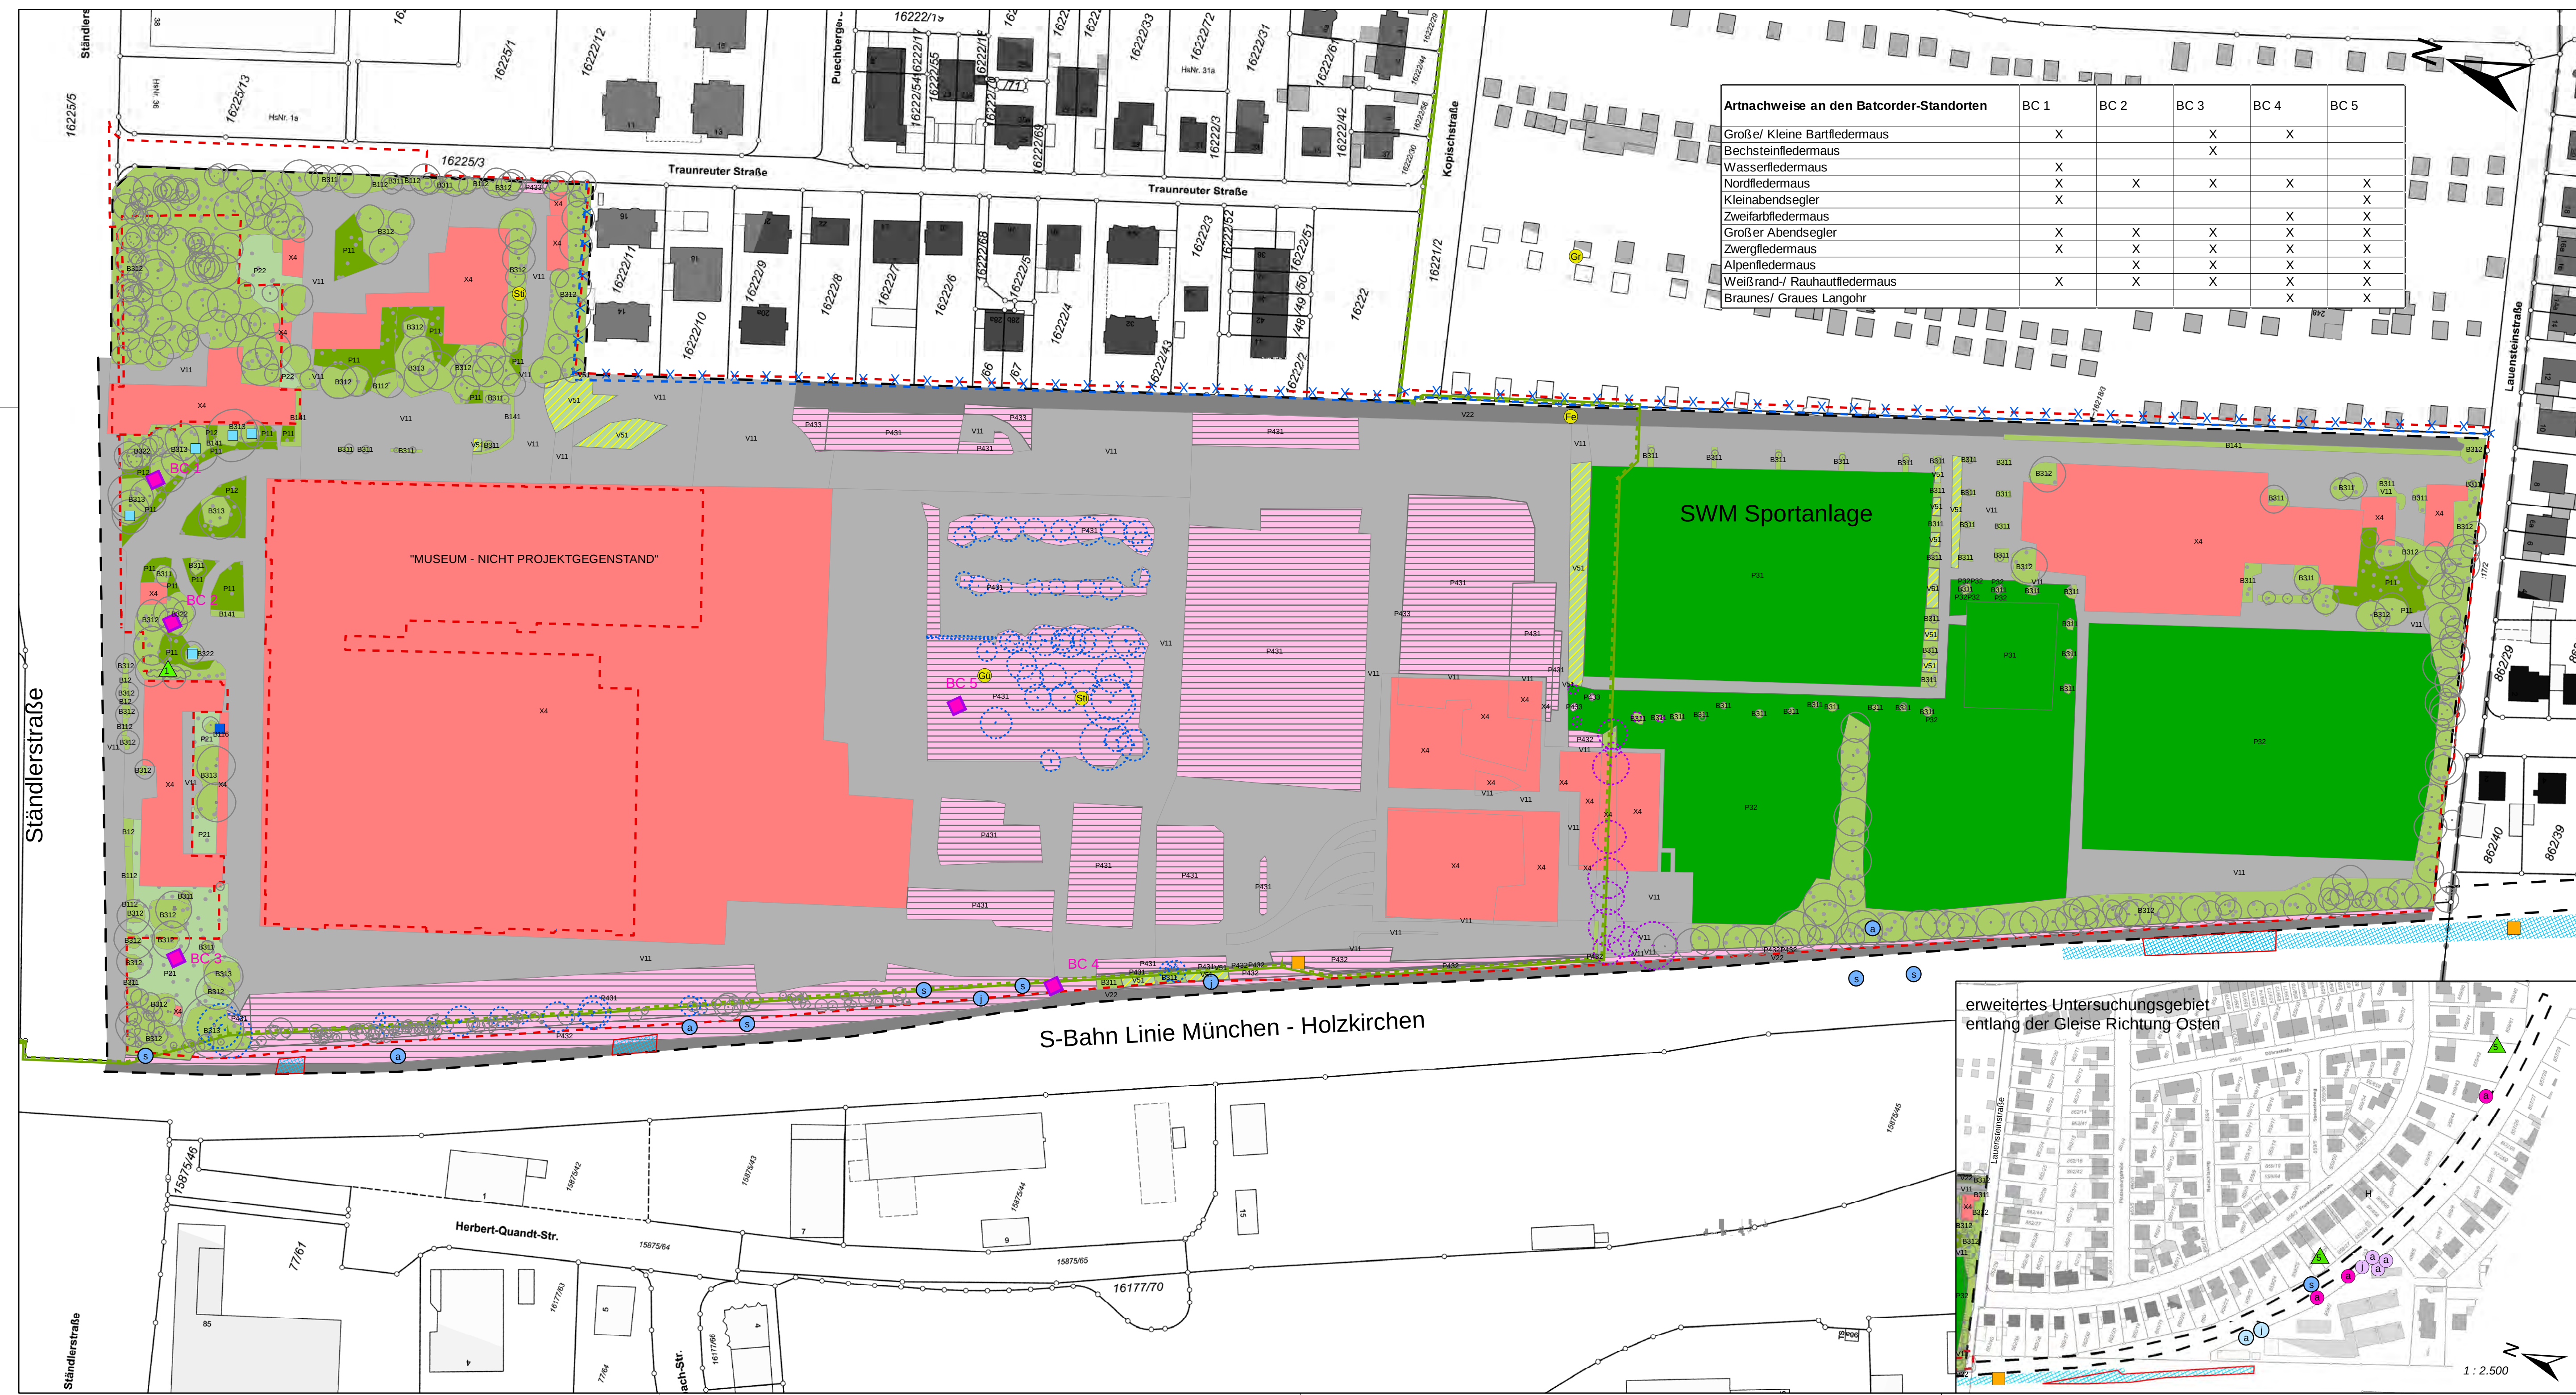

Legende

Biotope

Biotop- und Nutzungstypen lt. Biotopwertliste zur Anwendung
der Bayerischen Kompensationsverordnung

B Feldgehölze, Hecken, Gebüsche, Gehölzkulturen

- | | |
|------|--|
| B112 | Mesophile Gebüsche / Hecken |
| B112 | Gebüsche / Hecken mit überwiegend gebietsfremden Arten |
| B116 | Gebüsche / Hecken stickstoffreicher, ruderaler Standorte |
| B141 | Schnitthecken mit überwiegend einheimischen, standortgerechten Arten |
| B311 | Einzelbäume / Baumreihen / Baumgruppen mit überwiegend einheimischen, standortgerechten Arten, junge Ausprägung |
| B312 | Einzelbäume / Baumreihen / Baumgruppen mit überwiegend einheimischen, standortgerechten Arten, mittlere Ausprägung |
| B313 | Einzelbäume / Baumreihen / Baumgruppen mit überwiegend einheimischen, standortgerechten Arten, alte Ausprägung |
| B322 | Einzelbäume / Baumreihen / Baumgruppen mit überwiegend gebietsfremden Arten, mittlere Ausprägung |

P Freiflächen des Siedlungsbereichs

- | | |
|---|---|
|  | P11 Park- und Grünanlagen ohne Baumbestand oder mit Baumbestand junger bis mittlerer Ausprägung |
| | P12 Park- und Grünanlagen mit Baumbestand alter Ausprägung |
|  | P21 Privatgärten und Kleingartenanlagen, strukturreich |
| | P22 Privatgärten und Kleingartenanlagen, strukturreich |
|  | P31 Sport-/Spiel-/Erholungsanlagen mit hohem Versiegelungsgrad |
| | P32 Sport-/Spiel-/Erholungsanlagen mit geringem Versiegelungsgrad |
|  | A431 Ruderalflächen im Siedlungsbereich, vegetationsfrei |
| | A432 Ruderalflächen im Siedlungsbereich mit artenarmen Ruderal- und Staudenfluren |
| | A433 Ruderalflächen im Siedlungsbereich mit artenreichen Ruderal- und Staudenfluren |

V Verkehrsflächen

- | | | |
|---|-----|--|
|  | V11 | Verkehrsflächen des Straßen- und Flugverkehrs, versiegelt |
|  | V22 | Gleisanlagen und Zwischengleisflächen, geschottert |
|  | V51 | Grünflächen und Gehölzbestände junger bis mittlerer Ausprägung entlang von Verkehrsflächen |

X Siedlungsbereich, Industrie-, Gewerbe- und Sondergebiete

- X4 Gebäude der Siedlungs-, Industrie- und Gewerbegebiete

Tiere

Reptilien - Kartierung 2016

- a Blindschleiche, adult
- j Blindschleiche, juvenil
- a Zauneidechse, adult
- j Zauneidechse, juvenil
- s Zauneidechse, subadult

Reptilien - Kartierung 2017

- a Blindschleiche, adult
- j Blindschleiche, juvenil
- a Zauneidechse, adult
- j Zauneidechse, juvenil
- s Zauneidechse, subadult

Vögel - Kartierung 2016

- | | |
|-----|------------------|
| Fe | Feldsperling |
| Gr | Gartenrotschwanz |
| Gu | Grünspecht |
| H | Haussperling |
| Sti | Stieglitz |

Biotopbäume - Kartierung 2016

- Wertstufe 2 (wertvoll: tiefere, größere Höhlen, größere Mengen Totholz, Mulm)
- Wertstufe 3 (sehr wertvoll: viele Höhlen, viel Totholz, potenzielle Bedeutung für Totholzkäfer, sehr alte/abgestorbene Bäume)

Tagfalter - Kartierung 2016

- Idas-Bläuling

Blauflügelige Ödlandschrecke


-  Fundorte Kartierung 2017
-  Fundorte Kartierung 2016

Fledermaus Batcorder Standorte

- Batcorder Standorte (BC)

Nachrichtlich

-  Planfeststellungsgrenze
  Entfall gem. 1. Tektur
 Änderung gem. 1. Tektur
-  Untersuchungsgebiet
- Grenze Baumschutzverordnung
 der Landeshauptstadt München

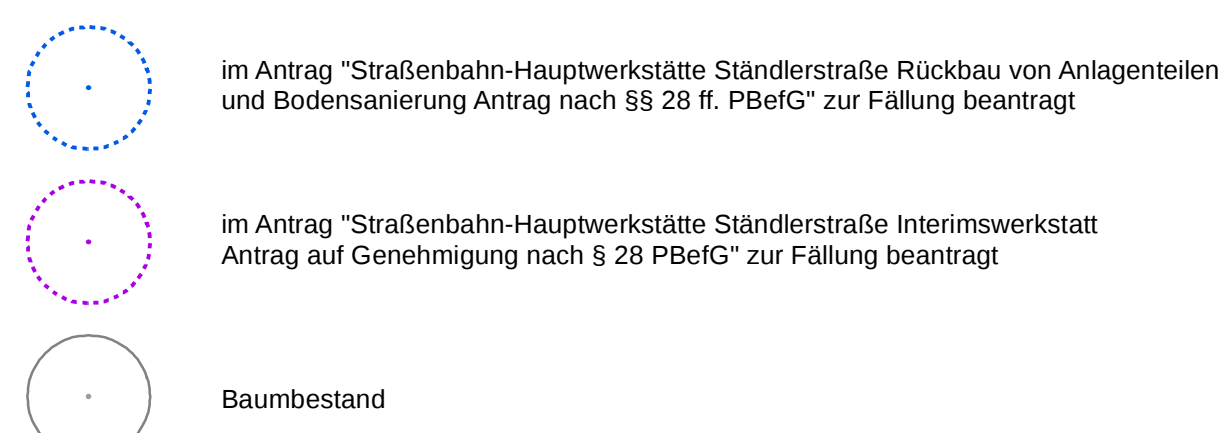

1	Entfall der vorüberg. in Anspr. z. n. Fläche an der östlichen Grenze	AF	CS	28.01.2025
Index	Art der Änderung	bearbeitet	freigegeben	Datum


Planbezeichnung:

Antrag auf Planfeststellung nach §28 PBefG

Projektnummer: P500279	Projekt: Neubau Betriebshof Tram Ständlerstraße
----------------------------------	---

Objektübersicht:

Unterlage Nr.: 13.02.01_1

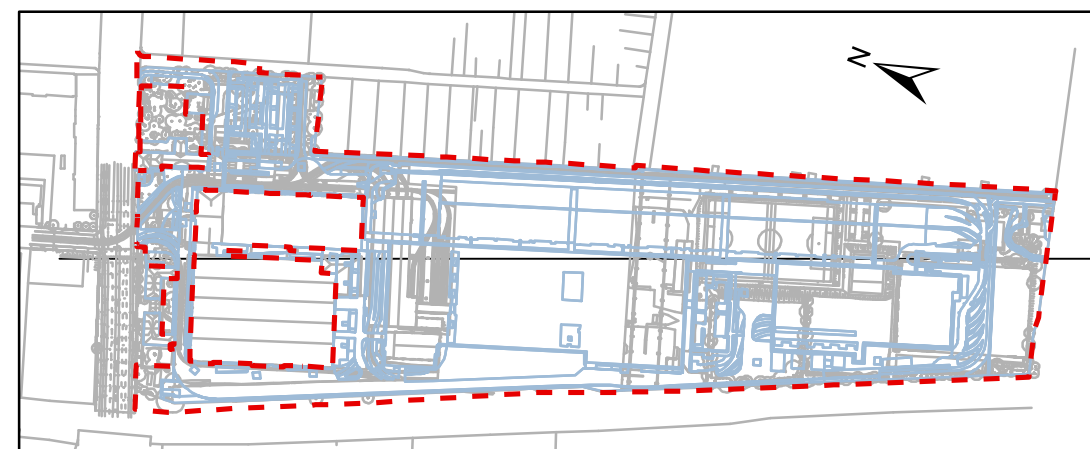

Zur Antragstellung freigegeben

München, den

 Stadtwerke München GmbH Ressort Mobilität Emmy-Noether-Straße 2 80992 München	 bosch & partner Pettenkoferstraße 24, 80336 München Tel.: 089-235558-3, Fax: 089-235558-40 www.boschpartner.de		
			
bearbeitet: AF geprüft: CS	Datum: 28.01.2025 Datum: 28.01.2025	freigegeben: RUHDORFER Maßstab: 1:1.000	Datum: 28.01.2025 Format: 116x42
Hellsystem: Normalhöhenrill (NHN) im DHHN2016 (EPSG: 7837) Koordinatensystem: ETRS89/UTM Zone 32n (EPSG: 25832)			
Planinhalt: Landschaftspflegerischer Begleitplan Bestand			
Ersatz für: _____ Plannummer: _____			
OBJEKT	BAUWERK	ERSTELLER	PLANINHALT
		PLANNUMMER	LP-STATUS
		INDEX	