


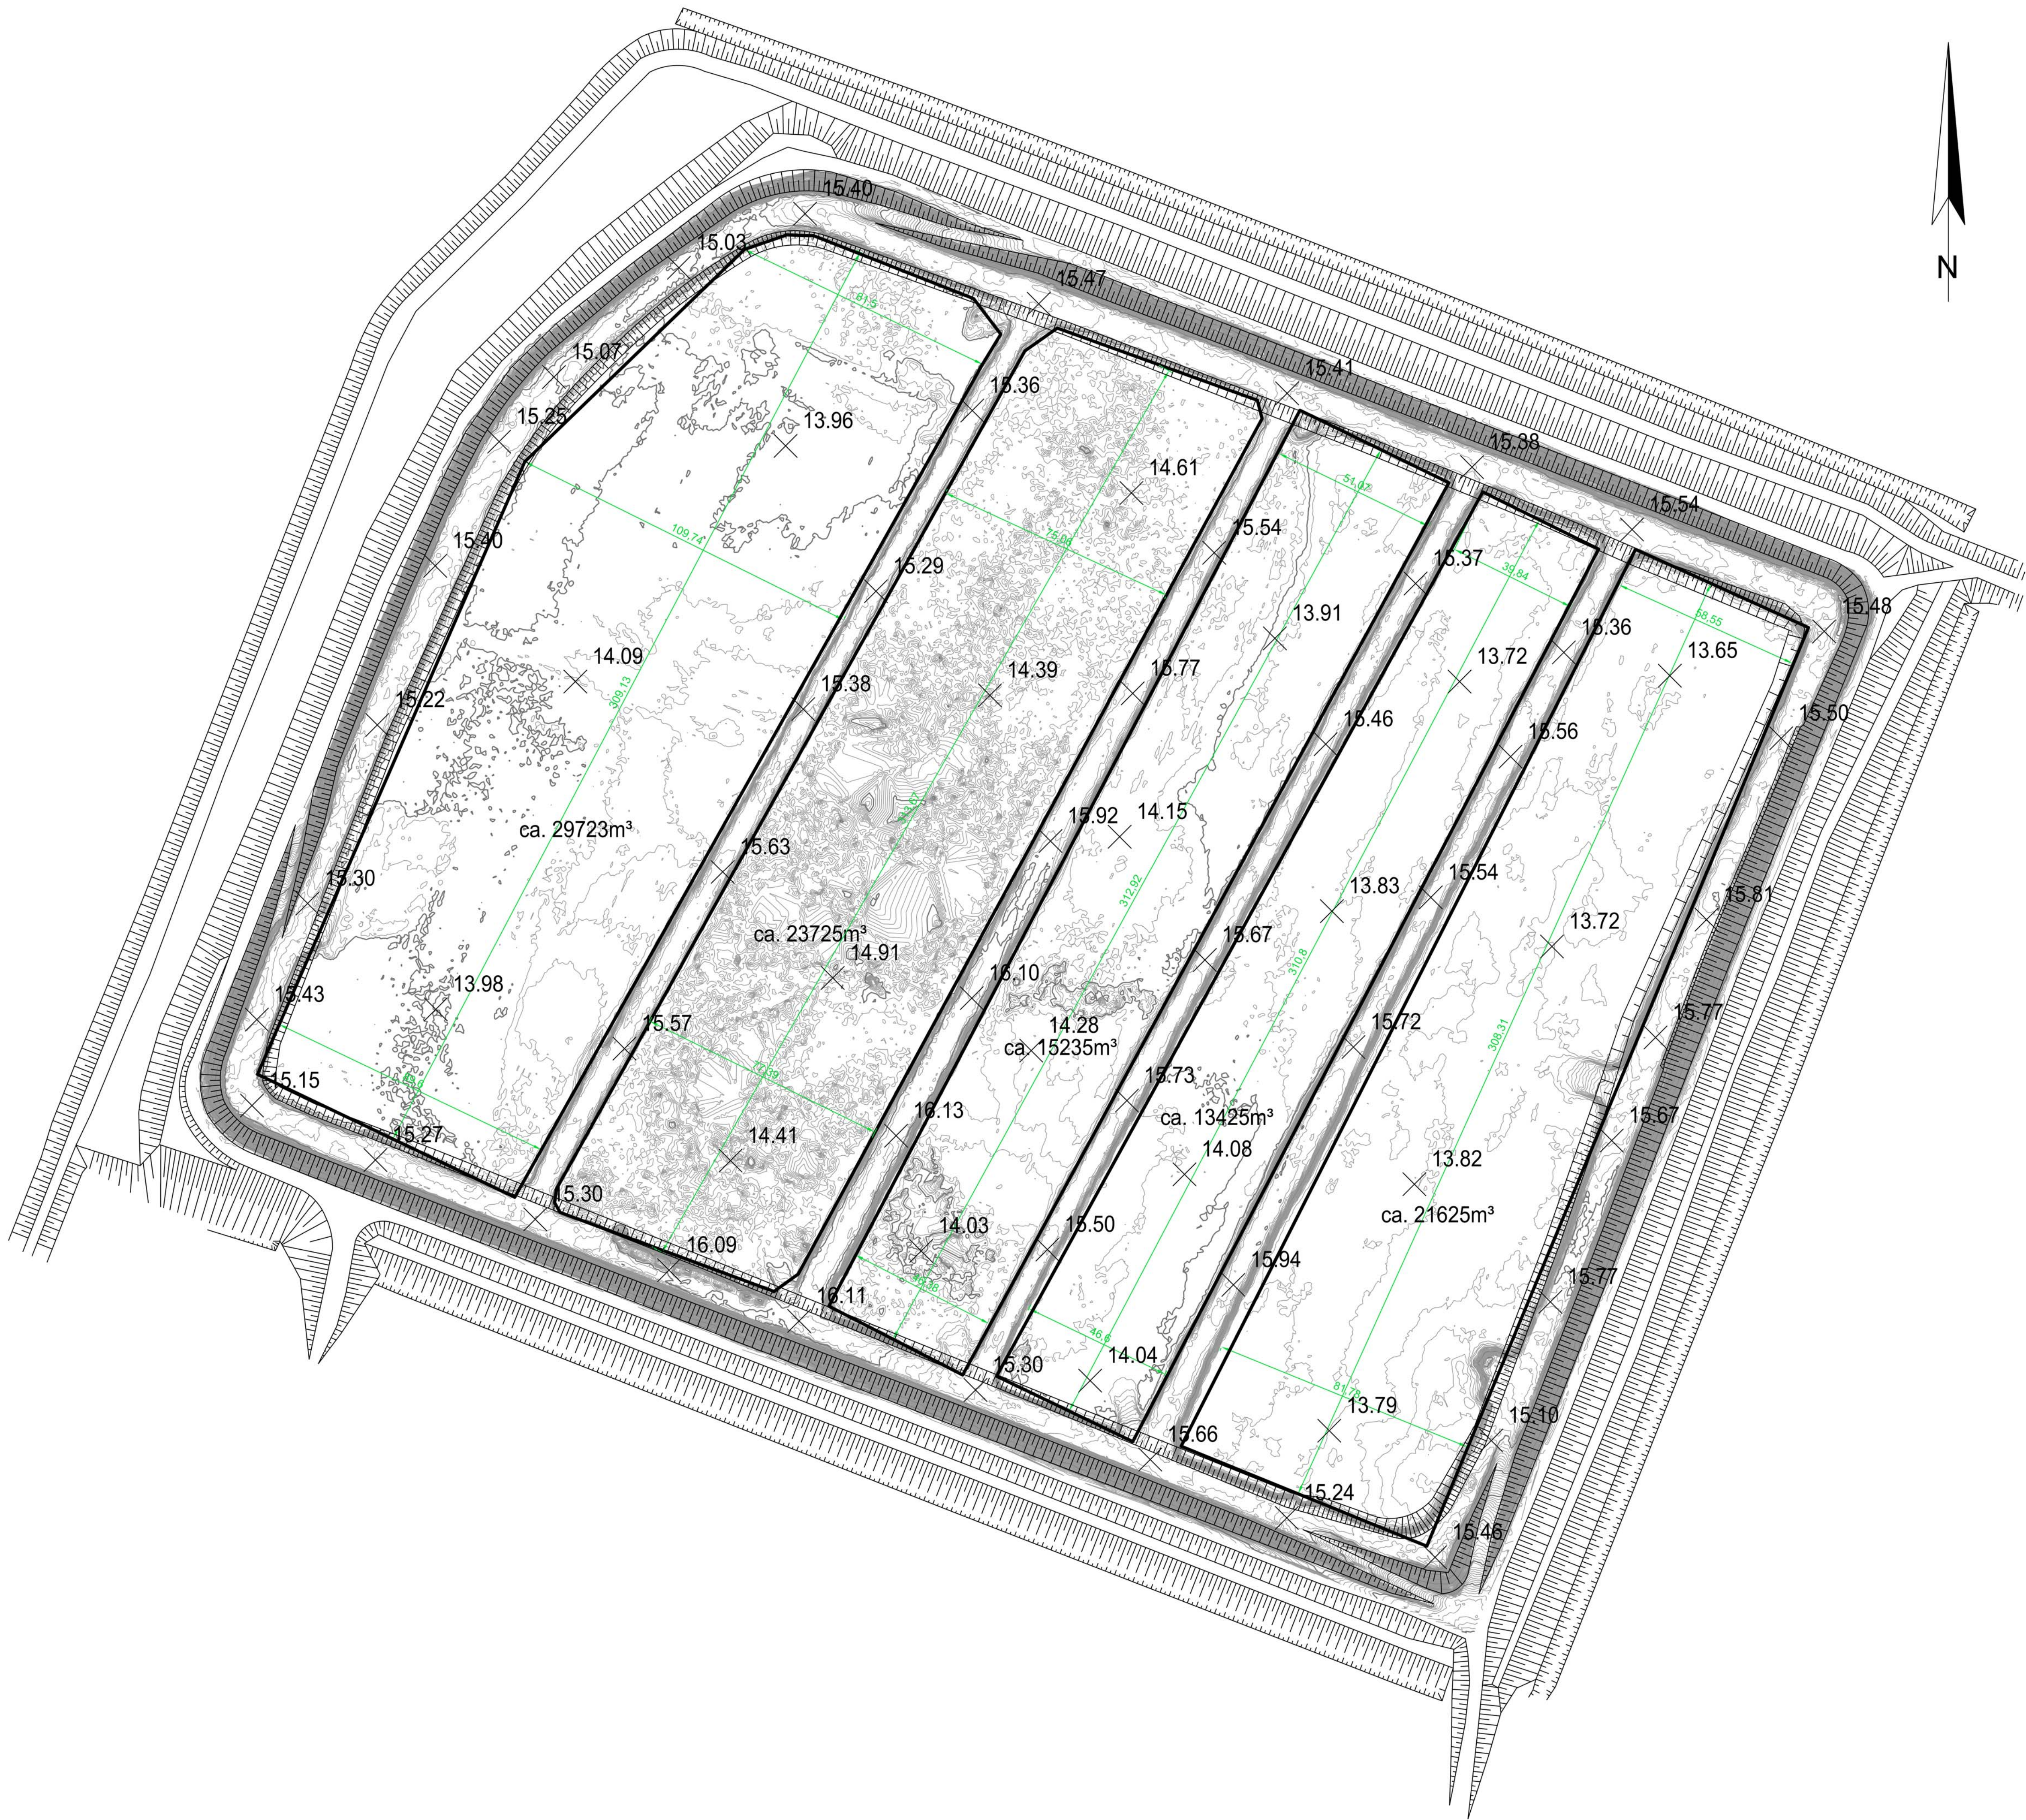

Quelle:
Vermessungsdaten/Höhenmodell, TLA-Vermessung,
Befliegung (Februar 2019), Firma Bruns

Index	Änderungen	Datum	Name

Deponie 2 / Schlammdeponie
Erhöhung der Deponie 2
Planfeststellung gem. § 35, (2), KrWG

Auftraggeber
ArcelorMittal
ArcelorMittal Bremen GmbH
Carl-Benz-Straße 30
28237 Bremen

Planer
26.08.2021
Datum
Entwurfsverfasser
ICP
Ingenieurgesellschaft
Prof. Couda und Partner
Braunschweig GmbH
Ingenieur und Geodät
für Wasser und Boden
ICP Braunschweig GmbH
Berliner Straße 52J
38104 Braunschweig
Tel.: 0531 / 3540460-10
Fax: 0531 / 3540460-99

Projekt
Zeichnung
1824
Lageplan Bestand
(Stand Februar 2019)

gez.	26.08.2021	Lü	Maßstab	Plan Nr.
gepr.	26.08.2021	Se	1 : 1.000	1
Blattgröße:	A1 (594 x 841)			