


Losse

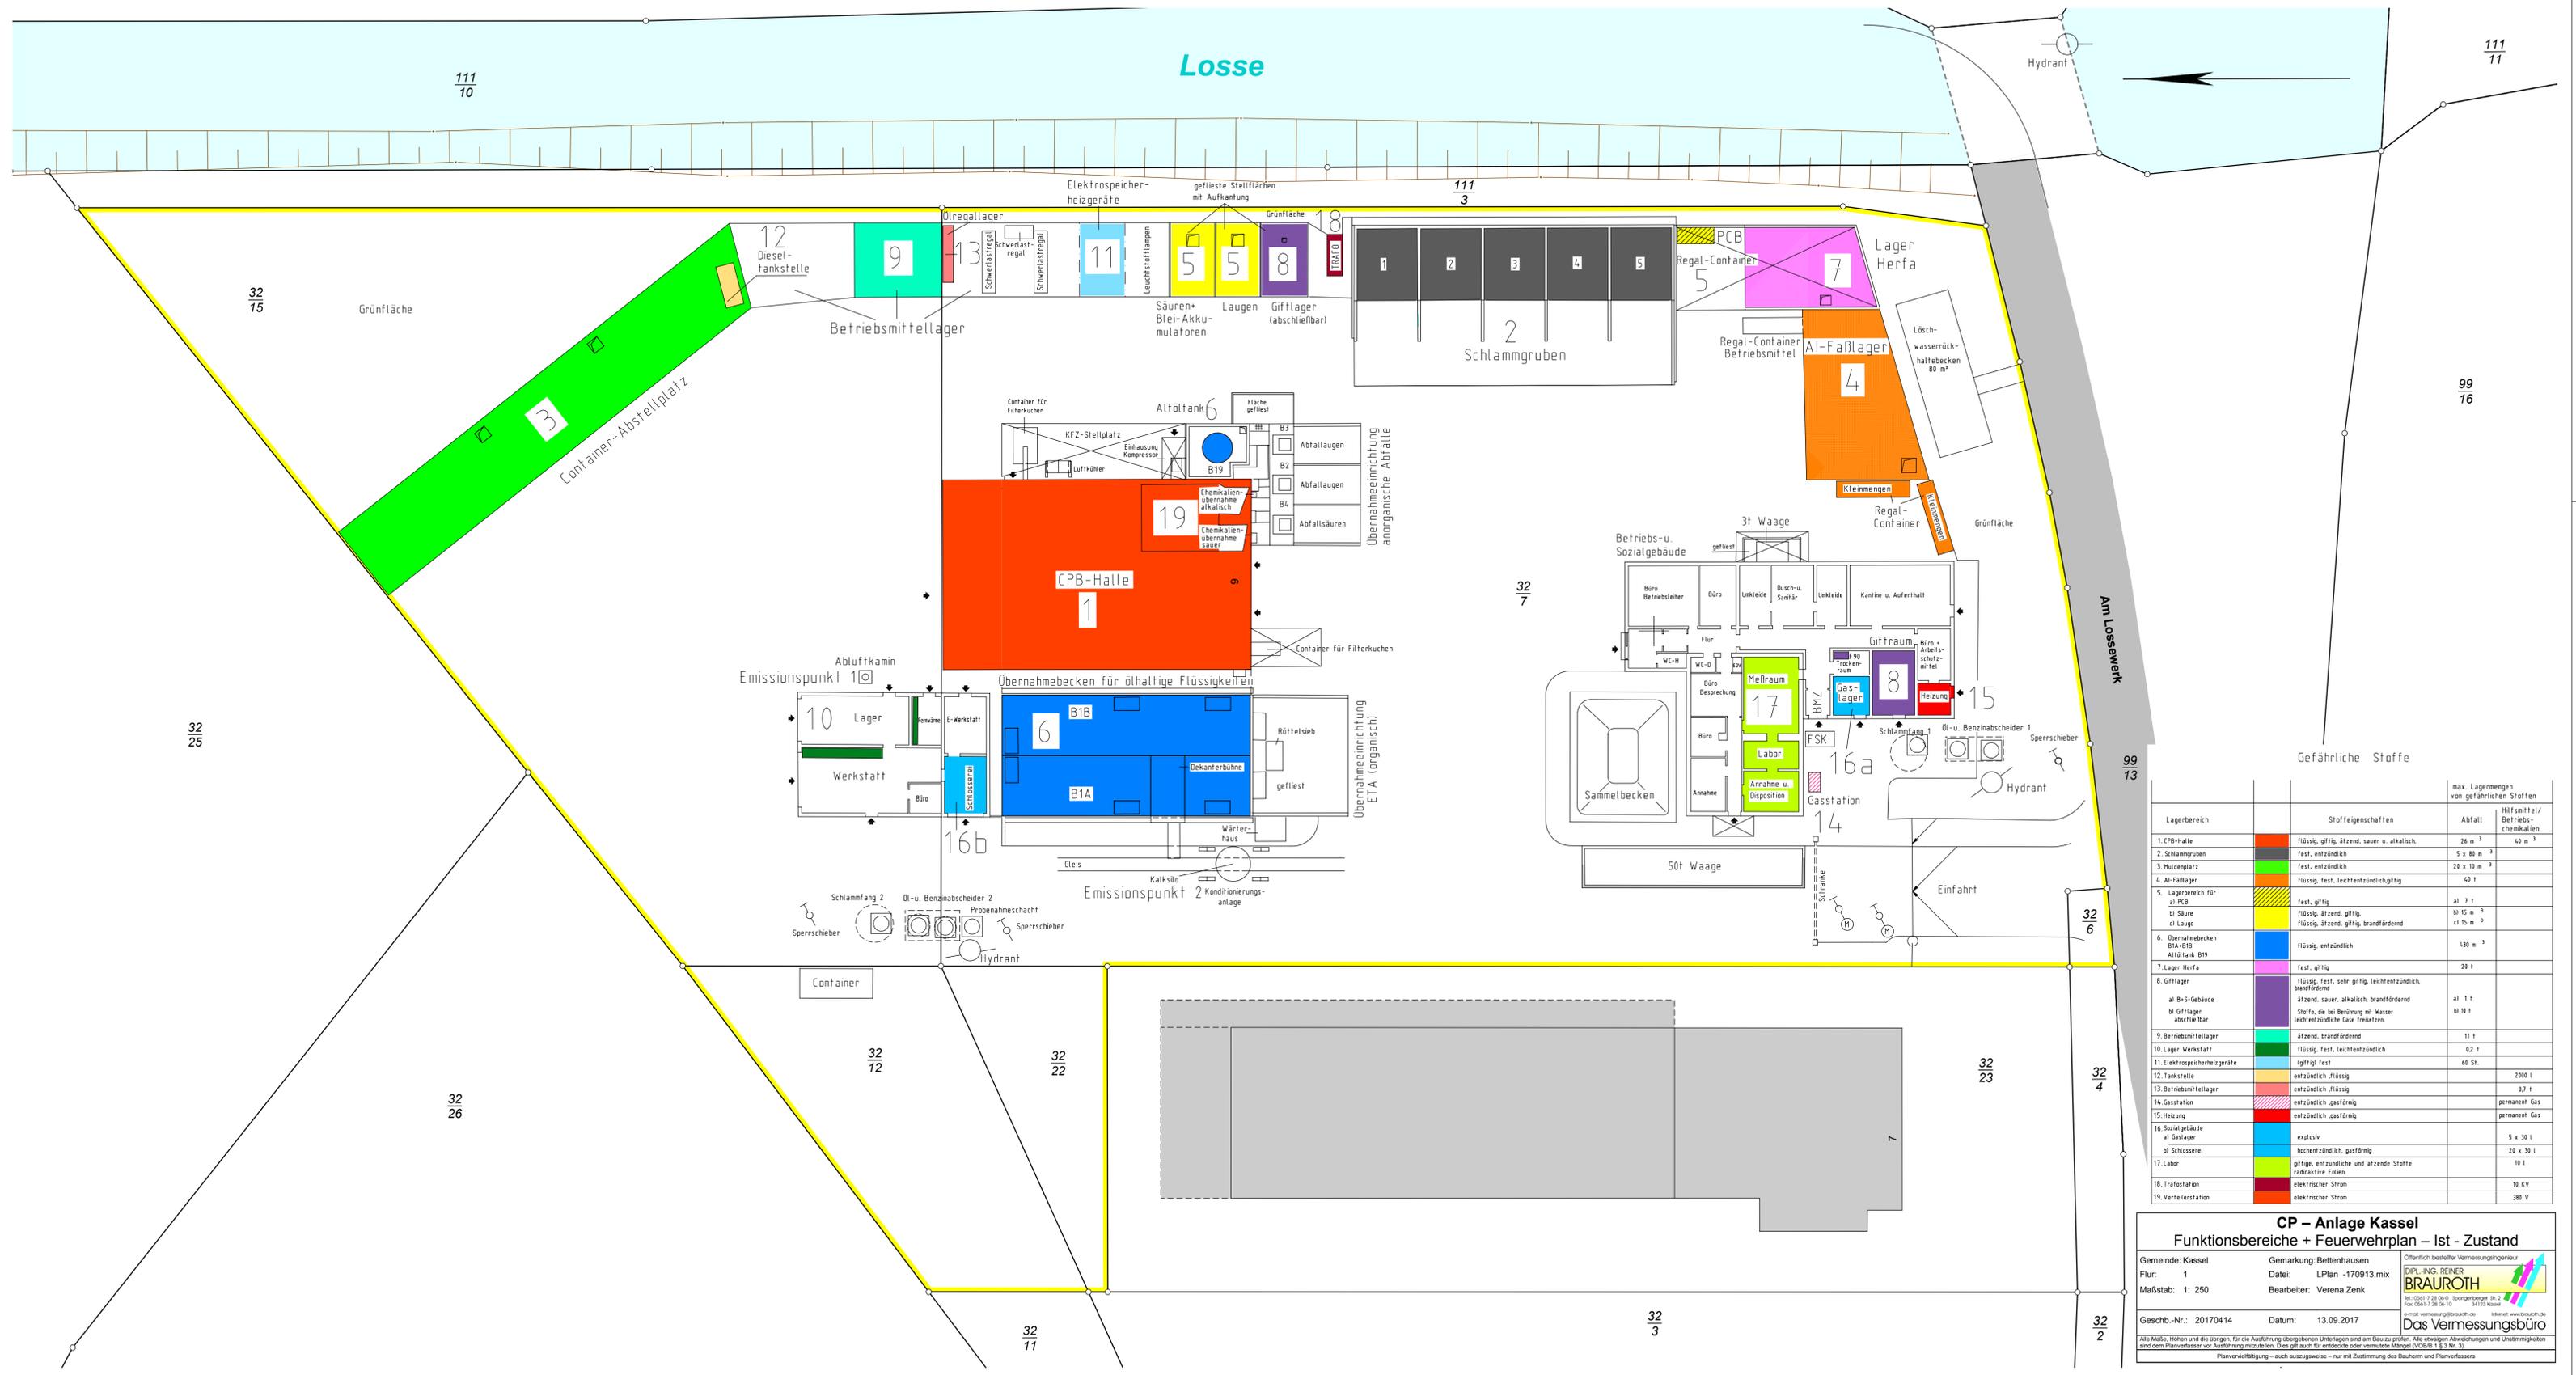

Lagerbereich	Stoffeigenschaften	Abfall	Häufung/Betriebschemikalien
1. CPB-Halle	flüssig, giftig, ätzend, sauer u. alkalisch	26 m <sup>3</sup>	40 m <sup>3</sup>
2. Schlammgruben	fest, entzündlich	5 x 80 m <sup>3</sup>	
3. Muldeplatz	fest, entzündlich	20 x 10 m <sup>3</sup>	
4. Al-Faßlager	flüssig, fest, leichtentzündlich/giftig	40 t	
5. Lagerbereich für al-PCB	fest, giftig	al 3 t	
al Säure	flüssig, ätzend, giftig	al 15 m <sup>3</sup>	
al Lauge	flüssig, ätzend, giftig, brandfördernd	al 15 m <sup>3</sup>	
6. Übernahmebecken B1A-B1B	flüssig, entzündlich	430 m <sup>3</sup>	
7. Lager Herfa	fest, giftig	20 t	
8. Gifflager	flüssig, fest, sehr giftig, leichtentzündlich, brandfördernd		
a) B-S-Gebäude	ätzend, sauer, alkalisch, brandfördernd	al 1 t	
b) Gifflager abschließbar	Stoffe, die bei Berührung mit Wasser leichtentzündliche Gase freisetzen	al 10 t	
9. Betriebsmittelager	ätzend, brandfördernd	11 t	
10. Lager Werkstatt	flüssig, fest, leichtentzündlich	0,2 t	
11. Elektrospeicherheizgeräte	giftig/fest	60 St.	
12. Tankstelle	entzündlich, flüssig		2000 l
13. Betriebsmittelager	entzündlich, flüssig		0,7 t
14. Gasstation	entzündlich, gasförmig		permanent Gas
15. Heizung	entzündlich, gasförmig		permanent Gas
16. Sozialgebäude a) Gaslager	explosiv		5 x 30 l
17. Labor	giftig, entzündlich und ätzende Stoffe, radioaktive Folien		10 l
18. Trafostation	elektrischer Strom		10 KV
19. Verteilerstation	elektrischer Strom		380 V

**CP – Anlage Kassel**  
**Funktionsbereiche + Feuerwehrplan – Ist - Zustand**

Gemeinde: Kassel      Gemarkung: Bettenhausen      Öffentlich bestellter Vermessungsingenieur  
 Flur: 1      Datum: LPlan -170913.mxd      **DIPL.-ING. REINER BRAUROTH**  
**Das Vermessungsbüro**

Alle Maße, Höhen und die übrigen, für die Ausführung übergebenen Unterlagen sind am Bau zu prüfen. Alle etwaigen Abweichungen und Unstimmigkeiten sind dem Planverfasser vor Ausführung mitzuteilen. Dies gilt auch für erdvermessene oder vermessene Anlagen (VOB §§ 3, 3b).  
 Planvervielfältigung – auch auszugsweise – nur mit Zustimmung des Bauherrn und Planverfassers