


Legende

- | | | |
|--|--|---|
| | | Entwässerungskanal |
| | | Schmutz-/Regen-/Mischwasserkanal |
| | | Wasserversorgung |
| | | Gasversorgung |
| | | Fernmeldeleitung |
| | | LWL-Betreiber |
| | | Elektrizitätsversorgung |
| | | Elektrizitätsversorgung (nicht rückgebaut) |
| | | Straßenbeleuchtung |
| | | Amt f. Informations- (IKT) u. Kommunikationstechnik |
| | | Branddirektion (FT) |
| | | Ordnungsamt (VSA) |
| | | Fernwärme |
| | | Leitungen DB |
| | | Bordstein, Straßenablauf |
| | | Standort Straßenbeleuchtung |
| | | Standort Schaltschrank / Schacht |
| | | Rückbau / Stilllegung |
| | | Umplanung Kanal Bf Stadion 2. Ausbaustufe |
-
- | | |
|--|--|
| | Bestand |
| | Planung (zur Planfeststellung beantragt) |
| | Rückbau (zur Planfeststellung beantragt) |
| | Planung Dritter (nachrichtlich) |
| | Gemarkungsgrenze |
| | Flurgrenze |
| | Flurstücksgrenze |
| | Flurstücksnummer |
| | Grenze Wasserschutzgebiete (nachrichtlich) |
| | laufende Nummer des Bauwerksverzeichnisses |

Hinweis:
Das Trassenkonzept ersetzt nicht die Bestandspläne der Medienträger und ist zur Maßentnahme nur bedingt geeignet!
Bestehende Kabelschächte sind teilweise nur mit lichten Maßen dargestellt!
Grundlage dieses Planes sind die Stellungnahmen der Ver- und Entsorgungsunternehmen. Alle in diesem Plan dargestellten Leitungen wurden aus den übergebenen Plänen grafisch übertragen. Bereits die Grundlagen verweisen auf mögliche Ungenauigkeiten.
Der eingetragene Leitungsbestand dient nur zu Übersichtszwecken.
- Eine Gewähr für Vollständigkeit ist nicht gegeben.
- Die Aufgabegenehmigung ist vor Beginn der Erdarbeiten beim Rechtsinhaber/Grundstückseigentümer einzuholen. Der exakte Verlauf aller Kabel und Leitungen ist örtlich einzumessen. Gegebenenfalls sind im Vorfeld bzw. für weitere planerische Überlegungen Suchschürfe zur genaueren Umgebungserkundung auszuführen.
- Bauwerke und Verbau sind nachrichtlich dargestellt.
- Dauerhaft nicht mehr benötigte Trassen sind nach Möglichkeit auszubauen.
- Bei Trassenminderdeckung unter 1,5 m ist ein Trassenschutz in Abstimmung mit dem jeweiligen Trassenbetreiber vorzusehen.
- Die Umlegungskonzepte berücksichtigen bestehende Trassen gemäß Planauskunft.
Die gemäß Planauskunft geplanten Trassen finden in den Umlegungskonzepten keine Berücksichtigung. Die diesbezüglichen Planvorhaltungen der Trassenbetreiber sind durch die Trassenbetreiber unter Berücksichtigung der Regionaltangente West entsprechend anzupassen.
- Es sind die Endzustände der jeweiligen Leitungstrassenumlegung dargestellt.

Plangrundlagen:
- Amtliches Liegenschaftskatasterinformationssystem Stand 05/2016
- Topografie Stand 09/2013
- Leitungstrassenbestandsauskunft Stand 04/2013
- Weitere spezifische Plangrundlagen siehe Erläuterungsbericht

Regionaltangente West / PfA Süd 1

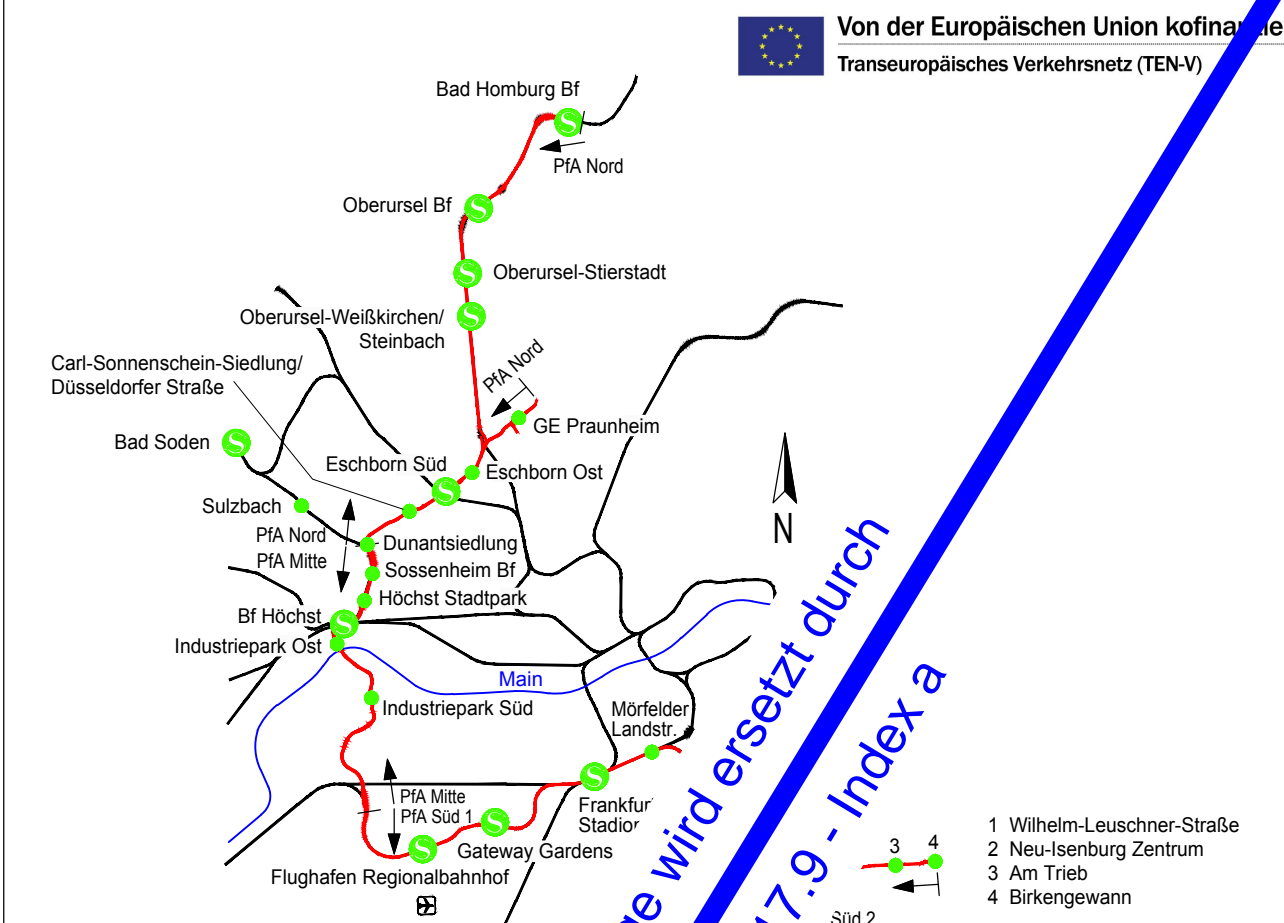

Genehmigungsplanung

Vorhabenträger		Planverfasser	
RTW		Schüller-Plan, SWECO, DB	
Frankfurt/M., den 23.05.2019		Frankfurt/M., den 23.05.2019	
Maßstab 1:1000		Anlage 17.9	
Format A3		Blatt 009	
km 5.3+39 bis km 5.8+30 / 5.8+83		Ausgabe vom 23.05.2019	
anw./aufst.	Phase	Gewerk	Planart
SWE	4	TB	KA
PSP-Code	03_02_02_000	009	Index
Format	pdf		