

Legende

- | | | |
|--|--|---|
| | | Entwässerungskanal |
| | | Schutz-/ Regen-/ Mischwasserkanal |
| | | Wasserversorgung |
| | | Gasversorgung |
| | | Fernmeldeleitung |
| | | LWL-Betreiber |
| | | Elektrizitätsversorgung |
| | | Elektrizitätsversorgung (nicht rückgebaut) |
| | | Straßenbeleuchtung |
| | | Amt f. Informations- (IKT) u. Kommunikationstechnik |
| | | Branddirektion (FT) |
| | | Ordnungsamt (VSA) |
| | | Fernwärme |
| | | Leitungen DB |
| | | Bordstein, Straßenablauf |
| | | Standort Straßenbeleuchtung |
| | | Standort Schaltschrank / Schacht |
| | | Rückbau / Stilllegung |
| | | Umplanung Kanal Bf Stadion 2. Ausbaustufe |

- | | |
|--|--|
| | Bestand |
| | Planung (zur Planfeststellung beantragt) |
| | Rückbau (zur Planfeststellung beantragt) |
| | Planung Dritter (nachrichtlich) |
| | Gemarkungsgrenze |
| | Flurgrenze |
| | Flurstücksgrenze |
| | Flurstücksnummer |
| | Grenze Wasserschutzgebiete (nachrichtlich) |
| | laufende Nummer des Bauwerksverzeichnisses |


Hinweis:

Das Trassenkonzept ersetzt nicht die Bestandspläne der Medienträger und ist zur Maßentnahme nur bedingt geeignet!
Bestehende Kabelschächte sind teilweise nur mit lichten Maßen dargestellt!
Grundlage dieses Planes sind die Stellungnahmen der Ver- und Entsorgungsunternehmen. Alle in diesem Plan dargestellten Leitungen wurden aus den übergebenen Plänen grafisch übertragen. Bereits die Grundlagen verweisen auf mögliche Ungenauigkeiten.
Der eingetragene Leitungsbestand dient nur zu Übersichtszwecken.
- Eine Gewähr für Vollständigkeit ist nicht gegeben.
- Die Auftragsgenehmigung ist vor Beginn der Erdarbeiten beim Rechtsinhaber/Grundstückseigentümer einzuholen. Der exakte Verlauf aller Kabel und Leitungen ist örtlich einzumessen. Gegebenenfalls sind im Vorfeld bzw. für weitere planerische Überlegungen Suchschürfe zur genaueren Umgebungserkundung auszuführen.
- Bauwerke und Verbau sind nach Möglichkeit auszubauen.
- Dauerhaft nicht mehr benötigte Trassen sind nach Möglichkeit auszubauen.
- Bei Trassenminderdeckung unter 1,5 m ist ein Trassenschutz in Abstimmung mit dem jeweiligen Trassenbetreiber vorzusehen.
- Die Umlegungskonzepte berücksichtigen bestehende Trassen gemäß Planauskunft.
Die gemäß Planauskunft geplanten Trassen finden in den Umlegungskonzepten keine Berücksichtigung. Die diesbezüglichen Planvorhaltungen der Trassenbetreiber sind durch die Trassenbetreiber unter Berücksichtigung der Regionaltangente West entsprechend anzupassen.
- Es sind die Endzustände der jeweiligen Leitungstrassenumlegung dargestellt.

Plangrundlagen:

- Amtliches Liegenschaftskatasterinformationssystem Stand 05/2016
- Topografie Stand 09/2013
- Leitungstrassenbestandsauskunft Stand 04/2013
- Weitere spezifische Plangrundlagen siehe Erläuterungsbericht

Regionaltangente West / PfA Süd 1

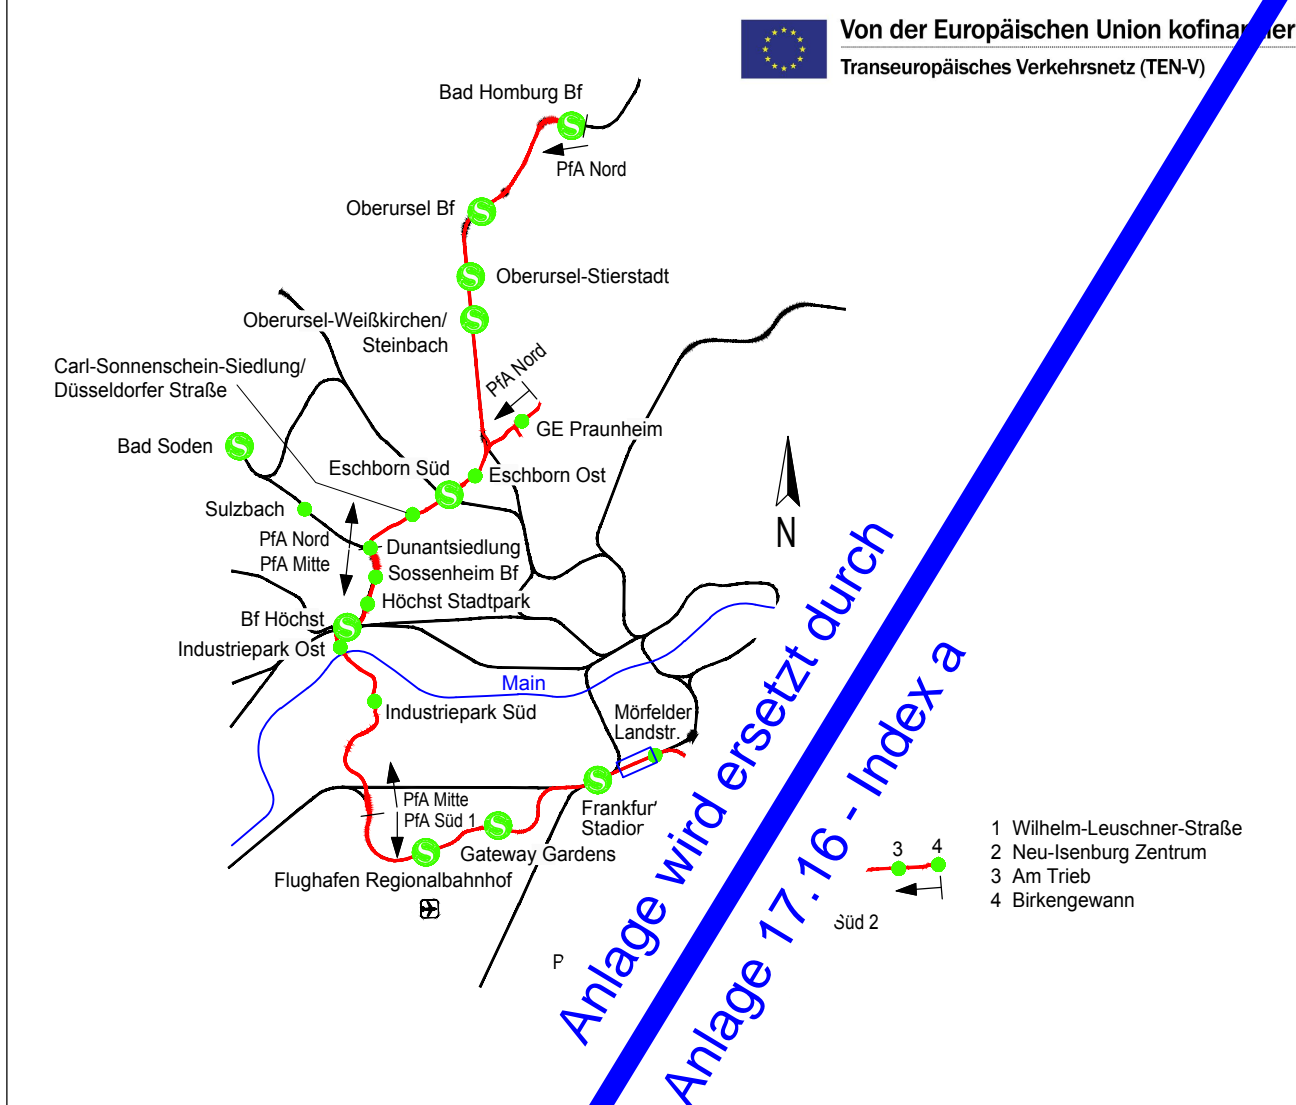

				Lagesystem:	DB_REF
				Höhenystem:	DB_REF (DHHN02)
				Datum	
				bearb.	23.05.2019
				gez.	23.05.2019
				gepr.	23.05.2019

Index	Änderungen bzw. Ergänzungen	Datum	Name
-------	-----------------------------	-------	------

Genehmigungsplanung

Vorhabenträger: **RTW** Planungsgesellschaft mbH
Sitzstraße 9-17
60313 Frankfurt

Planverfasser: **Schüller-Plan** Ingenieurgesellschaft mbH
PGRTW
Planungsgesellschaft RTW
Geschäftsbildung
c/o Schüller-Plan Ingenieurgesellschaft mbH
Lindleystraße 11
60314 Frankfurt

Frankfurt/M., den 23.05.2019 gez. Horst Amann
Frankfurt/M., den 23.05.2019 gez. i.A. P. Lutz

Maßstab: 1:1000
Format: A2
Ausgabe vom: 23.05.2019

Index: 016

Blatt: 016

Anlage: 17.16

km 0.7+60 bis km 1.6+60

Format: pdf