

Legende

- | | | |
|--|--|--|
| | | |
| | | |

- | | |
|--|--|
| | Bestand |
| | Planung (zur Planfeststellung beantragt) |
| | Rückbau (zur Planfeststellung beantragt) |
| | Planung Dritter (nachrichtlich) |
| | 1. Änderung im Verfahren |
| | Gemarkungsgrenze |
| | Flurgrenze |
| | Flurstücksgrenze |
| | Flurstücksnummer |
| | Grenze Wasserschutzgebiete (nachrichtlich) |
| | laufende Nummer des Bauwerksverzeichnisses |

Hinweis:
Das Trassenkonzept ersetzt nicht die Bestandspläne der Medienträger und ist zur Maßentnahme nur bedingt geeignet!
Bestehende Kabelschächte sind teilweise nur mit lichten Maßen dargestellt!
Grundlage dieses Planes sind die Stellungnahmen der Ver- und Entsorgungsunternehmen. Alle in diesem Plan dargestellten Leitungen wurden aus den übergebenen Plänen grafisch übertragen. Bereits die Grundlagen verweisen auf mögliche Ungenauigkeiten.
Der eingetragene Leitungsbestand dient nur zu Übersichtszwecken.
- Eine Gewähr für Vollständigkeit ist nicht gegeben.
- Die Auftragsgenehmigung ist vor Beginn der Erdarbeiten beim Rechtsinhaber/Grundstückseigentümer einzuholen. Der exakte Verlauf aller Kabel und Leitungen ist örtlich einzumessen. Gegebenenfalls sind im Vorfeld bzw. für weitere planerische Überlegungen Suchschürfe zur genaueren Umgebungserkundung auszuführen.
- Bauwerke und Verbau sind nach Möglichkeit auszubauen.
- Dauerhaft nicht mehr benötigte Trassen sind nach Möglichkeit auszubauen.
- Bei Trassenminderdeckung unter 1,5 m ist ein Trassenschutz in Abstimmung mit dem jeweiligen Trassenbetreiber vorzusehen.
- Die Umlegungskonzepte berücksichtigen bestehende Trassen gemäß Planaukluft.
Die gemäß Planaukluft geplanten Trassen finden in den Umlegungskonzepten keine Berücksichtigung. Die diesbezüglichen Planvorhaltungen der Trassenbetreiber sind durch die Trassenbetreiber unter Berücksichtigung der Regionaltangente West entsprechend anzupassen.
- Es sind die Endzustände der jeweiligen Leitungstrassenumlegung dargestellt.

Plangrundlagen:
- Amtliches Liegenschaftskatasterinformationssystem Stand 05/2016
- Topografie Stand 09/2013
- Leitungstrassenbestandsauskunft Stand 04/2013
- Weitere spezifische Plangrundlagen siehe Erläuterungsbericht

Regionaltangente West / PfA Süd 1

1. Änderung

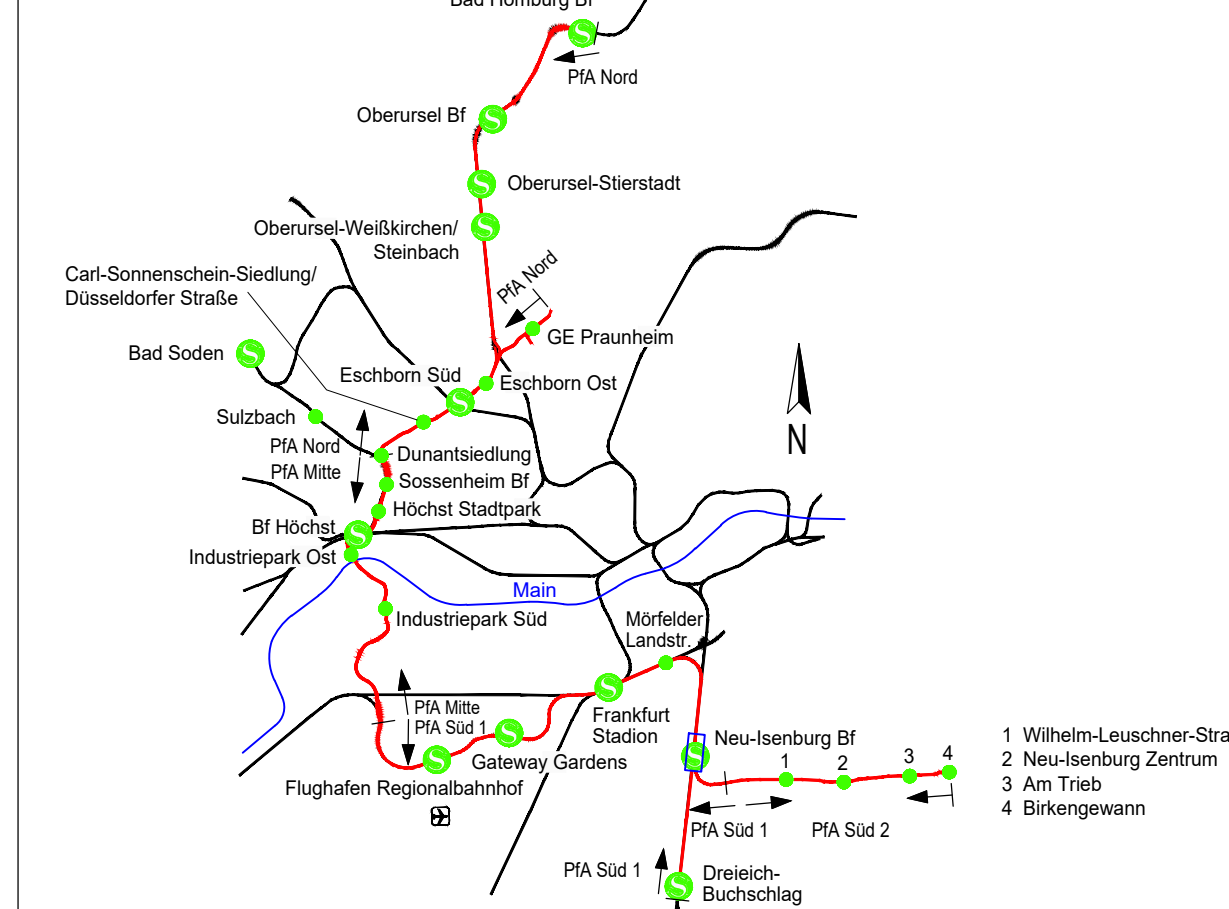

1. Änderung im Verfahren		Lageplan		Lageplan	
a	1. Änderung im Verfahren	31.03.2021	Ltp	bearb.	31.03.2021
0	Antragsfassung	23.05.2019	Ltp	gez.	31.03.2021
Index	Änderungen bzw. Ergänzungen	Datum	Name	gepr.	31.03.2021

Genehmigungsplanung

Vorhabenträger: RTW REGIONALTANGENTE WEST

Planverfasser: Schüller-Plan Ingenieurgesellschaft mbH, SWECO, DB

Planungsgemeinschaft RTW: RTW Planungsgemeinschaft mbH, Schüller-Plan Ingenieurgesellschaft mbH, SWECO

Frankfurt, den 31.03.2021 gez. Horst Amann

Frankfurt, den 31.03.2021 gez. i.A. P. Lutz

Maßstab: 1:1000

Format: 429x1350 mm

Planaukluft: SWE

Plan: 4

Gewerk: TB

Planart: KA

PSP-Code: 03_02_02_000

RL Nr.: 008

Index: a

Format: pdf

Anlage: 17.9a

Blatt: 008

Ausgabe vom: 31.03.2021