


Bo1	Bo2	Bo4			
B1	B2	B3	T4	T5	T7
T1			W4		

Bo1	Bo2	Bo4			
B1	B2		T4	T5	T7
T1					

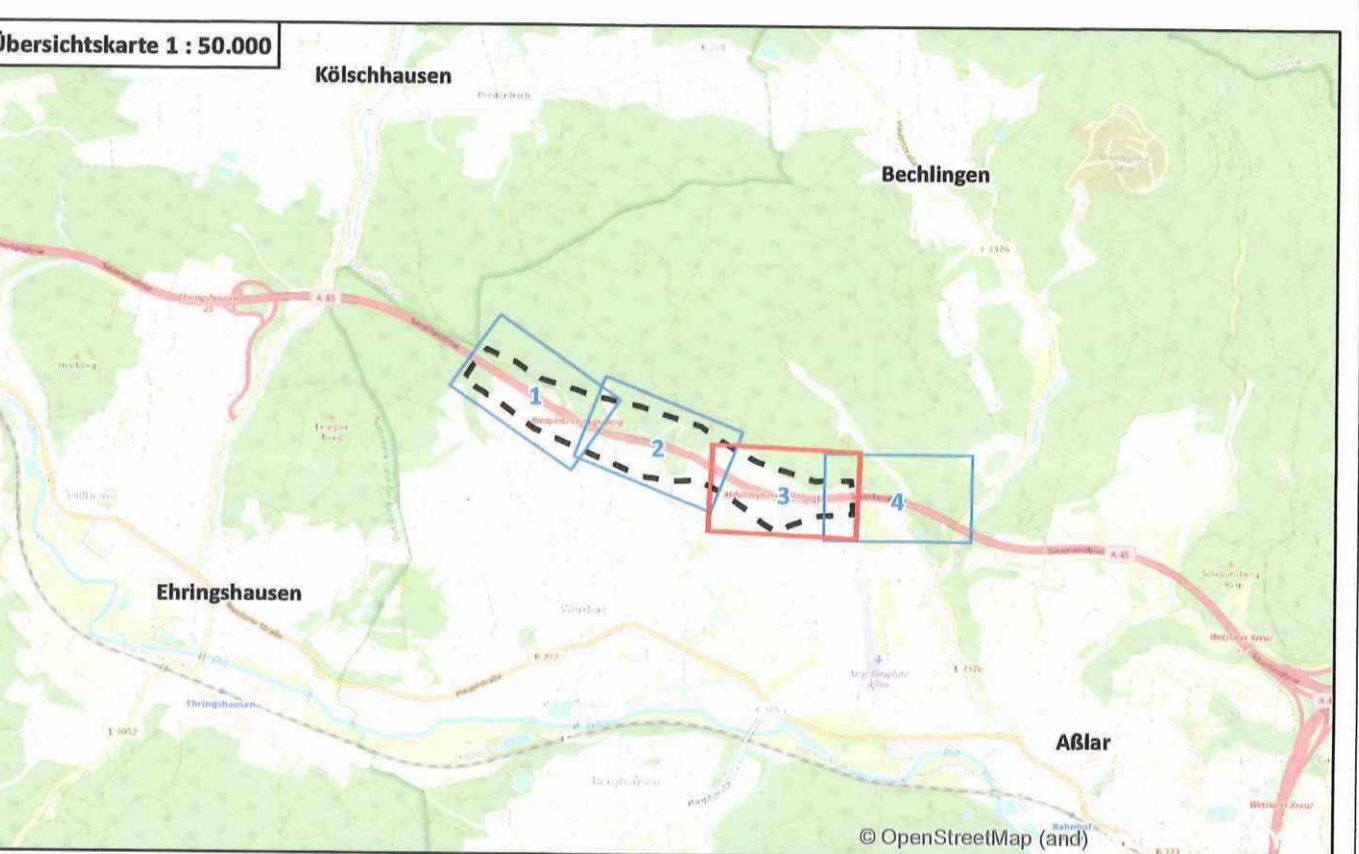

a Änderung Beckentyp Regenrückhaltung		März 2022	DS/FF
Nr.:	Art der Änderung:	Datum:	Zeichen:
		überarbeitet	Juni 2022 DS/FF
		bearbeitet	März 2019 Feuchter
		gezeichnet	März 2019 Herbel
		geprüft	März 2019 Lang
			Datum
			Zeichen
		bearbeitet	
		gezeichnet	
		geprüft	

**Feststellungsentwurf**  
1. Planänderung

Straße: BAB 45  
Beginn: NK 5316029 und NK 5416 038, Strecken – km 156,336  
Ende: NK 5316029 und NK 5416 038, Strecken – km 158,749  
Projs Nr: 06179938 00

Unterlage 19.2 a / Blatt-Nr: 3 a  
Bestands- und Konfliktplan  
Maßstab: 1 : 1.000

**BAB 45 Ersatzneubau der Talbrücke Kreuzbach mit 6-streifigem Ausbau**

Nachrichtlich planfestgestellte Unterlage Nr. 19.2 Bl. 3a zum **Planfeststellungsbeschluss** vom 11.01.2024 Gz. 061/a-044/2.203 Wiesbaden, den 17.01.2024

Aufgestellt: **29.08.2022**  
Dillenburg, den .....  
Die Leitung der Niederlassung Westfalen, Außenstelle Dillenburg

I.A. *Reichweil*  
(Eugen Reichweil)

Hessisches Ministerium für Wirtschaft, Energie, Verkehr und Wohnen  
Abt. VI  
Regierungsbeirat