




Hinweis  
Rohrleitung und Leitungspakete  
sind mit einer Überdeckung  
≥ 1,20m verlegt  
Abweichend Regenwasserleitungen

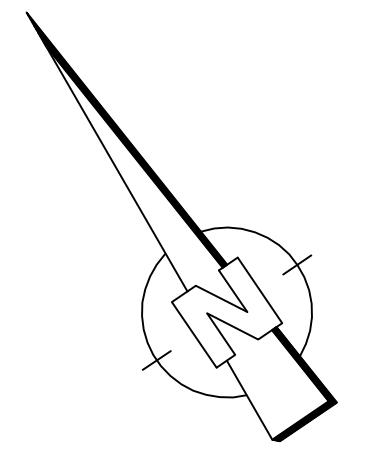

Verfaßt: <b>VAI Schirmacher-Krieger</b> VERMESSUNG UND BERECHNUNG IM INGENIEURBÜRO Tischbecker, 734 - 22287 Hamburg Telefon 040 30 560, Fax 040 30 562		Ausführung: <b>ARGE Eurogate Dradenau</b> <b>EGGERS Tiefbau GmbH</b> Niederlassung Hamburg <b>PREUSSE Baubetriebe GmbH</b> Tischbecker, 734 - 22287 Hamburg
Blattgröße: <b>A4 1 x 118,9</b>	Gezeichnet: <b>Krieger</b>	Hamburg, den 15.06.05
Projekt Nr.: <b>2253</b>	Bearbeitet: <b>Krieger</b>	

**Bestandsplan**  
Die Übereinstimmung des Planes mit der Ausführung wird bestätigt:  
Für den Auftraggeber: .....  
Für den Auftragnehmer: .....  
Hamburg, den.....

D			
C			
B			
A			
Änderungen		Datum	Bearbeiter / Blattgröße

 <b>CONTAINER TERMINAL HAMBURG</b>		Plan <b>EUROGATE CTH</b> Flächenerstellung Dradenau	<b>B-02</b>
Revisionsplan Deckenhöhen I./II.BA		Maßstab: <b>1:500</b>	
Genehmigt		Technische Aufsichtsinstanz Zugestimmt	Geprüft