
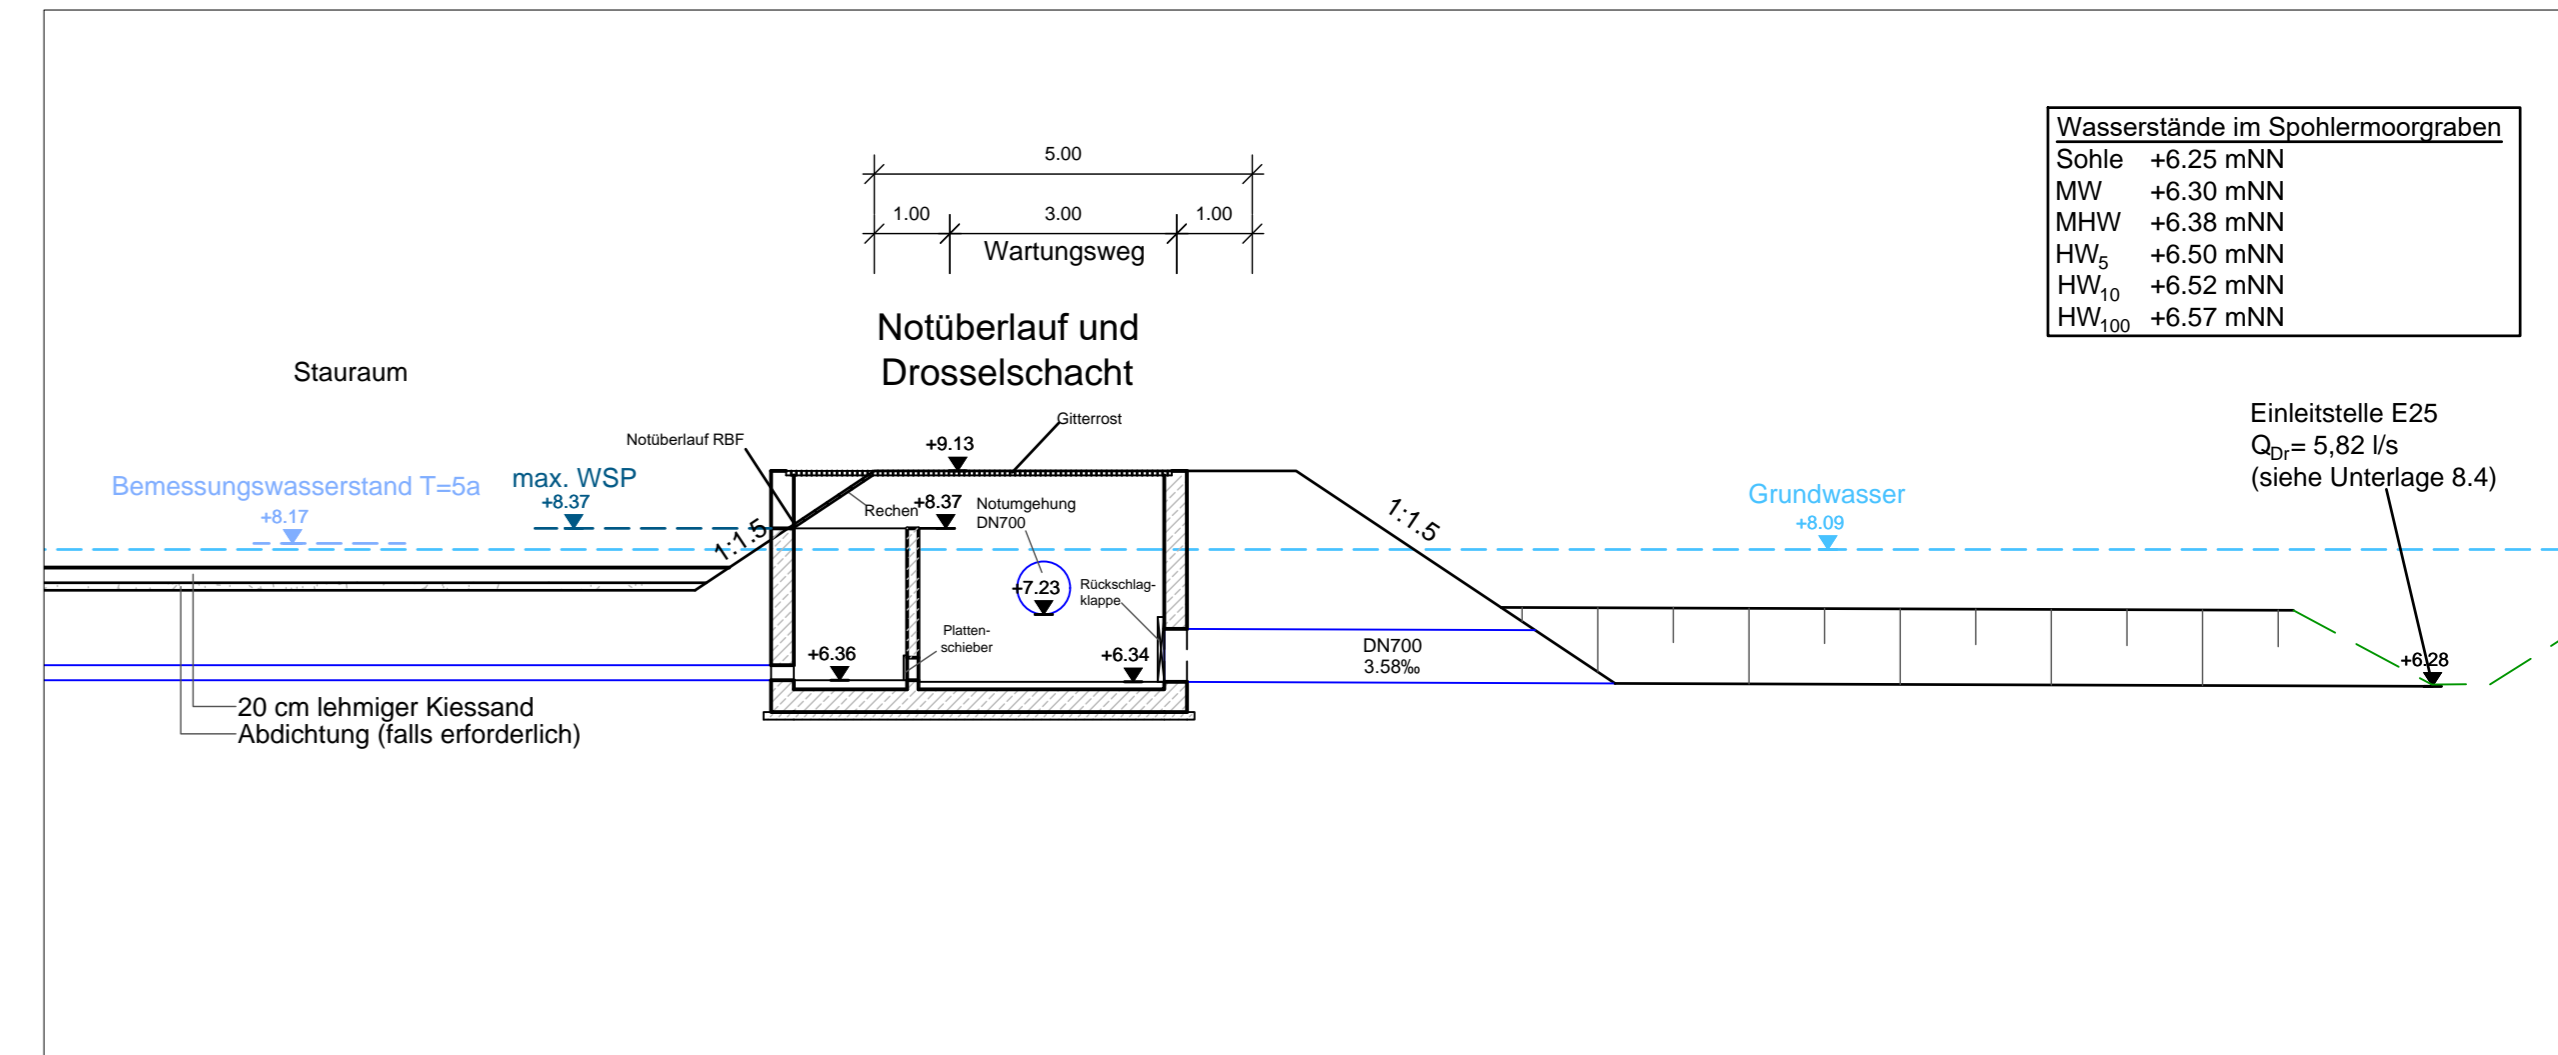
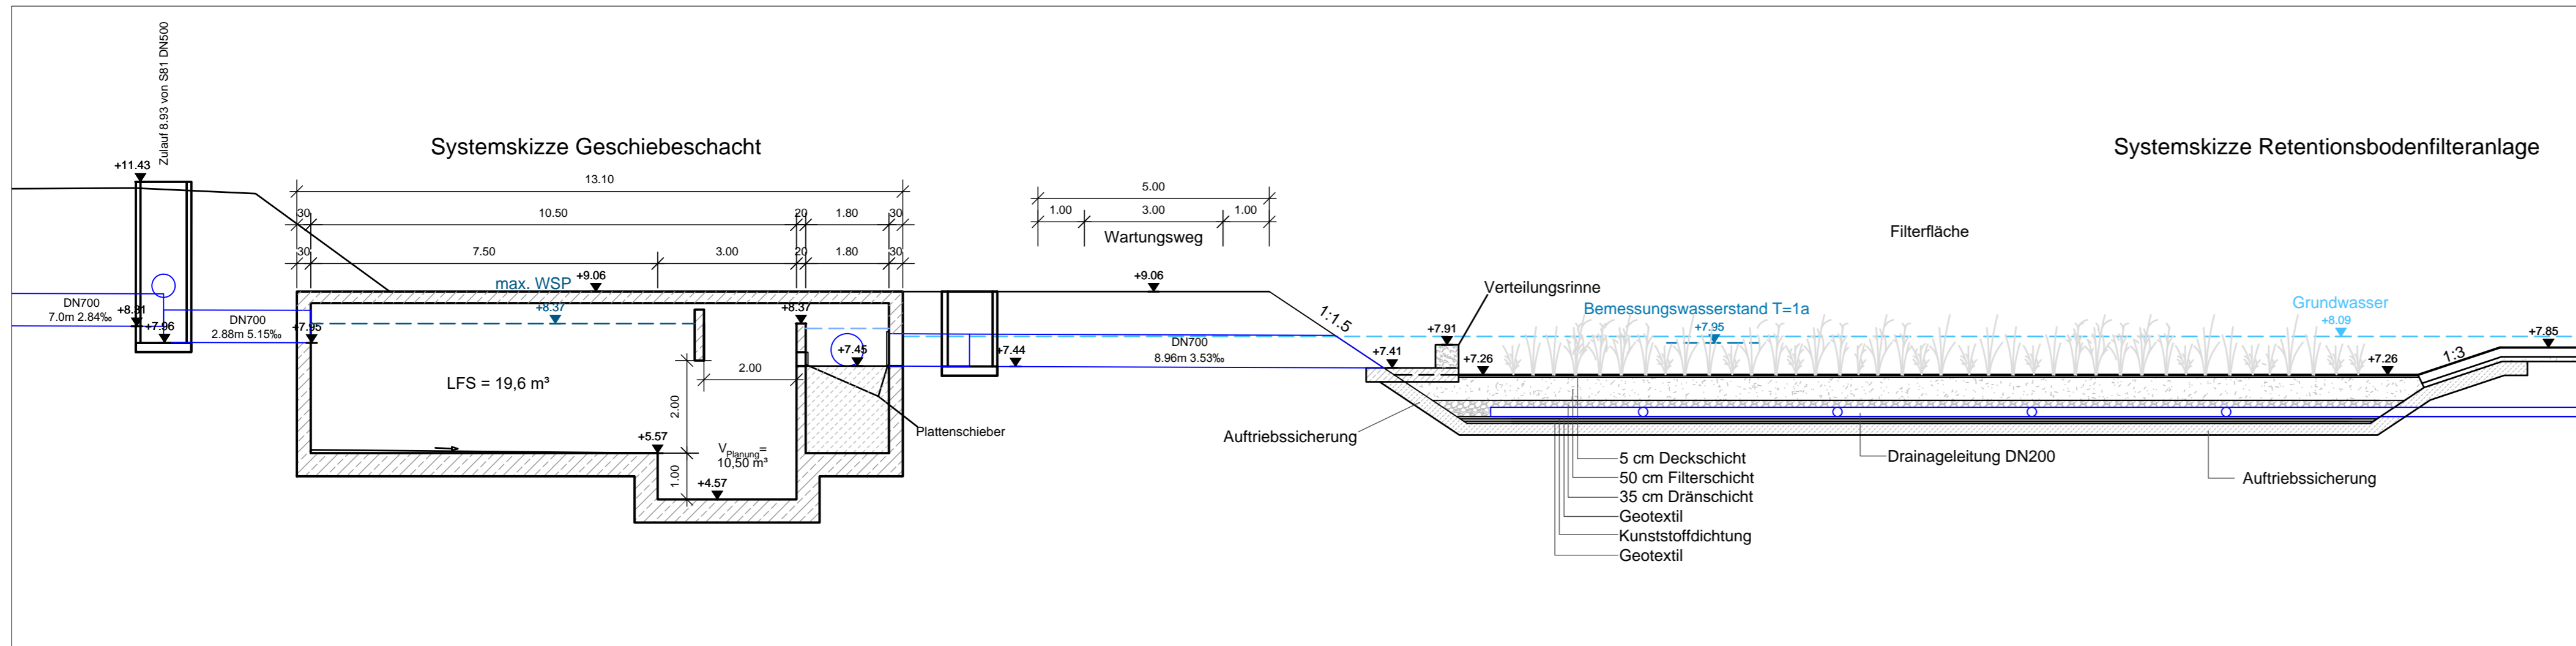


Längsschnitt  
1:100

[illegible]

Entwurfsverfasser:   <b>OBERMEYER</b> PLANEN+BERATEN GmbH	Michaelisstraße 24 20459 Hamburg Telefon: 040/3 49 62 99-0 Telefax: 040/3 49 62 99-90		Datum	Zeichen
		bearbeitet	04/2015	Buf
		gezeichnet	04/2015	Han
		geprüft:		
		10.04.2015		gez. i.V. Kohl

5.			
4.			
3.			
2.			
1.	Umplanung Regenrückhaltebecken zu Retentionsbodenfilterbecken	15.11.2019	NLSIBVGb Aufgestellt
Nr.		Datum	

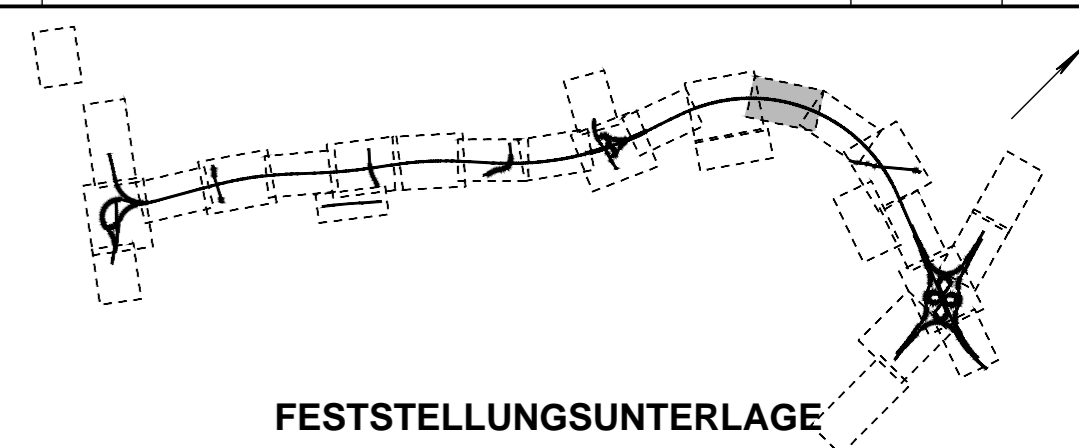

Planenzeichnung (PMS Projekt-Management-System)							A	1	2	3	4	1	0	9	5	-	1	1
<b>Straßenbauverwaltung des Landes Niedersachsen</b>  Bundesautobahn: A 20 Streckenabschnitt: Westerstede - Drochtersen Teilstrecke: A 28 bei Westerstede - A 29 bei Jaderberg												Unterlage 8.5						
												Blatt Nr. 3-D						
												Reg. Nr.						
												Datum	Zeichen					
<b>A 20</b>  <b>von Westerstede bis Drochtersen</b>  - Abschnitt 1 - von der A 28 bei Westerstede bis zur A 29 bei Jaderberg Bau-km 100+000,000 bis Bau-km 113+000,000												nachgeprüft		04/2015	Wkt			
												Lageplan und Längsschnitt <del>Regenrückhaltebecken 3</del> <del>Retentionsbodenfilterbecken 3</del> Bau-km 108 + 845 Maßstab 1: 500 und 1:100						
<b>Aufgestellt:</b>  Oldenburg, den 28.04.2015 <b>Niedersächsische Landesbehörde für Straßenbau und Verkehr</b> Geschäftsbereich Oldenburg												im Auftrage: gez. Mannli						
<b>Deckblatt zur Planfeststellungsunterlage vom 28.04.2015</b>  <b>Aufgestellt:</b>  Oldenburg, den 28.03.2020 im Auftrage: gez. Hollander																		

M:\17458\CAD\PIV\5\OPB\L\PP\A144182\_003PP.DWG Blattgröße: 530x9

Grundplan Grundriss		Blatt 01	hagegart	GEÖCART HERTEN Nimrodstraße 60 45699 Herten
photogram. Aufnahme vom: 20.03.2009 verm.-techn. Vergleich vom: 10/2009			hagegart	Unterschrift / Datum
Grundplan Kataster		Blatt 01	hagegart	OBERMEYER Planen + Beraten GmbH Michaelstraße 24 20459 Hamburg
Maßnahme: A 20 Maßstab: 1:1.000 Stand vom: 09/2012 Grundlage: ALK			hagegart	Unterschrift / Datum