

STATION
1+100,0

Hinweis:
- Geländeaufnahme vom März und Oktober 2009 und Juni 2014
- Sämtliche Leitungen wurden grafisch aus Bestandszeichnungen übernommen.
Die Lage und Tiefe aller Leitungen sind vor Ort zu kontrollieren.

a	Index	Datum	Art der Änderung	Bearbeiter

Auftraggeber:
K+S Minerals and Agriculture GmbH
Steinsalzbergwerk & Saline Borth
Karlsru. 80; 47495 Rheinberg
Telefon : +49 2803/48-2212
Fax : +49 2803/48-2500
e-mail : werk.borth@k-plus-s.com
Internet : http://www.kpluss.com

Vorhaben: Gutachterliche Stellungnahme über die Auswirkungen der
Senkungen auf die Hochwasserschutzanlagen
im Einflussbereich des Vorhabens 7. Änderung des
Rahmenbetriebsplans Borth - RBP neu


Planverfasser:
H2P Ingenieurgesellschaft H2P mbH
Gewerbestraße 4
46562 Voerde
Telefon : 02855 / 96 34 0
Fax : 02855 / 96 34 34
E-Mail : info@ig-h2p.de
Internet : www.ig-h2p.de

gez./bear.: Lo / Ha
geprüft: Ha
Datum: März 2021
Projekt-Nr.: H2P_2020_015

Vorhaben: Voerde, im März 2021
Pfad: .
Dateiname: 7-5.8-QP100_8.plt

Planarstellung: Querprofil
Station 1+100
Deichsanierung Wallach
Piangröße: 115,4 x 29,7
Maßstab: 1:100

Auftraggeber: Rheinberg, im März 2021
Anlage: 3.8
Blatt: 0001050-1

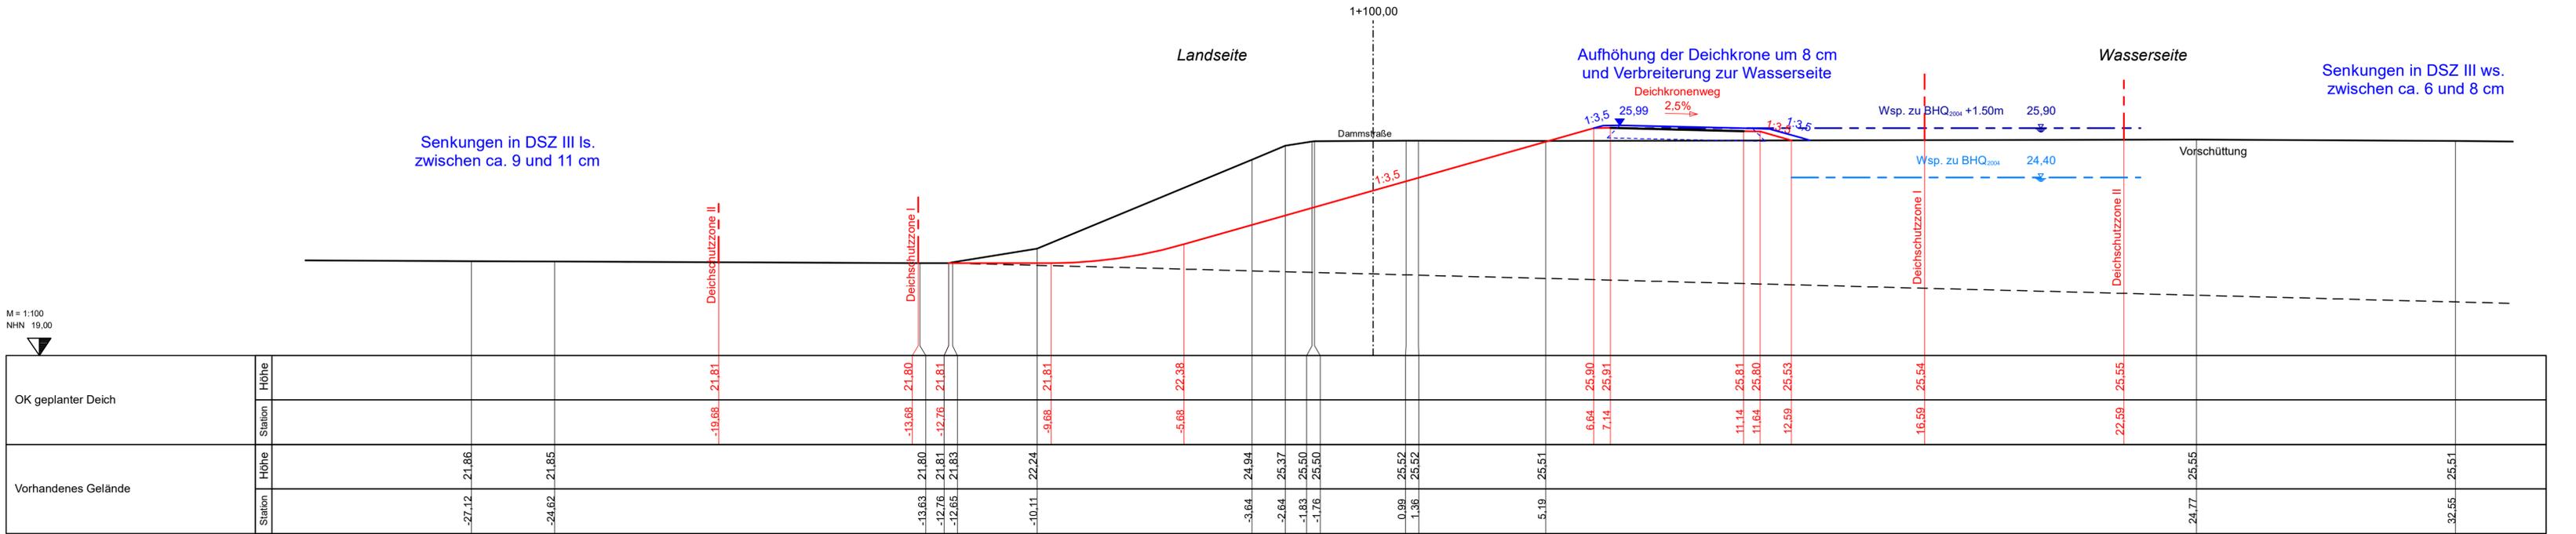

Senkungen in DSZ III ls.
zwischen ca. 9 und 11 cm

Aufhöhung der Deichkrone um 8 cm
und Verbreiterung zur Wasserseite

Senkungen in DSZ III ws.
zwischen ca. 6 und 8 cm

M = 1:100
NHN 19,00

OK geplanter Deich	Höhe	Station	Höhe	Station
	21.81			
