

5

Südsachsen 
Netz GmbH

Südsachsen Netz GmbH • Postfach 41 11 70 • 09025 Chemnitz

Chemnitzer Ingenieurbau Consult GmbH
Frau Nehrkorn
Am St. Niclas Schacht 13
09599 Freiberg

Ihre Zeichen: 2013-092
Ihre Nachricht vom: 13.05.2014
Unsere Zeichen: NDV mü 0470-1/14
Ihr Ansprechpartner: Andreas Müller
Telefon: (0371) 525 2656
Telefax: (0371) 525 3705
Datum: 18.06.2014

K 8291, Ersatzneubau Gewölbe-Bogenbrücke 4942950 bei Kralapp

Sehr geehrte Frau Nehrkorn,

wir bedanken uns für die nochmalige Möglichkeit der Stellungnahme zu der oben genannten Maßnahme. Die Südsachsen Netz GmbH beantwortet Ihr Schreiben an die **eins energie in sachsen GmbH & Co. KG** als Netzbetreiberin im Sinne des § 3 des Energiewirtschaftsgesetzes für das Gasversorgungsnetz der **eins** in Zettlitz und alle damit im Zusammenhang stehenden Sachverhalte.

Bezug nehmend auf Ihre Anfrage gehen wir nunmehr davon aus, dass unsere Gasleitung im Zuge der Brückenbaumaßnahme tiefer gelegt werden muss.

Gegenwärtig hat die Gasleitung eine Überdeckung von ca. 1,20 - 1,30 m zur Straßenoberfläche. Recherchen haben ergeben, dass die Gasleitung im grabenlosen Verfahren verlegt wurde. Nach den Bauunterlagen sollte die Gasleitung im Gewölbebogen verlaufen. Die uns nunmehr vorliegenden Angaben sind in dem beigefügten Bestandsplan dargestellt, wobei sich die Höhenangaben auf das System HN 76 beziehen.

Wir schlagen Ihnen vor, dass die Tiefbauleistung für die Tieferlegung der Gasleitung im Rahmen der Baumaßnahme mit ausgeschrieben wird. Die Auftragserteilung des Rohrbaues erfolgt durch unser Unternehmen. Auf Grund der technischen Gegebenheiten ist eine Umverlegung der Gasleitung nur mit einer Bypassleitung möglich.

Für die Erstellung der vertraglichen Vereinbarung zur Umverlegung/Baufeldfreimachung steht in der Abteilung NG der **eins energie in Sachsen**, Telefon 0371 525 2652, Herrn Weickert, als Ansprechpartner zur Verfügung.

TÖB_0470-1_14.docx

Sitz: Chemnitz, Telefon (0371) 489-2902, Telefax (0371) 489-2905, www.suedsachsen-netz.de
Geschäftsführer: Jörg Scheibe, Registergericht: Amtsgericht Chemnitz HRB 23230 Gläubiger-ID: DE35ZZZ00000157255
Steuernummer: 215/118/05403 USt-IdNr.: DE252485833
Bankverbindung: Deutsche Bank AG Chemnitz, Konto-Nr.: 128 403 301, BLZ: 870 700 00, IBAN: DE64 8707 0000 0128 4033 01, BIC: DEUTDE8CXXX
Besucheranschrift: Augustusburger Straße 1, 09111 Chemnitz

Freundliche Grüße

Südsachsen Netz GmbH

i. A.

Weickert

Weickert


i. A.

Müller

Müller

Anlagen

I Lageplan

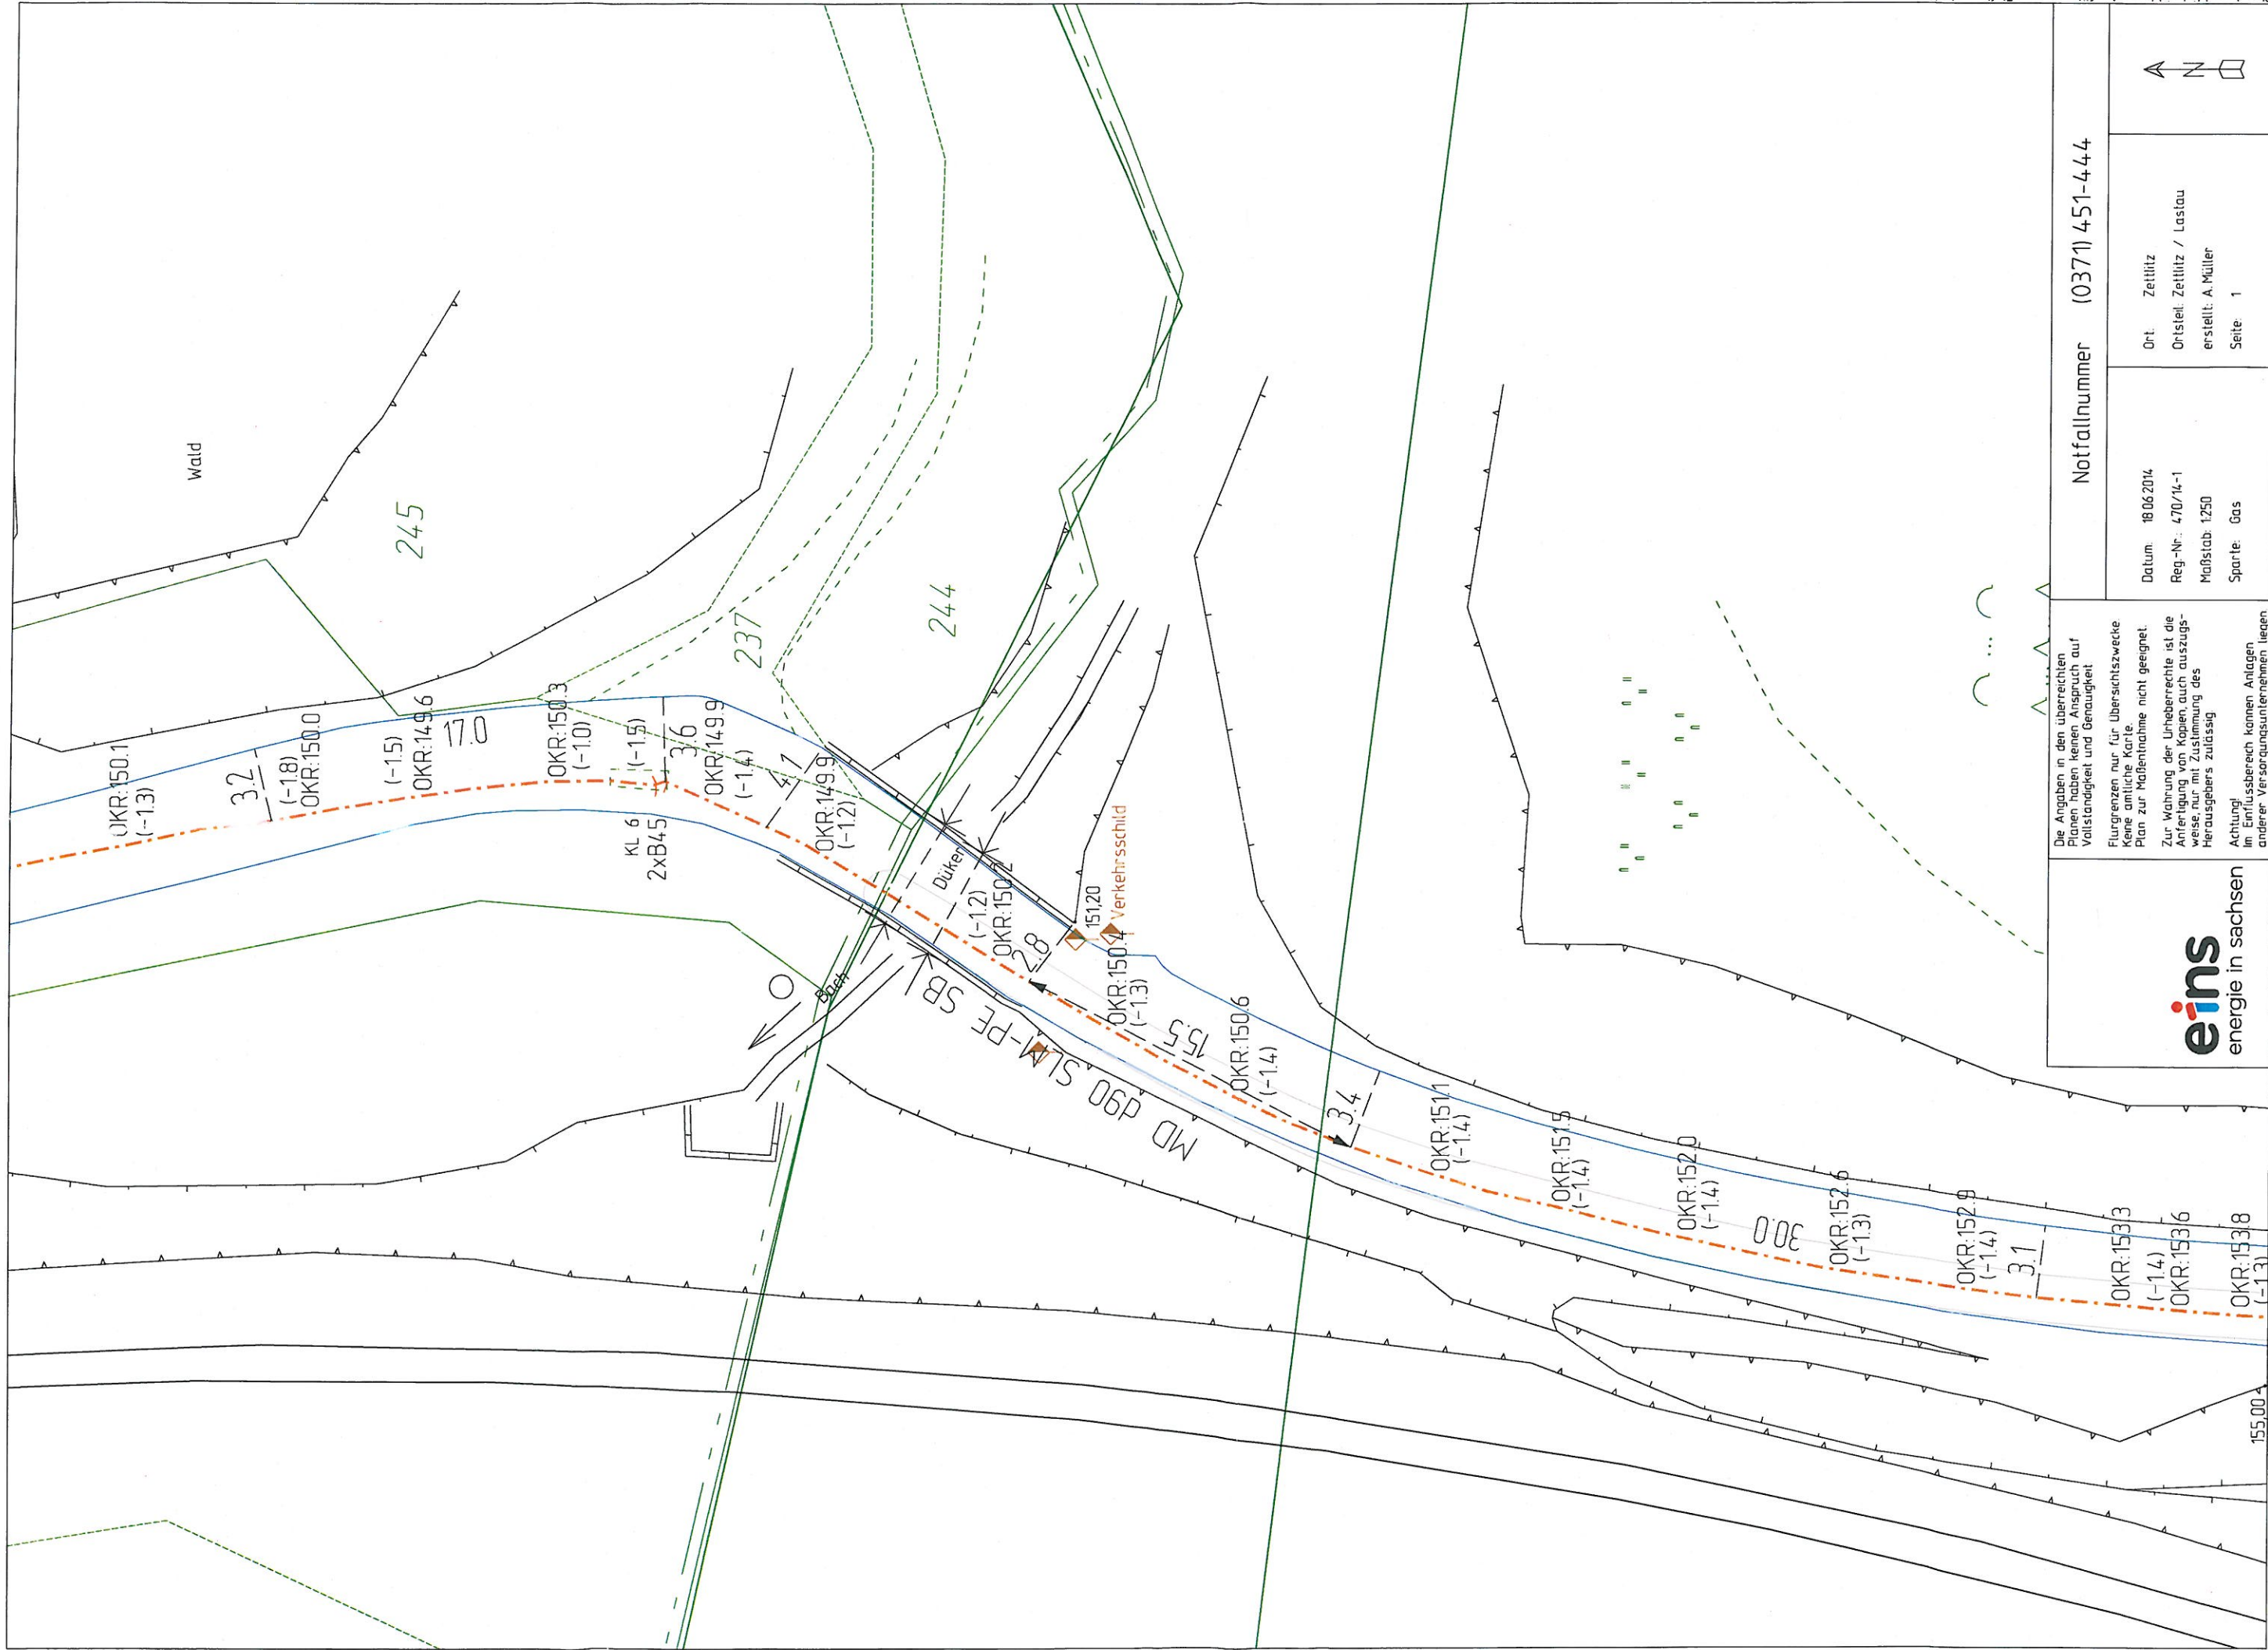



eins
energie in sachsen

Die Angaben in den überreichten Plänen haben keinen Anspruch auf Vollständigkeit und Genauigkeit.
Flurgrenzen nur für Übersichtszwecke.
Keine amtliche Karte.
Zur Wahrung der Urheberrechte ist die Anfertigung von Kopien, auch auszugsweise, nur mit Zustimmung des Herausgebers zulässig.
Achtung!
Im Einflussbereich können Anlagen anderer Versorgungsunternehmen liegen.

Notfallnummer 10371 451-444

Datum: 18.06.2014	Ort: Zeitnitz	Seite: 1
Reg.-Nr.: 470/14-1	Ortsf. Zeitnitz / Lastau	
Maßstab: 1:250	erstellt: A. Müller	
Sparte: Gas		

