


Zeichenerklärung

- Grunderwerb**
- zu erwerbende Fläche
 - vorübergehend in Anspruch zu nehmende Fläche
 - dauernd zu belastende Fläche
 - dauernd zu belastende Fläche für LBP
 - entschädigungslos zu übertragende Fläche
 - Flurstück / Größe des Flurstückes
 - lfd. Nr. im Grunderwerbsverzeichnis / Größe der Teilfläche
 - lfd. Nr. des Grunderwerbsplanes
 - 34 lfd. Nr. des betroffenen Flurstückes
 - 1 Teilfläche eines Flurstückes
 - Landschaftspflegerische Maßnahmenfläche
 - Nummer der landschaftspflegerischen Maßnahme gemäß U 9.2 bzw. U 9.3
 - Zusammengehörigkeitspfeil
 - Gemarkungsgrenze
 - Flurgrenze
 - Flurstücksgrenze außerhalb / innerhalb des Baufeldes
 - Flurstücksnummer

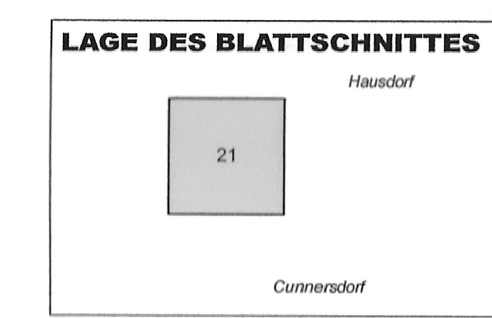

Bearbeitet: 11/2016 Pörschke (VIC)

Gezeichnet: 11/2016 CARD/1

Geprüft: 11/2016 Weichert (VIC)

Projekt-Nr.: P02.000026

Landratsamt Bautzen

Straßen- und Tiefbauamt
Bahnhofstraße 4
02625 Bautzen

Tel.: 03591 / 5251 66000
Fax: 03591 / 5250 66000
E-Mail: sta@ira-bautzen.de

Bearbeitet:

Geprüft:

Projekt-Nr.:

A	Grunderwerbsplan zu LBP-Maßnahmen 49 E, 50 E und 51 E	11/2020	Pörschke
Nr.	Art der Änderung	Datum	Zeichen

FESTSTELLUNGSENTWURF
1. TEKTUR

bautzen
DER LANDKREIS

K 9281 / Spreewitz - Neustadt / NK 4452 102 Stat. 0,000 - NK 4552 005 Stat. 7,729

PROJIS-Nr.:

Unterlage 10 / Blatt-Nr.: 21 A
Grunderwerbsplan

Maßstab: 1:1.000

Neu- und Ausbau des 2. Bauabschnittes der K 9281 einschließlich Brückenbauwerk über die Spreeaue

aufgestellt:
Landratsamt Bautzen
Straßen- und Tiefbauamt

Bautzen, den 11. 11. 20

Michael Reißig
Amtsleiter

Bestandsplan: 09/2015
Lagebezug: ETRS89
Höhenbezug: DHHN92
ALKIS-Daten: 06/2020