

Uhlmann, Michaela - LDS

Von: prvs=1310fc0f98=birgit.boemmerl@gdmcom.de im Auftrag von Bömmerl, Birgit <Birgit.Boemmerl@gdmcom.de>
Gesendet: Mittwoch, 17. Mai 2017 17:31
An: Uhlmann, Michaela - LDS
Betreff: Planfeststellung für das Bauvorhaben "B 178n Verlegung BAB 4 bis Bundesgrenze D/PL und D/CZ 3. BA Teil 3, S 128 (Niederoderwitz) bis B 178alt (Oberseifersdorf/NU Zittau" - 1. Tektur - Anhörungsverfahren
Anlagen: GDMcom-Stellungnahme 04433-17.pdf

Unsere Registriernummer: 13091/09/05; NRT

Unsere Posteingangsnummer: 04433 / 17

VORABZUSENDUNG Stellungnahme

Sehr geehrte Damen und Herren,
sehr geehrte Frau Uhlmann,

zum o. g. Vorhaben (Ihr Antrag/Anschieben vom 28.02.2017) erhalten Sie hiermit vorab und vorbehaltlich der Bestätigung der Kenntnisnahme durch ONTRAS unsere Stellungnahme (nur Anschreiben).

Die vollständige Stellungnahme mit Anlagen (einschl. Broschüre und Empfangsbestätigung) erhalten Sie in Kürze auf dem Postweg.

Freundliche Grüße

Birgit Bömmerl
Sachbearbeiterin Dokumentationsservice



GDMcom Gesellschaft für Dokumentation und Telekommunikation mbH
Franz-Mehring-Straße 40 | 01979 Lauchhammer
Telefon +49 3574 769-107
Telefax +49 3574 769-197
E-Mail birgit.boemmerl@gdmcom.de
www.gdmcom.de

Sitz Maximilianallee 4 | 04129 Leipzig
Geschäftsführung Dirk Pohle
Amtsgericht Leipzig HRB 15861
USt. ID-Nr. DE 813071383
Zertifiziert DIN EN ISO 9001 | BS OHSAS 18001 | DIN 14675

GDMcom mbH – ein Unternehmen der VNG-Gruppe

Hinweise:

Diese Nachricht oder deren Anlagen können vertraulichen Inhalts oder auf eine andere Weise schutzwürdig sein. Sollten Sie nicht der beabsichtigte Empfänger der Nachricht sein oder diese Nachricht versehentlich erhalten haben, sind Sie nicht berechtigt, den Inhalt der Nachricht weiterzuleiten, zu kopieren oder den Inhalt auf eine andere Art zu verbreiten. Wenn Sie diese Nachricht versehentlich erhalten haben, benachrichtigen Sie bitte den Absender und löschen Sie die Nachricht mitsamt den Anlagen. Vielen Dank.

Alle ein- und ausgehenden E-Mails werden automatisch gespeichert und im gesetzlich zulässigen Rahmen verarbeitet und genutzt.

Bitte denken Sie an die Umwelt, bevor Sie diese Seite drucken.



GDMcom mbH | Maximilianallee 4 | 04129 Leipzig

Landesdirektion Sachsen

09105 Chemnitz



2017/ 323/80

Ansprechpartner/in:

Birgit Bömmerl

Tel.: (03574) 769-107

Fax: (03574) 769-197

leitungsauskunft@gdmcom.de

Ihr Zeichen: DD32-0522/292/3

28.02.2017

Unser Zeichen: GEN / Bö

13091/09/05; NRT

Wir weisen darauf hin, dass die Ihnen ggf. aus der Vergangenheit als Eigentümer von Energieanlagen bekannte VNG – Verbundnetz Gas AG, Leipzig, im Zuge gesetzlicher Vorschriften zur Entflechtung vertikal integrierter Energieversorgungsunternehmen zum 01.03.2012 ihr Eigentum an den dem Geschäftsbereich „Netz“ zuzuordnenden Energieanlagen auf die ONTRAS – VNG Gastransport GmbH (nunmehr firmierend als ONTRAS Gastransport GmbH) und ihr Eigentum an den dem Geschäftsbereich „Speicher“ zuzuordnenden Energieanlagen auf die VNG Gasspeicher GmbH übertragen hat. Die VNG – Verbundnetz Gas AG ist damit nicht mehr Eigentümer von Energieanlagen.

16.05.2017

Planfeststellung für das Bauvorhaben "B 178n Verlegung BAB 4 bis Bundesgrenze D/PL und D/CZ 3. BA Teil 3, S 128 (Niederoderwitz) bis B 178alt (Oberseifersdorf/NU Zittau) - 1. Tektur - Anhörungsverfahren

Unsere Registriernummer: 13091/09/05; NRT

Unsere Posteingangsnummer: 04433 / 17

O. g. Reg.-Nr. bei weiterem Schriftverkehr bitte unbedingt angeben.

Sehr geehrte Damen und Herren,

GDMcom ist vorliegend als von der **ONTRAS Gastransport GmbH**, Leipzig („ONTRAS“) und der **VNG Gasspeicher GmbH**, Leipzig („VGS“), beauftragtes Dienstleistungsunternehmen tätig und handelt insofern namens und in Vollmacht der ONTRAS bzw. der VGS.

Wir nehmen Bezug auf Ihre Anfrage vom 28.02.2017 sowie auf den unter unserer Registriernummer 13091/09/.. vorangegangenen Schriftverkehr zu dem im Betreff genannten Bauvorhaben.

Die Tektur bezieht sich im Wesentlichen auf die Änderung der Trasse (bisherige Grundlage der Planfeststellung war die Variante 1). Gegenstand des Tektur-Verfahrens ist die als Vorzugsvariante ermittelte Variante 2.

Wir teilen Ihnen mit, dass sich im angefragten Bereich

- keine Anlagen der VGS befinden. Aus Sicht der VGS bestehen keine Einwände gegen das Vorhaben.

Weiterhin teilen wir Ihnen mit, dass sich lediglich in den Bereichen der geplanten Ausgleichmaßnahmen 4.1 A und 4.3 A sowie der Ersatzmaßnahme 5.4 E (bei Löbau) sowie im Nahbereich der Ausgleichmaßnahme 4.4 A

- **Anlagen der ONTRAS** befinden, die vormals im Eigentum der VNG – Verbundnetz Gas AG, Leipzig („VNG“), standen (siehe Hinweis im Briefkopf).

Weitere Betroffenen von ONTRAS-Anlagen liegen nicht vor.

Die Anlagen liegen in der Regel mittig in einem Schutzstreifen, der von Art und Dimensionierung der Anlage abhängig ist. Hierbei handelt es sich um folgende Anlagen:

Eigentümer	Anlagen	Nr./Bezeichnung	DN	Schutzstreifen
ONTRAS	Ferngasleitung (FGL) ⁽¹⁾	05	300	6,0 m
ONTRAS	Kabelschutzrohranlage (KSR) ⁽¹⁾ mit einliegendem Steuerkabel (Stk)	1950		1,0 m ⁽²⁾
ONTRAS	Sonstiges ⁽¹⁾ : Mess-/Hinweissäule/n (SMK/SPf), Marker (M)			

⁽¹⁾ nachfolgend als Anlage/n bezeichnet⁽²⁾ bzw. befindet sich im Schutzstreifen der FGL 05

GDMcom Gesellschaft für Dokumentation und Telekommunikation mbH | Maximilianallee 4 | 04129 Leipzig | Telefon 0341 3504-0 | Telefax 0341 3504-100

E-Mail info@gdmcom.de | www.gdmcom.de | Geschäftsführung Dirk Pohle | Amtsgericht Leipzig HRB 15861

Bankverbindung Deutsche Kreditbank AG Leipzig, Konto 1 365 584, BLZ 120 300 00 | IBAN DE 98 120 300 000 00 136 558 4 | BIC BYLA33HAN1001

USt. ID-Nr. DE 813071383 | Zertifiziert DIN EN ISO 9001 | BS OHSAS 18001 | DIN 14675

Hinweis: Dienstleister der ONTRAS für die Ferngasleitung 05 ist im vorliegenden Fall die ENSO NETZ GmbH, Dresden („ENSO“). Infolgedessen führt die ENSO die Wartung, Instandhaltung und örtliche Betreuung durch.

Die derzeitige ungefähre Lage dieser Anlage/n entnehmen Sie bitte anliegenden Planunterlagen.

Die beiliegenden Pläne bzw. Kopien sind Eigentum der ONTRAS. Wir weisen Sie darauf hin, dass ohne vorherige schriftliche Einwilligung der GDMcom die Pläne keinem Dritten zu übergeben bzw. keinem Dritten sonst wie zugänglich zu machen sind.

Die ONTRAS übernimmt für die Lagerichtigkeit und Vollständigkeit der in den Bestandsplänen dargestellten Flurstücksgrenzen und –bezeichnungen sowie Fremdanlagen keine Gewähr.

Zur eingereichten Tekturplanung bestehen von unserer Seite keine grundlegenden Einwände.

Damit von Seiten der GDMcom kein Widerspruch zur Planfeststellung erfolgt, ist es erforderlich, nachfolgend aufgeführte Hinweise und Auflagen in die Planfeststellungsunterlagen einzuarbeiten - sofern nicht bereits erfolgt - und im Planfeststellungsbeschluss zu berücksichtigen.

1. Der Vorhabenträger (Bauherr) ist von Ihnen zu beauftragen, alle Arbeiten mit der GDMcom unter Einbeziehung der ONTRAS abzustimmen, damit die öffentliche Sicherheit und die Versorgungsaufgaben nicht beeinträchtigt oder gefährdet werden.
2. Im Schutzstreifen dürfen für die Dauer des Bestehens der Anlagen keine Einwirkungen vorgenommen werden, die den Bestand oder Betrieb der Anlagen vorübergehend oder dauerhaft beeinträchtigen/gefährden können.
3. Niveauänderungen im Bereich der Schutzstreifen der Anlagen sind grundsätzlich nicht zulässig.
4. Eine Einfriedung der Schutzstreifen der Anlagen durch Schutzzäune ist nicht zulässig.
5. Sofern Pflanzmaßnahmen vorgesehen sind, haben die Bepflanzungen so zu erfolgen, dass folgende lichte Mindestabstände zur **Ferngasleitung** nicht unterschritten werden:
 - flachwurzelnde Sträucher und Hecken außerhalb der Schutzstreifen, jedoch nicht näher als 2,5 m,
 - kleinkronige Bäume im Abstand von \Rightarrow 5 m,
 - tiefwurzelnde Bäume und Hecken im Abstand von \Rightarrow 5 m,
 - großkronige Bäume im Abstand von \Rightarrow 10 m.

Zu Kabeln/Kabelschutzrohranlagen ist ein Mindestabstand von 2,5 m einzuhalten.

4. Bei der weiteren Vorbereitung und späteren Ausführung des Vorhabens sind, neben den vorhabensbezogenen Stellungnahmen der GDMcom, die beiliegenden „**Allgemeinen Verhaltensregeln und Vorschriften zum Schutz von Anlagen der ONTRAS**“ zu beachten und einzuhalten.
5. Die Abstimmung zur Bauausführung hat so zu erfolgen, dass die verschiedenen Arbeiten mindestens **6 Wochen** vor dem beabsichtigten Baubeginn der GDMcom mit den Ausführungsunterlagen schriftlich durch den Bauausführenden anzuzeigen sind („Schachtscheinverfahren“). In dieser Phase der Arbeiten werden die Ansprechpartner, die vor Ort tätig werden, benannt.
6. Wir bitten mit Abschluss des Verfahrens um Übersendung des Planfeststellungsbeschlusses.

Dieses Schreiben gilt nur für den angefragten räumlichen Bereich und nur für die Anlagen der vorgenannten Unternehmen, so dass ggf. noch mit Anlagen anderer Netz- und Speicherbetreiber bzw. -eigentümer gerechnet werden muss, die ebenfalls am Verfahren zu beteiligen sind.

Die GDMcom vertritt die Interessen für v. b. Anlage/n gegenüber Dritten in o. g. Angelegenheit. Ihre Anfragen richten Sie bitte diesbezüglich an die GDMcom.

Bei Rückfragen steht Ihnen o. g. Sachbearbeiterin gern zur Auskunft zur Verfügung.

Freundliche Grüße




Sven Porsch
Teamleiter
Auskunft/Genehmigung



Birgit Bömmerl
Sachbearbeiterin
Dokumentationsservice

Anlagen: ONTRAS-Übersichtsplan (Grundlage TK 25) M 1:10000
ONTRAS-Lageplan der FGL 05, Blatt G 276
ONTRAS- Profilpläne der FGL 05, Blatt L 276 & 277
ONTRAS-Lageplan des Stk 1950, Blatt G 087
ONTRAS-Broschüre „Allgemeine Verhaltensregeln und Vorschriften ...“

Verteiler: Antragsteller
Portal FPA-IHK
ENSO NETZ GmbH, Herr Dunger
GDMcom DS Lauchhammer

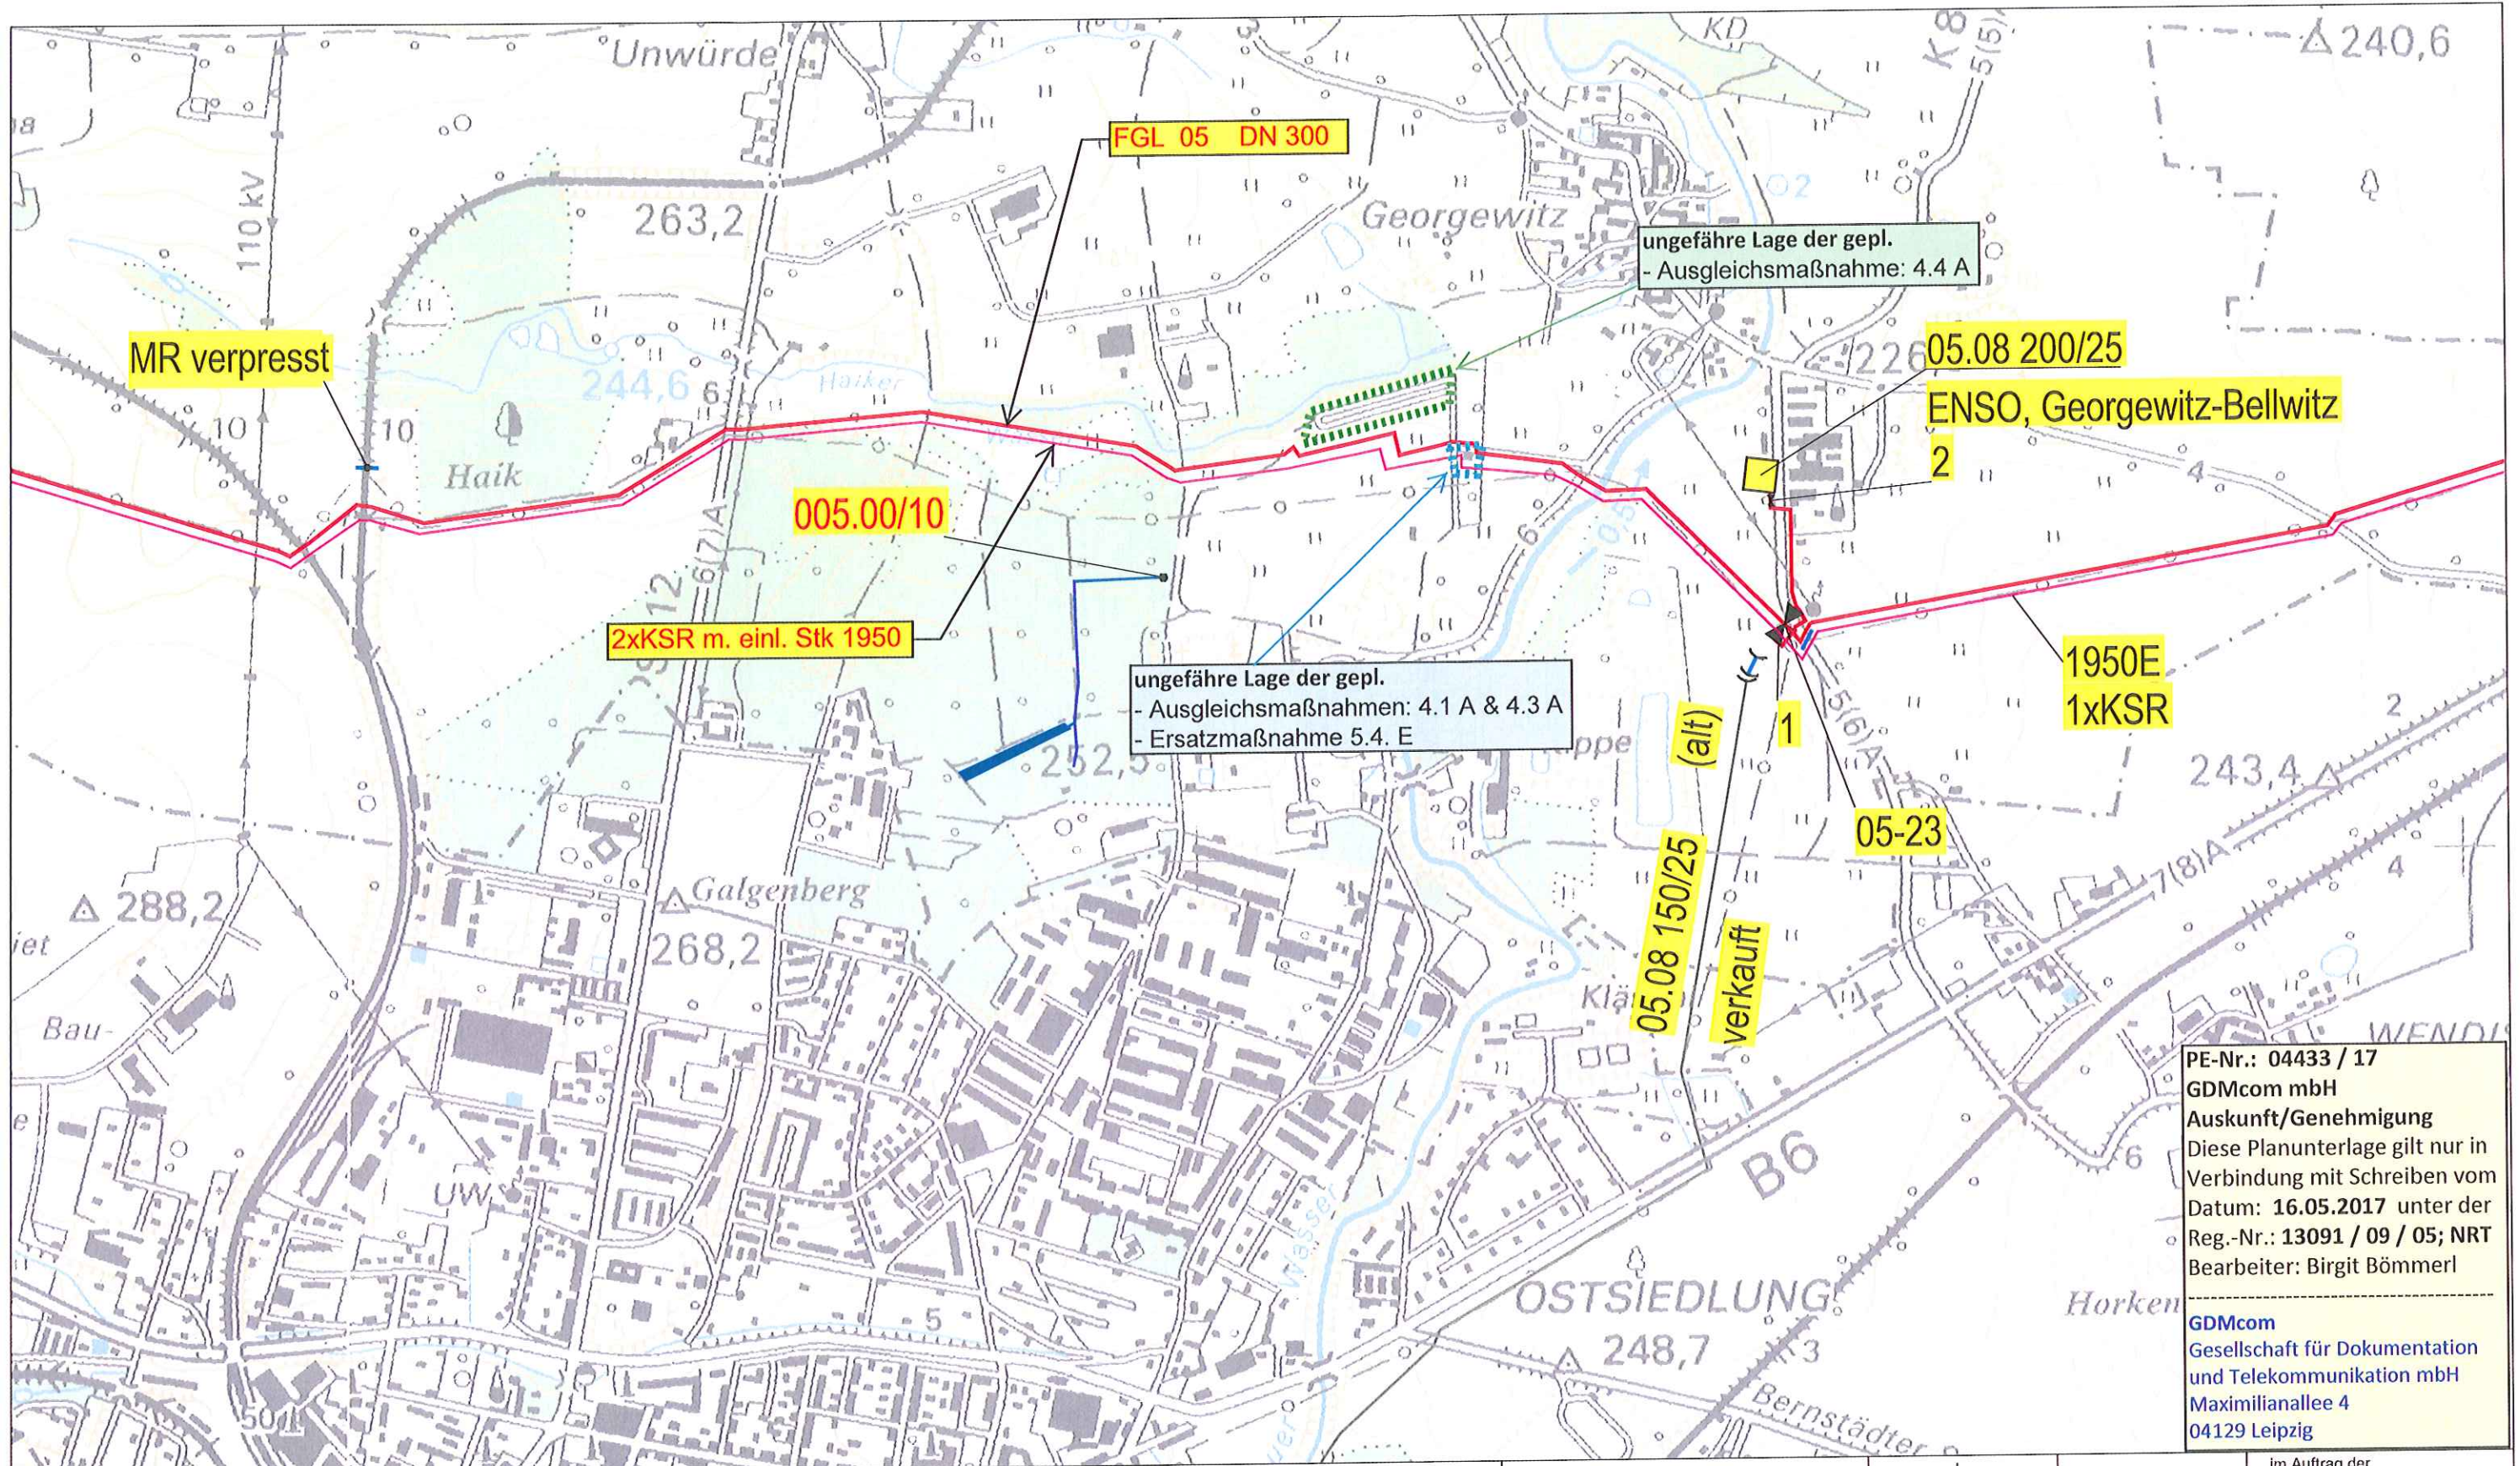

PE-Nr.: 04433 / 17
 GDMcom mbH
 Auskunft/Genehmigung
 Diese Planunterlage gilt nur in Verbindung mit Schreiben vom Datum: 16.05.2017 unter der Reg.-Nr.: 13091 / 09 / 05; NRT
 Bearbeiter: Birgit Bömmel
 GDMcom
 Gesellschaft für Dokumentation und Telekommunikation mbH
 Maximilianallee 4
 04129 Leipzig

Legende:

	Ferngasleitung (in Betrieb)		Reduzenstück		LAF Tiefbetanode (in Betrieb)
	Ferngasleitung (außer Betrieb)		Nennweite		LAF-Tiefbetanode (geplant)
	Ferngasleitung (stillgelegt)		Leitungsbuchstabe (Kilogrammcode)		LAF-Tiefbetanode (stillgelegt)
	Ferngasleitung (geplant)		Kabeltrasse		LAF-Anodenfeld (in Betrieb)
	Ferngasleitung EVG (in Betrieb)		Kabelbezeichnung		LAF-Anodenfeld (außer Betrieb)
	Gasleitung verkauft (in Betrieb)		Steuerkabelsignaleverstärker		LAF-Anodenfeld (stillgelegt)
	Produktionsleitung (stillgelegt)		Container		LAF-Anodenfeld (geplant)
	Produktionsleitung verkauft (in Betrieb)		Kabelverzweiger		LAF-Nummer
	Hauptheitung mit Nennweite / Nennweite		E-Kabelauführung		LAF-Kabel (in Betrieb)
	Anschlussleistungsnummer		E-Kabelauführung (stillgelegt)		LAF-Kabel (außer Betrieb)
	Leistungsnummerwechsel		E-Kabelauführung verkauft (in Betrieb)		LAF-Kabel (stillgelegt)
	Übergabe-, Mess- und Registrierung		E-Kabelbezeichnung		LAF-Kabel (geplant)
	Stationsname				KKS-Massstiege
	Ferngasanschluss (Fremdanlagen)				Bergverkegrenze
	Schieber				Betrieb
	Schieber in Planung				Bohrlochbezeichnung
	Schiebernummer / Hauptleitung				Standort Ventilationsstation
	Schiebernummer / Anschlussleitung				

Datenquelle Topographische Karten:

ATKIS®, DTK25-V; Copyright © Vermessungsverwaltungen der Länder und BKG 2002; ATKIS®, DTK200; Copyright © 2000 Bundesamt für Kartographie und Geodäsie

Die Vervielfältigung und Weitergabe an Dritte ist nicht gestattet!


Im Auftrag der

PFS für das BV "B 178n Verlegung BAB 4 bis BundesgrenzeD/PL und D/CZ 3. BA Teil 3, S 128 bis B 178alt" - 1.Tektur - Anhörungsverfahren


Reg.-Nr.: 13091/09/05; NRT
 Bearbeiter: Birgit Bömmel


Maßstab: 1:10000
 gedruckt am: 15.05.2017

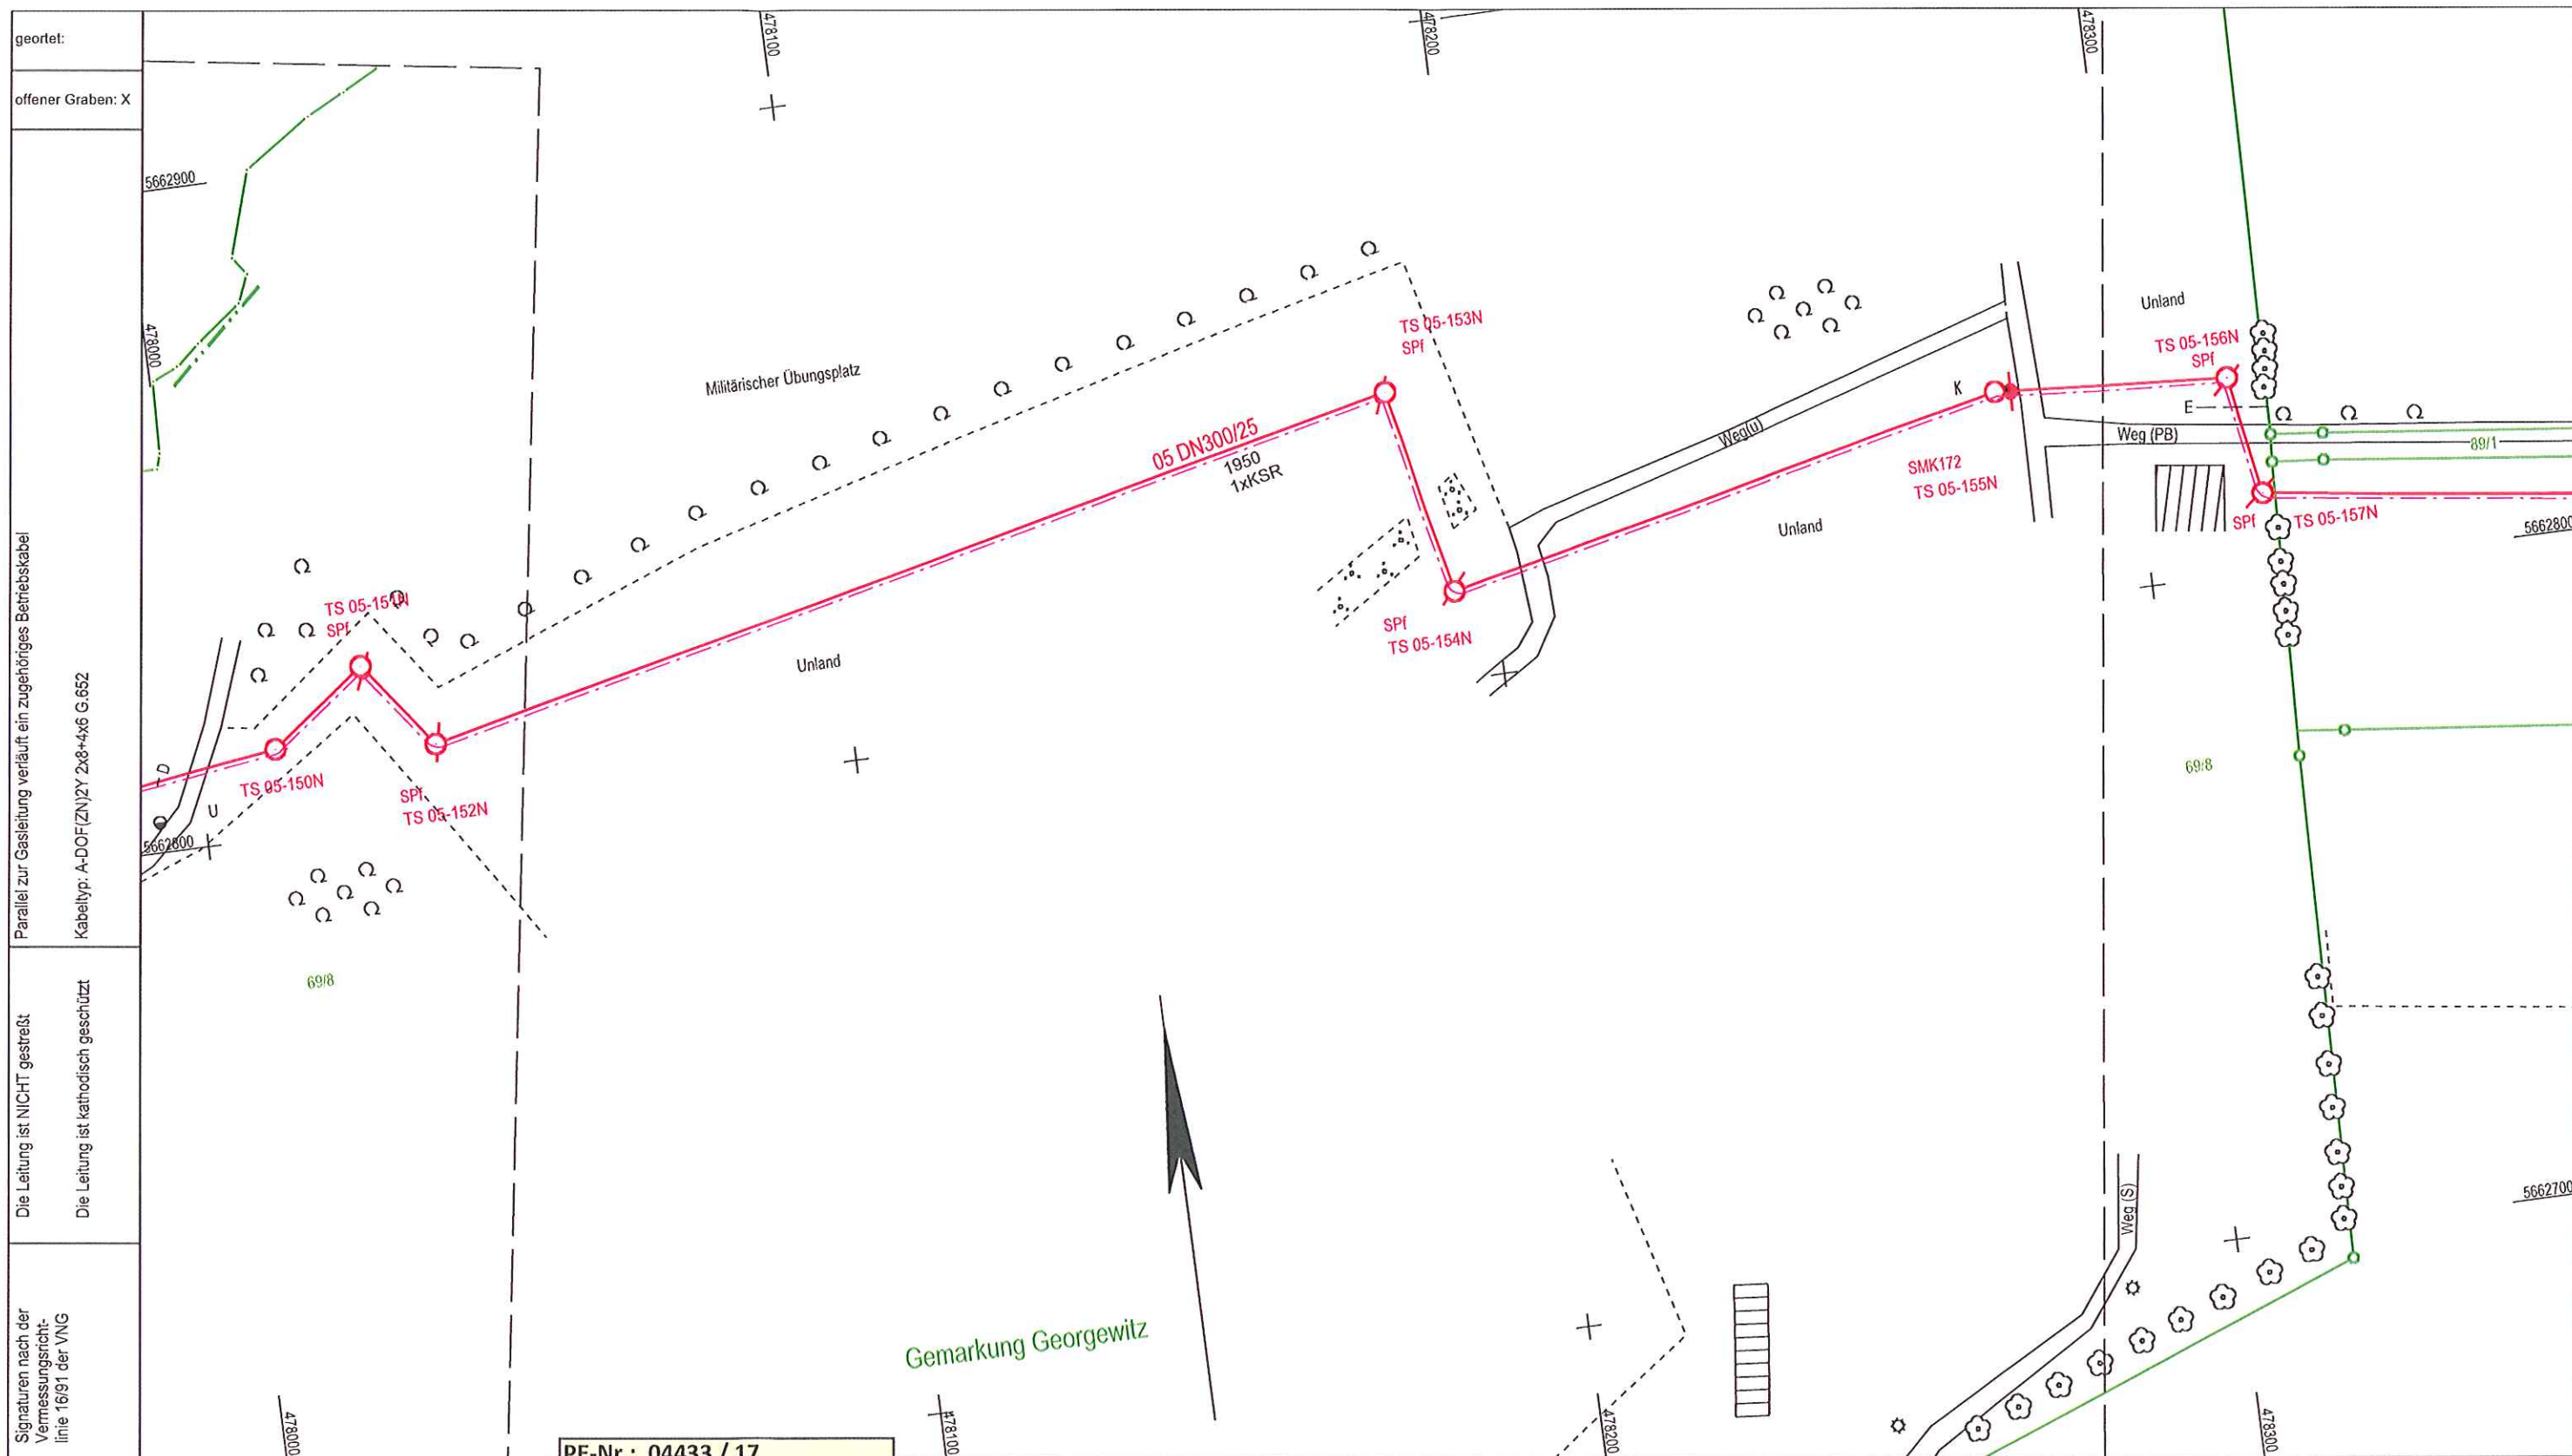

Die Karte ist zur Maßnahme nicht geeignet. Rückfragen an: GDMcom, Technische Dokumentation.

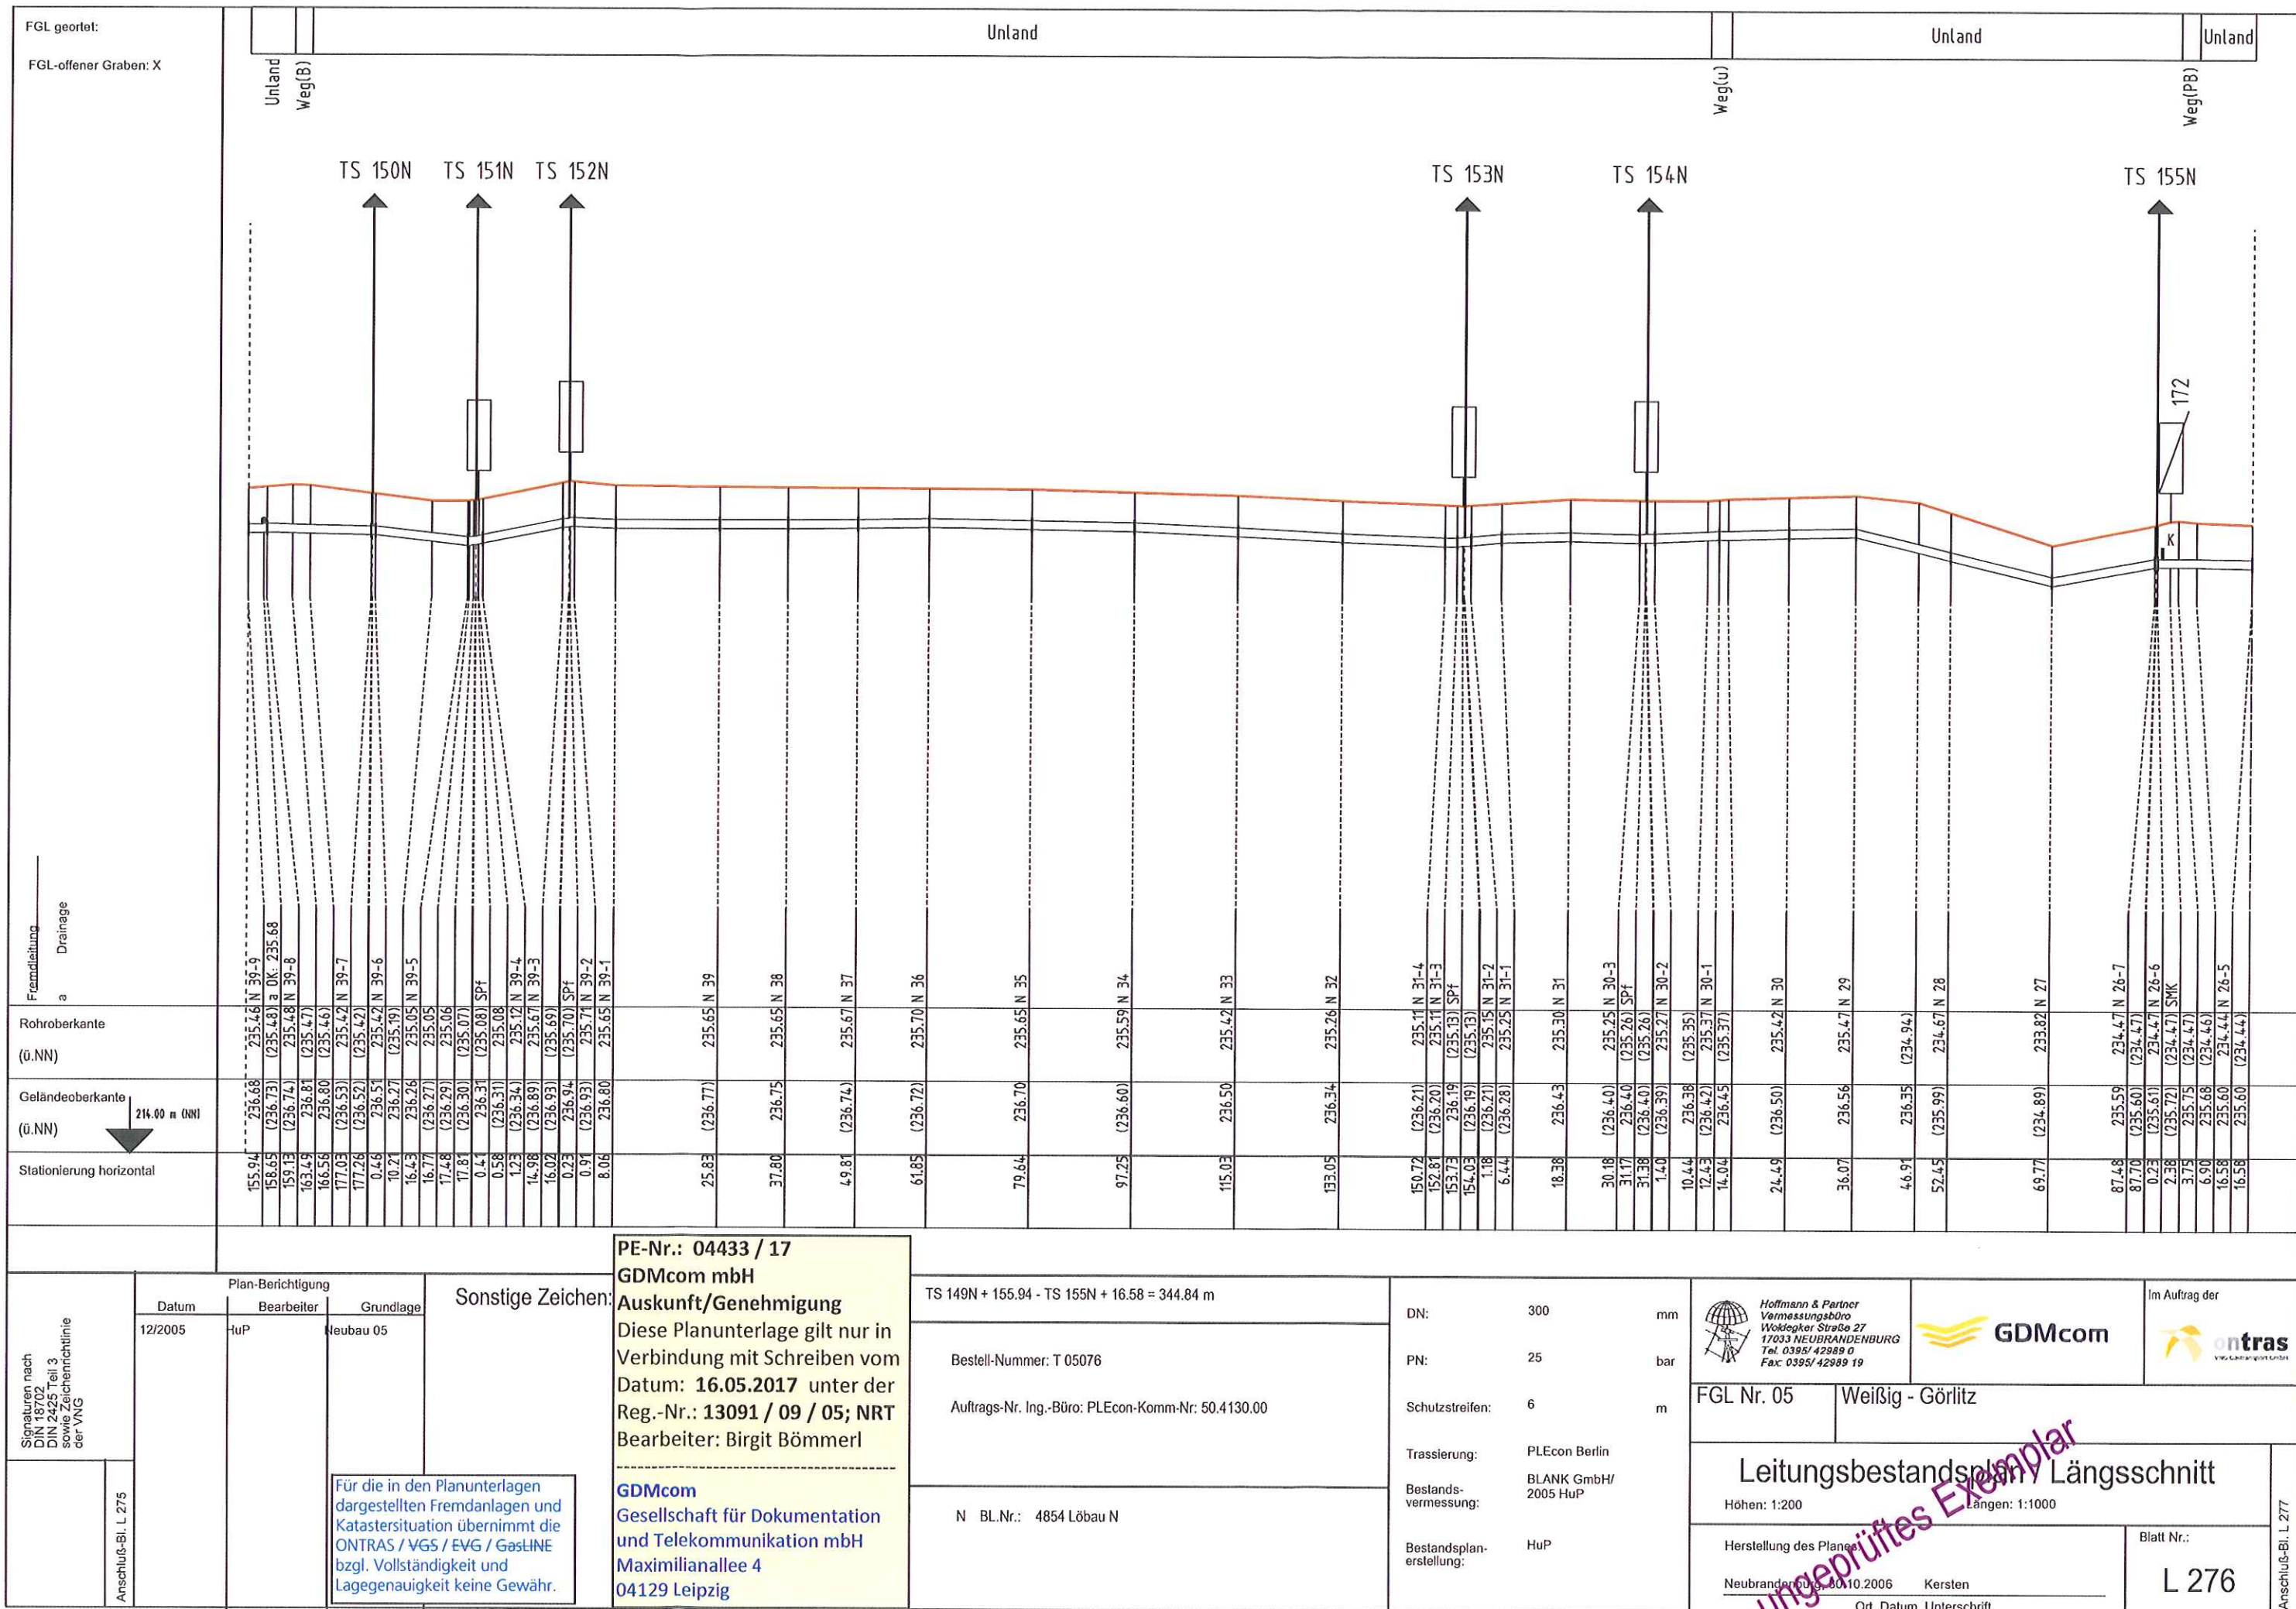


Anschluss-Bil. G 275	gedruckt am: 16.05.2017 gedruckt von: boemmerl	Plan-Berichtigung			Bezeichnung:	PE-Nr.: 04433 / 17 GDMcom mbH Auskunft/Genehmigung Diese Planunterlage gilt nur in Verbindung mit Schreiben vom Datum: 16.05.2017 unter der Reg.-Nr.: 13091 / 09 / 05 ; NRT Bearbeiter: Birgit Bömmel GDMcom Gesellschaft für Dokumentation und Telekommunikation mbH Maximilianallee 4 04129 Leipzig	Koordinatensystem ETRS89_UTM33 Höhenangaben in DHHN92 Für die in den Planunterlagen dargestellten Fremdanlagen und Katastersituation übernimmt die ONTRAS MISS-LENG-LS-LINE auf Vollständigkeit und Lagegenauigkeit keine Gewähr.	TS 149N + 155.94 - TS 155N + 16.58 = 344.84 m DN: 300 mm Kreis: Löbau-Zittau DP: 25 bar Gemeinde: Löbau Schutzstreifen: 6 m Gemarkung: Georgewitz Werkstoff: L 245 NB Wandstärke: 323.9x6.3 Isolierung: PE DIN 30670 Inbetriebnahme: 2005 Geobasisdaten: © GeoBasis-DE / LVermGeo LSA [Jahr der letzten Abgabe, Aktenzeichen] Geobasisdaten: © GeoBasis-DE / TLVermGeo Geobasisdaten: © GeoBasis-DE / LGB <Jahr der Datenbereitstellung> Geobasisdaten: © GeoBasis-DE / LVermGeo SN Geobasisdaten: © GeoBasis-DE / M-V <Jahr der letzten Datenlieferung>	 ontras Gastransport GmbH	FGL Nr.: 05	Weißenberg - Görlitz	Leitungsbestandsplan / Grundriß Maßstab 1:1000 Herstellung des Planes: Neubrandenburg, 30.10.2006 H. K. R. S. Ort, Datum, Unterschrift	Blatt Nr.: G 276	Anschluss-Bil. G 277
		Ort, Datum, Unterschrift												

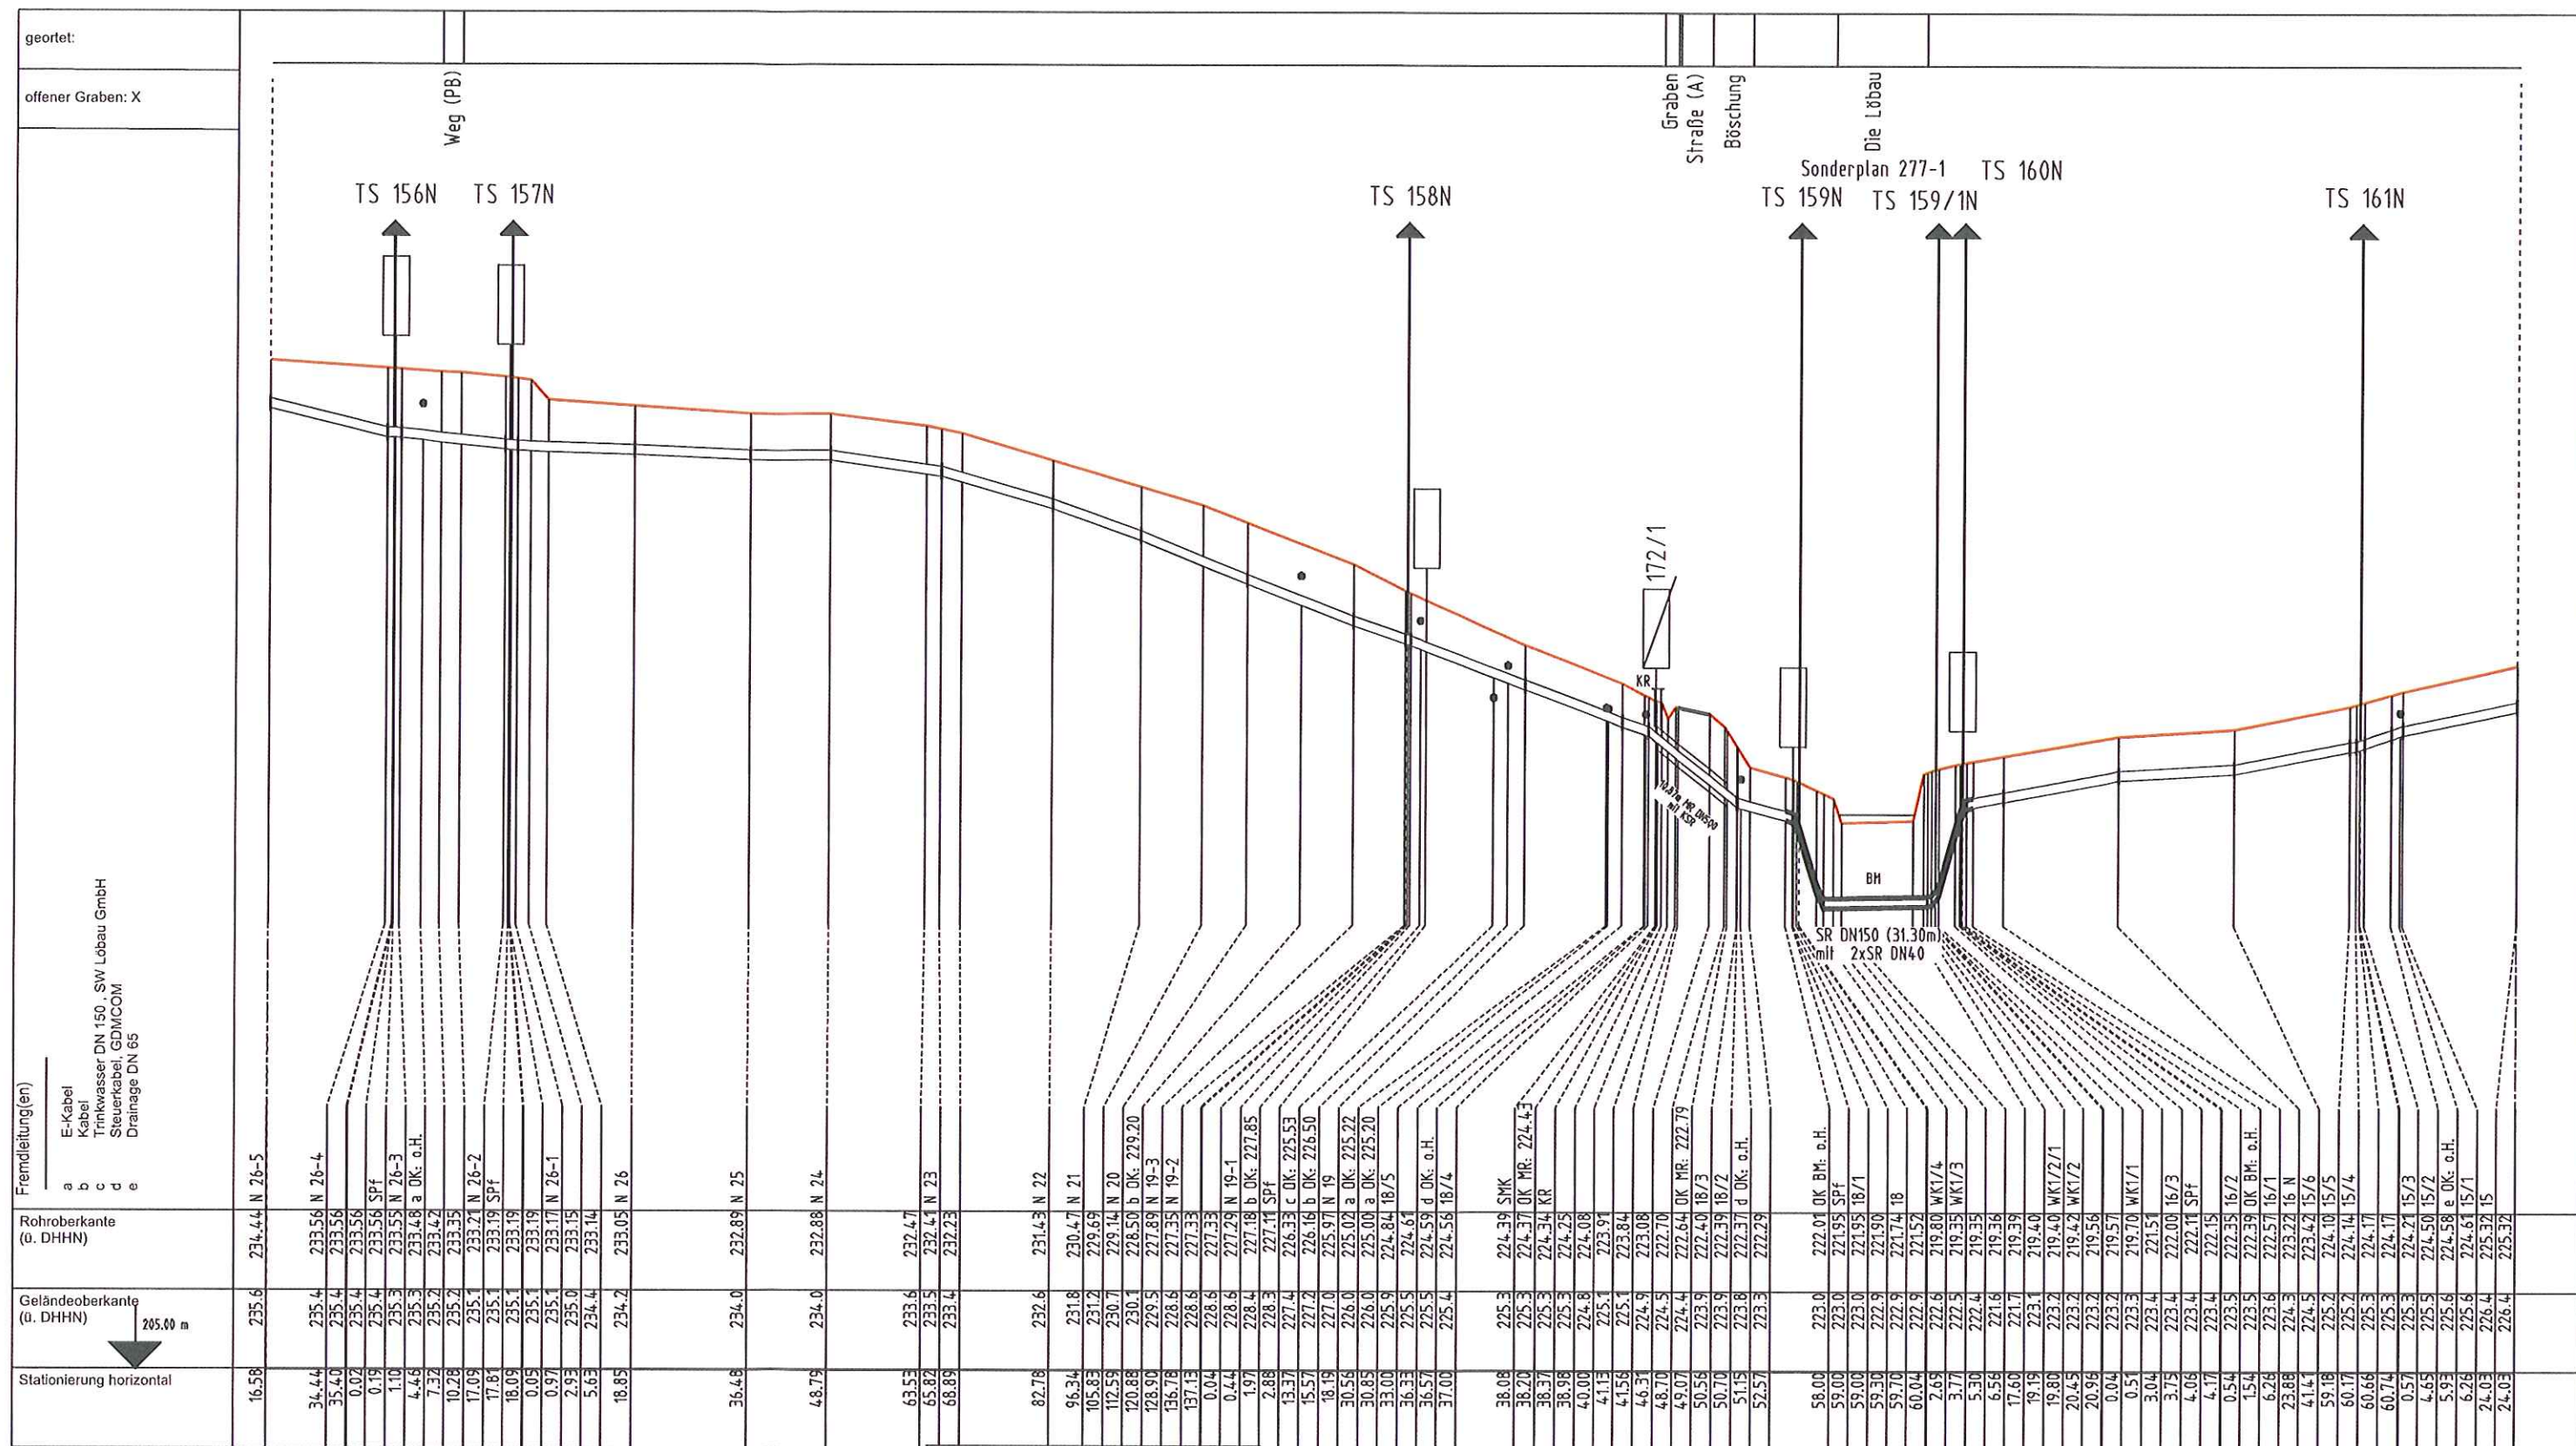



Signaturen nach der Vermessungsrichtlinie 16/81 der VNG Anschluß-BI. L 276 gedruckt am 17.05.2017	Plan-Berichtigung			Bemerkung (aus Grundriß): Bemerkung (für Profil):	PE-Nr.: 04433 / 17 GDMcom mbH Auskunft/Genehmigung Diese Planunterlage gilt nur in Verbindung mit Schreiben vom Datum: 16.05.2017 unter der Reg.-Nr.: 13091 / 09 / 05; NRT Bearbeiter: Birgit Bömmerl <hr/> GDMcom Gesellschaft für Dokumentation und Telekommunikation mbH Maximilianallee 4 04129 Leipzig	TS 155N + 16.58 - TS 161N + 24.03 = 343.99 m		 Hoffmann & Partner Vermessungsbüro Woldegker Straße 27 17033 NEUBRANDENBURG Tel. 0395/ 42989 0 Fax: 0395/ 42989 19		 ontras Gastransport GmbH
	Datum	Bearbeiter	Grundlage			Für die in den Planunterlagen dargestellten Fremdanlagen übernimmt die ONTRAS INSS-LEVO-LS-Geoline auf Vollständigkeit und Lagegenauigkeit keine Gewähr.	DN: 300 mm DP: 25 bar Schutzstreifen: 6 m	FGL Nr.: 05	Weißig - Görnitz	
	03/2016 12/2005 05/2004	Geomagic HuP BLANKGmbH	ÄA 7344 Neubau 05 LH					Leitungsbestandsplan / Längsschnitt Höhen: 1:200 Längen: 1:1000		
					Herstellung des Planes		Neubrandenburg, 30.10.2006 HuP Ort, Datum, Unterschrift		Blatt Nr.: L 277	

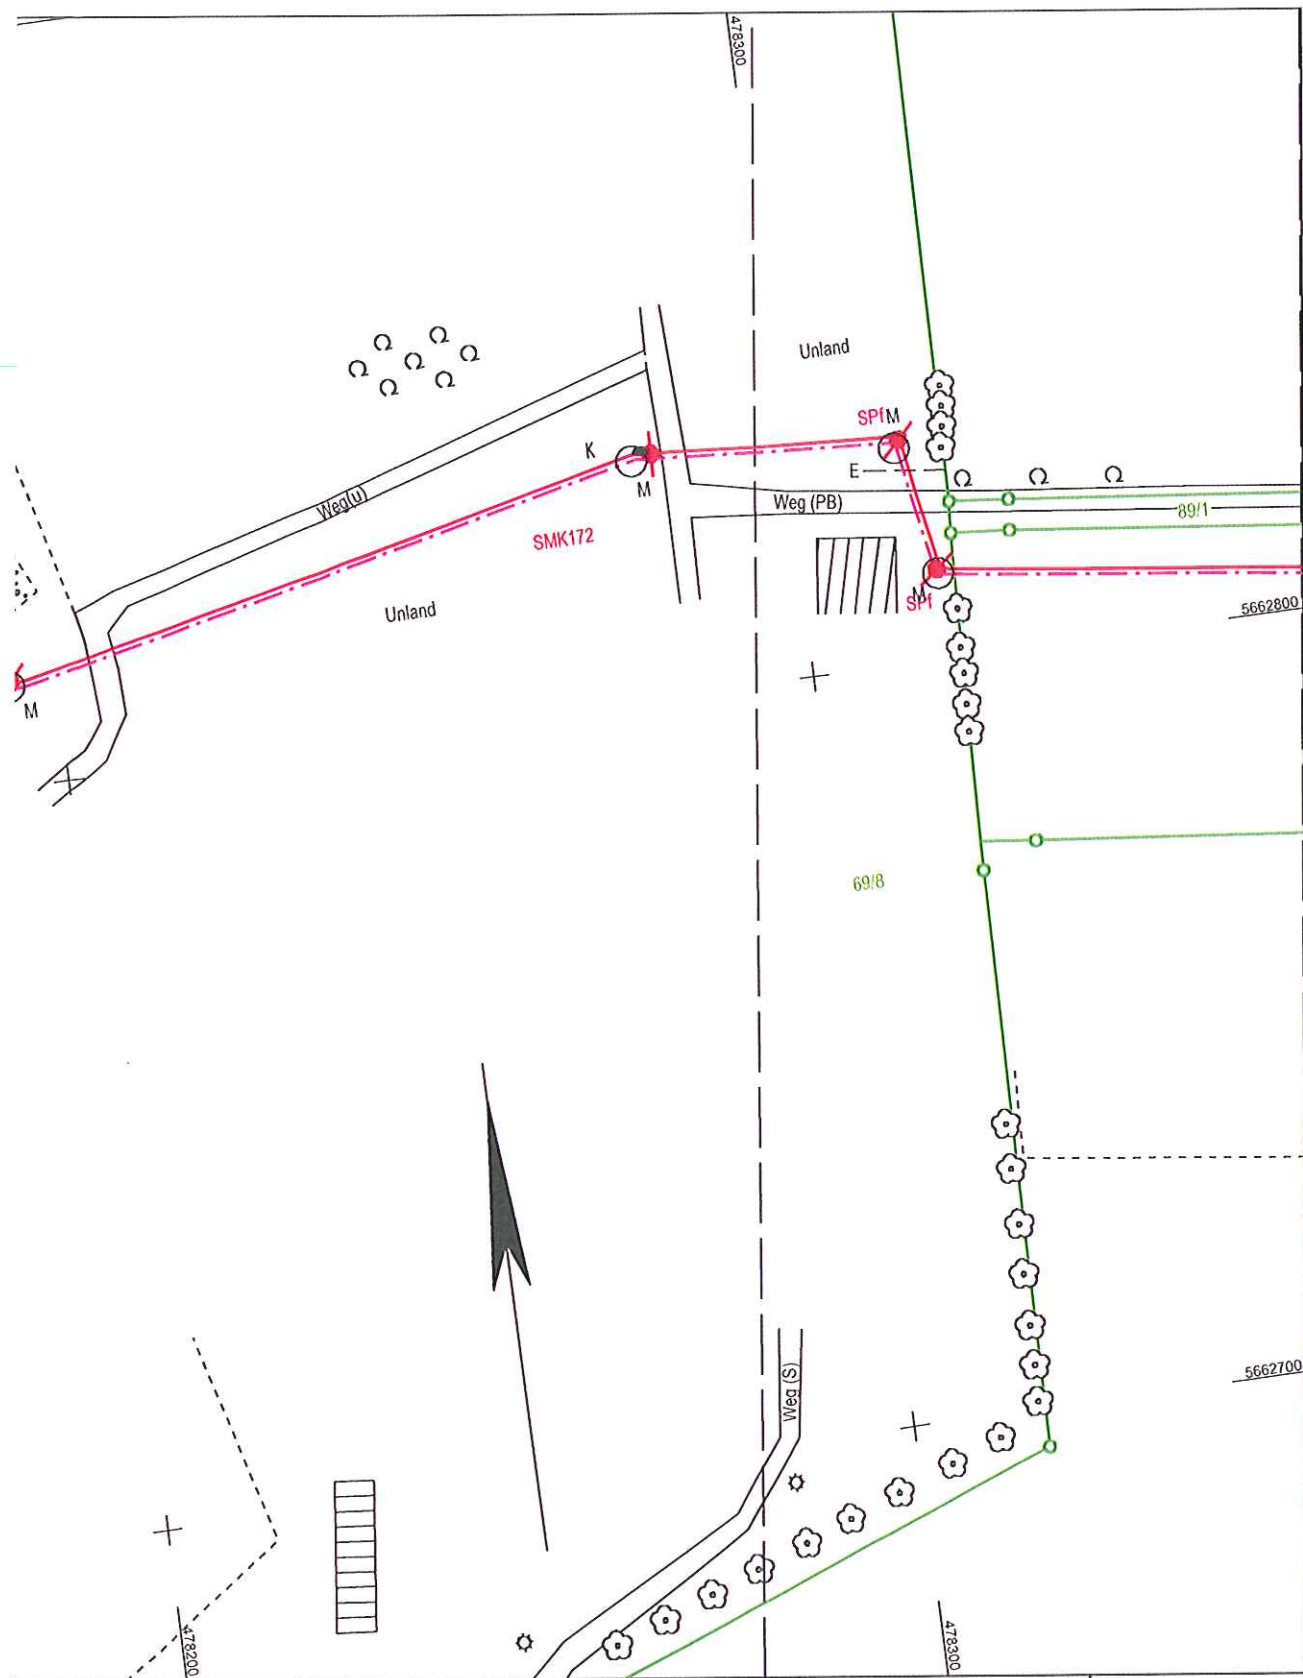

33	Geometrische Kabellänge: 344.83				
	Kreis: Löbau-Zittau Gemeinde: Löbau Gemarkung: Georgewitz Schutzstreifen: 1 m	StK Nr.: 1950	FGL Nr.: 05	Diehmen - Görlitz Nord	
	Bemerkung:	Bestandsplan StK / Grundriß Maßstab 1:1000			
Ihr der letzten Abgabe, Aktenzeichen] enbereitstellung> ten Datenlieferung>		Herstellung des Planes: Leipzig, 12.12.2007 GDMcom Ort, Datum, Unterschrift			Blatt Nr.: G 087
		Anschluß-BL G 088			

Anschluß-BI, G 088