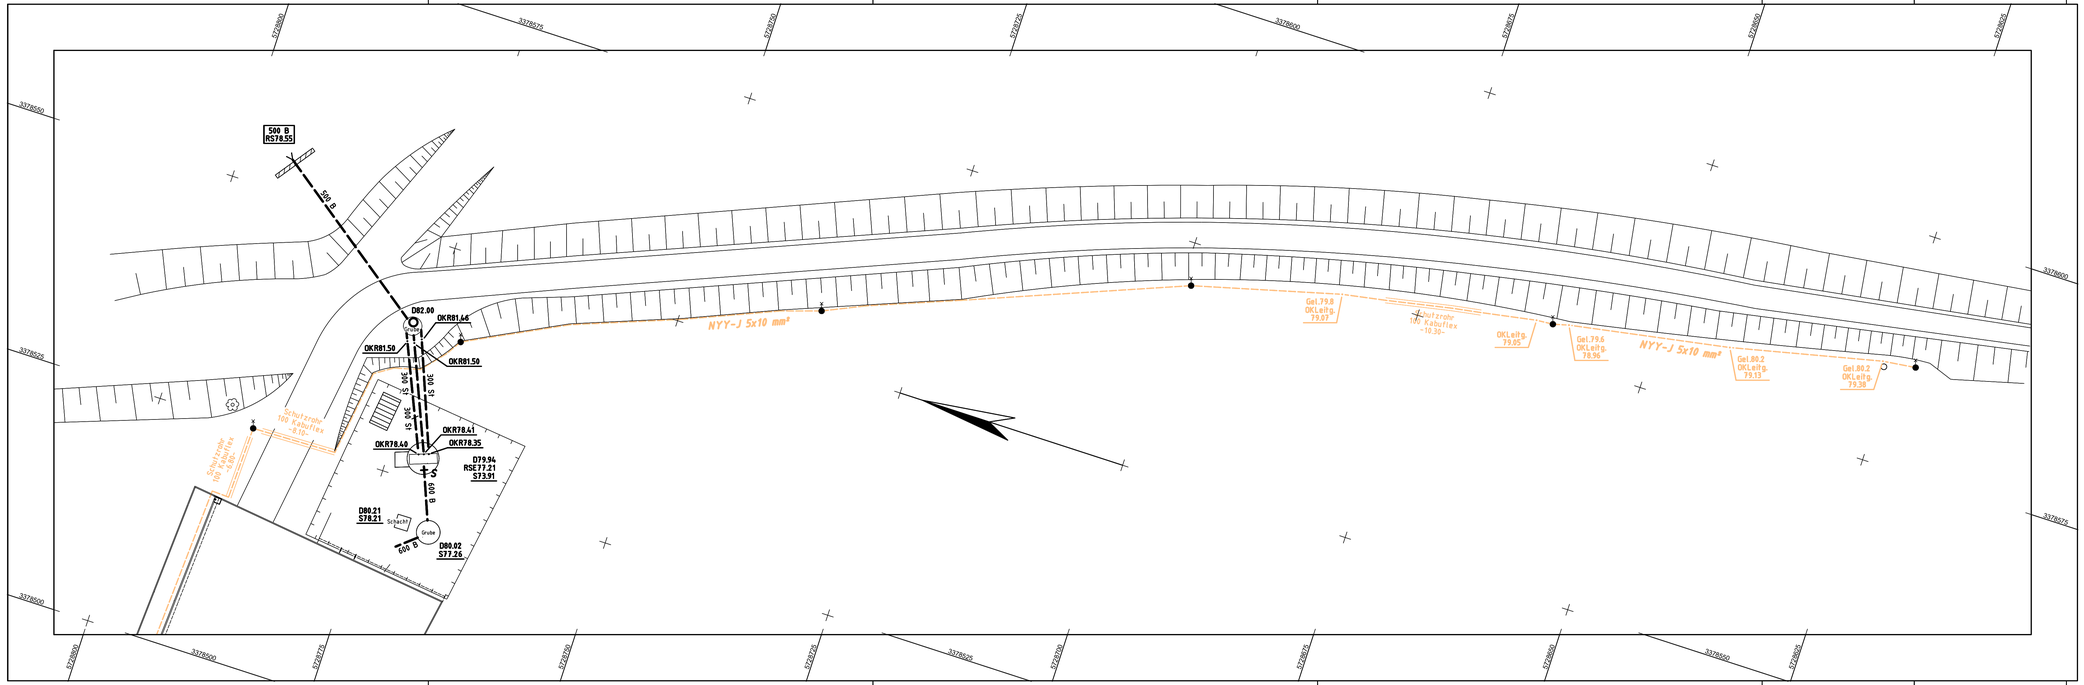

Planverfasser:

- Ingenieur -
VERMESSUNGSBÜRO
Münster und Graf GbR

Ingenieurvermessung - Hydrographische Vermessung
Raumbezogene Informationssysteme
Graphisch-technische Datenverarbeitung

Osterodaer Straße 5a
D-04916 Herzberg /E.
Tel. 03530/4005-0
Fax 03530/4005-49
Internet www.m-e-g.de
Email info@m-e-g.de

Vorhaben:

Herzberg
Kaxdorfer Weg

Zeichnungsinhalt:

RW-Leitung und Straßenbeleuchtung

Bestandsplan

Lagebezug:	Höhenbezug:	Maßstab:
ETRS'89	**DHHN'92**	**1 : 250**
	Format: **1100 x 300**	Blatt: **1 von 1**

Name:	Datum:	Auftr.Nr:	Tätigkeit:
Grüßner, Jan	Sept. 2015	0358/15	gemessen
Bretschneider, Carina	Sept. 2015	0358/15	gezeichnet
Wartenburger, Sebastian	Juli 2016	0046/16	gemessen
Bretschneider, Carina	Juli 2016	0046/16	gezeichnet

gedruckt am: 19.07.2016 8:39

Zeichnungsdatei: 004616_BP_01-a