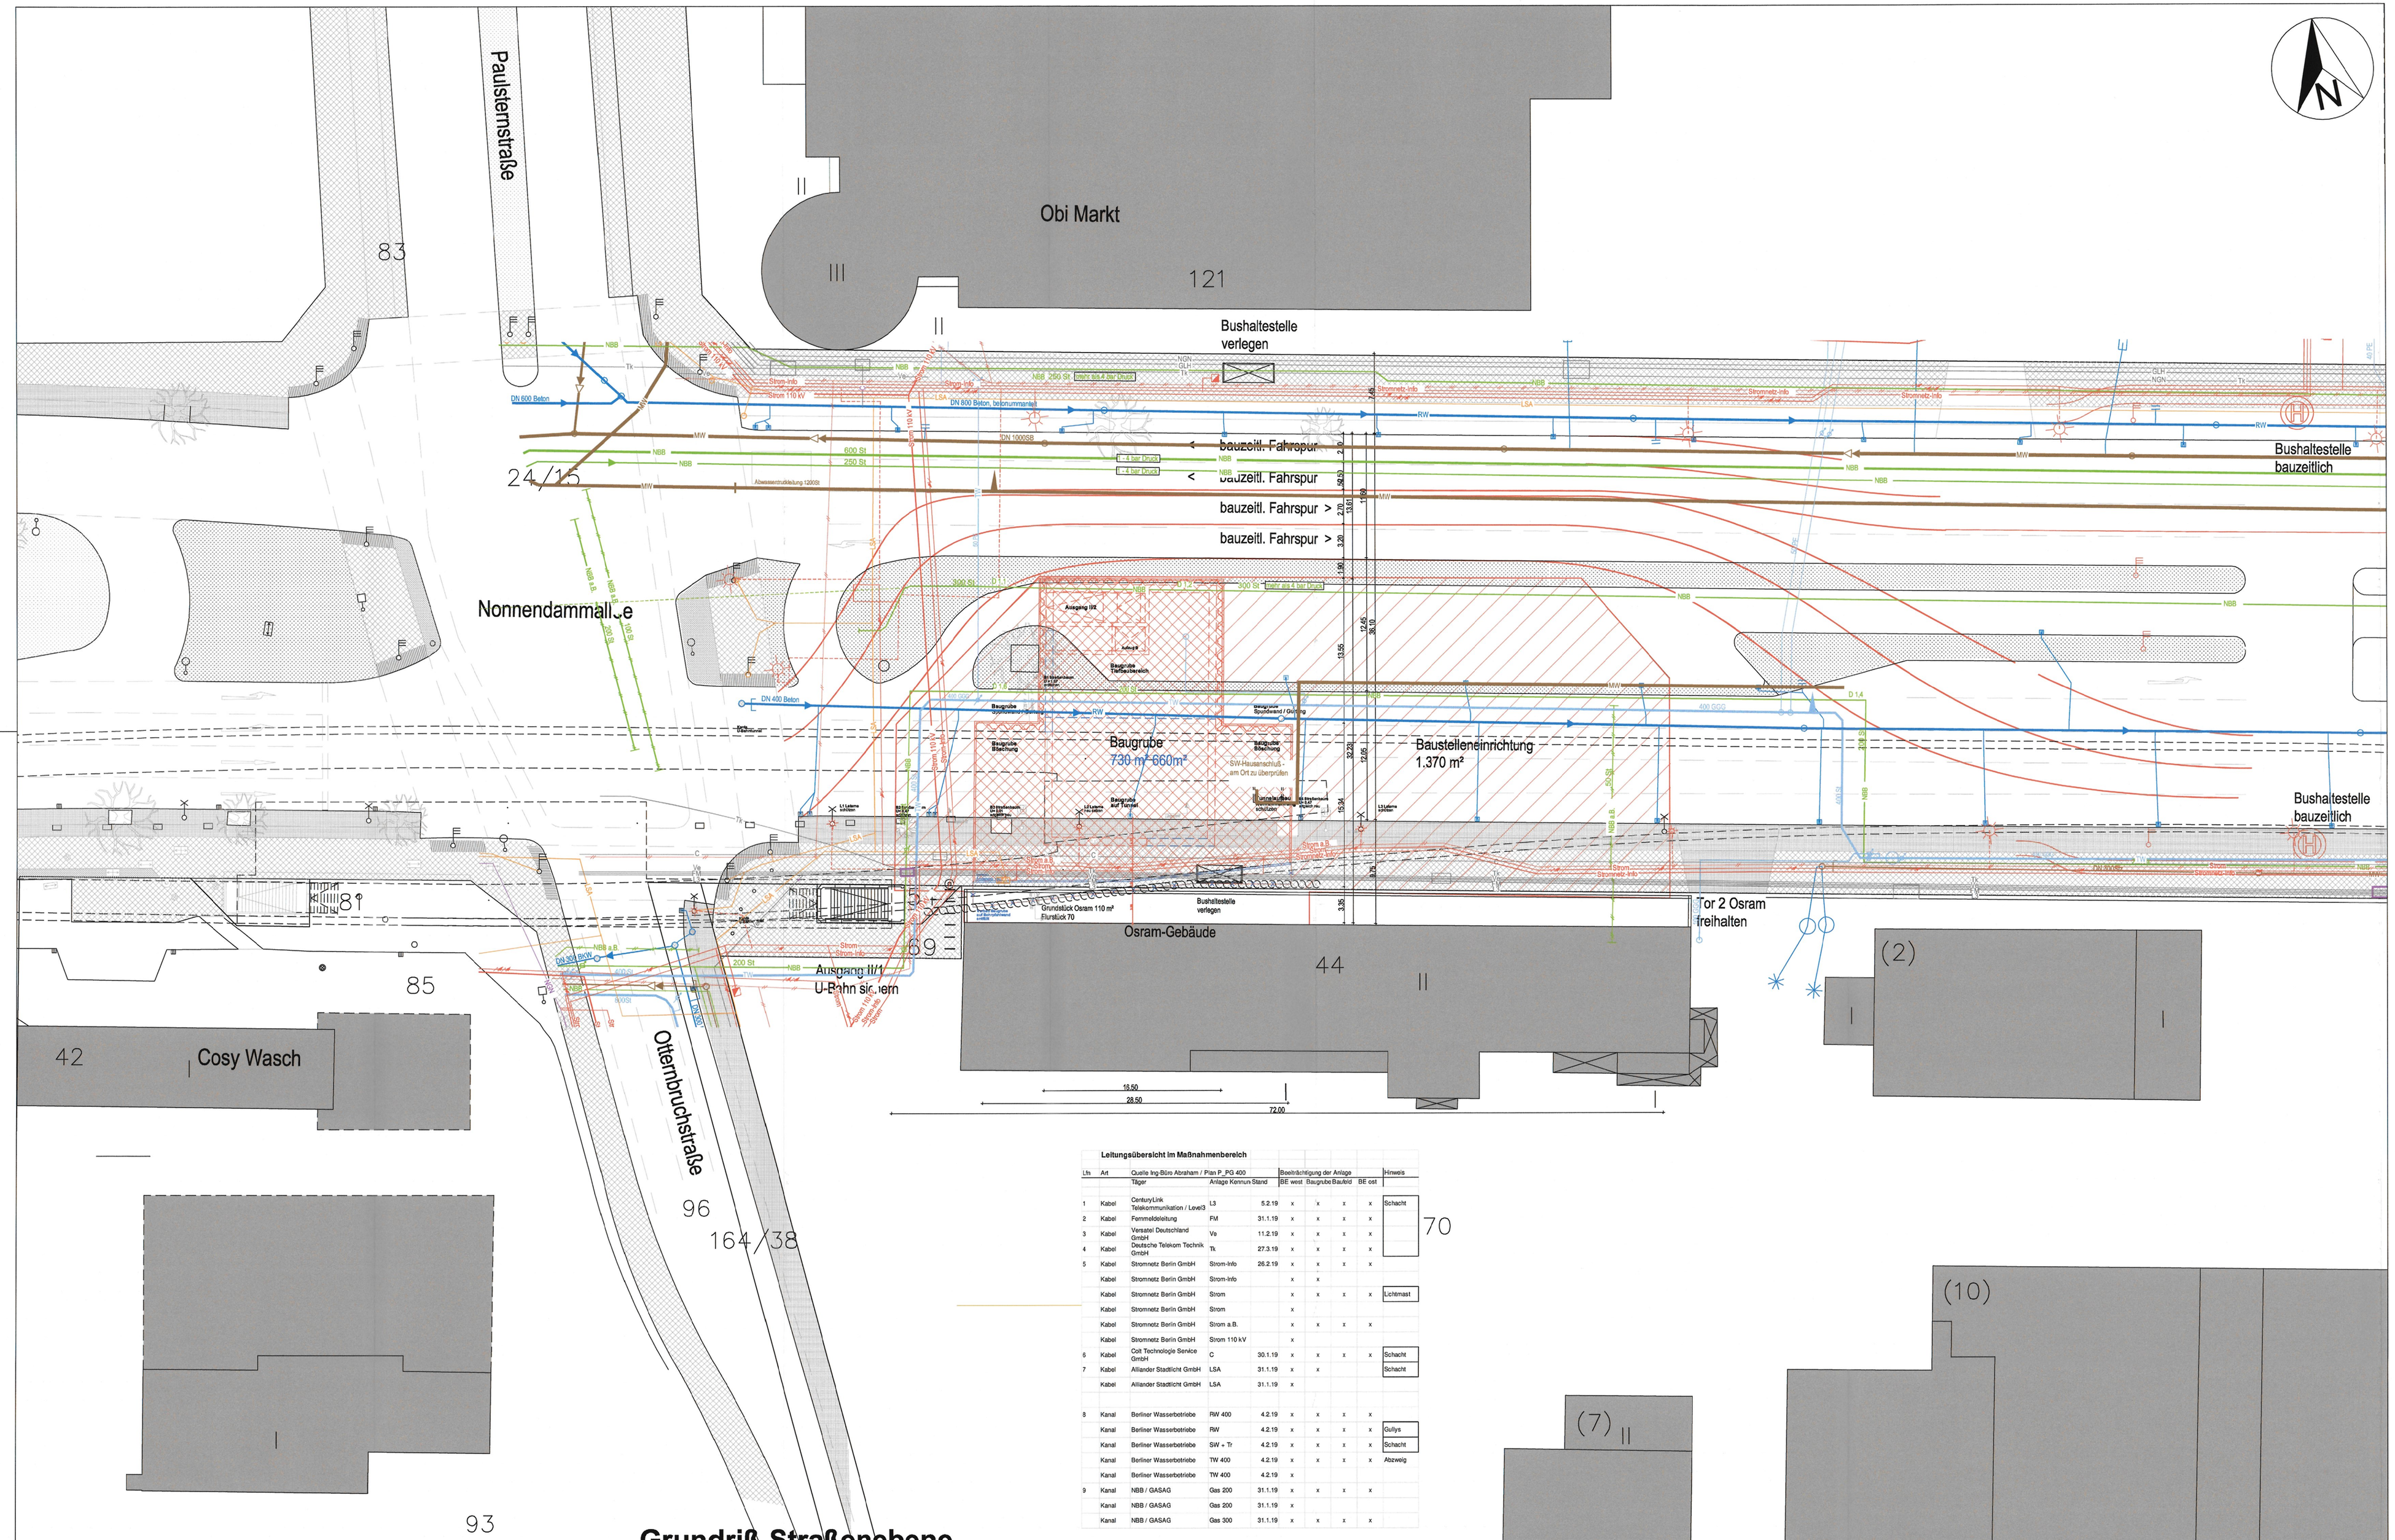

Leitungsübersicht im Maßnahmenbereich

Lfn	Art	Quelle Ing-Büro Abraham / Plan P_PG 400 Träger	Anlage Kennzeichnung	Stand	Beeinträchtigung der Anlage BE west	Baugrube	Baufeld	BE ost	Hinweis
1	Kabel	CenturyLink Telekommunikation / Level3	L3	5.2.19	x	x	x	x	Schacht
2	Kabel	Fernmeldeleitung	FM	31.1.19	x	x	x	x	
3	Kabel	Versatel Deutschland GmbH	Va	11.2.19	x	x	x	x	
4	Kabel	Deutsche Telekom Technik GmbH	Tk	27.3.19	x	x	x	x	
5	Kabel	Stromnetz Berlin GmbH	Strom-Info	26.2.19	x	x	x	x	
	Kabel	Stromnetz Berlin GmbH	Strom-Info		x	x			
	Kabel	Stromnetz Berlin GmbH	Strom		x	x	x	x	Lichtmast
	Kabel	Stromnetz Berlin GmbH	Strom		x				
	Kabel	Stromnetz Berlin GmbH	Strom a.B.		x	x	x	x	
	Kabel	Stromnetz Berlin GmbH	Strom 110 kV		x				
6	Kabel	Colt Technologie Service GmbH	C	30.1.19	x	x	x	x	Schacht
7	Kabel	Allander Stadtlicht GmbH	LSA	31.1.19	x	x			Schacht
	Kabel	Allander Stadtlicht GmbH	LSA	31.1.19	x				
8	Kanal	Berliner Wasserbetriebe	RW 400	4.2.19	x	x	x	x	
	Kanal	Berliner Wasserbetriebe	RW	4.2.19	x	x	x	x	Gullys
	Kanal	Berliner Wasserbetriebe	SW + Tr	4.2.19	x	x	x	x	Schacht
	Kanal	Berliner Wasserbetriebe	TW 400	4.2.19	x	x	x	x	Abzweig
	Kanal	Berliner Wasserbetriebe	TW 400	4.2.19	x				
9	Kanal	NBB / GASAG	Gas 200	31.1.19	x	x	x	x	
	Kanal	NBB / GASAG	Gas 200	31.1.19	x				
	Kanal	NBB / GASAG	Gas 300	31.1.19	x	x	x	x	

Leitungen:

- Kabel CenturyLink Telekommunikation
- Kabel Fernmeldeleitung
- Kabel Versatel Deutschland GmbH
- Kabel Deutsche Telekom Technik GmbH
- Kabel Hochspannung Stromnetz Berlin GmbH
- Kabel Mittelspannung Stromnetz Berlin GmbH
- Kabel Mittelspannung Stromnetz Berlin GmbH
- Kabel Info Stromnetz Berlin Berlin GmbH
- Kabel Beleuchtung Stromnetz Berlin GmbH
- Kabel Colt Technologie Services GmbH
- Kabel Allander Stadtlicht GmbH
- Kabel Vodafone Deutschland GmbH
- Kabel NGN Fibernetwork KG
- Kabel GLH Auffanggges. Telekommunikation mbH

- Leitung NBB / GASAG
- Gasschieber NBB
- Regenwasserkanal Berliner Wasserbetriebe BWB
- Trinkwasserleitung Berliner Wasserbetriebe BWB
- Mischwasserkanal Berliner Wasserbetriebe BWB
- Wasserschieber Berliner Wasserbetriebe BWB
- Unterflurhydrant Berliner Wasserbetriebe BWB
- Hausanschlussleitung Berliner Wasserbetriebe BWB
- Straßenablauf Berliner Wasserbetriebe BWB
- HA-Kasten Berliner Wasserbetriebe BWB

Leitungsplan:

Der Plan basiert auf den Plänen der Leitungsverwaltungen zu dem jeweils aktuellen Stand und ist nur in Verbindung mit diesen gültig. Die Pläne sind entsprechend der Gültigkeitsdauer des jeweiligen Versorgungsunternehmens vor Beginn des Bauvorhabens zu aktualisieren.

Die Genauigkeit der Darstellungen von Leitungen entspricht der der übergebenen Bestandspläne der Versorgungsunternehmen. Die exakte Lage der Leitungen ist durch Suchschachtungen zu ermitteln.

Ingenieurbüro Abraham
Motzstr. 54
10777 Berlin

Bauwerk

- Bestand
- Abriß
- Neubau
- Neubau Index a
- Neubau Altplanung entfällt Index a

Baubetrieb

- Baufeld
- Baustelleneinrichtung
- LSA bauzeitlich

Außenanlagen

- Lateme
- LSA
- Verkehrszeichen

Plansatz

P_PG 1	Lagevarianten Aufzug und neue Außentreppe
P_PG 2.1 a	Grundrisse und Schnitte Entwurf Straßenebene
P_PG 2.2 a	Grundrisse und Schnitte - A Entwurf Zwischenebene
P_PG 2.3 a	Grundrisse und Schnitte - A Entwurf Bahnsteigebene
P_PG 3 a	Grundrisse und Schnitte - A Straßenebene
P_PG 4	Baustelleneinrichtung und Leitungsübersicht - A Straßenebene Instandhaltung und Sachelgentum

Index	Änderung	Datum	Name
a	Änderung Zwischenebene	8.5.23	Birkel

Betriebsleiter: Digital unterschrieben von Christoph Boisserée Datum: 2023.05.24 12:57:24 +02'00'

Planfeststellungsbehörde: Genehmigt Senatsverwaltung für Mobilität, Verkehr, Klimaschutz und Umwelt - LV E4 - Berlin, den 25.04.2023 Im Auftrag

Zg.-Nr. **P_PG 3 a**

Prüfingenieur

Freigabevermerke

Einverstanden	Übereinstimmung mit der Ausführungsplanung geprüft	Übereinstimmung mit der Ausführungsplanung geprüft	Zur Ausführung freigegeben
24.07.23 Datum	Datum	Datum	Datum
Projektltg.	Objektplaner	Tragwerksplaner	Projektltg.

Bauherr: *BERLINER VERKEHRSBETRIEBE (BVG)*
Anstalt des öffentlichen Rechts
Bereich Fahrwege
Sachgebiet BF-BU3

Die Übereinstimmung der Zeichnung mit der Ausführung wird bestätigt
Für den AG
Für den AN

Für die Richtigkeit der Planungsunterlagen verantwortlich:
Auftragnehmer und Planverfasser
ArchitekturSocietät
Birkel Unger und Partner
Schwarzbacher Str 7
10711 Berlin
info@architektursocietaet.de

07.02.2022 Birkel
Datum Unterschrift

bearbeitet Zilic / Birkel
gezeichnet Zilic
geprüft 07.02.2022 Birkel
Datum Unterschrift

Lageskizze: U-Bhf. Paulsternstraße (P)

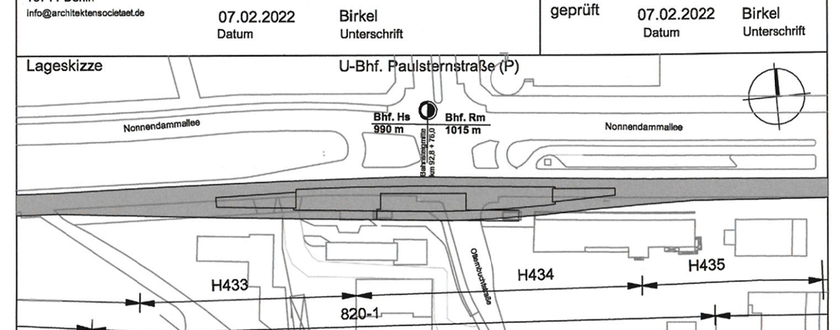

Zg.-Nr. **P_PG 3 a**	Planungsphase **Plangenehmigung**
Dateiname P_PGa	Projekt: U-Bahnhof Paulsternstraße (P) Barrierefreier Ausbau und Neubau Ausgang
Maßstab **1 : 200**	Bauteil: **Straßenebene Baustelleneinrichtung und Leitungsübersicht-A**
Blattgröße **1100 x 594**	
Projekt-Nr. **A 27358**	
Bauwerksb. 820-1	Bauwerksnr. H 433 / H434 · Bahnhof U- Bhf. Paulsternstraße · Linie U7

Maßstrecke 100mm