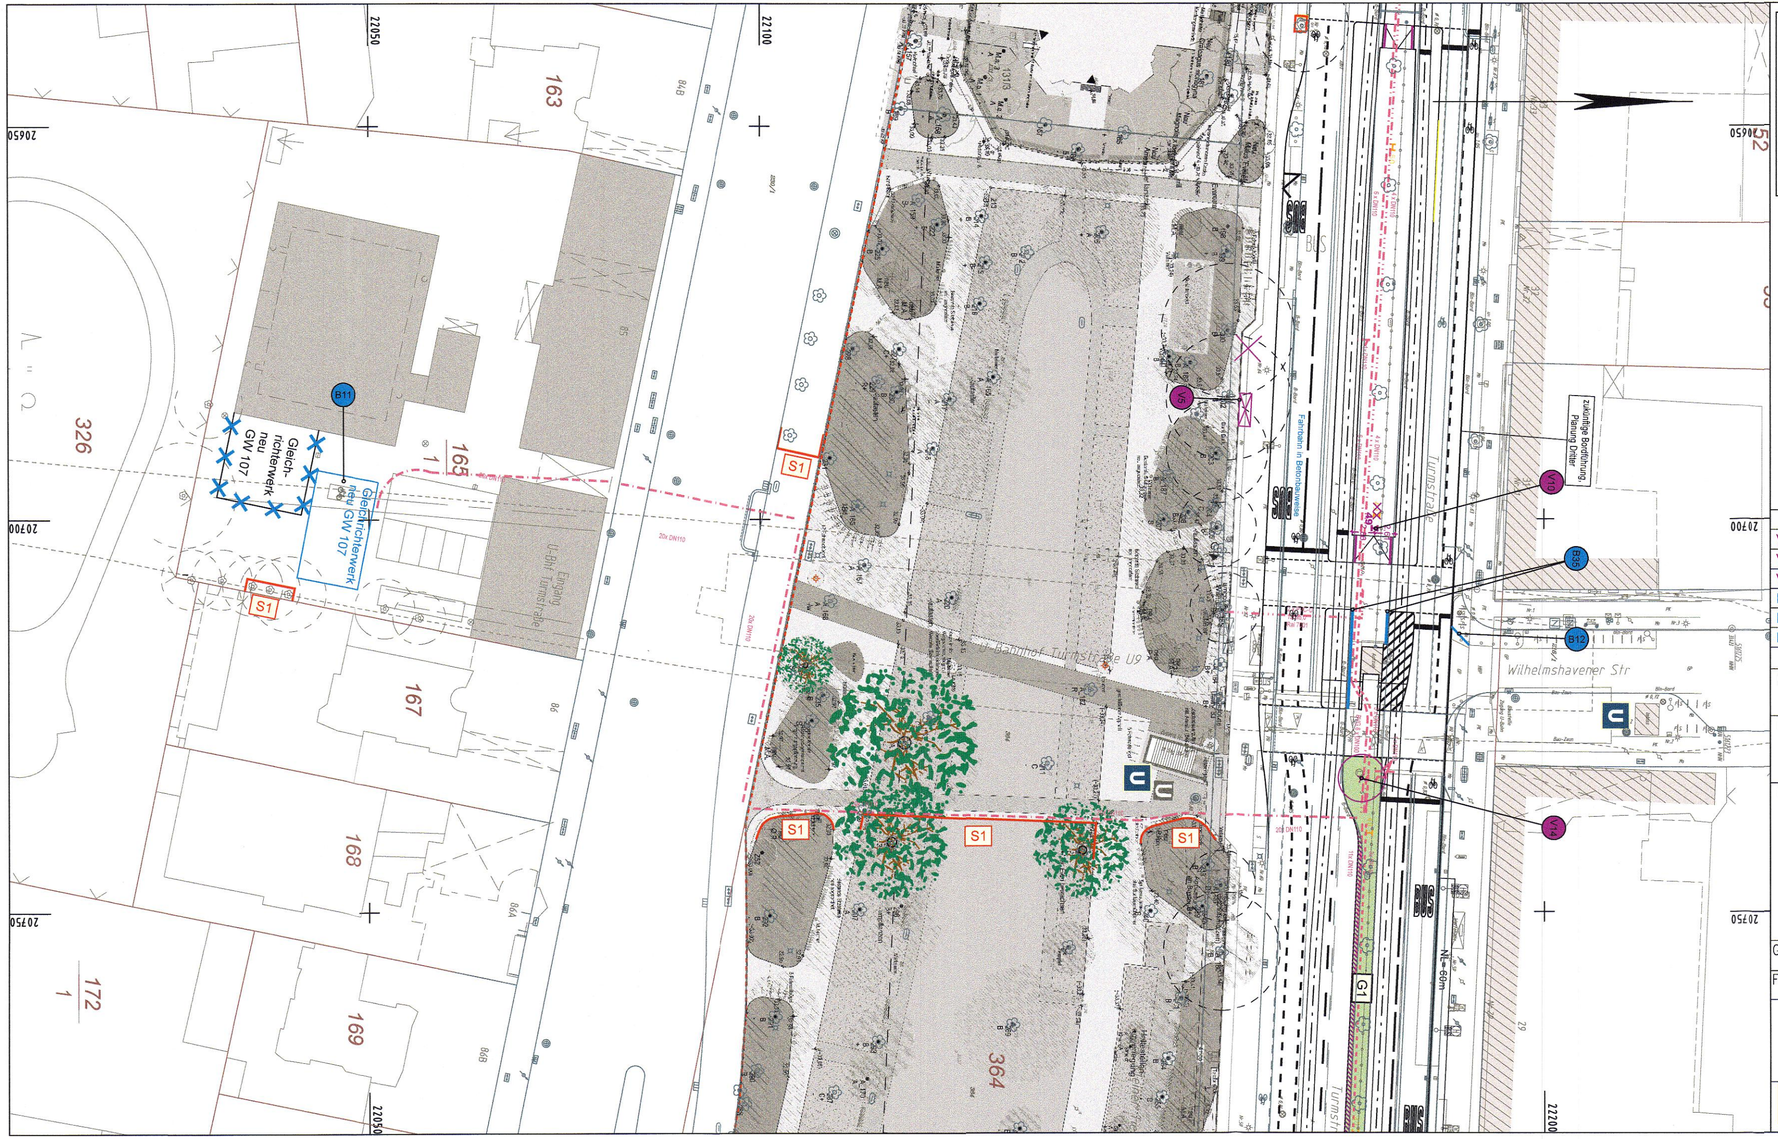

Legende

Änderungen Planfeststellung

- Blaueintragung 1. Änderung Planfeststellung
- Violetteintragung 2. Änderung Planfeststellung
- B.. Nummer Blaueintragung laut Änderungsliste
- V.. Nummer Violetteintragung laut Änderungsliste

Festgestellt
Senatsverwaltung für
Umwelt, Verkehr und Klimaschutz
I C 21
Berlin, den 14.12.2020
Im Auftrag

SENATSVERWALTUNG FÜR UMWELT, VERKEHR UND KLIMASCHUTZ 6 BERLIN

Nr.	Art der Änderung	Datum	Bearbeiter	Geprüft	Datum
V10	Änderung Standort Fahrleitungsmast	10.02.20	JH/NLE		
V14	Zusätzlich geplanter Baum	10.02.20	JH/NLE		
V5	Verschiebung Wartehalle	10.02.20	JH/NLE		
B35	Ergänzung Geländer zur Fahrbahn am Aufzug (Westeite)	01.08.19	JH/MB		
B12	Anpassung Fahrbahnrand Wilhelmshavener Straße für Müllfahrzeuge	01.08.19	JH/MB	gez. Klinder	
B11	Anpassung Planung Gleichrichterwerk	01.08.19	JH/MB		

Ortsbezeichnung

Berlin - Mitte

Bauteil

Straßenbahnneubaustrecke Turmstraße
von Hauptbahnhof bis U-Bahnhof Turmstraße

Lageskizze

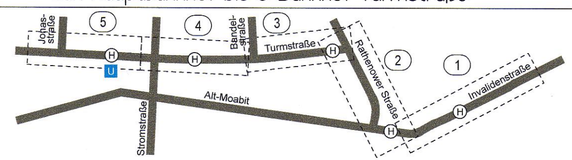

Geprüft:	09.11.2017 / gez. Metzner	Bearbeitet:	05.07.17 Werner
Freigegeben:	09.11.2017 / gez. Heineking	Gezeichnet:	05.07.17 Kolipost

Der Betriebsleiter Straßenbahn
~~gez. Klinder~~
~~gez. Klinder / 04.03.2019~~
10.02.2020

Bauherr Infrastruktur
09.11.2017 / gez. Kutscher

BVG BERLINER VERKEHRSBETRIEBE (BVG)
Bereich Infrastruktur
Bautechnische Anlagen Straßenbahn

BPR BPR Dipl.-Ing. Bernd F. Künne & Partner
Beratende Ingenieure mbB
Dohrbruch 103 30559 Hannover +49 511 860 55 -0 info@bpr-hannover.de

Leistungsphase HOAI 1 2 3 4 5

Landschaftspflegerischer Begleitplan

Planbezeichnung: Lageplan 06 Maßnahmen

Maßstab 1:500	Ordnerheft	Planart	Zähl-Nr.	Blatt	Zustand
	516.1	0.7.7	0.5	0.0	0.1