


Legende

- | | | |
|--|--|--|
| | | |
| | | |
-
- | | |
|--|--|
| | Bestand |
| | Planung (zur Planfeststellung beantragt) |
| | Rückbau (zur Planfeststellung beantragt) |
| | Planung Dritter (nachrichtlich) |
| | Gemarkungsgrenze |
| | Flurgrenze |
| | Flurstücksgrenze |
| | Flurstücksnummer |
| | Grenze Wasserschutzgebiete (nachrichtlich) |
| | laufende Nummer des Bauwerksverzeichnisses |

Hinweis:
Das Trassenkonzept ersetzt nicht die Bestandspläne der Medienträger und ist zur Maßentnahme nur bedingt geeignet!
Bestehende Kabelschächte sind teilweise nur mit lichten Maßen dargestellt!
Grundlage dieses Planes sind die Stellungnahmen der Ver- und Entsorgungsunternehmen. Alle in diesem Plan dargestellten Leitungen wurden aus den übergebenen Plänen grafisch übertragen. Bereits die Grundlagen verweisen auf mögliche Ungenauigkeiten.
Der eingetragene Leitungsbestand dient nur zu Übersichtszwecken.
- Eine Gewähr für Vollständigkeit ist nicht gegeben.
- Die Auftragsgenehmigung ist vor Beginn der Erdarbeiten beim Rechtsträger/Grundstückseigentümer einzuholen. Der exakte Verlauf aller Kabel und Leitungen ist örtlich einzumessen. Gegebenenfalls sind im Vorfeld bzw. für weitere planerische Überlegungen Suchschürfe zur genaueren Umgebungserkundung auszuführen.
- Bauwerke und Verbaue sind nach Möglichkeit auszubauen.
- Dauerhaft nicht mehr benötigte Trassen sind nach Möglichkeit auszubauen.
- Bei Trassenminderdeckung unter 1,5 m ist ein Trassenschutz in Abstimmung mit dem jeweiligen Trassenbetreiber vorzusehen.
- Die Umlegungskonzepte berücksichtigen bestehende Trassen gemäß Planauskunft.
Die gemäß Planauskunft geplanten Trassen finden in den Umlegungskonzepten keine Berücksichtigung. Die diesbezüglichen Planvorhaltungen der Trassenbetreiber sind durch die Trassenbetreiber unter Berücksichtigung der Regionaltangente West entsprechend anzupassen.
- Es sind die Endzustände der jeweiligen Leitungstrassenumlegung dargestellt.

Plangrundlagen:
- Amtliches Liegenschaftskatasterinformationssystem Stand 05/2016
- Topografie Stand 09/2013
- Leitungstrassenbestandsauskunft Stand 04/2013
- Weitere spezifische Plangrundlagen siehe Erläuterungsbericht

Regionaltangente West / PfA Süd 1

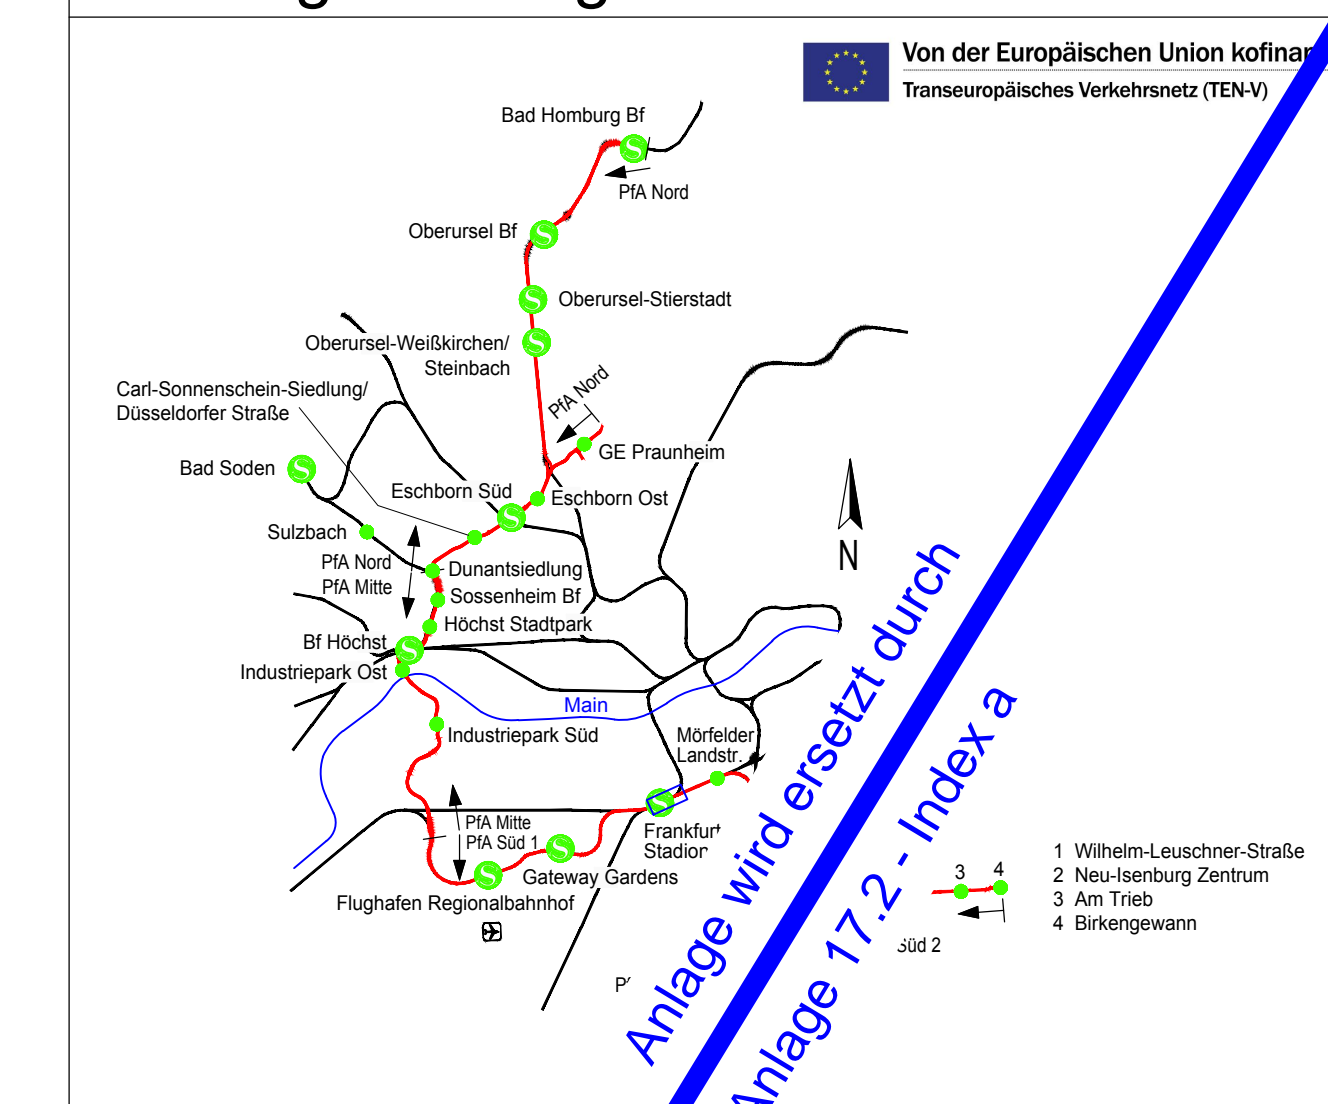

Lagesystem: DB_REF		Höhenystem: DB_REF (DHN42)	
Datum		Name	
bearb. 23.05.2019		Jah	
gez. 23.05.2019		Xad	
gepr. 23.05.2019		Lzp	
Index Änderungen bzw. Ergänzungen			
Vorhabenträger			
Planverfasser			
Schüler-Plan			
SWECO			
DB			
PGRTW			
Planungsgemeinschaft RTW			
Geschäftsführung			
die Schüler-Plan			
Ingenieurgesellschaft mbH			
Lindleystraße 11			
60314 Frankfurt			
Frankfurt/M., den 23.05.2019 gez. Horst Amann			
Frankfurt/M., den 23.05.2019 gez. i.A. P. Lutz			
Maßstab 1:1000			
Formal 429x594			
Ausgabe vom 23.06.2019			
Index			
Format pdf			
Anlage 17.2			
Blatt 002			