


09414

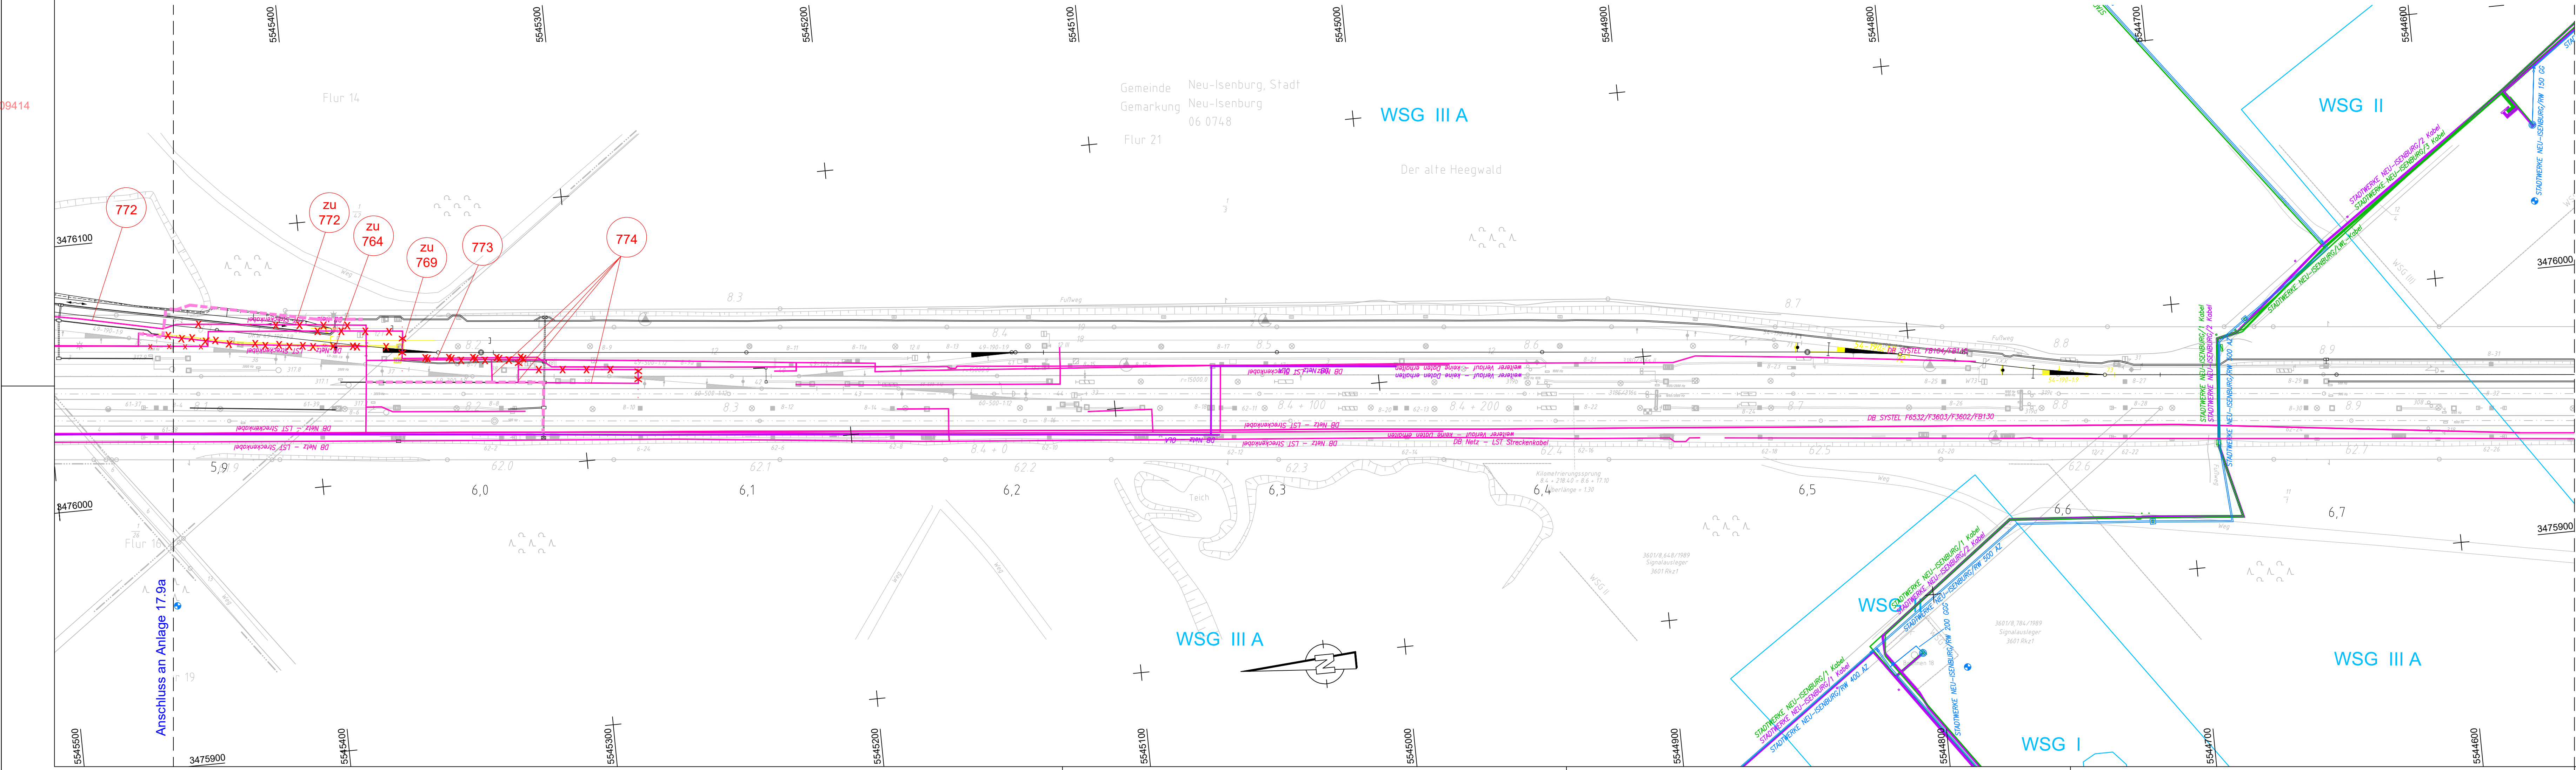

Legende

Bestand	Planung	
		Entwässerungskanal
		Schmutz-, Regen-, Mischwasserkanal
		Wasserversorgung
		Gasversorgung
		Fernwärmeleitung
		LWL-Betreiber
		Elektrizitätsversorgung
		Elektrizitätsversorgung (nicht rückgebaut)
		Straßenbeleuchtung
		Amt f. Informations- (IKT) u. Kommunikationstechnik
		Branddirektion (FT)
		Ordnungsamt (VSA)
		Fernwärme
		Leitungen DB
		Bordstein, Straßenablauf
		Standort Straßenbeleuchtung
		Standort Schaltschrank / Schacht
		Rückbau / Stilllegung
		Umplanung Kanal Bf Stadion 2. Ausbaustufe

Bestand	
	Planung (zur Planfeststellung beantragt)
	Rückbau (zur Planfeststellung beantragt)
	Planung Dritter (nachrichtlich)
	1. Änderung im Verfahren
	Gemarkungsgrenze
	Flurgrenze
	Flurstücksgrenze
	Flurstücksnummer
	Grenze Wasserschutzgebiete (nachrichtlich)
	laufende Nummer des Bauwerksverzeichnisses


Hinweis:
Das Trassenkonzept ersetzt nicht die Bestandspläne der Medienträger und ist zur Maßentnahme nur bedingt geeignet!
Bestehende Kabelschächte sind teilweise nur mit lichten Maßen dargestellt!
Grundlage dieses Planes sind die Stellungnahmen der Ver- und Entsorgungsunternehmen. Alle in diesem Plan dargestellten Leitungen wurden aus den übergebenen Plänen grafisch übertragen. Bereits die Grundlagen verweisen auf mögliche Ungenauigkeiten.
Der eingetragene Leitungsbestand dient nur zu Übersichtszwecken.
- Eine Gewähr für Vollständigkeit ist nicht gegeben.
- Die Auftragsgenehmigung ist vor Beginn der Erdarbeiten beim Rechtsinhaber/Grundstückseigentümer einzuholen. Der exakte Verlauf aller Kabel und Leitungen ist örtlich einzumessen. Gegebenenfalls sind im Vorfeld bzw. für weitere planerische Überlegungen Suchschürfe zur genaueren Umgebungserkundung auszuführen.
- Bauwerke und Verbau sind nachrichtlich dargestellt.
- Dauerhaft nicht mehr benötigte Trassen sind nach Möglichkeit auszubauen.
- Bei Trassenminderdeckung unter 1,5 m ist ein Trassenschutz in Abstimmung mit dem jeweiligen Trassenbetreiber vorzusehen.
- Die Umlegungskonzepte berücksichtigen bestehende Trassen gemäß Planauskunft.
Die gemäß Planauskunft geplanten Trassen finden in den Umlegungskonzepten keine Berücksichtigung. Die diesbezüglichen Planvorhaltungen der Trassenbetreiber sind durch die Trassenbetreiber unter Berücksichtigung der Regionaltangente West entsprechend anzupassen.
- Es sind die Endzustände der jeweiligen Leitungstrassenumlegung dargestellt.

Plangrundlagen:
- Amtliches Liegenschaftskatasterinformationssystem Stand 05/2016
- Topografie Stand 09/2013
- Leitungstrassenbestandsauskunft Stand 04/2013
- Weitere spezifische Plangrundlagen siehe Erläuterungsbericht

Regionaltangente West / PfA Süd 1

1. Änderung

Von der Europäischen Union kofinanziert
Transeuropäisches Verkehrsnetz (TEN-V)

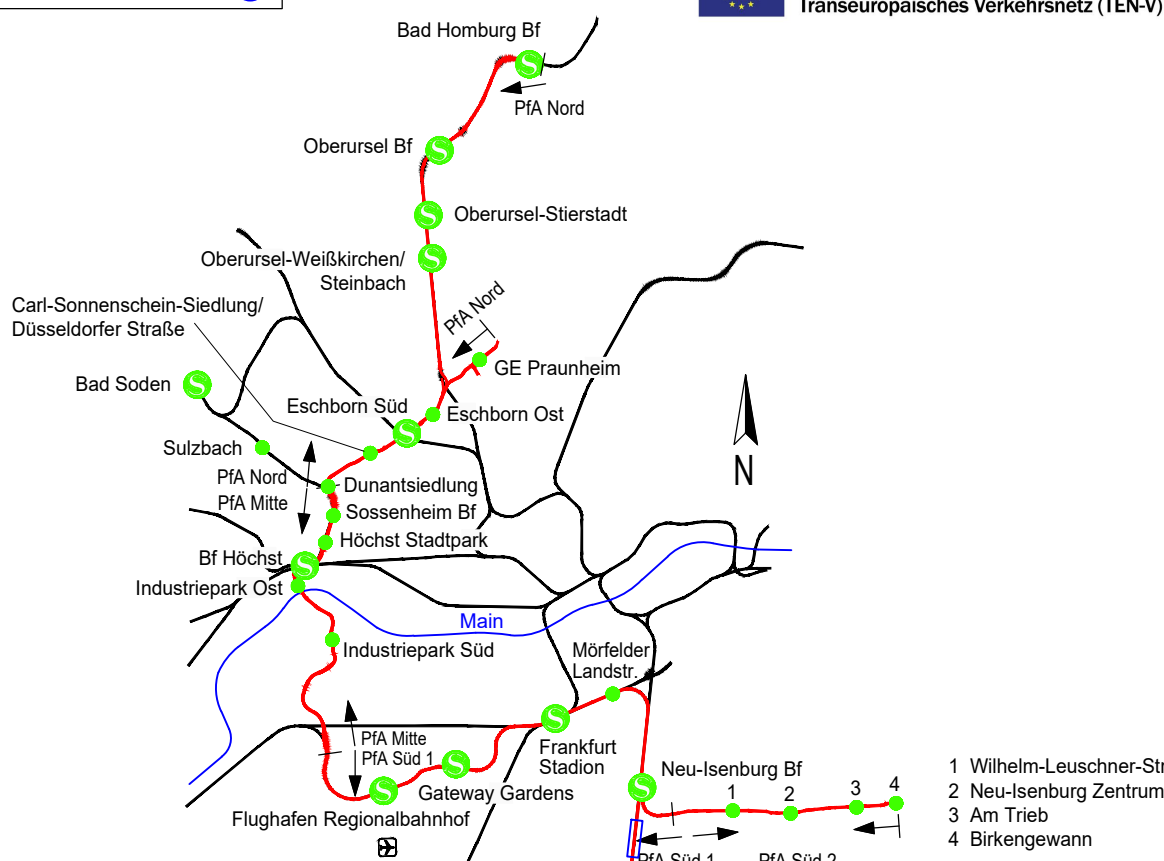

				Lagesystem:	DB_REF	DB_REF (DIN152)
				Höhensystem:	DB_REF	DB_REF
a	1. Änderung im Verfahren	31.03.2021	Lzp	beab.	31.03.2021	Jah
0	Antragsfassung	23.05.2019	Lzp	gez.	31.03.2021	Ap
Index	Änderungen bzw. Ergänzungen	Datum	Name	gepr.	31.03.2021	Lzp

Genehmigungsplanung

Vorhabenträger: **RTW** REGIONALTANGENTE WEST
RTW Planungsgesellschaft mbH
Sofiasstraße 3-17
60313 Frankfurt

Planverfasser: **Schüller-Plan** ingenieurgesellschaft mbH
SWECO DB EAC ordert
PGRTW
Planungsgesellschaft RTW
Gesellschaft für
die Schüller-Plan ingenieurgesellschaft mbH
Lindleystraße 11
60314 Frankfurt

Frankfurt/M., den 31.03.2021 gez. Horst Amann
Frankfurt/M., den 31.03.2021 gez. i.A. P. Lutz

Maßstab: 1:1000
Format: 429x1350 mm
Ausgabe vom: 31.03.2021

Lageplan
Anschluss Dreieichbahn
Leitungsverlegung
km 5,8+83 bis km 6,7+89

Anlage 17.10a
Blatt 010

Index: a