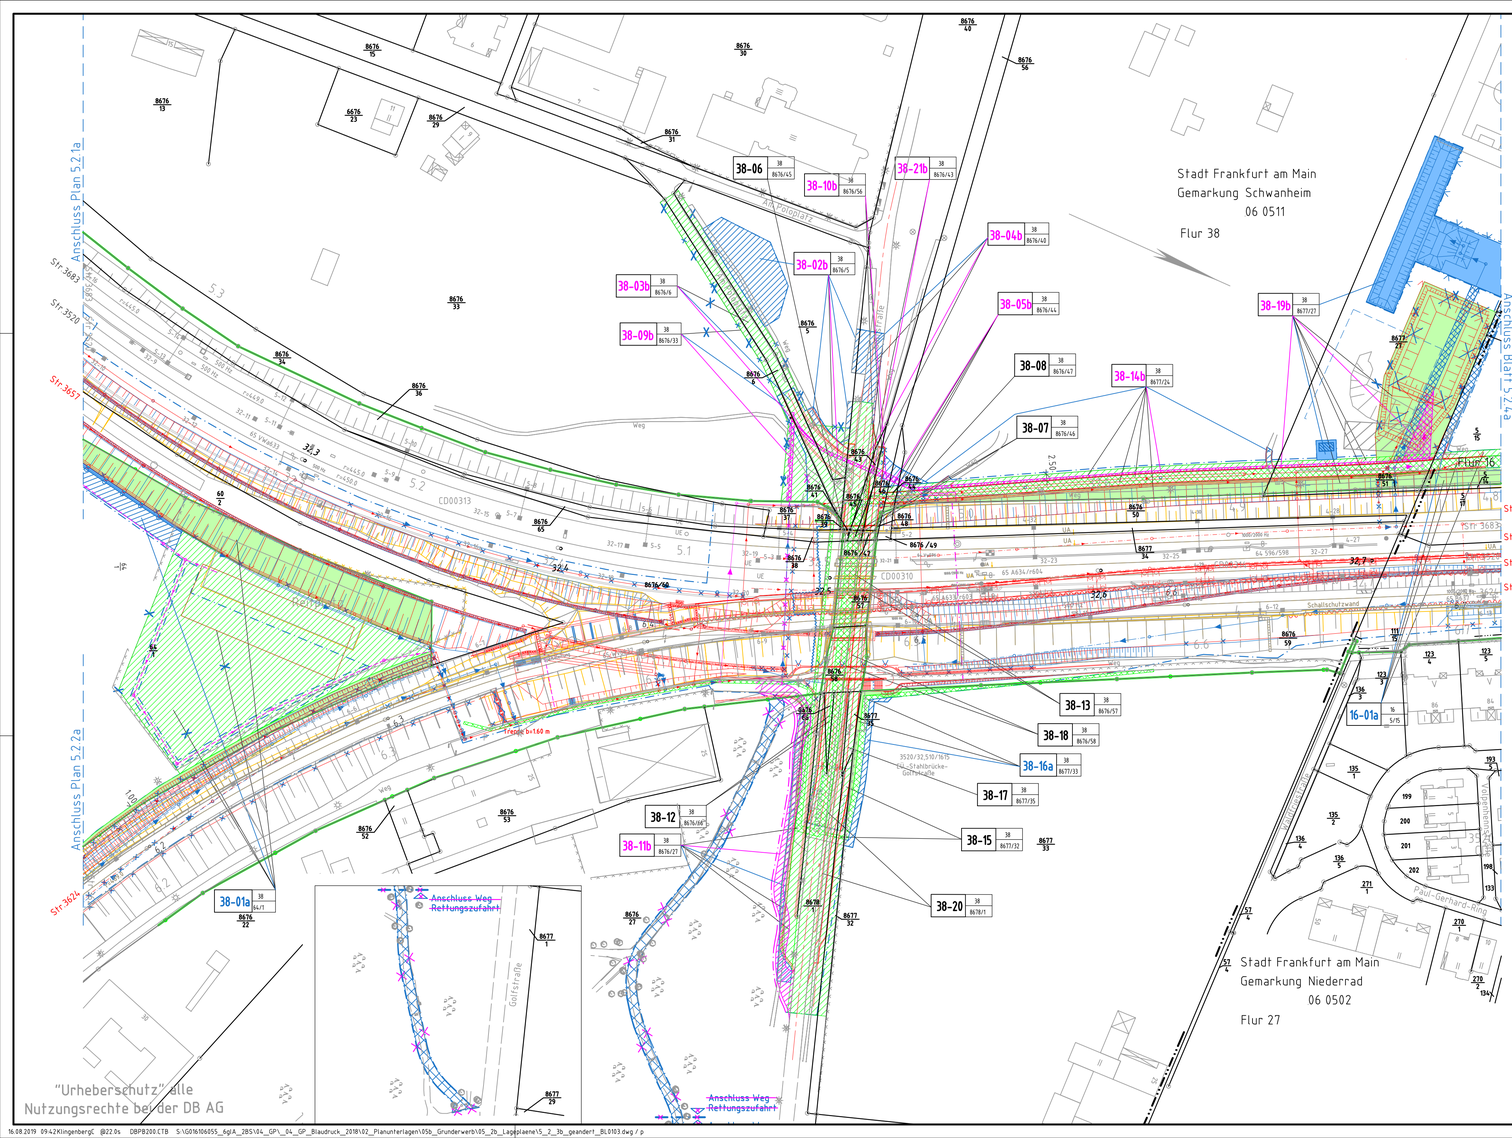

Anlage 5.2.3b geändert

Allgemeine Zeichenerklärung

XX-XX — Grunderwerbsnummer; Flur; Flurstück

- Grunderwerb
- Dienstbarkeit
- Vorübergehende Inanspruchnahme
- Schallschutzwand (SSW)
- Stützwand
- Zaun
- Tiefenentwässerung mit Reinigungsöffnung
- Sammelleitung mit Fließrichtung
- Bahngraben
- Mulde
- Grenze der DB AG (Bestand)
- Gemarkungsgrenze
- Flurgrenze
- Flurstücksgrenze
- Neubau
- Rückbau
- blaue Linien/blauer Text/blaue Schraffur = Planänderung
- magenta Linien/Text/Schraffur = 2. Planänderung
- Bereich der wesentlichen baulichen Änderungen

Hinweis:
Grunderwerbsnummer siehe Grunderwerbsverzeichnis Anlage 5.1

Index:	Änderungen bzw. Ergänzungen	Name:	Datum:
b	bzt. EW, FW-Zufahrt, Entw.ltg. im Bereich Gleisdreieck und Schießplatz, SSW, Hessenltg., NRM	Klingenberg	30.11.2018
a	Flächenanpassung infolge geänderter Trassierung; Erdbau, Entwässerung; BE-Flächen	Klingenberg	29.07.2016

(Genehmigungsvermerk des EBA)

Prüflaufdaten

Unterlage für eine Entscheidung nach § 18 AEG

Auftragnehmer:

Planverfasser:
DB Engineering & Consulting GmbH
Region Ost
Planung
Caroline-Michaelis-Straße 5-11
10115 Berlin
Bln. ~~29.07.2016~~ 30.11.2018 gez. i.V.J. Fabi
Ort, Datum, Unterschrift

laufende Nr.:
Auftrag-Nr.:

	Datum	Name
gez.	10/2012	Fellwock
bearb.	10/2012	Klingenberg
gepr.	10/2012	Klingenberg

Bauherr:
DB Netz AG
Regionalbereich Mitte – PD Frankfurt
~~Fachplanung sonstige Gewerke~~ INP-MI-D-FFM
Pfarrer-Perabo-Platz 4
60326 Frankfurt/Main

Planung:
DB ~~Projekt Bau GmbH~~ Netz AG
Regionalbereich Mitte
~~IBV-MI-PI~~ LNG-MI-F(1)
Hahnstraße 49
60528 Frankfurt/Main
Ffm. ~~05.08.2016~~ 30.11.2018 gez.i.V. R. Ditzen
Ort, Datum, Unterschrift

GP-0103-VA-GE-03-0
Plan-Nr.:
Planart: Genehmigungsplanung
Ursprung:
Blattgr.: 420 x 970
Einwirkungen (Lastmodelle):
Höhen- und Koordinatensystem
DB Referenznetz

Maßstab: 1:1000

Grunderwerbsplan

Strecke 3520 km 32,205 – km 32,750
Strecke 3657 km 2,939 – km 2,354
Strecke 3624 km 6,171 – km 6,718

Projekt:
Strecke:

Umbau Knoten Ffm-Sportfeld, 2. Ausbaustufe

Ffm Abzweig Gutleuthof – Mannheim – Pfingstberg (Str. 3657)

Bauwerksnummer					Brückennr.	Barcode
Strecke		Bestands-Kilometer		Kennzahl		
	×		×			

"Urheberschutz" alle Nutzungsrechte bei der DB AG