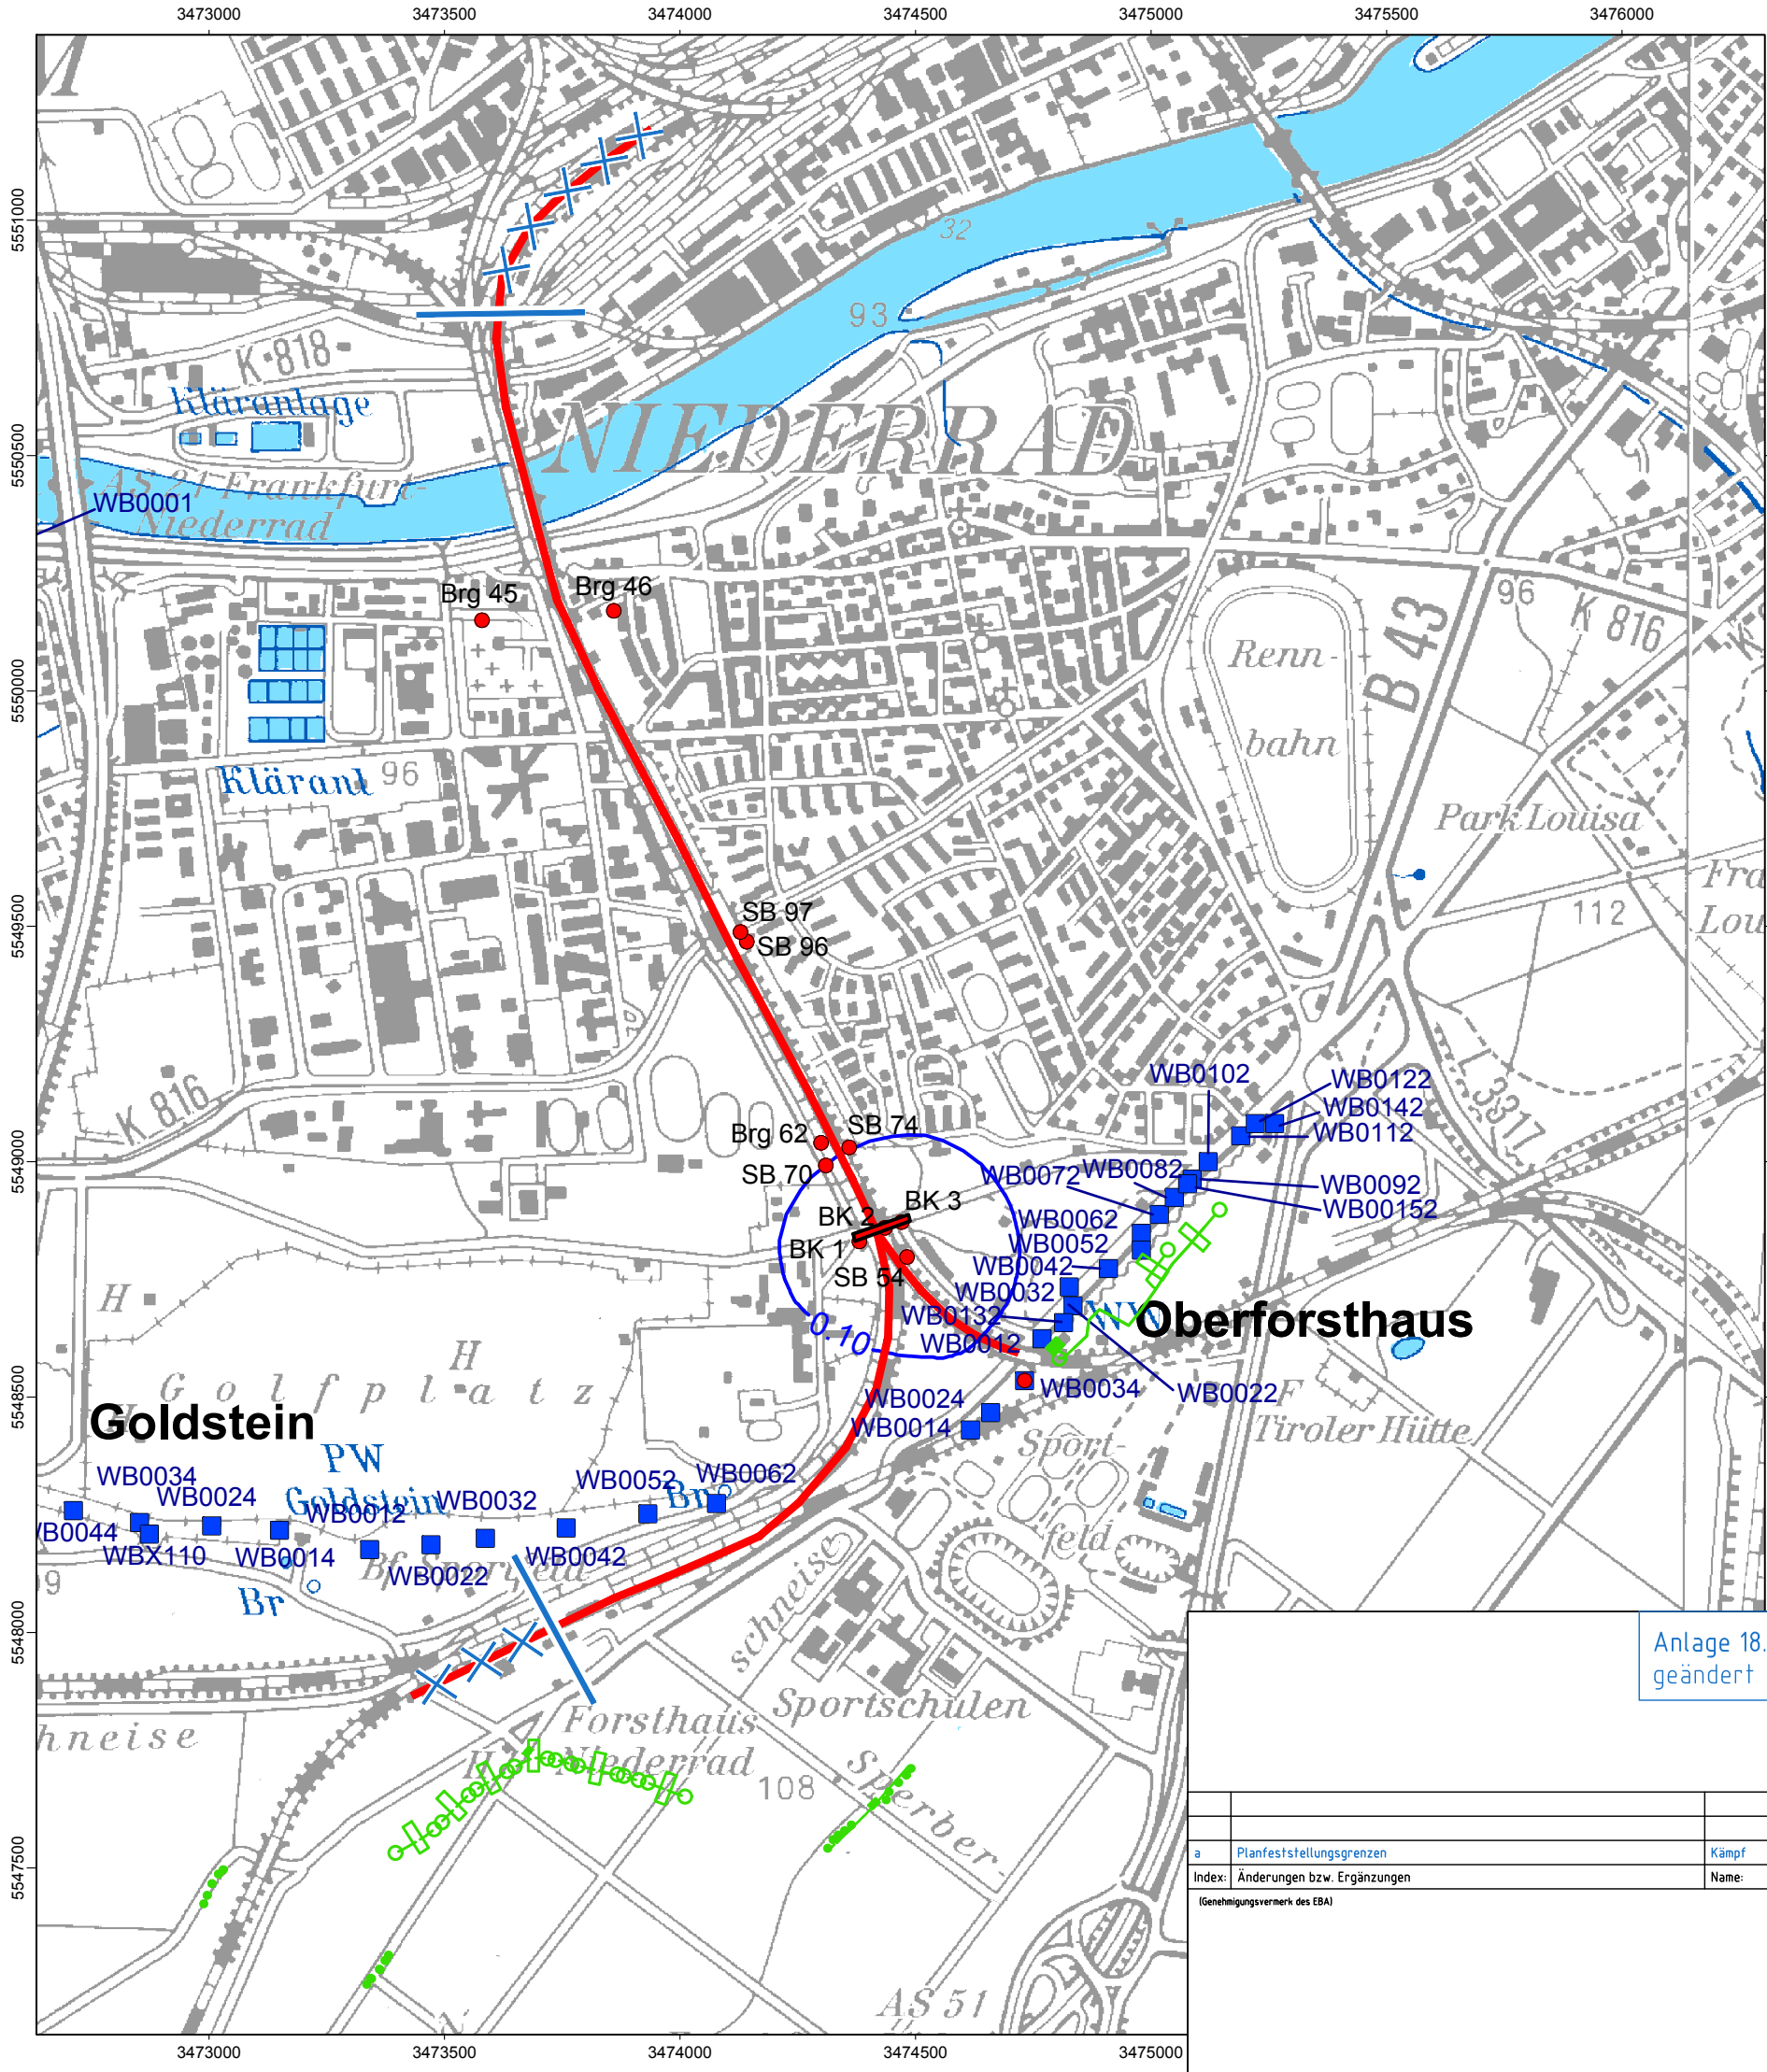

Legende:

- Trinkwasserbrunnen
- Umbau Knoten Sportfeld 2. Ausbaustufe
- Streckenabschnitt in Planfeststellung entfallen
- Bohrung
- 0.10 Absenkung durch bauzeitliche Wasserhaltung [m]
- Eisenbahnüberführung Golfstraße
- Kiesbohrlochgruppen
- Sickerleitungen

Anlage 18.6.3a
geändert

Index:	Änderungen bzw. Ergänzungen	Name:	Datum:
a	Planfeststellungsgrenzen	Kämpf	13.07.2016

(Genehmigungsvermerk des EBA)

Prüflaufdaten

Unterlage nur zur Information

Auftragnehmer:
BGS UMWELT
Brandt Gerdes Sitzmann Umweltplanung GmbH
Tel (0 61 51) 94 56-0 • Fax (0 61 51) 94 56 80
www.bgsumwelt.de • info@bgsumwelt.de
An der Eschollmühle 28 • D-64297 Darmstadt

BGS UMWELT
Brandt Gerdes Sitzmann Umweltplanung GmbH
Darmstadt, 12.04.2012
Ort, Datum, Unterschrift

laufende Nr.:
Auftrag-Nr.:

	Datum	Name
gez.	02/2012	Kes.
bearb.	07/2016	Spinola
gepr.	07/2016	

Bauherr:
DB NETZE
DB Netz AG
Regionalbereich Mitte – PD Frankfurt
~~Fachplanung sonstige Gewerke~~ I. NP-MI-D-FFM
Pfarrer-Perabo-Platz 4
60326 Frankfurt/Main

Planung:
DB NETZE
DB ~~ProjektBau GmbH~~ Netz AG
Regionalbereich Mitte
~~I.BV-MI-PL(1)~~ I.NG-MI-F(1)
Hahnstraße 49
60528 Frankfurt/Main
Ffm,
Ort, Datum, Unterschrift

Plan-Nr.: 5097-018.dwg
Planart: Genehmigungsplanung
Ursprung:
Blattgr.: 297x420
Einwirkungen (Lastmodelle):
Höhen- und Koordinatensystem
Zone 3
Gaus-Kruger

Maßstab: 1:15.000

Einfluss der bauzeitl. Wasserhaltung
EÜ Golfstraße

Projekt: Umbau Knoten Ffm-Sportfeld, 2. Ausbaustufe
Strecke: Ffm Abzweig Gutleuthof – Mannheim – Pfingstberg (Str. 3657)

Bauwerksnummer					Brückennr.	Barcode
Strecke		Bestands-Kilometer		Kennzahl		
	*		*			