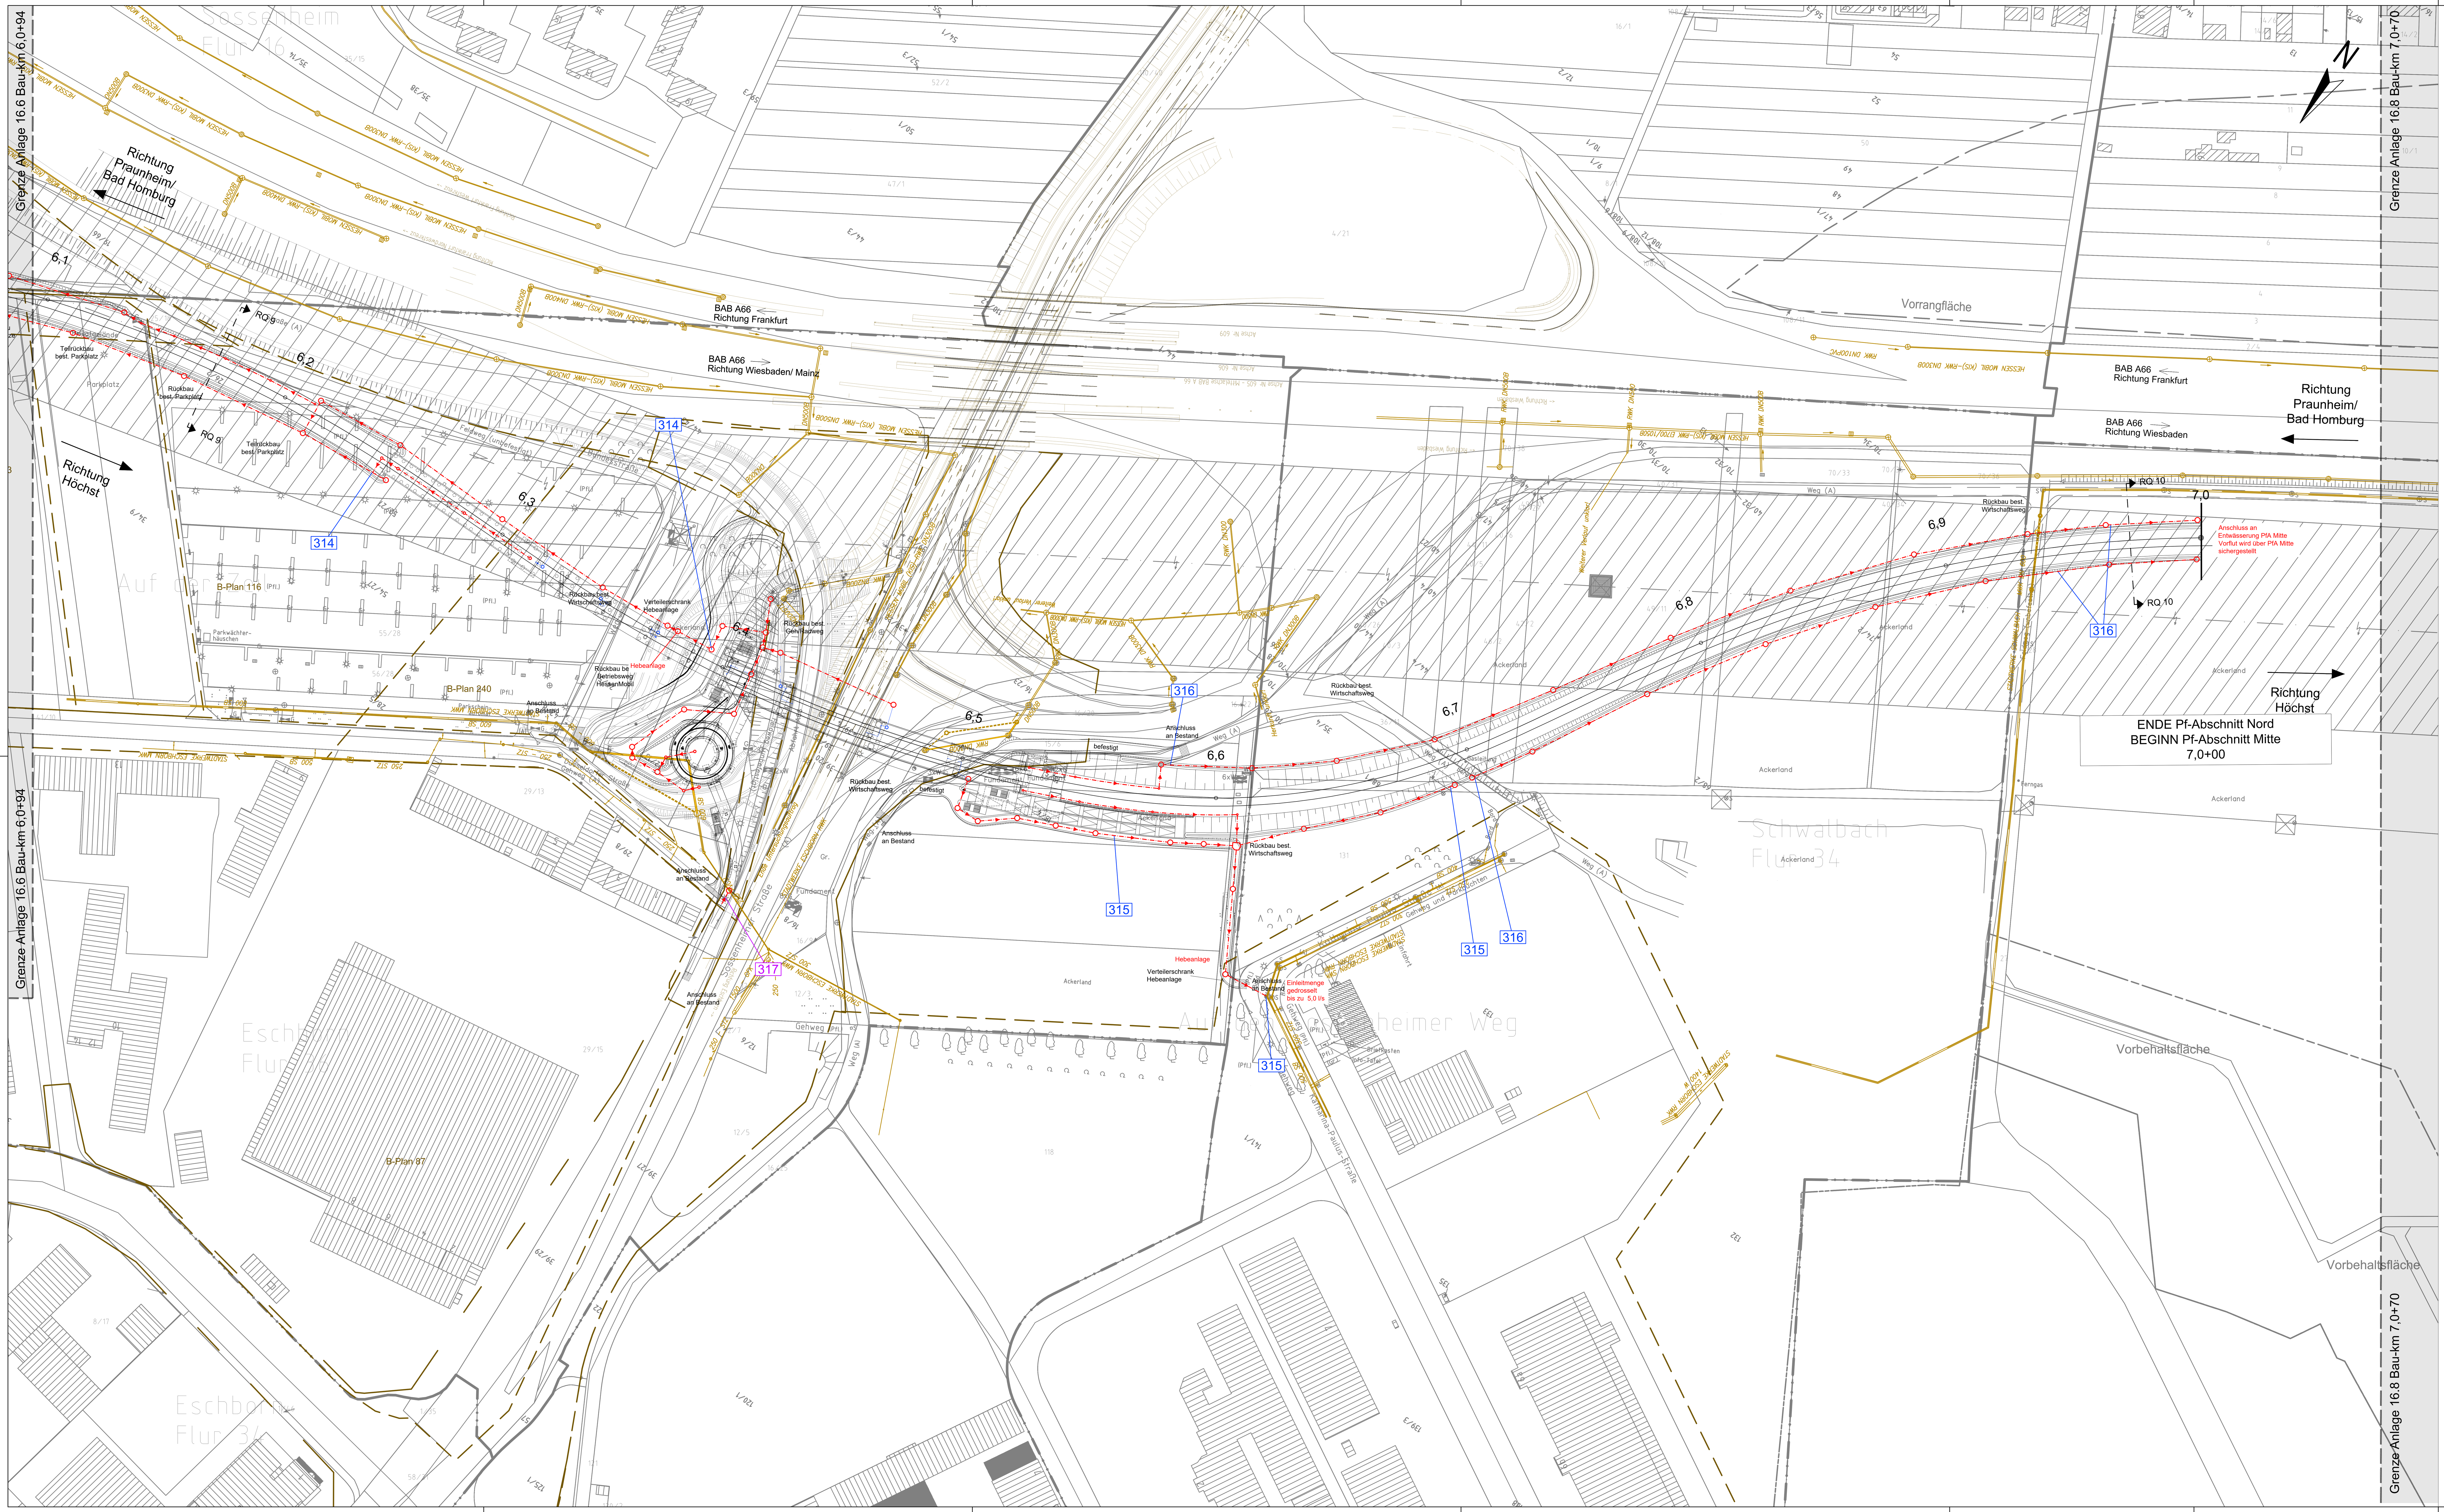

Legende

- Gemarkungsgrenze
- Flurgrenze
- Flurstücksgrenze
- Flurstücksnummer — 40/32
- Bestand
- Bestehender Schmutzwasserkanal (SWK) (nachrichtlich)
  Bestehender Regenwasserkanal (RWK) (nachrichtlich)
  Bestehender Mischwasserkanal (MWK) (nachrichtlich) — SWK RWK MWK, Achse ab DN800 angeben
- Planung (zur Planfeststellung beantragt)
- Tiefenentwässerung (Achse) mit Fließrichtungspfeil und Schacht inkl. Sickerrohr (zur Planfeststellung beantragt) — bis DN 2000
- Bauwerksentwässerung (Achse, nachrichtlich)
- Planung (nachrichtlich)
- Entwässerungsmulde (nachrichtlich)
- tangierende Planung (nachrichtlich)
- Rückbau (nachrichtlich)
- Wasserschutzgebiete (WSG) (nachrichtlich)
- Brunnen (WSG I) (nachrichtlich)
- Grenze WSG II und WSG III (nachrichtlich)
- Grenze Bebauungsplan (nachrichtlich)
- Grenze Vorbehaltsgebiet (nachrichtlich)
- Grenze Vorrangfläche (nachrichtlich)
- Grenze Landschaftsschutzgebiet (nachrichtlich)
- Schutzstreifen um Freileitungen inkl. Maststandorten (nachrichtlich)
- Überschwemmungsgebiet (nachrichtlich)
- Abdichtung

Hinweis:
- Tiefenentwässerung schematisch dargestellt.
  Tiefenentwässerung wird in der Ausführungsplanung unter Berücksichtigung des wasserrechtlichen Erlaubnisantrags detailliert.

Plangrundlagen:
- Amtliches Liegenschaftskatasterinformationssystem Stand 11/2019
- Topografie Stand 09 / 2013 bis 2019
- IVL Pläne Stand 2020
- Leitungstrassenbestandsauskunft Stand 01/2020
- Weitere spezifische Plangrundlagen siehe Erläuterungsbericht

999	Nummerierung gemäß Bauwerksverzeichnis (siehe Anlage 12)
~~999~~	entfallende Nummerierung gemäß Bauwerksverzeichnis (siehe Anlage 12)
999	Nummerierung gemäß Bauwerksverzeichnis Index a (siehe Anlage 12)
~~999~~	entfallene Nummerierung gemäß Bauwerksverzeichnis Index b (siehe Anlage 12)
999	Nummerierung gemäß Bauwerksverzeichnis Index b (siehe Anlage 12)

2. Änderung

Regionaltangente West / PfA Nord

Von der Europäischen Union kofinanziert
Transeuropäisches Verkehrsnetz (TEN-V)

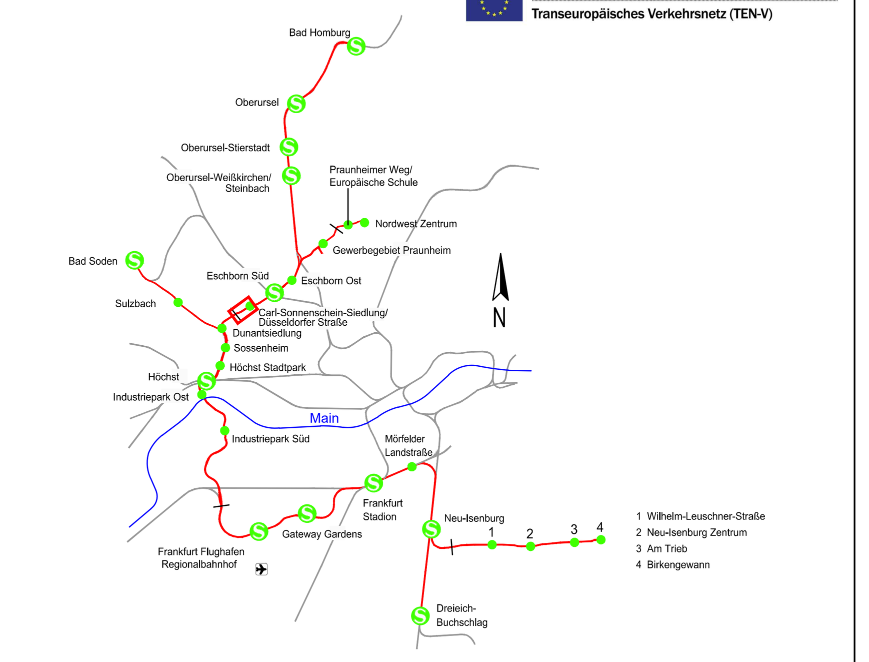

Geprüft gemäß BOStrab

Frankfurt/M, den 09.02.2023 gez. Christian Wallner

Index	Änderungen bzw. Ergänzungen	Datum	Name
b	2. Änderung im Verfahren	07.02.2023	TM
a	1. Änderung im Verfahren	23.10.2020	TM
0	Antragsfassung	19.12.2017	TM

Lagesystem: DB_REF
Höhensystem: DB_REF (DHHN92)

	Datum	Name
bearb.	07.02.2023	KM
gez.	07.02.2023	XY
gepr.	07.02.2023	TM

Genehmigungsplanung

Vorhabenträger

RTW Regionaltangente West

RTW *Planungsgesellschaft mbH*
Stiftstraße 9-17
60313 Frankfurt

Frankfurt/M, den 09.02.2023 gez. Horst Amann

Planverfasser

Schüßler-Plan Ingenieurgesellschaft mbH — SWECO — DB E&C GmbH

PG RTW

Planungsgemeinschaft RTW
Geschäftsführung
c/o Schüßler-Plan Ingenieurgesellschaft mbH
Lindleystraße 11
60314 Frankfurt

Frankfurt/M, den 09.02.2023 gez. i.A. Thorsten Meyer

Maßstab 1:1000

Format 1160x594 mm

Lageplan Entwässerung Eschborn / Schwalbach

Bau-km 6,0+94 - 7,0+70

Anlage 16.7b

Blatt 070

Ausgabe vom 07.02.2023

Planaufsteller	-	Phase	-	Gewerk	-	Planart	-	PSP-Code	-	lfd. Nr.	-	Index	Format
SPI	-	4	-	OV	-	EW	-	01_03_03_002	-	007	-	B	.pdf