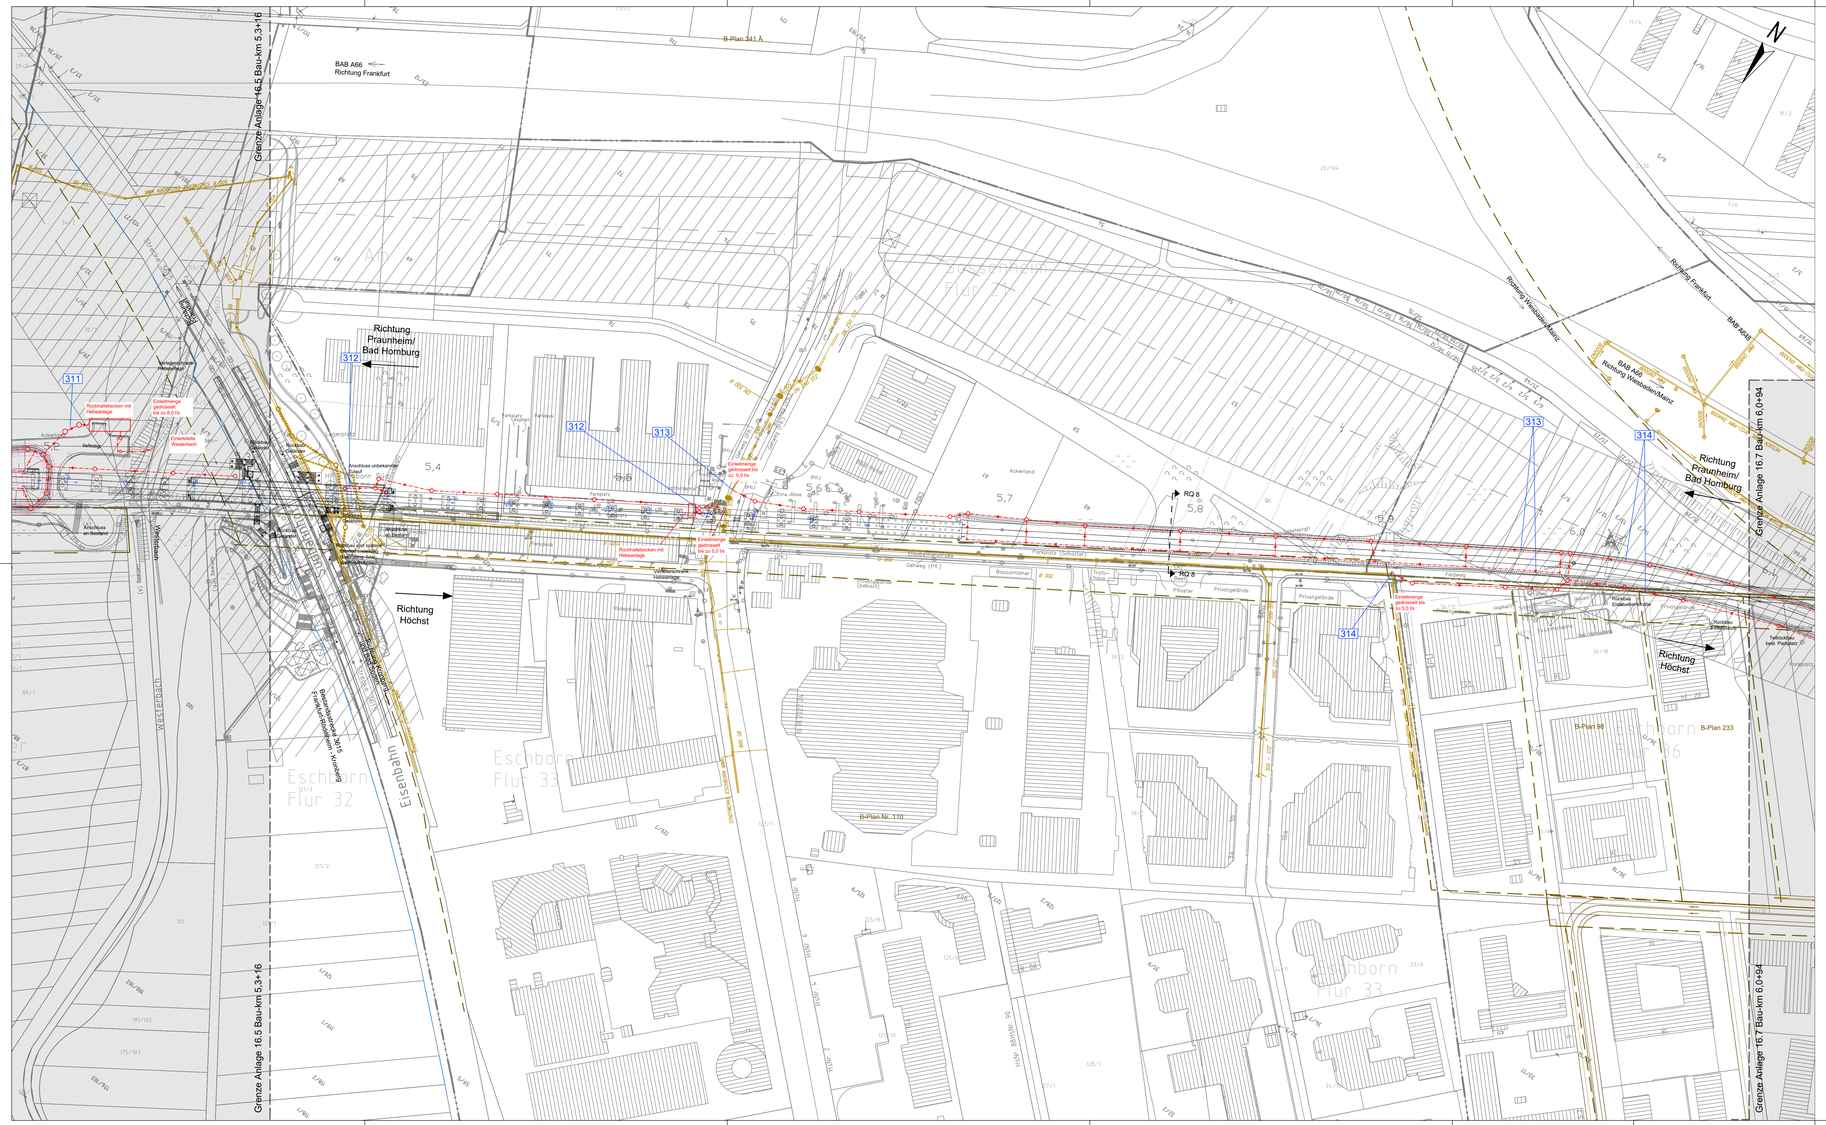

Legende

Gemarkungsgrenze	
Flurgrenze	
Flurstücksgrenze	
Flurstücksnummer	40/32
Bestand	
Bestehender Schmutzwasserkanal (SWK) (nachrichtlich) Bestehender Regenwasserkanal (RWK) (nachrichtlich) Bestehender Mischwasserkanal (MWK) (nachrichtlich)	SWK RWK MWK Achse ca.0.HWZ angeben
Planung (zur Planfeststellung beantragt)	
Tiefenentwässerung (Achse) mit Fließrichtungspfeil und Schacht inkl. Sickerrohr (zur Planfeststellung beantragt)	bis DN 2000
Bauwerksentwässerung (Achse, nachrichtlich)	
Planung (nachrichtlich)	
Entwässerungsmulde (nachrichtlich)	
tangierende Planung (nachrichtlich)	
Rückbau (nachrichtlich)	
Wasserschutzgebiete (WSG) (nachrichtlich)	
Brunnen (WSG I) (nachrichtlich)	
Grenze WSG II und WSG III (nachrichtlich)	
Grenze Bebauungsplan (nachrichtlich)	
Grenze Vorbehaltsgebiet (nachrichtlich)	
Grenze Vorrangfläche (nachrichtlich)	
Grenze Landschaftsschutzgebiet (nachrichtlich)	
Schutzstreifen um Freileitungen inkl. Maststandorten (nachrichtlich)	
Überschwemmungsgebiet (nachrichtlich)	
Abdichtung	

Hinweis:
- Tiefenentwässerung schematisch dargestellt.
  Tiefenentwässerung wird in der Ausführungsplanung unter Berücksichtigung des wasserrechtlichen Erlaubnisantrags detailliert.

Plangrundlagen:
- Amtliches Liegenschaftskatasterinformationssystem Stand 11/2019
- Topografie Stand 09 / 2013 bis 2019
- IVL Pläne Stand 2020
- Leitungstrassenbestandsauskunft Stand 01/2020
- Weitere spezifische Plangrundlagen siehe Erläuterungsbericht

999	Nummerierung gemäß Bauwerksverzeichnis (siehe Anlage 12)
~~999~~	entfallende Nummerierung gemäß Bauwerksverzeichnis (siehe Anlage 12)
999 a	Nummerierung gemäß Bauwerksverzeichnis Index a (siehe Anlage 12)
~~999~~ a	entfallene Nummerierung gemäß Bauwerksverzeichnis Index b (siehe Anlage 12)
999 b	Nummerierung gemäß Bauwerksverzeichnis Index b (siehe Anlage 12)

2. Änderung

Regionaltangente West / PfA Nord

Von der Europäischen Union kofinanziert
Transeuropäisches Verkehrsnetz (TEN-V)

Geprüft gemäß BOStrab

Frankfurt/M, den 16.12.2022 gez. Christian Wallner

				Lagesystem:	DB_REF
				Höhensystem:	DB_REF (DHHN92)
				Datum	Name
c	2. Änderung im Verfahren	14.12.2022	TM	bearb.	14.12.2022 AKF
a	1. Änderung im Verfahren	23.12.2020	TM	bearb.	14.12.2022 AKF
0	Antragsfassung	19.12.2017	TM	gez.	14.12.2022 KY
Index	Änderungen bzw. Ergänzungen	Datum	Name	gepr.	14.12.2022 TW

Genehmigungsplanung

Vorhabenträger

RTW REGIONALTANGENTE WEST
RTW Planungsgesellschaft mbH
Stiftstraße 9-17
60313 Frankfurt

Frankfurt/M, den 16.12.2022 gez. Horst Amann

Planverfasser

Schüßler-Plan Verkehrsanlagen GmbH · SWECO · DB Netz GmbH

PG RTW
Planungsgemeinschaft RTW
Geschäftsführung
Deutsche Bahn Engineeringgesellschaft mbH
Lindleystraße 11
60314 Frankfurt

Frankfurt/M, den 16.12.2022 gez. i.A. Thorsten Meyer

Maßstab 1:1000	Lageplan Entwässerung Eschborn West	Anlage	16.6b
Format 1100x594 mm	Bau-km 5,3+16 - 6,0+94	Blatt	060
		Ausgabe vom	14.12.2022

Planaufsteller	Phase	Gewerk	Planart	PSP-Code	lfd. Nr.	Index	Format
SPI	a	CV	EW	01_03_02_002	006	B	pdf