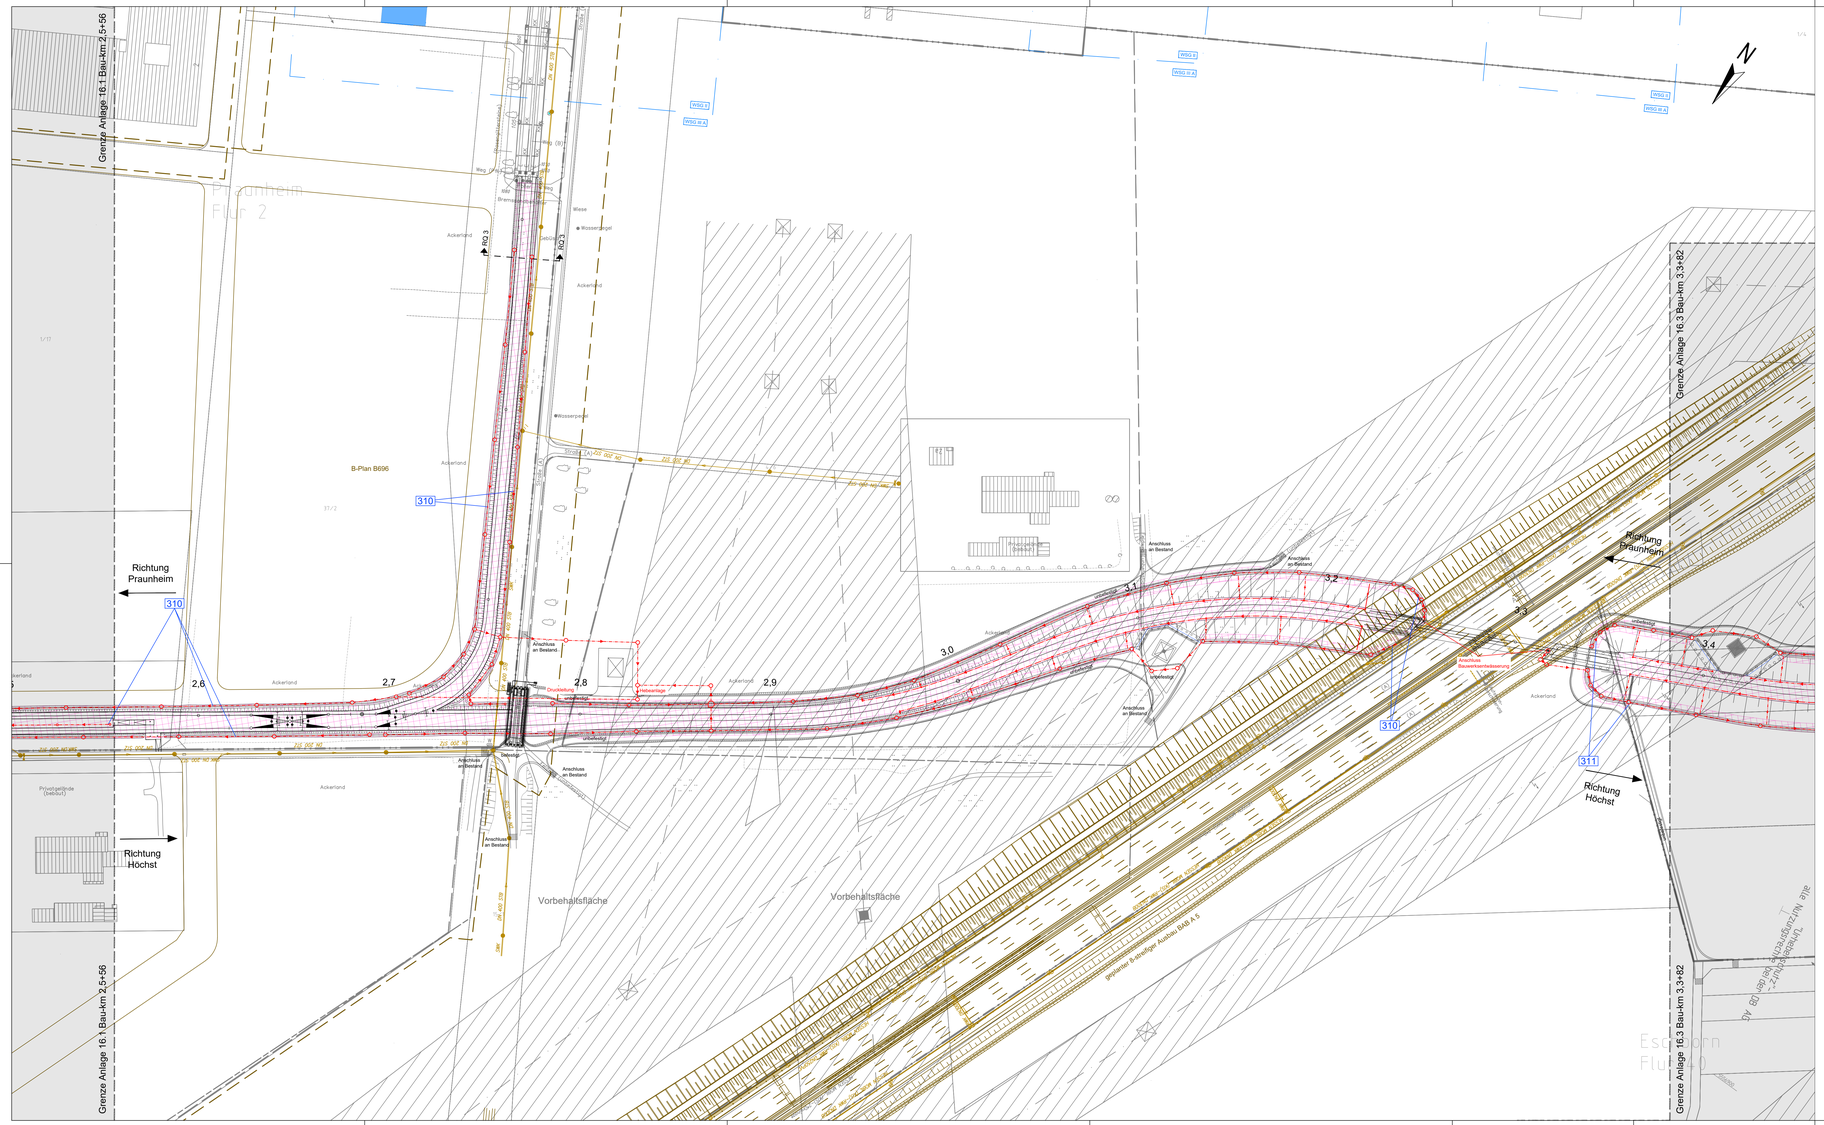

Legende

Gemarkungsgrenze

Flurgrenze

Flurstücksgrenze

Flurstücksnummer — 40/32

Bestand

Bestehender Schmutzwasserkanal (SWK) (nachrichtlich)
Bestehender Regenwasserkanal (RWK) (nachrichtlich)
Bestehender Mischwasserkanal (MWK) (nachrichtlich)
SWK RWK MWK
Achse ungefähr mittig

Planung (zur Planfeststellung beantragt)

Tiefenentwässerung (Achse)
mit Fließrichtungspfeil und Schacht inkl. Sickerrohr
(zur Planfeststellung beantragt)
bis DN 2000

Bauwerksentwässerung (Achse, nachrichtlich)

Planung (nachrichtlich)

Entwässerungsmulde (nachrichtlich)

tangierende Planung (nachrichtlich)

Rückbau (nachrichtlich)

Wasserschutzgebiete (WSG) (nachrichtlich)

Brunnen (WSG I) (nachrichtlich)

Grenze WSG II und WSG III (nachrichtlich)

Grenze Bebauungsplan (nachrichtlich)

Grenze Vorbehaltsgebiet (nachrichtlich)

Grenze Vorrangfläche (nachrichtlich)

Grenze Landschaftsschutzgebiet (nachrichtlich)

Schutzstreifen um Freileitungen inkl. Maststandorten (nachrichtlich)

Überschwemmungsgebiet (nachrichtlich)

Abdichtung

Hinweis:
- Tiefenentwässerung schematisch dargestellt.
  Tiefenentwässerung wird in der Ausführungsplanung unter Berücksichtigung des wasserrechtlichen Erlaubnisantrags detailliert.

Plangrundlagen:
- Amtliches Liegenschaftskatasterinformationssystem Stand 11/2019
- Topografie Stand 09 / 2013 bis 2019
- IVL Pläne Stand 2020
- Leitungstrassenbestandsauskunft Stand 01/2020
- Weitere spezifische Plangrundlagen siehe Erläuterungsbericht

999 Nummerierung gemäß Bauwerksverzeichnis (siehe Anlage 12)

~~999~~ entfallende Nummerierung gemäß Bauwerksverzeichnis (siehe Anlage 12)

999 Nummerierung gemäß Bauwerksverzeichnis Index a (siehe Anlage 12)

~~999~~ entfallene Nummerierung gemäß Bauwerksverzeichnis Index b (siehe Anlage 12)

999 Nummerierung gemäß Bauwerksverzeichnis Index b (siehe Anlage 12)

2. Änderung

Regionaltangente West / PfA Nord

Von der Europäischen Union kofinanziert
Transeuropäisches Verkehrsnetz (TEN-V)

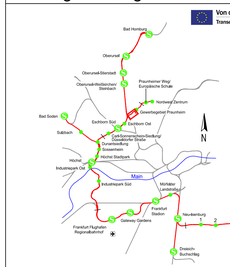

Geprüft gemäß BOStrab
Frankfurt/M, den 09.02.2023 gez. Christian Wallner

				Lagesystem:	DB_REF
				Höhensystem:	DB_REF (DHHN92)
c	2. Änderung im Verfahren	07.02.2023	TM	Datum	Name
b	1. Änderung im Verfahren	23.10.2020	TM	bearb.	07.02.2023 KO
0	Antragsfassung	19.12.2017	TM	gez.	07.02.2023 KV
Index	Änderungen bzw. Ergänzungen	Datum	Name	gepr.	07.02.2023 KM

Genehmigungsplanung

Vorhabenträger
RTW REGIONALTANGENTE WEST
RTW Planungsgesellschaft mbH
Stiftstraße 9-17
60313 Frankfurt
Frankfurt/M, den 09.02.2023 gez. Horst Amann

Planverfasser
Schüßler-Plan Ingenieurgesellschaft mbH · SWECO · DB Netz AG
PG RTW
Planungsgemeinschaft RTW
Geschäftsführung
Schüßler-Plan Ingenieurgesellschaft mbH
Lindleystraße 11
60314 Frankfurt
Frankfurt/M, den 09.02.2023 gez. i.A. Thorsten Meyer

Maßstab 1:1000
Format 1189x594 mm

Lageplan Entwässerung
Praunheim West
Bau-km 2,5+56 - 3,3+82

Anlage 16.2b
Blatt 020
Ausgabe vom 07.02.2023

Planaufsteller	Phase	Gewerk	Planart	PSP-Code	lfd. Nr.	Index	Format
SPI	a	CIV	EIN	01_03_03_053	053	b	pdf

Grenze Anlage 16.1 Bau-km 2,5+56