Legende

Gemarkungsgrenze	
Flurgrenze	
Flurstücksgrenze	
Flurstücksnummer	40/32
Bestand	
Bestehender Schmutzwasserkanal (SWK) (nachrichtlich) Bestehender Regenwasserkanal (RWK) (nachrichtlich) Bestehender Mischwasserkanal (MWK) (nachrichtlich)	SWK RWK MWK Achse ab DN800 angeben
Planung (zur Planfeststellung beantragt)	
Tiefenentwässerung (Achse) mit Fließrichtungspfeil und Schacht inkl. Sickerrohr (zur Planfeststellung beantragt)	bis DN 2000
Bauwerksentwässerung (Achse, nachrichtlich)	
Planung (nachrichtlich)	
Entwässerungsmulde (nachrichtlich)	
tangierende Planung (nachrichtlich)	
Rückbau (nachrichtlich)	
Wasserschutzgebiete (WSG) (nachrichtlich)	
Brunnen (WSG I) (nachrichtlich)	
Grenze WSG II und WSG III (nachrichtlich)	
Grenze Bebauungsplan (nachrichtlich)	
Grenze Vorbehaltsgebiet (nachrichtlich)	
Grenze Vorrangfläche (nachrichtlich)	
Grenze Landschaftsschutzgebiet (nachrichtlich)	
Schutzstreifen um Freileitungen inkl. Maststandorten (nachrichtlich)	
Überschwemmungsgebiet (nachrichtlich)	
Abdichtung	

Hinweis:
- Tiefenentwässerung schematisch dargestellt.
  Tiefenentwässerung wird in der Ausführungsplanung unter Berücksichtigung des wasserrechtlichen Erlaubnisantrags detailliert.

Plangrundlagen:
- Amtliches Liegenschaftskatasterinformationssystem Stand 11/2019
- Topografie Stand 09 / 2013 bis 2019
- IVL Pläne Stand 2020
- Leitungstrassenbestandsauskunft Stand 01/2020
- Weitere spezifische Plangrundlagen siehe Erläuterungsbericht

999	Nummerierung gemäß Bauwerksverzeichnis (siehe Anlage 12)
~~999~~	entfallende Nummerierung gemäß Bauwerksverzeichnis (siehe Anlage 12)
999	Nummerierung gemäß Bauwerksverzeichnis Index a (siehe Anlage 12)
~~999~~	entfallene Nummerierung gemäß Bauwerksverzeichnis Index b (siehe Anlage 12)
999	Nummerierung gemäß Bauwerksverzeichnis Index b (siehe Anlage 12)

2. Änderung

Regionaltangente West / PfA Nord

Von der Europäischen Union kofinanziert
Transeuropäisches Verkehrsnetz (TEN-V)

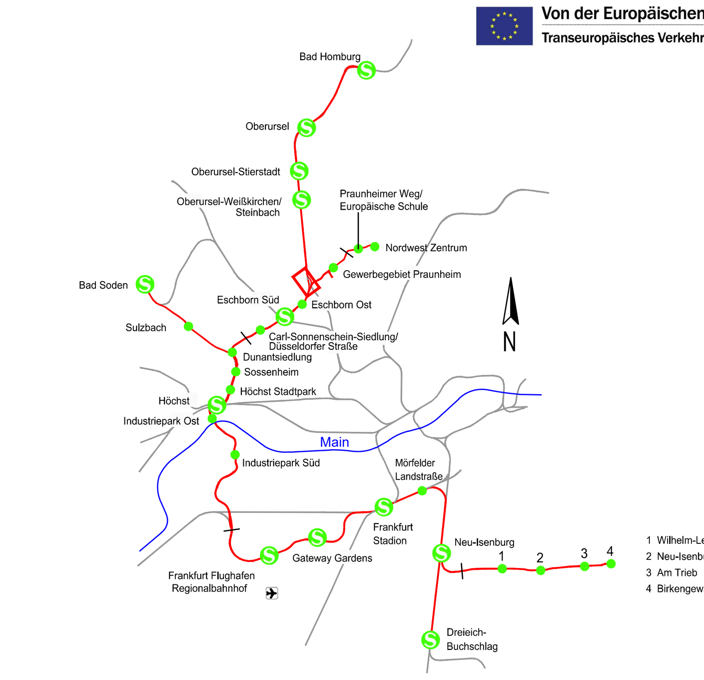

Geprüft gemäß BOStrab
Frankfurt/M, den 16.12.2022 gez. Christian Wallner

Lagesystem: DB_REF
Höhensystem: DB_REF (DHHN92)

Index	Änderungen bzw. Ergänzungen	Datum	Name
b	2. Änderung im Verfahren	14.12.2022	TM
a	1. Änderung im Verfahren	23.10.2020	TM
0	Antragsfassung	19.12.2017	TM

	Datum	Name
bearb.	14.12.2022	KM
gez.	14.12.2022	XY
gepr.	14.12.2022	TM

Genehmigungsplanung

Vorhabenträger

RTW Planungsgesellschaft mbH
Stiftstraße 9-17
60313 Frankfurt

Frankfurt/M, den 16.12.2022 gez. Horst Amann

Planverfasser

DB E&C GmbH

Planungsgemeinschaft RTW
Geschäftsführung
c/o Schüßler-Plan Ingenieurgesellschaft mbH
Lindleystraße 11
60314 Frankfurt

Frankfurt/M, den 16.12.2022 gez. i.A. Thorsten Meyer

Maßstab 1:1000

Format 1160x594 mm

Lageplan Entwässerung Eschborn Ost

Bau-km 3,3+82 - 3,7+60

Anlage 16.3b

Blatt 030

Ausgabe vom 14.12.2022

Planaufsteller	-	Phase	-	Gewerk	-	Planart	-	PSP-Code	-	lfd. Nr.	-	Index	Format
SPI	-	4	-	OV	-	EW	-	01_03_03_002	-	003	-	B	.pdf