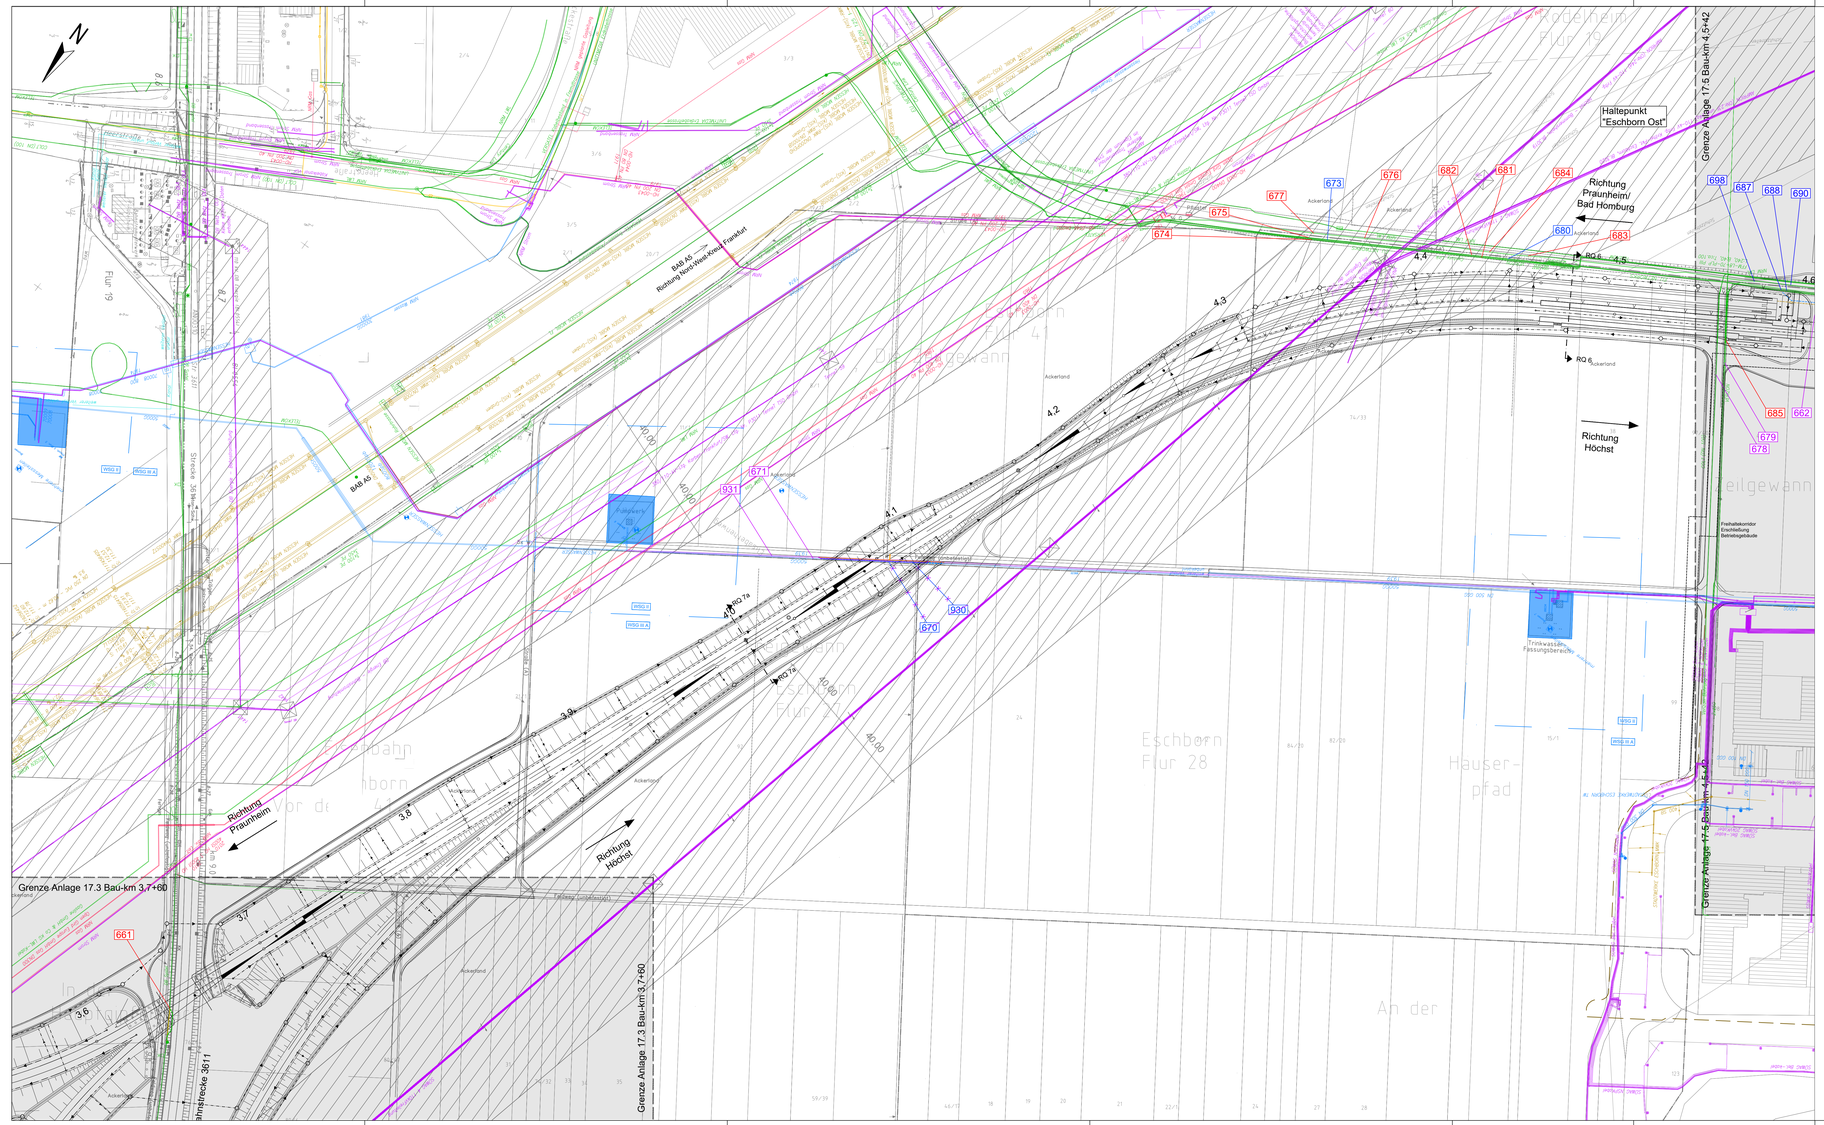

Legende

	Bestand (nachrichtlich)	Umlegung
Schmutzwasserkanal (SWK) Regenwasserkanal (RWK) Mischwasserkanal (MWK)	SWK RWK MWK	SWK RWK MWK Achse ø DN/OD mögliche Trasse
Trinkwasserversorgung (TW)	< DN300 TW ≥ DN300	< DN300 TW ≥ DN300
Gasversorgung (Gas) Gasversorgung Hochdruck (Gas HD)	< DN300 Gas ≥ DN300	< DN300 Gas ≥ DN300
Fernmeldeleitung (FL)	FL	FL
Lichtwellenleiter (LWL)	LWL	LWL
Leitungen Deutsche Bahn (DB)	DB	DB
Elektrizitätsversorgung (KV) Hochspannungsleitung (KV)	KW, KV	KW, KV
Straßenbeleuchtung (Bel)	Bel	Bel
städtische Fernmelde- und Steuerleitungen Betriebliche Fernmeldeanlagen (FT) Verkehrssignalanlagen (VSA)	IKT,FT VSA	IKT,FT VSA
Fernheizung (FH)	FH	FH
private Leitungen (PRV)	< DN300 PRV ≥ DN300	< DN300 PRV ≥ DN300
Schutzrohr		
Rückbau / Stilllegung		
Gemarkungsgrenze		
Flurgrenze		
Flurstücksgrenze		
Flurstücksnummer	40/32	
Bestand		
Planung (nachrichtlich)		
langerende Planung (nachrichtlich)		
Rückbau		
Wasserschutzgebiete (WSG) (nachrichtlich)		
Brunnen (WSG I) (nachrichtlich)		
Grenze WSG II und WSG III (nachrichtlich)		
Grenze Bebauungsplan (nachrichtlich)		
Grenze Vorbehaltsgebiet (nachrichtlich)		
Grenze Vorrangfläche (nachrichtlich)		
Grenze Landschaftsschutzgebiet (nachrichtlich)		
Schutzstreifen um Freileitungen inkl. Maststandorten (nachrichtlich)	70	
Überschwemmungsgebiet (nachrichtlich)		

Hinweis:
- Grundlage dieses Planes sind die Stellungnahmen der Ver- und Entsorgungsunternehmen. Alle in diesem Plan dargestellten Leitungen wurden aus den übergebenen Plänen grafisch übertragen. Bereits die Grundlagen verweisen auf mögliche Ungenauigkeiten.
- Der eingetragene Leitungsbestand dient nur zu Übersichtszwecken.
- Eine Gewähr für Vollständigkeit ist nicht gegeben.
- Die Aufgrabegenehmigung ist vor Beginn der Erdarbeiten beim Rechtsträger/Grundstückseigentümer einzuholen. Der exakte Verlauf aller Kabel und Leitungen ist örtlich einzumessen. Gegebenenfalls sind im Vorfeld bzw. für weitere planerische Überlegungen Suchschachte zur genaueren Ungenauigkeitsanalyse auszuführen.
- Bestehende Kabel und Leitungen sind zu sichern.
- Dauerhaft nicht mehr benötigte Trassen sind nach Möglichkeit auszubauen.
- Bei Trassenminderdeckung unter 1,5 m ist ein Trassenschutz in Abstimmung mit dem jeweiligen Trassenbetreiber vorzusehen.
- Die Umlegungskonzepte berücksichtigen bestehende Trassen gemäß Planauskunft. Die gemäß Planauskunft geplanten Trassen finden in den Umlegungskonzepten keine Berücksichtigung. Die diesbezüglichen Planvorhaltungen der Trassenbetreiber sind durch die Trassenbetreiber unter Berücksichtigung der Regionaltangente West entsprechend anzupassen.
- Es sind die Endzustände der jeweiligen Leitungstrassenumlegung dargestellt.

Plangrundlagen:
- Amtliches Liegenschaftskatasterinformationssystem Stand 11/2019
- Topografie Stand 09 / 2013 bis 2019
- IVL Pläne Stand 2020
- Leitungstrassenbestandsauskunft Stand 01/2020
- Weitere spezifische Plangrundlagen siehe Erläuterungsbericht

999	Nummerierung gemäß Bauwerksverzeichnis Index a (siehe Anlage 12)
~~999~~	entfallende Nummerierung gemäß Bauwerksverzeichnis Index a (siehe Anlage 12)
999	Nummerierung gemäß Bauwerksverzeichnis Index a (siehe Anlage 12)
~~999~~	entfallende Nummerierung gemäß Bauwerksverzeichnis Index b (siehe Anlage 12)
999	Nummerierung gemäß Bauwerksverzeichnis Index b (siehe Anlage 12)

2. Änderung

Regionaltangente West / PfA Nord

Von der Europäischen Union kofinanziert
Transeuropäisches Verkehrsnetz (TEN-V)

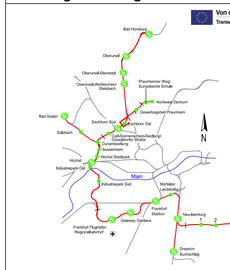

Geprüft gemäß BOSIrab
Frankfurt/M, den 16.12.2022 gez. Christian Wallner

				Lagesystem:	DB_REF
				Höhensystem:	DB_REF (DHHN92)
c	2. Änderung im Verfahren	16.12.2020	TM	Datum	Name
b	1. Änderung im Verfahren	23.10.2020	TM	bearb.	16.12.2022 AGS
0	Antragsfassung	19.12.2017	TM	gepl.	16.12.2022 KV
Index	Änderungen bzw. Ergänzungen	Datum	Name	gepr.	16.12.2022 KB

Genehmigungsplanung

Vorhabenträger
RTW Regionaltangente West
RTW Planungsgesellschaft mbH
Stiftstraße 9-17
60313 Frankfurt
Frankfurt/M, den 16.12.2022 gez. Horst Amann

Planverfasser
Schüßler-Plan Ingenieurgesellschaft mbH · SWECO · DB Netz AG
PG RTW
Planungsgemeinschaft RTW
Geschäftsführung
Schüßler-Plan Ingenieurgesellschaft mbH
Lindleystraße 11
60314 Frankfurt
Frankfurt/M, den 16.12.2022 gez. i.A. Thorsten Meyer

Maßstab 1:1000
Format 1100x594 mm

Lageplan Leitungstrassen
Eschborn Mitte 1
Bau-km 3,7+60 - 4,5+42

Anlage 17.4b
Blatt 040
Ausgabe vom 14.12.2022

Planaufsteller	Phase	Gewerk	Planart	FSP-Code	lfd. Nr.	Index	Format
SPI	4	SM	LL	01_02_00_SW	004	B	pdf