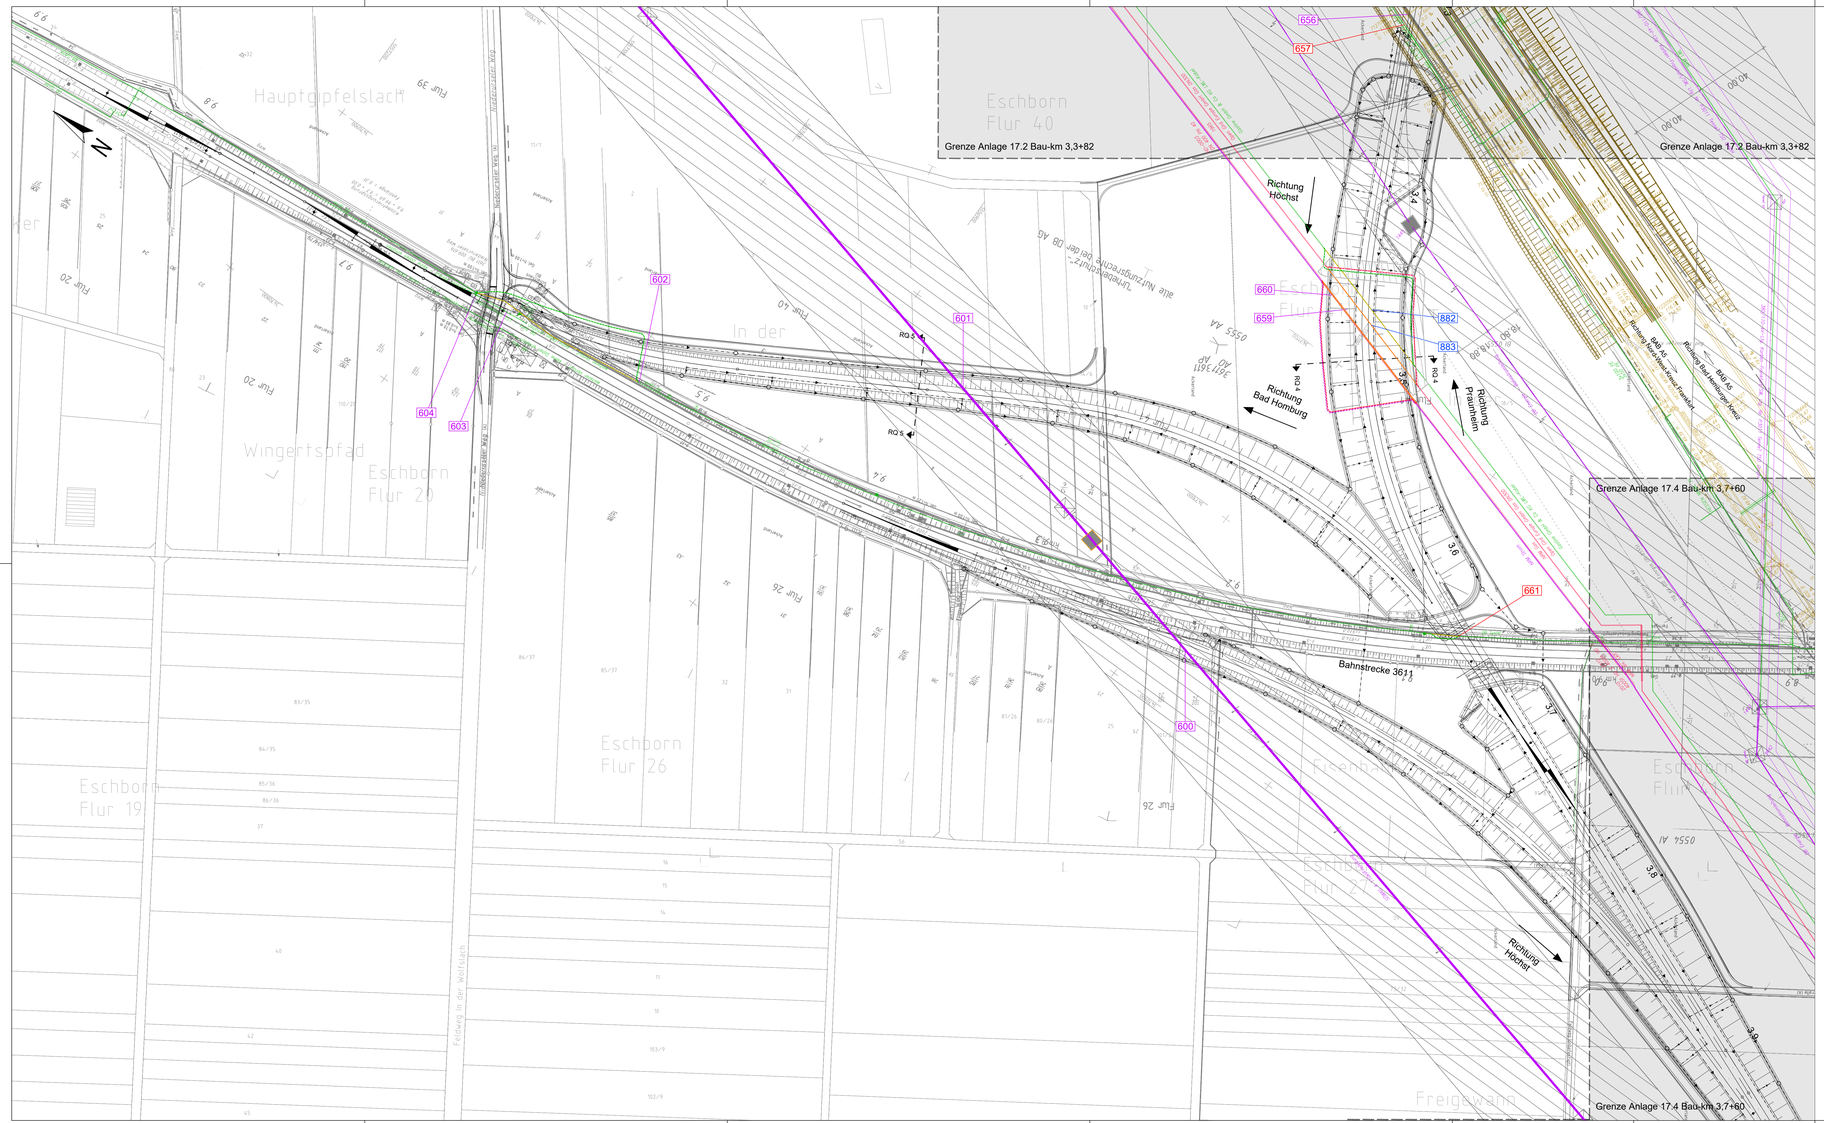

Legende

	Bestand (nachrichtlich)	Umlegung
Schmutzwasserkanal (SWK) Regenwasserkanal (RWK) Mischwasserkanal (MWK)	SWK RWK MWK	SWK RWK MWK Achse ist DN/OD maßlich
Trinkwasserversorgung (TW)	< DN300 TW ≥ DN300	< DN300 TW ≥ DN300
Gasversorgung (Gas) Gasversorgung Hochdruck (Gas HD)	< DN300 Gas ≥ DN300	< DN300 Gas ≥ DN300
Fernmeldeleitung (FL)	FL	FL
Lichtwellenleiter (LWL)	LWL	LWL
Leitungen Deutsche Bahn (DB)	DB	DB
Elektrizitätsversorgung (KW) Hochspannungsleitung (KV)	KW, KV	KW, KV
Straßenbeleuchtung (Bel)	Bel	Bel
städtische Fernmelde- und Steuerleitungen Betriebliche Fernmelde- und Kommunikationstechnik (IKT) Informations- und Telekommunikation (FT) Verkehrssignalanlagen (VSA)	IKT,FT VSA	IKT,FT VSA
Fernheizung (FH)	FH	FH
private Leitungen (PRV)	< DN300 PRV ≥ DN300	< DN300 PRV ≥ DN300
Schutzrohr		
Rückbau / Stilllegung		
Gemarkungsgrenze		
Flurgrenze		
Flurstückgrenze		
Flurstücksnummer	40/32	
Bestand		
Planung (nachrichtlich)		
tangierende Planung (nachrichtlich)		
Rückbau		
Wasserschutzgebiete (WSG) (nachrichtlich)		
Brunnen (WSG I) (nachrichtlich)		
Grenze WSG II und WSG III (nachrichtlich)		
Grenze Bebauungsplan (nachrichtlich)		
Grenze Vorbehaltsgebiet (nachrichtlich)		
Grenze Vorrangfläche (nachrichtlich)		
Grenze Landschaftsschutzgebiet (nachrichtlich)		
Schutzstreifen um Freileitungen inkl. Maststandorten (nachrichtlich)		
Überschwemmungsgebiet (nachrichtlich)		

Hinweis:
- Grundlage dieses Planes sind die Stellungnahmen der Ver- und Entsorgungsunternehmen. Alle in diesem Plan dargestellten Leitungen wurden aus den übergebenen Plänen grafisch übertragen. Bereits die Grundlagen verweisen auf mögliche Ungenauigkeiten.
- Der eingetragene Leitungsbestand dient nur zu Übersichtszwecken.
- Eine Gewähr für Vollständigkeit ist nicht gegeben.
- Die Aufgrabegenehmigung ist vor Beginn der Erdarbeiten beim Rechtsträger/Grundstückseigentümer einzuholen. Der exakte Verlauf aller Kabel und Leitungen ist örtlich einzumessen. Gegebenenfalls sind im Vorfeld bzw. für weitere planerische Überlegungen Suchschachte zur genauen Lagebestimmung auszuführen.
- Bei Arbeiten in der Nähe von Leitungen ist Vorsicht geboten.
- Dauerhaft nicht mehr benötigte Trassen sind nach Möglichkeit auszubauen.
- Bei Trassenmitnahme ist ein Trassenschutz in Abstimmung mit dem jeweiligen Trassenbetreiber vorzusehen.
- Die Umlegungskonzepte berücksichtigen bestehende Trassen gemäß Planauskunft. Die gemäß Planauskunft geplanten Trassen finden in den Umlegungskonzepten keine Berücksichtigung. Die diesbezüglichen Planvorhaltungen der Trassenbetreiber sind durch die Trassenbetreiber unter Berücksichtigung der Regionaltangente West entsprechend anzupassen.
- Es sind die Endzustände der jeweiligen Leitungstrassenumlegung dargestellt.

Plangrundlagen:
- Amtliches Liegenschaftskatasterinformationssystem Stand 11/2019
- Topografie Stand 09 / 2013 bis 2019
- IVL Pläne Stand 2020
- Leitungstrassenbestandsauskunft Stand 01/2020
- Weitere spezifische Plangrundlagen siehe Erläuterungsbericht

999	Nummerierung gemäß Bauwerksverzeichnis Index a (siehe Anlage 12)
~~999~~	entfallende Nummerierung gemäß Bauwerksverzeichnis Index a (siehe Anlage 12)
999	Nummerierung gemäß Bauwerksverzeichnis Index a (siehe Anlage 12)
~~999~~	entfallende Nummerierung gemäß Bauwerksverzeichnis Index b (siehe Anlage 12)
999	Nummerierung gemäß Bauwerksverzeichnis Index b (siehe Anlage 12)

2. Änderung

Regionaltangente West / PfA Nord

Von der Europäischen Union kofinanziert
Transeuropäisches Verkehrsnetz (TEN-V)

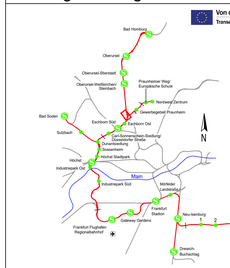

Geprüft gemäß BOStrab

Frankfurt/M, den 09.02.2023 gez. Christian Wallner

				Lagesystem:	DB_REF
				Höhensystem:	DB_REF (DHHN92)
c	2. Änderung im Verfahren	07.02.2023	TM	Datum	Name
b	1. Änderung im Verfahren	23.10.2020	TM	bearb.	07.02.2023 KS
0	Antragsfassung	19.12.2017	TM	gez.	07.02.2023 KV
Index	Änderungen bzw. Ergänzungen	Datum	Name	gepr	07.02.2023 TM

Genehmigungsplanung

Vorhabenträger

RTW Regionaltangente West
RTW Planungsgesellschaft mbH
Stiftstraße 9-17
60313 Frankfurt

Frankfurt/M, den 09.02.2023 gez. Horst Amann

Planverfasser

Schüßler-Plan Ingenieurgesellschaft mbH · SWECO · DB Netz GmbH

PG RTW
Planungsgemeinschaft RTW
Geschäftsführung
Schüßler-Plan Ingenieurgesellschaft mbH
Lindleystraße 11
60314 Frankfurt

Frankfurt/M, den 09.02.2023 gez. i.A. Thorsten Meyer

Maßstab 1:1000

Format 1189x594 mm

Lageplan Leitungstrassen
Eschborn Ost

Bau-km 3,3+82 - 3,7+60

Anlage 17.3b

Blatt 030

Ausgabe vom 07.02.2023

Planaufsteller		Phase		Gewerk		Planart		FISP-Code		lfd. Nr.		Index		Format
SPI	-	a	-	SW	-	LL	-	01_02_00_SW	-	003	-	B	-	pdf