Legende siehe Blatt Nr. 5

Legende siehe Blatt Nr. 5

N

0 50 100 150 Meter

Übersichtskarte 1 : 50.000

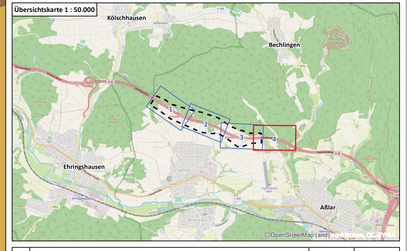

Nr.	Art der Änderung:	Datum:	Zeichen:
a	Änderung Beckentyp Regenrückhaltung	März 2022	DS/FF

NATUR PLANUNG
Biedrichstraße 8a
Tel.: (06036) 9 89 36-10
mail@naturplanung.de
61200 Wölfersheim
Fax: (06036) 9 89 36-11
www.naturplanung.de

	Datum	Zeichen
überarbeitet	Juni 2022	DS/FF
bearbeitet	März 2019	Feuchter
gezeichnet	März 2019	Herbel
geprüft	März 2019	Lang

Die Autobahn
Niederlassung Westfalen
Außenstelle Dillenburg
Hauptstraße 106-108, 35683 Dillenburg

	Datum	Zeichen
bearbeitet		
gezeichnet		
geprüft		

Feststellungsentwurf

1. Planänderung

Straße: BAB 45

Beginn: NK 5316029 und NK 5416 038, Strecken – km 156,336
Ende: NK 5316029 und NK 5416 038, Strecken – km 158,749

Projs Nr: 06179938 00

Unterlage 19.2 a / Blatt-Nr: 4 a

Bestands- und Konfliktplan

Maßstab: 1 : 1.000

BAB 45 Ersatzneubau der Talbrücke Kreuzbach mit 6-streifigem Ausbau

Aufgestellt:
Dillenburg, den 29.06.2022
Die Leitung der Niederlassung Westfalen, Außenstelle Dillenburg

i.A. gez. Reichwein

(Eugen Reichwein)