Legende

Gemarkungsgrenze

Flurgrenze

Flurstücksgrenze

Flurstücksnummer — 40/32

Bestand

Bestehender Schmutzwasserkanal (SWK) (nachrichtlich)
Bestehender Regenwasserkanal (RWK) (nachrichtlich)
Bestehender Mischwasserkanal (MWK) (nachrichtlich) — SWK RWK MWK, Achse ab DN800 angeben

Planung (zur Planfeststellung beantragt)

Tiefenentwässerung (Achse)
mit Fließrichtungspfeil und Schacht inkl. Sickerrohr
(zur Planfeststellung beantragt) — bis ~~DN800~~ DN1000

Bauwerksnummer — 413

Bauwerksnummer 1. Änderung — 413 ~~413~~

Bauwerksnummer 2. Änderung — 413 ~~413~~

Planung (nachrichtlich)

Planung Dritter (nachrichtlich)

Entwässerungsmulde (nachrichtlich)

Rückbau (nachrichtlich)

Brunnen (WSG I) (nachrichtlich)

Grenze WSG II und WSG III (nachrichtlich)

Grenze Bebauungsplan (nachrichtlich)

Grenze Vorbehaltsgebiet (nachrichtlich)

Grenze Vorrangfläche (nachrichtlich)

Grenze Landschaftsschutzgebiet (nachrichtlich)

Schutzstreifen um Freileitungen inkl. Maststandorten (nachrichtlich)

Schutzstreifen um Freileitungen inkl. neuer Maststandorten (nachrichtlich)

Überschwemmungsgebiet (nachrichtlich)

Abdichtung

Baum (Planung)

Baum (Bestand aus Baumkataster)

Hinweis:
- Tiefenentwässerung schematisch dargestellt.
  Tiefenentwässerung wird im Rahmen der weiteren Planung unter Berücksichtigung des wasserrechtlichen Erlaubnisantrags detailliert.
- Die Oberflächenplanung inkl. des notwendigen Rückbaus sind der Anlage 5 - Lagepläne zu entnehmen.

Plangrundlagen:
- Amtliches Liegenschaftskatasterinformationssystem Stand 09 / 2022
- Topografie Stand 09 / 2013 bis 2019
- IVL Pläne Stand 2020
- Leitungstrassenbestandsauskunft Stand 11 / 2019
- Baumkataster Stadt Frankfurt Stand 2016
- Weitere spezifische Plangrundlagen siehe Erläuterungsbericht

Regionaltangente West / PfA Mitte

2. Änderung

Von der Europäischen Union kofinanziert
Transeuropäisches Verkehrsnetz (TEN-V)

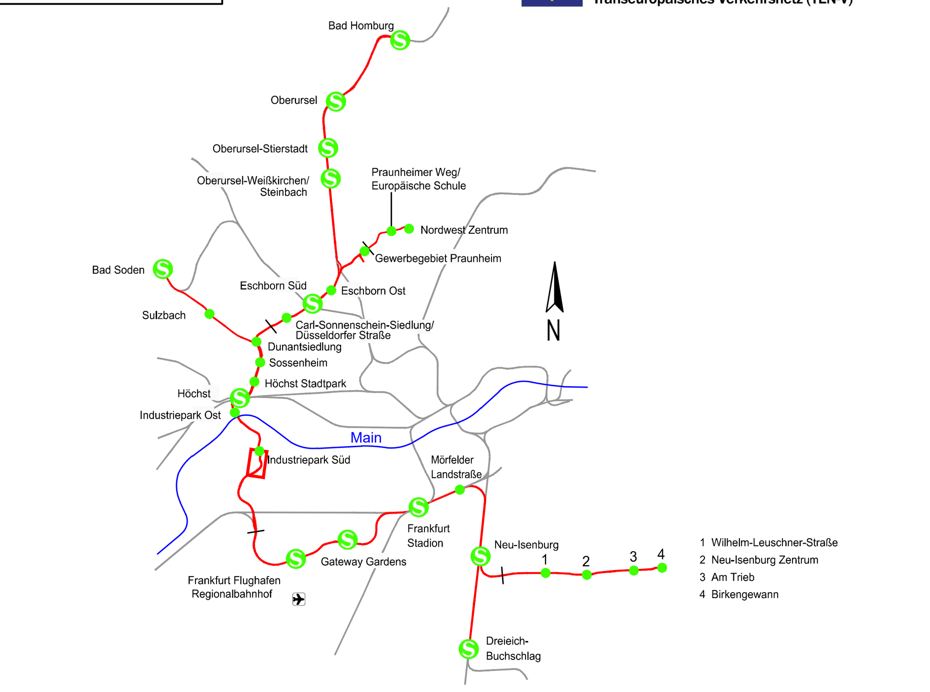

Geprüft gemäß BOStrab
Frankfurt/M, den 07.03.2024 gez. Jürgen Baum

Lagesystem: DB_REF 92 (EPSG: 5683)
Höhensystem: DB_REF (DHHN92)

Index	Änderungen bzw. Ergänzungen	Datum	Name		Datum	Name
b	2. Änderung im Verfahren	12.02.2024	TM	bearb.	12.02.2024	Sho
a	1. Änderung im Verfahren	13.01.2023	TM	gez.	12.02.2024	AKü / MK
0	Antragsfassung	15.10.2021	TM	gepr.	12.02.2024	TM

Genehmigungsplanung

Vorhabenträger

RTW Planungsgesellschaft mbH
Stiftstraße 9-17
60313 Frankfurt

Frankfurt/M, den 14.02.2024 gez. Horst Amann

Planverfasser

Planungsgemeinschaft RTW
Geschäftsführung
c/o Schüßler-Plan Ingenieurgesellschaft mbH
Lindleystraße 11
60314 Frankfurt

Frankfurt/M, den 14.02.2024 gez. i.A. Thorsten Meyer

Maßstab 1:1000

Lageplan Entwässerung
Kelsterbacher Weg

Format 1155x594 mm

Bau-km 12,8+33 - 13,8+77

Anlage 16.8b

Blatt 80

Ausgabe vom 12.02.2024

Planaufsteller	Phase	Gewerk	Planart	PSP-Code	lfd. Nr.	Index	Format
SPI	4	OV	EW	02_03_03_002	005	B	.pdf