Legende

Gemarkungsgrenze	
Flurgrenze	
Flurstücksgrenze	
Flurstücksnummer	40/32
Bestand	
Bestehender Schmutzwasserkanal (SWK) (nachrichtlich) Bestehender Regenwasserkanal (RWK) (nachrichtlich) Bestehender Mischwasserkanal (MWK) (nachrichtlich)	SWK RWK MWK Achse ab DN800 angeben
Planung (zur Planfeststellung beantragt)	
Tiefenentwässerung (Achse) mit Fließrichtungspfeil und Schacht inkl. Sickerrohr (zur Planfeststellung beantragt)	bis ~~DN800~~ DN1000
Bauwerksnummer	413
Bauwerksnummer 1. Änderung	413 ~~413~~
Bauwerksnummer 2. Änderung	413 ~~413~~
Planung (nachrichtlich)	
Planung Dritter (nachrichtlich)	
Entwässerungsmulde (nachrichtlich)	
Rückbau (nachrichtlich)	
Brunnen (WSG I) (nachrichtlich)	
Grenze WSG II und WSG III (nachrichtlich)	
Grenze Bebauungsplan (nachrichtlich)	
Grenze Vorbehaltsgebiet (nachrichtlich)	
Grenze Vorrangfläche (nachrichtlich)	
Grenze Landschaftsschutzgebiet (nachrichtlich)	
Schutzstreifen um Freileitungen inkl. Maststandorten (nachrichtlich)	
Schutzstreifen um Freileitungen inkl. neuer Maststandorten (nachrichtlich)	
Überschwemmungsgebiet (nachrichtlich)	
Abdichtung	
Baum (Planung)	
Baum (Bestand aus Baumkataster)	

Hinweis:
- Tiefenentwässerung schematisch dargestellt.
  Tiefenentwässerung wird im Rahmen der weiteren Planung unter Berücksichtigung des wasserrechtlichen Erlaubnisantrags detailliert.
- Die Oberflächenplanung inkl. des notwendigen Rückbaus sind der Anlage 5 - Lagepläne zu entnehmen.

Plangrundlagen:
- Amtliches Liegenschaftskatasterinformationssystem Stand 09 / 2022
- Topografie Stand 09 / 2013 bis 2019
- IVL Pläne Stand 2020
- Leitungstrassenbestandsauskunft Stand 11 / 2019
- Baumkataster Stadt Frankfurt Stand 2016
- Weitere spezifische Plangrundlagen siehe Erläuterungsbericht

Regionaltangente West / PfA Mitte

2. Änderung

Von der Europäischen Union kofinanziert
Transeuropäisches Verkehrsnetz (TEN-V)

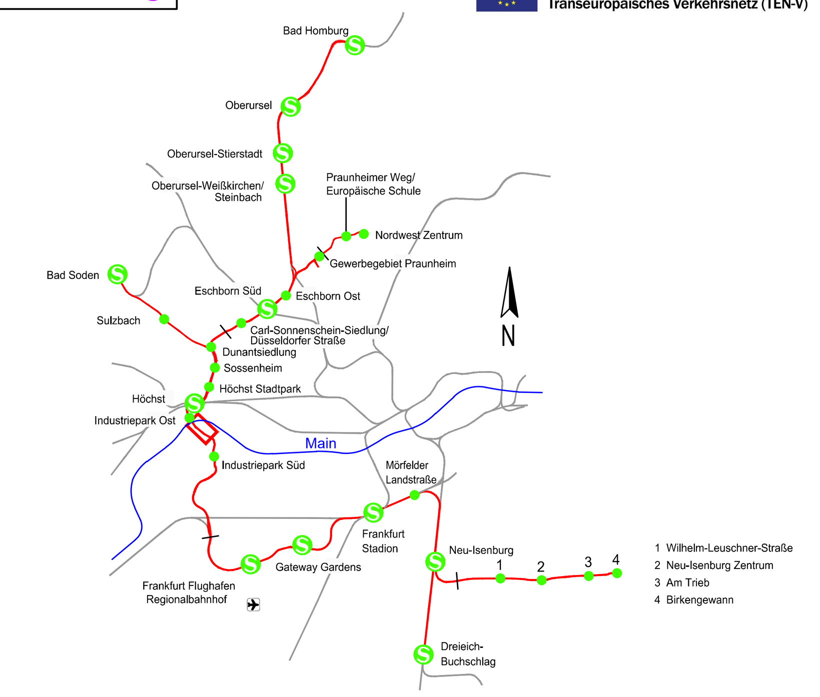

Geprüft gemäß BOStrab
Frankfurt/M, den 07.03.2024 gez. Jürgen Baum

Lagesystem: DB_REF 92 (EPSG: 5683)
Höhensystem: DB_REF (DHHN92)

Index	Änderungen bzw. Ergänzungen	Datum	Name
b	2. Änderung im Verfahren	12.02.2024	TM
a	1. Änderung im Verfahren	13.01.2023	TM
0	Antragsfassung	15.10.2021	TM

	Datum	Name
bearb.	12.02.2024	Sho
gez.	12.02.2024	AKü / MK
gepr.	12.02.2024	TM

Genehmigungsplanung

Vorhabenträger
RTW Planungsgesellschaft mbH
Stiftstraße 9-17
60313 Frankfurt
Frankfurt/M, den 14.02.2024 gez. Horst Amann

Planverfasser
Planungsgemeinschaft RTW
Geschäftsführung
c/o Schüßler-Plan Ingenieurgesellschaft mbH
Lindleystraße 11
60314 Frankfurt
Frankfurt/M, den 14.02.2024 gez. i.A. Thorsten Meyer

Maßstab 1:1000
Format 1155x594 mm

Lageplan Entwässerung
Höchst Leunabrücke

Bau-km 11,1+90 - 11,9+26

Anlage 16.6b
Blatt 60
Ausgabe vom 12.02.2024

Planaufsteller	-	Phase	-	Gewerk	-	Planart	-	PSP-Code	-	lfd. Nr.	-	Index	Format
SPI	-	4	-	OV	-	EW	-	02_03_03_002	-	003	-	B	.pdf