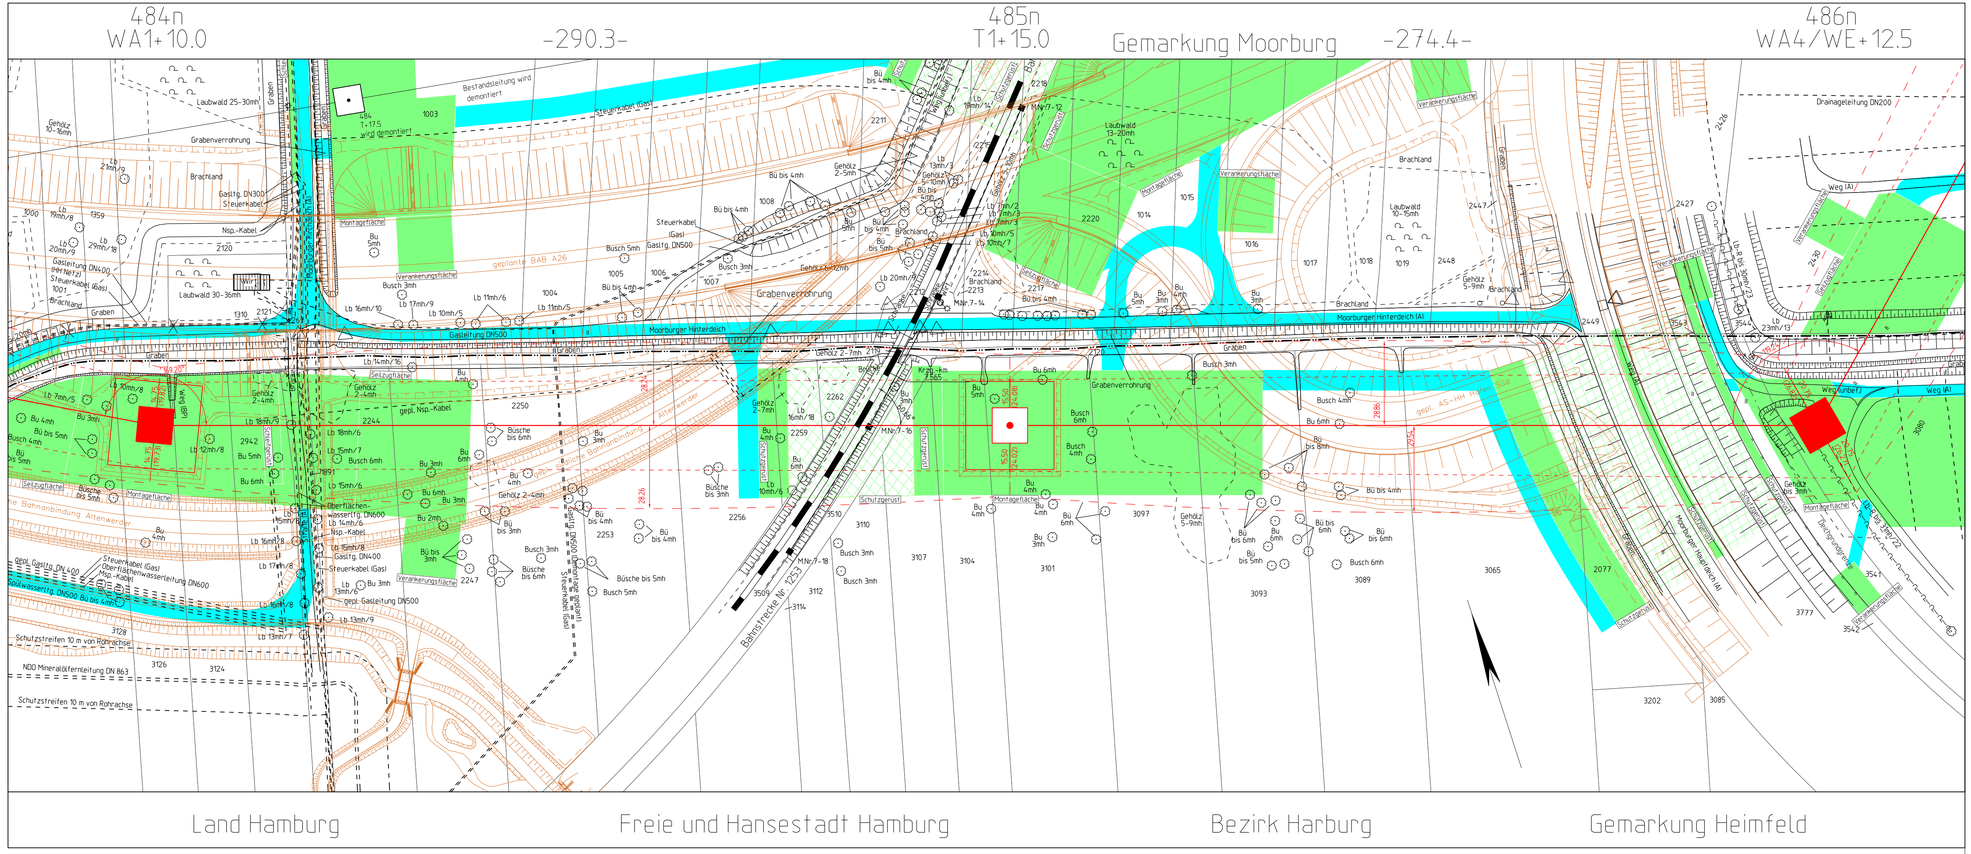

Unterlage zum Feststellungentwurf 1.Planänderung
A26-Ost
AK HH-Süderelbe (A7) bis AD/AS HH-Stillhorn (A1)
VKE 7051: AK HH-Süderelbe (A7) - AS HH-Hafen Süd

380-kV-Freileitung Hamburg Süd - Moorburg M1/M2
110-kV-Freileitung Hamburg Süd - Moorburg 90/91

50hertz

Titel: Lageplan Montageflächen/Seilzugflächen
M 484n - M 486n

Unterlage: 16.3a	Blatt: 3 von 9 / 4 von 9 Index A	Maßstab: 1:1000

Legende:

- Montagefläche
- Montagefläche 110-kV-Kabel
- ~~Seilzugfläche~~
- Netzfläche Schutzgerüst
- Zufahrtsfläche

Grenzen :

- Land
- Reg.Bez.
- Kreis
- Stadt/Gem.
- Gemarkung
- Flur
- Flurstück
- Nutzungsartengrenze
- LSG / NSG
- WSG
- Sondergebiete

- Abspannmast — mit Bemaßung bis zum äußeren Seil, Klammermaße = Schutzstreifenbreite
- Tragmast — mit Bemaßung bis zum äußeren Seil, Klammermaße = Schutzstreifenbreite
- 17 Ordnungsnummer

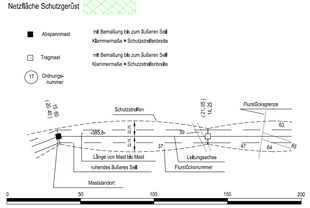

Vorhabenträger:	Bearbeitung:
50Hertz Transmission GmbH Heidestraße 2 10557 Berlin	SPIE SAG GmbH, SB Hannover Zum Blauen See 5 31275 Lehrte

Nr.	Änderung	Datum	Name
1.	Änderung der farblichen Darstellung der A26 und der Planung Dritter	17.06.2021	SPIE/Alcalá
2.	Erhöhung M484n, Verschiebung M485n	17.06.2021	SPIE/Alcalá
3.	Feldvergleich	17.06.2021	SPIE/Alcalá
4.	Anpassung Arbeitsflächen (Zuwegung-, Montage-, Seilzug-, Abankerung- und Schutzgerüstflächen)	17.06.2021	SPIE/Alcalá
5.	Ergänzung Wartungsplatform am M484n	25.06.2021	50Hertz

Kartengrundlage: ALK, Stand 07.2013 /LGV Hamburg

Planwerk im amtlichen Koordinatensystem des Landes HH
ETRS89/UTM32/LS310

Dateibezeichnung: LPM_C_L_HSM_484n-~~0485n~~- 486n	Stand: 12.2016/SAG/Häuschen