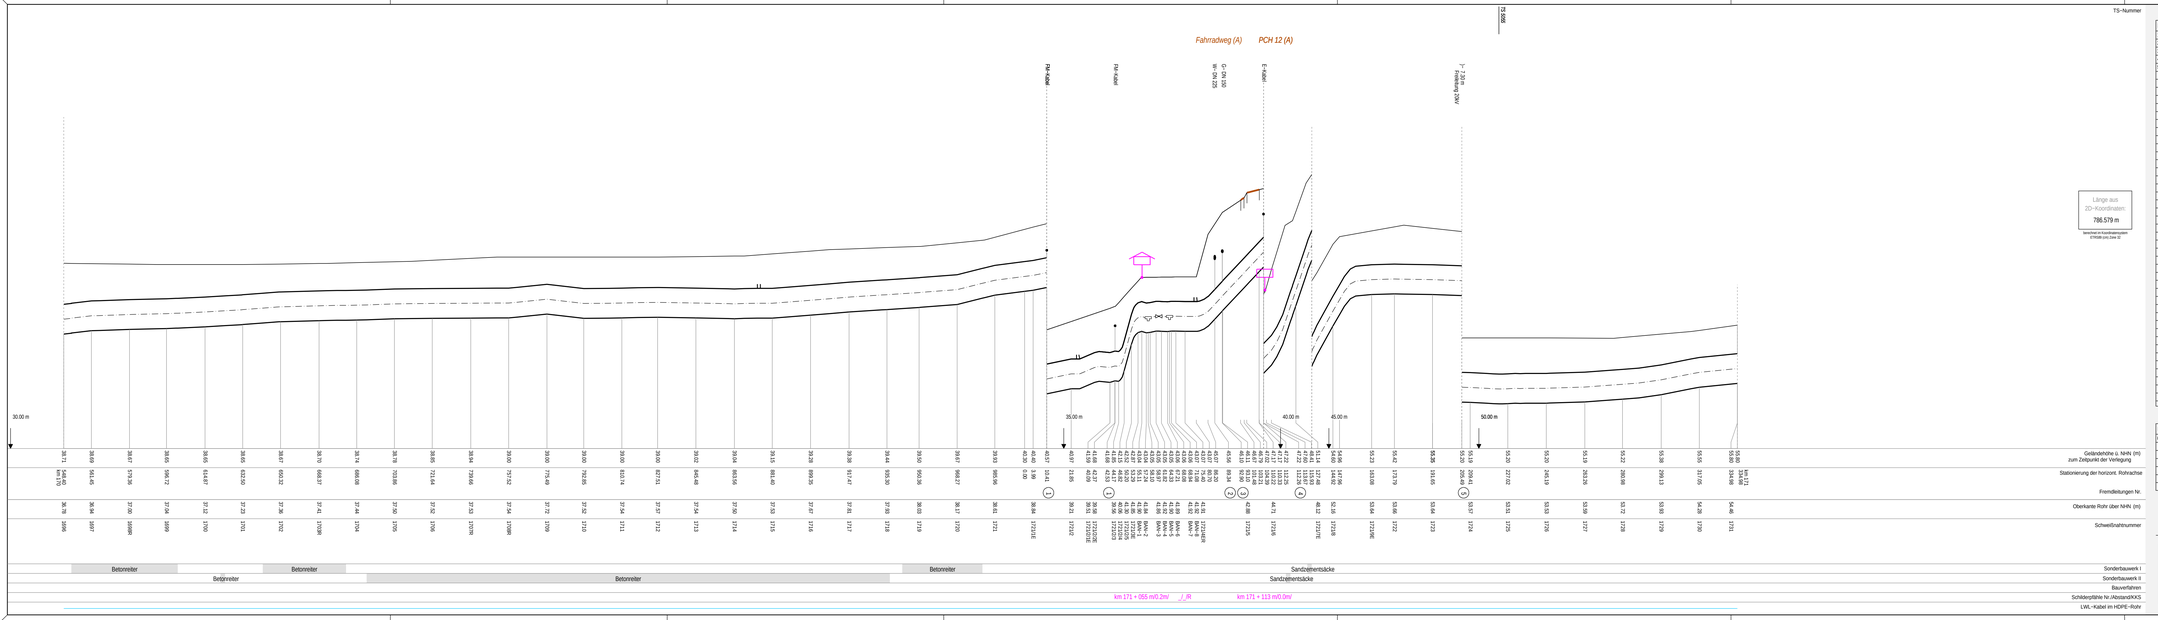

FREMDLEITUNGEN

Nr	U.-Ab.	Leitungsart	Material	SR	Eigentümer
1	0.40m	FM-Kabel			Deutsche Telekom AG, 53113 Bonn, Friedrich-Ebert-Allee 140
2	1.39m	W- DN 225	PE		Zweckverband / Schweriner Umland, 19086 Plate, Suckower Str. 46
3	1.34m	G- DN 150	Stahl		HansaWerk AG, 25450 Quickborn, Schleswig-Holstein-Platz 1
4	1.14m	E-Kabel		Ja	WEMAG AG, 19053 Schwerin, Obotritenring 40
5		Freileitung 20kV			WEMAG AG, 19053 Schwerin, Obotritenring 40

KREUZUNGEN

Detailnr.	Kreuzungsobjekt	Kreuzungsdatum Datenstand
05.S.10	PCH 12	Kreisverwalt. / Parchim, 19370 Parchim, Putlitzer Str. 25

ERDGASFERNLEITUNG NEL

DN 1400 MOP 100

Bestandsplan – Längsprofil

von km 170 + 548 m bis km 171 + 335 m

Maßstab 1:1000
Höhenmaßstab 1:100
Revision D

Plan-Nr. 13.00.00.BL.05.45

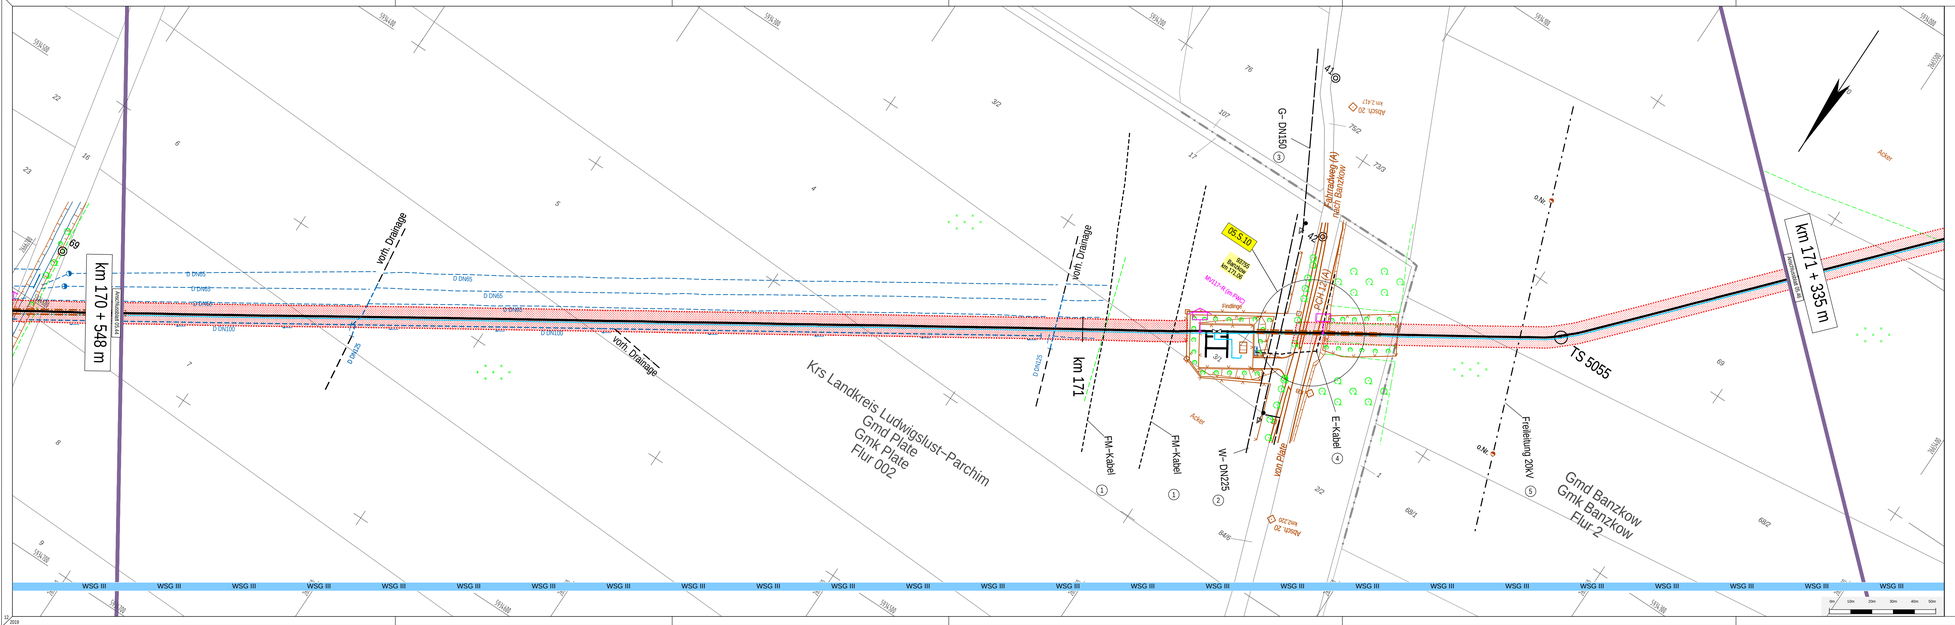

Die im Plan dargestellte Rohrlage kann von der Örtlichkeit abweichen!
Die km–Angaben entsprechen nicht der tatsächlichen Leitungslänge!

NEL

W³ Ingenieurgesellschaft mbH
Beratende Ingenieure

ERDGASFERNLEITUNG NEL

DN 1400 MOP 100

Greifswald nach Rehden

Kreis	Gemeinde	Gemarkung
Ludwigslust–Parchim	Plate, Banzkow	Plate, Banzkow

FESTPUNKTE

Lagesystem ETRS89 (cm) Zone 32 / Höhensystem DHHN2016

PA	PNr-Nr	Rechts	Hoch	Höhe	PA	PNr-Nr	Rechts	Hoch	Höhe
TS	5055	2665576.63	5934217.65						
PP	41	2665732.26	5934174.51	46.60					
PP	42	2665696.13	5934240.04	47.06					
MK	km 171 + 055 m	2665719.61	5934308.94	43.04					
MK	km 171 + 113 m	2665671.01	5934277.72	47.45					

Rev	erstellt	geprüft		freigegeben		Änderung
D	19.04.2019	Ferdinand (WZ)	09.01.2020	GNL-Hla	27.02.2020	Ortsverzeichnis 2018 eingepflegt
C	10.12.2015	Hornung (WZ)	11.12.2015	GNL-Hla	11.12.2015	Schildepfähle geändert
B	08.12.2014	Hornung (WZ)	09.12.2014	GNL-Hla	09.12.2014	GNL-Hla Schildepfahl Nummern geändert und Profile erstellt
-	19.11.2012	C&E/Schneller	25.02.2013	Höhenthal (GASCADE)	25.02.2013	Höhenthal (GASCADE) Erstanfertigung

Bestandsplan

von km 170 + 548 m bis km 171 + 335 m

Maßstab 1:1000
Revision D

Graphischer Maßstab 1 : 1
0 10 20 30 40 50 60 70 80 90 100 m

Plan-Nr. 13.00.00.BL.05.45