Legende:

Grenzen*)
- Land
- Kreis
- Stadt/Gem.
- Gemarkung
- Flur
- Flurstück
- Flurstücksnummer (35/6)
- Zaun
- Bruchkanten (z.B. Böschungsoberkanten)

Leitungen
- Freileitung
- Kabel
- Rohrleitung
- Gas
- Wasser
- Abwasser
- Kreuzungsnummer (0001)
- Leitungsachse (Trassenachse)
- Schutzrohr / HDD-Verfahren
- Schutzrohr / offene Bauweise
- Schutzrohr / HDD-Verfahren neu
- Schutzrohr / offene Bauweise neu
- Kilometrierung (0+000, 0+100)
- planfestgestellte BorWin4 Trasse
- Flurstücks-Ordnungsnummer (1) — entfällt — neu
- Eigentümer-Schlüsselnummer (2) — entfällt — neu
- temporäre Flächeninanspruchnahme (Arbeitsbereich) — temporäre Flächeninanspruchnahme DW5 (Arbeitsbereich)
- dauerhafte Flächeninanspruchnahme (Schutzbereich) — dauerhafte Flächeninanspruchnahme DW5 (Schutzbereich)

Trasse

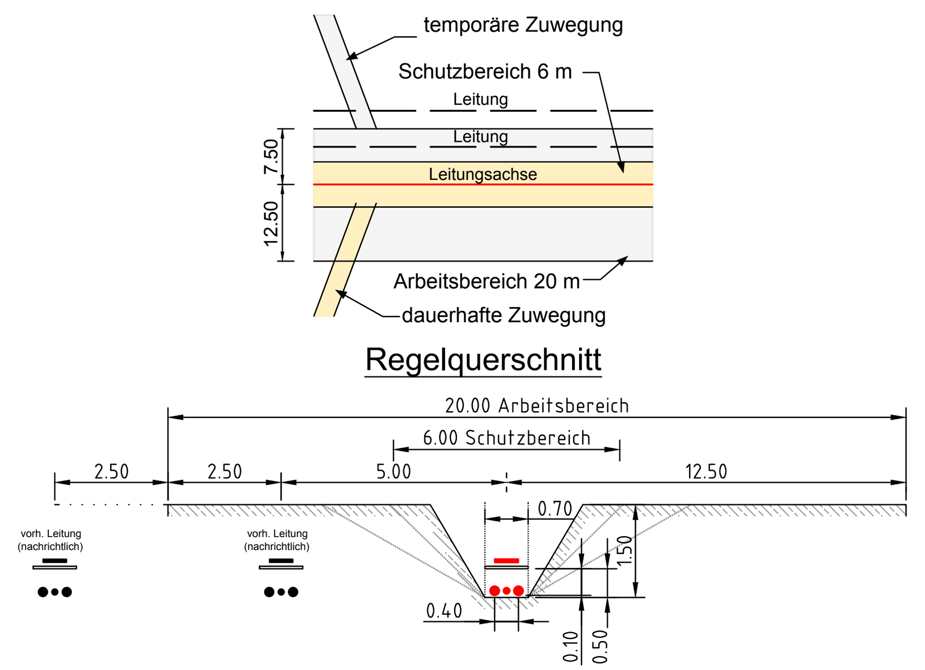

*) Quelle: Auszug aus den Geobasisdaten der Niedersächsischen Vermessungs- und Katasterverwaltung, © 2011 Landesamt für Geoinformation und Landentwicklung Niedersachsen (LGLN)

Deckblatt

Anlage 4.2

DolWin5
600-kV-DC Leitung
DolWin epsilon - Emden/Ost
Lage- und Grunderwerbsplan/ Bauwerksplan

Maßstab: 1:1000

1. Planänderung

Hochspannungskabel: 2 DC-Kabel Typ XLPE

Steuerkabel: LWL-Kabel

Lage und Tiefe von kreuzenden Leitungen dienen nur zur Übersicht.

Planfeststellungsunterlage	Aufgestellt Bayreuth, den 08.03.2013 ~~DC Netz BorWin4 GmbH~~ i.V. [Unterschrift] i.A. [Unterschrift] TenneT Offshore GmbH
SPIE	Ersteller-Zeichnungs-Nr: ~~LH-15-6008_4.2.028~~ LH-15-6011_4.2.014

Suurhusen	Hinte	Aurich				
Loppersum	Hinte	Aurich	1	16.04.18	Rötz	Trassenlage, BE-Flächen
Gemarkung	Gemeinde	Landkreis	Ind.	Datum	Name	Änderung

Zugehörigkeit	Verweis	Maßstab	Format
-		1:1000	1189x297

Technische Referenz	Erstellt durch	Genehmigt von	Änd.	Ausgabedatum	Dokumentenstatus	Zählteil
	SPIE SAG GmbH H.Othmer / H.Rötz	~~DC Netz BorWin4 GmbH~~ TenneT Offshore GmbH	-	01.03.2013 Erstelldatum -	E	014 Blatt 41

TenneT (Taking power further)	Objektname ~~LH-15-6008 600-kV-DC Leitung BorWin delta - Emden/Ost~~ LH-15-6011 600-kV-DC Leitung DolWin epsilon - Emden/Ost
	Klassifikation - Dokumentenart LD1
Ident-Nr.	Titel Lage- und Grunderwerbsplan / Bauwerksplan ~~km 19+000 bis 19+830~~ km 08+060 bis 08+950