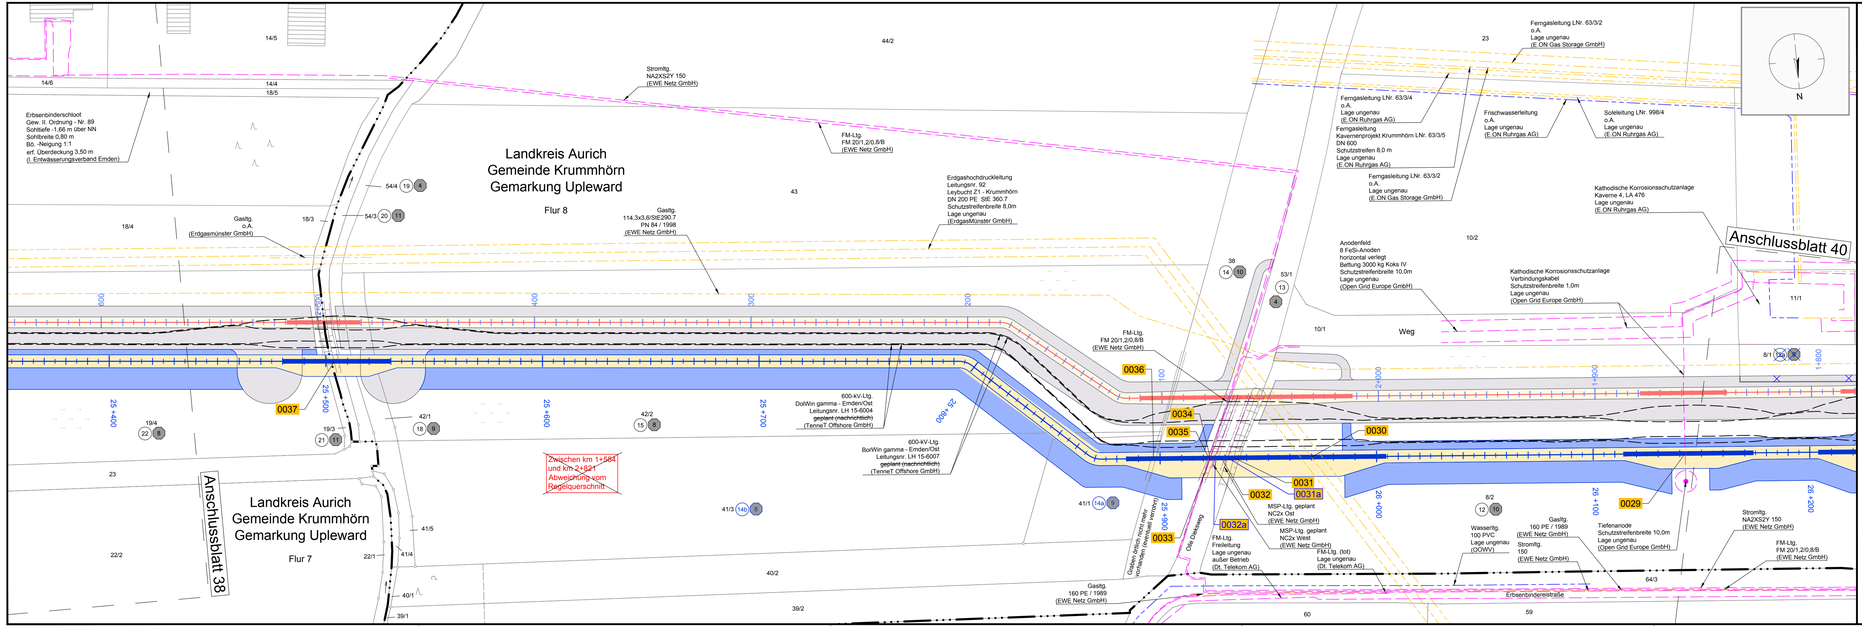

Legende:

Grenzen*)

- Land
- Kreis
- Stadt/Gem.
- Gemarkung
- Flur
- Flurstück
- Flurstücksnummer (35/6)
- Zaun
- Bruchkanten (z.B. Böschungsoberkanten)

Leitungen

- Freileitung
- Kabel
- Rohrleitung
- Gas
- Wasser
- Abwasser
- Kreuzungsnummer (0001)
- Leitungsachse (Trassenachse)
- Schutzrohr / HDD-Verfahren
- Schutzrohr / offene Bauweise
- Schutzrohr / HDD-Verfahren neu
- Schutzrohr / offene Bauweise neu
- Kilometrierung (0+000 – 0+100)
- planfestgestellte BorWin4 Trasse
- Flurstücks-Ordnungsnummer: 1 entfällt, 1 neu
- Eigentümer-Schlüsselnummer: 2 entfällt, 2 neu
- temporäre Flächeninanspruchnahme (Arbeitsbereich)
- temporäre Flächeninanspruchnahme DW5 (Arbeitsbereich)
- dauerhafte Flächeninanspruchnahme (Schutzbereich)
- dauerhafte Flächeninanspruchnahme DW5 (Schutzbereich)

*) Quelle: Auszug aus den Geobasisdaten der Niedersächsischen Vermessungs- und Katasterverwaltung, © 2011 Landesamt für Geoinformation und Landentwicklung Niedersachsen (LGLN)

Trasse

Regelquerschnitt

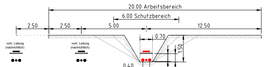

Deckblatt

Anlage 4.2

DolWin5
600-kV-DC Leitung
DolWin epsilon - Emden/Ost
Lage- und Grunderwerbsplan/ Bauwerksplan

Maßstab: 1:1000

1. Planänderung

Hochspannungskabel: 2 DC-Kabel Typ XLPE

Steuerkabel: LWL-Kabel

Lage und Tiefe von kreuzenden Leitungen dienen nur zur Übersicht.

Planfeststellungsunterlage

Aufgestellt Bayreuth, den 08.03.2013

~~H.Hirt-Borwin-GmbH~~
TenneT Offshore GmbH

SPIE

Ersteller-Zeichnungs-Nr.: ~~LH-15-6008_4.2.003~~ LH-15-6011_4.2.039

Upleward	Krummhörn	Aurich	1	17.04.18	Rotz	Trassenlage, BE-Flächen
Gemarkung	Gemeinde	Landkreis	Ind.	Datum	Name	Änderung

Zugehörigkeit		Verweis	Maßstab 1:1000 / Format 841x297
Technische Referenz	Erstellt durch: SPIE SAG GmbH, H.Ohlmer / H.Rotz	Genehmigt von: ~~DC Netz BorWin4 GmbH~~ TenneT Offshore GmbH	Änd. - / Ausgabedatum 01.03.2013 Ersatzdatum / Dokumentenstatus E / Zählbl 039 Blatt 41
Objektname	~~LH-15-6008 600-kV-DC Leitung BorWin delta – Emden/Ost~~ LH-15-6011 600-kV-DC Leitung DolWin epsilon - Emden/Ost		
Klassifikation - Dokumentenart	LD1		
Ident-Nr.	Titel: Lage- und Grunderwerbsplan / Bauwerksplan km 1+600 bis 2+600 – km 25+360 bis 26+210		