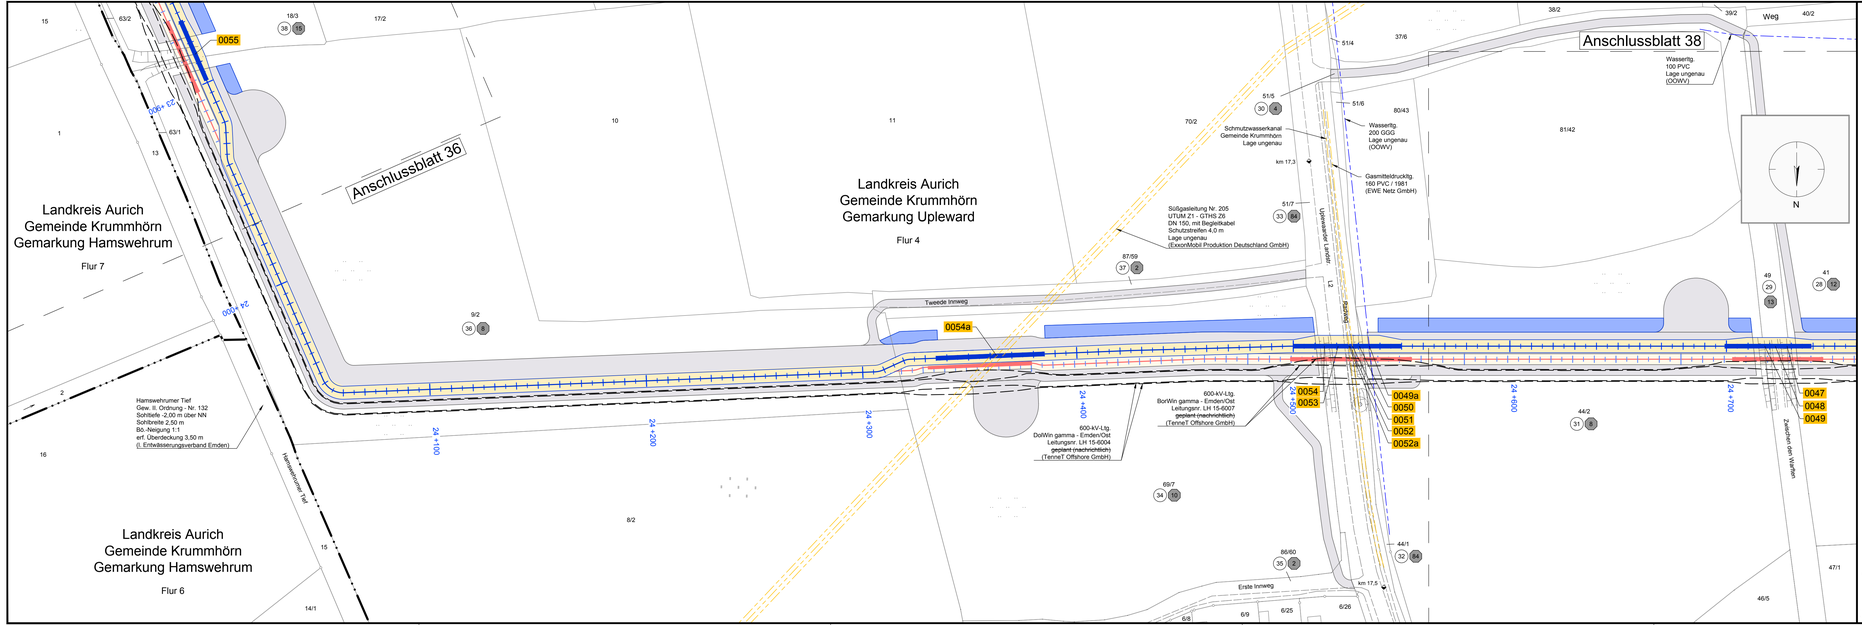

Legende:

Grenzen*)
- Land
- Kreis
- Stadt/Gem.
- Gemarkung
- Flur
- Flurstück
- Flurstücksnummer (35/6)
- Zaun
- Bruchkanten (z.B. Böschungsoberkanten)

Leitungen
- Freileitung
- Kabel
- Rohrleitung
- Gas
- Wasser
- Abwasser
- Kreuzungsnummer (0001)
- Leitungsachse (Trassenachse)
- Schutzrohr / HDD-Verfahren
- Schutzrohr / offene Bauweise
- Schutzrohr / HDD-Verfahren neu
- Schutzrohr / offene Bauweise neu
- Kilometrierung (23+000, 23+100)
- planfestgestellte BorWin4 Trasse

- Flurstücks-Ordnungsnummer: 1 entfällt 1 neu
- Eigentümer-Schlüsselnummer: 2 entfällt 2 neu
- temporäre Flächeninanspruchnahme (Arbeitsbereich): temporäre Flächeninanspruchnahme DWS (Arbeitsbereich)
- dauerhafte Flächeninanspruchnahme (Schutzbereich): dauerhafte Flächeninanspruchnahme DWS (Schutzbereich)

Trasse

Regelquerschnitt

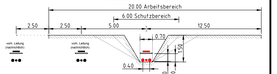

*) Quelle: Auszug aus den Geobasisdaten der Niedersächsischen Vermessungs- und Katasterverwaltung, © 2011 Landesamt für Geoinformation und Landentwicklung Niedersachsen (LGLN)

Deckblatt

Anlage 4.2

DolWin5
600-kV-DC Leitung
DolWin epsilon - Emden/Ost
Lage- und Grunderwerbsplan/ Bauwerksplan

Maßstab: 1:1000

1. Planänderung

Hochspannungskabel: 2 DC-Kabel Typ XLPE

Steuerkabel: LWL-Kabel

Lage und Tiefe von kreuzenden Leitungen dienen nur zur Übersicht.

Planfeststellungsunterlage

Aufgestellt Bayreuth, den 08.03.2013
W.Netz BorWin4 GmbH
TenneT Offshore GmbH

SPIE

Ersteller-Zeichnungs-Nr.: ~~LH-15-6008_4.2.005~~ LH-15-6011_4.2.037

Upleward	Krummhörn	Aurich	2	12.04.18	Rötz	Trassenlage, BE-Flächen
Hamswehrum	Krummhörn	Aurich	1	30.10.13	Rötz	HDD-Bohrung ergänzt
Gemarkung	Gemeinde	Landkreis	Ind.	Datum	Name	Änderung

Zugehörigkeit: -
Verweis:
Maßstab: 1:1000
Format: 841x297

Technische Referenz:
Erstellt durch: SPIE SAG GmbH, H.Ohmer / H.Rötz
Genehmigt von: ~~DC Netz BorWin4 GmbH~~ TenneT Offshore GmbH
Änd.: -
Ausgabedatum: 01.03.2013 Erstelldatum
Dokumentenstatus: E
Zähltiefe: 037
Blatt: 41

TenneT Taking power further

Objektname: ~~LH-15-6008 600-kV-DC Leitung BorWin delta – Emden/Ost~~ LH-15-6011 600-kV-DC Leitung DolWin epsilon - Emden/Ost

Klassifikation - Dokumentenart: LD1

Ident-Nr.:

Titel: Lage- und Grunderwerbsplan / Bauwerksplan
~~km 3+400 bis 4+100~~ km 23+870 bis 24+750