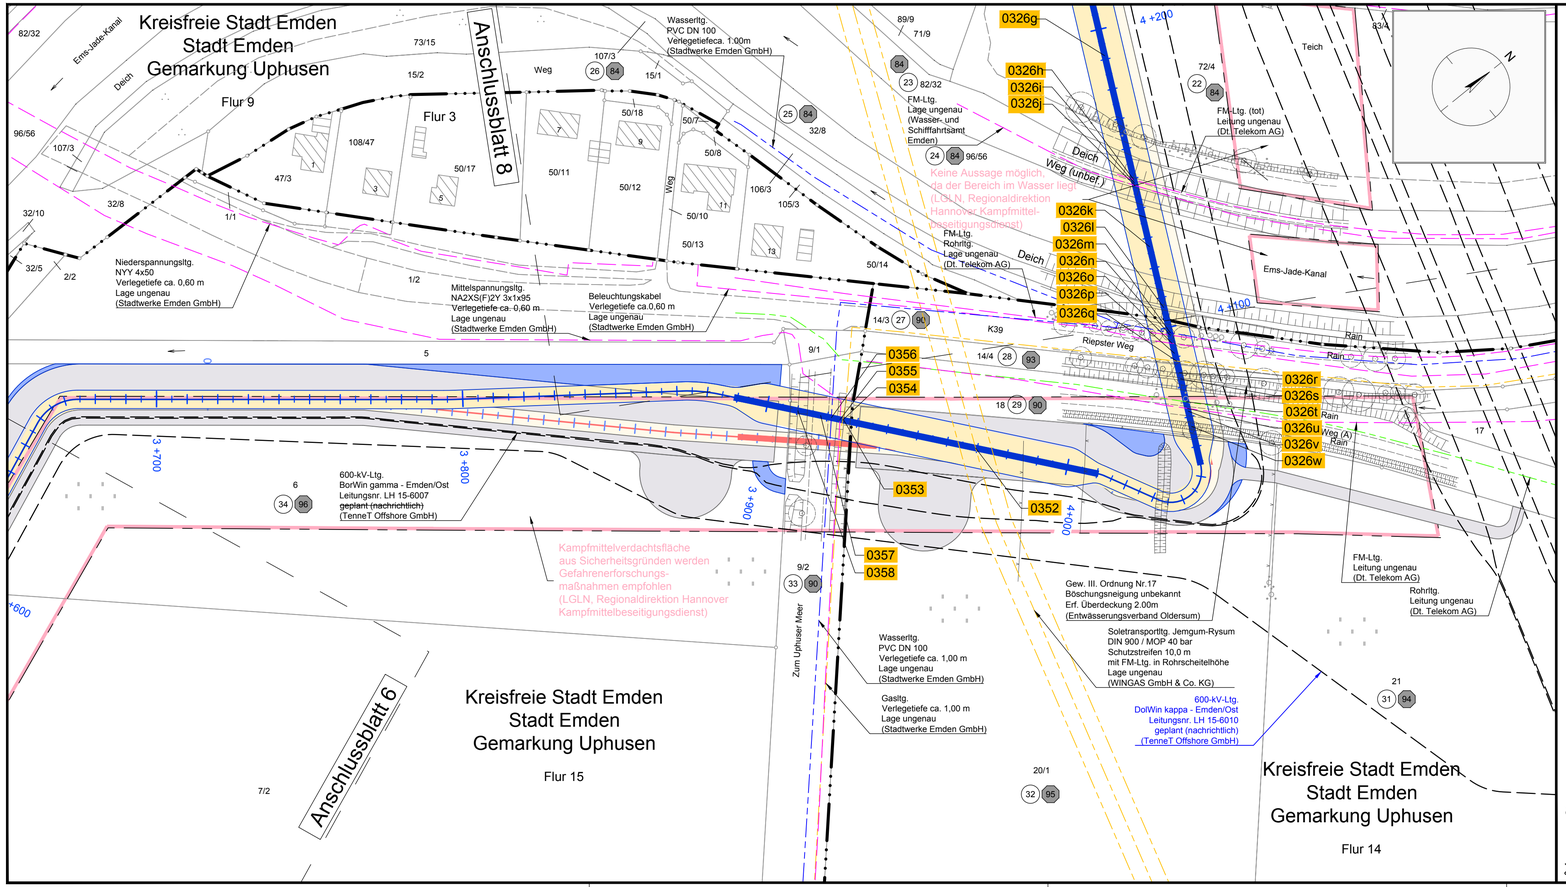

Legende:

Grenzen*)

- Land
- Kreis
- Stadt/Gem.
- Gemarkung
- Flur
- Flurstück
- Flurstücksnummer (35/6)
- Zaun
- Bruchkanten (z.B. Böschungsoberkanten)

Leitungen

- Freileitung
- Kabel
- Rohrleitung
- Gas
- Wasser
- Abwasser
- Kreuzungsnummer (0001)
- Leitungsachse (Trassenachse)
- Schutzrohr / HDD-Verfahren
- Schutzrohr / offene Bauweise
- Schutzrohr / HDD-Verfahren neu
- Schutzrohr / offene Bauweise neu
- Kilometrierung (0000+0 … 0+100)
- planfestgestellte BorWin4 Trasse
- Flurstücks-Ordnungsnummer (1 entfällt, 1 neu)
- Eigentümer-Schlüsselnummer (2 entfällt, 2 neu)
- temporäre Flächeninanspruchnahme (Arbeitsbereich) / temporäre Flächeninanspruchnahme DW5 (Arbeitsbereich)
- dauerhafte Flächeninanspruchnahme (Schutzbereich) / dauerhafte Flächeninanspruchnahme DW5 (Schutzbereich)

*) Quelle: Auszug aus den Geobasisdaten der Niedersächsischen Vermessungs- und Katasterverwaltung,
© 2011 Landesamt für Geoinformation und Landentwicklung Niedersachsen (LGLN)

Trasse

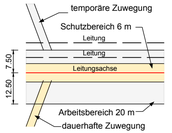

Regelquerschnitt

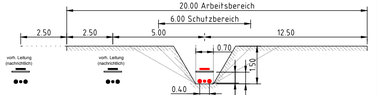

Deckblatt

Anlage 4.2

DolWin5
600-kV-DC Leitung
DolWin epsilon - Emden/Ost
Lage- und Grunderwerbsplan/ Bauwerksplan

Maßstab: 1:1000

1. Planänderung

Hochspannungskabel: 2 DC-Kabel Typ XLPE
Steuerkabel: LWL-Kabel
Lage und Tiefe von kreuzenden Leitungen dienen nur zur Übersicht.

Planfeststellungsunterlage					Aufgestellt Bayreuth, den 08.03.2013 DC Netz BorWin4 GmbH TenneT Offshore GmbH	
SPIE		Ersteller-Zeichnungs-Nr:			~~LH-15-6008_4.2.035~~ LH-15-6011_4.2.007	
			2	12.04.18	Rötz	Trassenlage, BE-Flächen
Uphusen	Stadt Emden	Kreisfreie Stadt Emden	1	08.2014	Lipp	Änderung Trassenverlauf
Gemarkung	Gemeinde	Landkreis	Ind.	Datum	Name	Änderung

Zugehörigkeit: -		Verweis	Maßstab: 1:1000	Format: 841x297
Technische Referenz	Erstellt durch: SPIE SAG GmbH, H.Othmer / H.Rötz	Genehmigt von: ~~DC Netz BorWin4 GmbH~~ TenneT Offshore GmbH	Änd.: -	Ausgabedatum: 01.03.2013 Erstelldatum: -
			Dokumentenstatus: E	Zähleil: 007 Blatt: 41
TenneT	Objektname: ~~LH-15-6008 600-kV-DC Leitung BorWin delta - Emden/Ost~~ LH-15-6011 600-kV-DC Leitung DolWin epsilon - Emden/Ost			
	Klassifikation - Dokumentenart: LD1			
Ident-Nr.	Titel: Lage- und Grunderwerbsplan / Bauwerksplan ~~km 23+750 bis 24+270~~ km 02+650 bis 04+200			