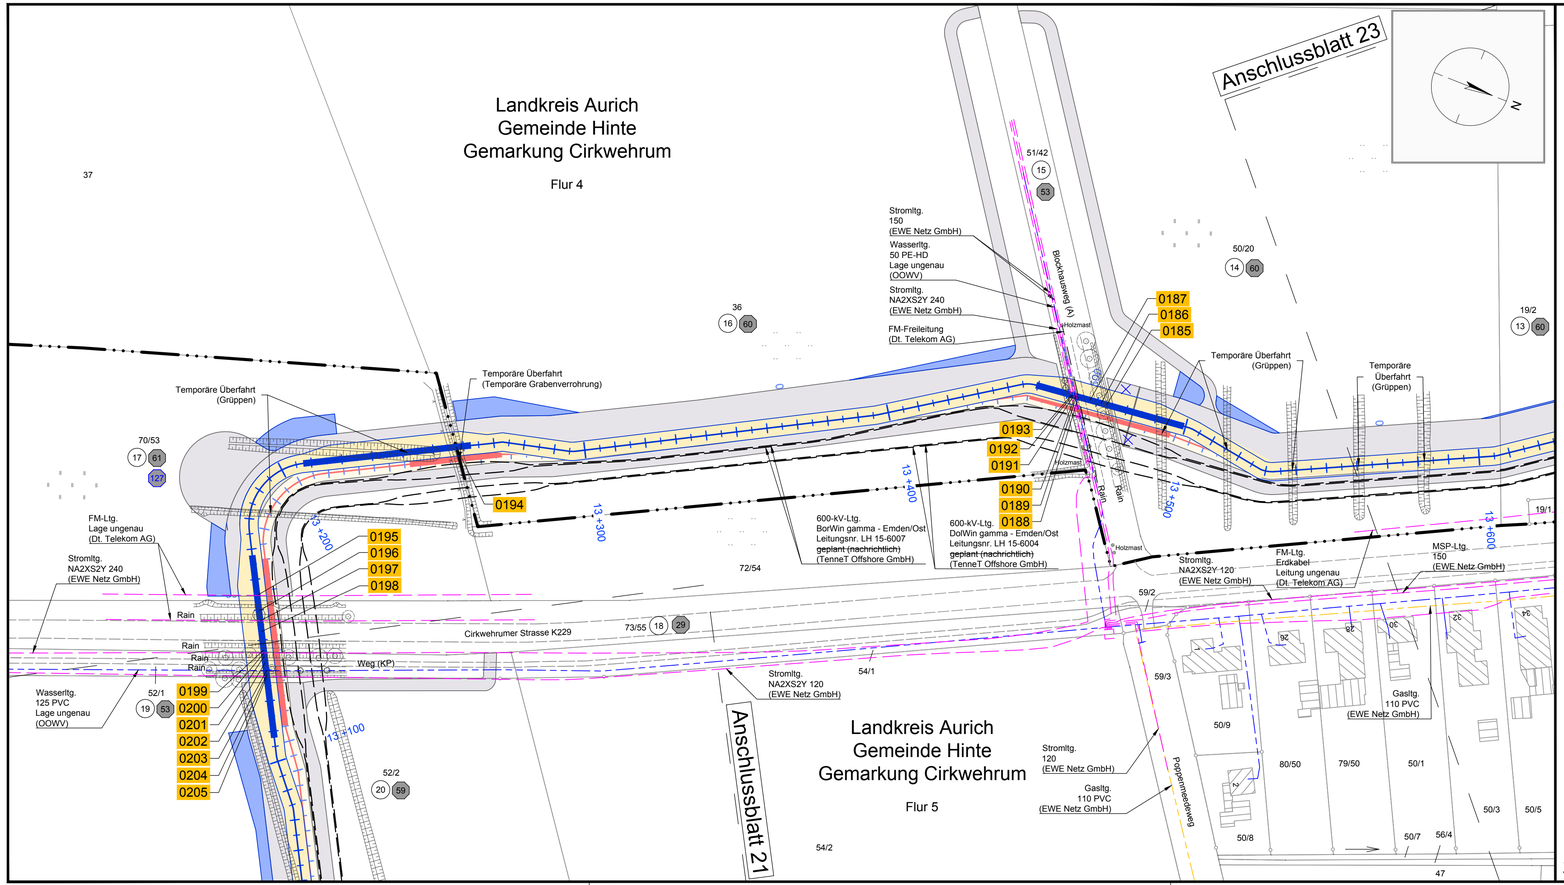

Legende:

Grenzen*)

- Land
- Kreis
- Stadt/Gem.
- Gemarkung
- Flur
- Flurstück
- Flurstücksnummer (35/6)
- Zaun
- Bruchkanten (z.B. Böschungsoberkanten)

Leitungen

- Freileitung
- Kabel
- Rohrleitung
- Gas
- Wasser
- Abwasser
- Kreuzungsnummer (0001)
- Leitungsachse (Trassenachse)
- Schutzrohr / HDD-Verfahren
- Schutzrohr / offene Bauweise
- Schutzrohr / HDD-Verfahren neu
- Schutzrohr / offene Bauweise neu
- Kilometrierung (0+000, 0+100)
- planfestgestellte BorWin4 Trasse
- Flurstücks-Ordnungsnummer (1 entfällt, 1 neu)
- Eigentümer-Schlüsselnummer (2 entfällt, 2 neu)
- temporäre Flächeninanspruchnahme (Arbeitsbereich)
- temporäre Flächeninanspruchnahme DW5 (Arbeitsbereich)
- dauerhafte Flächeninanspruchnahme (Schutzbereich)
- dauerhafte Flächeninanspruchnahme DW5 (Schutzbereich)

Trasse

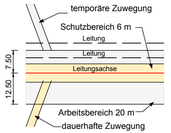

Regelquerschnitt

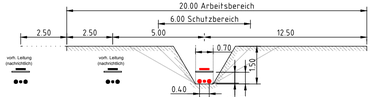

*) Quelle: Auszug aus den Geobasisdaten der Niedersächsischen Vermessungs- und Katasterverwaltung, © 2011 Landesamt für Geoinformation und Landentwicklung Niedersachsen (LGLN)

Deckblatt

Anlage 4.2

DolWin5
600-kV-DC Leitung
DolWin epsilon - Emden/Ost
Lage- und Grunderwerbsplan/ Bauwerksplan

Maßstab: 1:1000

1. Planänderung

Hochspannungskabel: 2 DC-Kabel Typ XLPE
Steuerkabel: LWL-Kabel
Lage und Tiefe von kreuzenden Leitungen dienen nur zur Übersicht.

Planfeststellungsunterlage					Aufgestellt Bayreuth, den 08.03.2013 ~~DE Netz BorWin4 GmbH~~ i.V. i.A. TenneT Offshore GmbH	
SPIE		Ersteller-Zeichnungs-Nr:		~~LH-15-6008_4.2.020~~ LH-15-6011_4.2.022		
Cirkwehrum	Hinte	Aurich	1	17.04.18	Rötz	Trassenlage, BE-Flächen
Gemarkung	Gemeinde	Landkreis	Ind.	Datum	Name	Änderung

Zugehörigkeit -			Verweis	Maßstab 1:1000	Format 841x297
Technische Referenz	Erstellt durch SPIE SAG GmbH H.Othmer / H.Rötz	Genehmigt von ~~DC Netz BorWin4 GmbH~~ TenneT Offshore GmbH	Änd. - Ausgabedatum 01.03.2013 Ersteldatum -	Dokumentenstatus E	Zähiteil 022 Blatt 41
TenneT Making power further	Objektname ~~LH-15-6008 600-kV-DC Leitung BorWin delta - Emden/Ost~~ LH-15-6011 600-kV-DC Leitung DolWin epsilon - Emden/Ost				
	Klassifikation - Dokumentenart LD1				
Ident-Nr.	Titel Lage- und Grunderwerbsplan / Bauwerksplan ~~km 14+400 bis 14+850~~ km 13+070 bis 13+620				