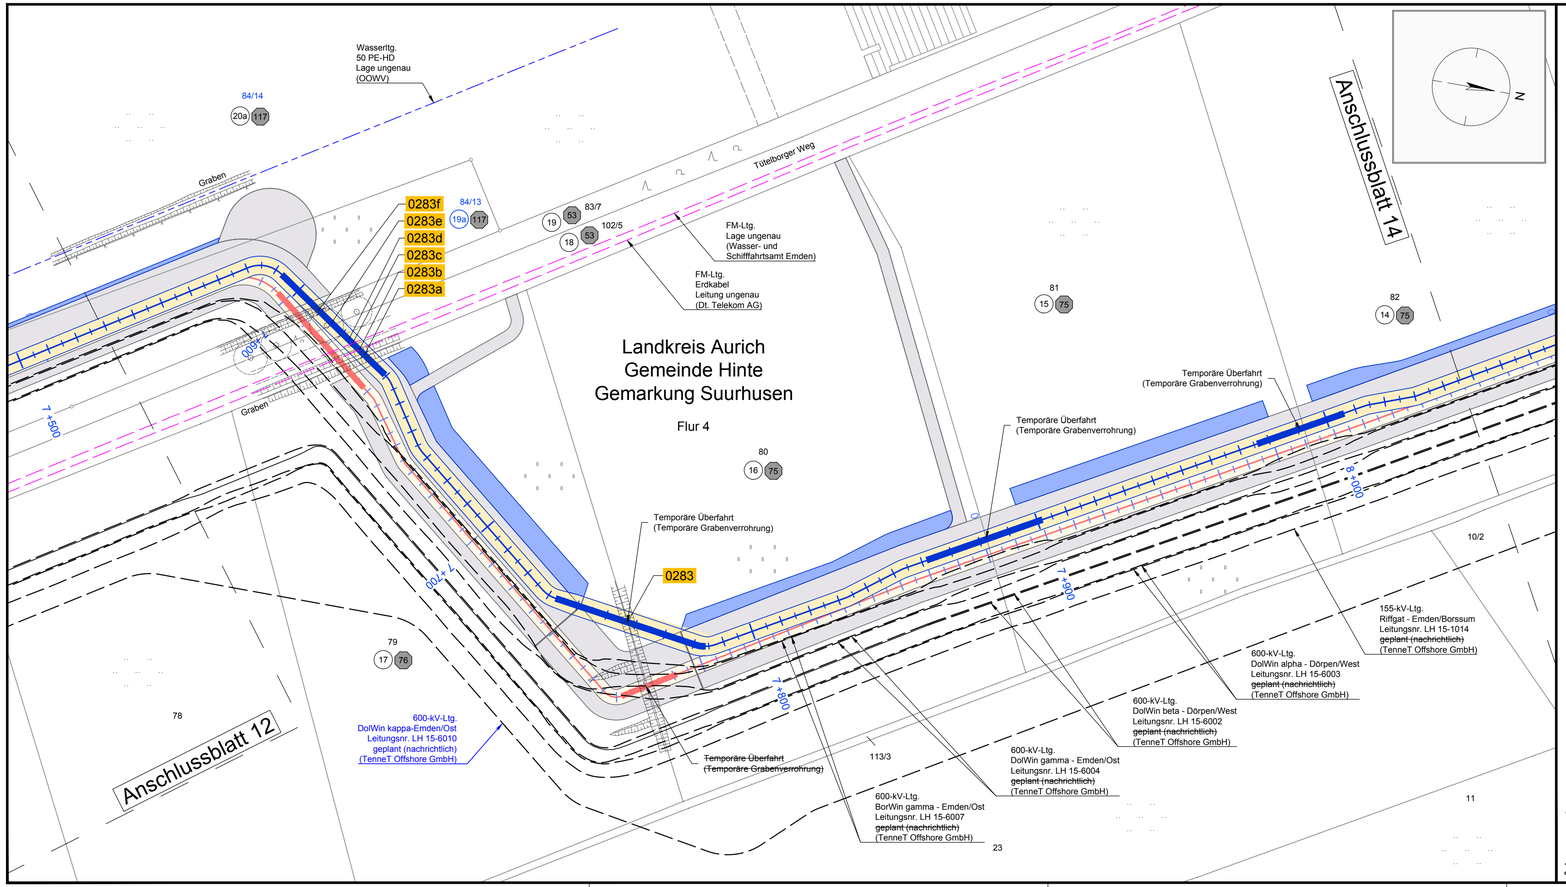

Legende:

Grenzen*)

Land
Kreis
Stadt/Gem.
Gemarkung
Flur
Flurstück
Flurstücksnummer — 35/6
Zaun
Bruchkanten (z.B. Böschungsoberkanten)

Leitungen

Freileitung
Kabel
Rohrleitung
Gas
Wasser
Abwasser
Kreuzungsnummer — 0001
Leitungsachse (Trassenachse)
Schutzrohr / HDD-Verfahren
Schutzrohr / offene Bauweise
Schutzrohr / HDD-Verfahren neu
Schutzrohr / offene Bauweise neu
Kilometrierung — 0+000 … 0+100
planfestgestellte BorWin4 Trasse
Flurstücks-Ordnungsnummer — 1 entfällt 1 neu
Eigentümer-Schlüsselnummer — 2 entfällt 2 neu
temporäre Flächeninanspruchnahme (Arbeitsbereich) — temporäre Flächeninanspruchnahme DW5 (Arbeitsbereich)
dauerhafte Flächeninanspruchnahme (Schutzbereich) — dauerhafte Flächeninanspruchnahme DW5 (Schutzbereich)

Trasse

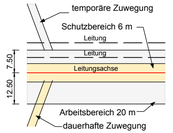

Regelquerschnitt

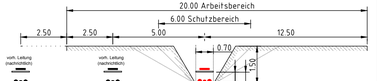

*) Quelle: Auszug aus den Geobasisdaten der Niedersächsischen Vermessungs- und Katasterverwaltung.
© 2011 Landesamt für Geoinformation und Landentwicklung Niedersachsen (LGLN)

Deckblatt

Anlage 4.2

DolWin5
600-kV-DC Leitung
DolWin epsilon - Emden/Ost
Lage- und Grunderwerbsplan/ Bauwerksplan

Maßstab: 1:1000

1. Planänderung

Hochspannungskabel: 2 DC-Kabel Typ XLPE
Steuerkabel: LWL-Kabel
Lage und Tiefe von kreuzenden Leitungen dienen nur zur Übersicht.

Planfeststellungsunterlage					Aufgestellt: Bayreuth, den 08.03.2013 ~~DC Netz BorWin4 GmbH~~ H. Ebert TenneT Offshore GmbH i.A. Mundt	
SPIE			Ersteller-Zeichnungs-Nr:		~~LH-15-6008_4.2.029~~ LH-15-6011_4.2.013	
			2	16.04.18	Rötz	Trassenlage, BE-Flächen
Suurhusen	Hinte	Aurich	1	28.11.13	Rötz	Änderung Trassenverlauf
Gemarkung	Gemeinde	Landkreis	Ind.	Datum	Name	Änderung

Zugehörigkeit -			Verweis		Maßstab 1:1000	Format 841x297
Technische Referenz	Erstellt durch SPIE SAG GmbH H.Othmer / H.Rötz	Genehmigt von ~~DC Netz BorWin4 GmbH~~ TenneT Offshore GmbH	Änd. -	Ausgabedatum 01.03.2013 Erstelldatum -	Dokumentenstatus E	Zählteil 013 Blatt 41
TenneT	Objektname ~~LH-15-6008 600-kV-DC Leitung BorWin delta - Emden/Ost~~ LH-15-6011 600-kV-DC Leitung DolWin epsilon - Emden/Ost					
	Klassifikation - Dokumentenart LD1					
Ident-Nr.	Titel Lage- und Grunderwerbsplan / Bauwerksplan ~~km 19+830 bis 20+400~~ km 07+500 bis 08+070					