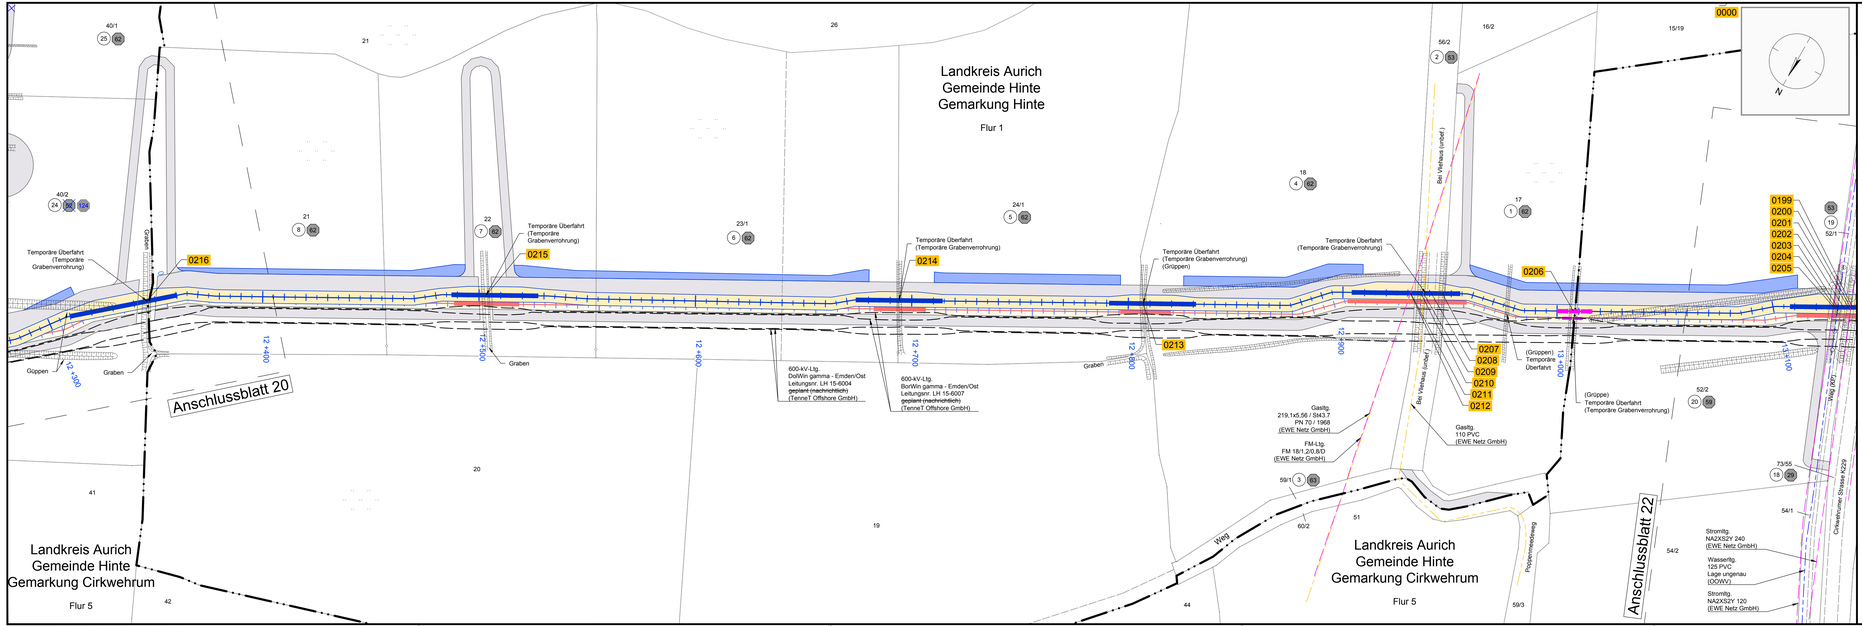

Legende:

Grenzen*)
- Land
- Kreis
- Stadt/Gem.
- Gemarkung
- Flur
- Flurstück
- Flurstücksnummer 35/6
- Zaun
- Bruchkanten (z.B. Böschungsoberkanten)

Leitungen
- Freileitung
- Kabel
- Rohrleitung
- Gas
- Wasser
- Abwasser
- Kreuzungsnummer 0001
- Leitungsachse (Trassenachse)
- Schutzrohr / HDD-Verfahren
- Schutzrohr / offene Bauweise
- Schutzrohr / HDD-Verfahren neu
- Schutzrohr / offene Bauweise neu
- Kilometrierung 000+000 bis 130+000
- planfestgestellte BorWin4 Trasse

- Flurstücks-Ordnungsnummer: 1 entfällt 1 neu
- Eigentümer-Schlüsselnummer: 2 entfällt 2 neu
- temporäre Flächeninanspruchnahme (Arbeitsbereich) / temporäre Flächeninanspruchnahme DW5 (Arbeitsbereich)
- dauerhafte Flächeninanspruchnahme (Schutzbereich) / dauerhafte Flächeninanspruchnahme DW5 (Schutzbereich)

Trasse

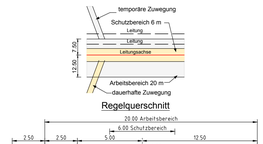

Regelquerschnitt

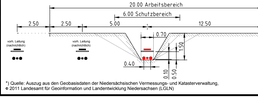

*) Quelle: Auszug aus den Geobasisdaten der Niedersächsischen Vermessungs- und Katasterverwaltung, © 2011 Landesamt für Geoinformation und Landentwicklung Niedersachsen (LGLN)

Deckblatt

Anlage 4.2

DolWin5
600-kV-DC Leitung
DolWin epsilon - Emden/Ost
Lage- und Grunderwerbsplan/ Bauwerksplan

Maßstab: 1:1000

1. Planänderung

Hochspannungskabel: 2 DC-Kabel Typ XLPE

Steuerkabel: LWL-Kabel

Lage und Tiefe von kreuzenden Leitungen dienen nur zur Übersicht.

Planfeststellungsunterlage					Aufgestellt: Bayreuth, den 08.03.2013 W.Hertz-Borkens-Gnirß TenneT Offshore GmbH	
SPIE		Ersteller-Zeichnungs-Nr:			~~LH-15-6008_4.2.021~~ LH-15-6011_4.2.021	
Hinte	Hinte	Aurich				
Cirkwehrum	Hinte	Aurich	1	17.04.18	Rotz	Trassenlage, BE-Flächen
Gemarkung	Gemeinde	Landkreis	Ind.	Datum	Name	Änderung

Zugehörigkeit -		Verweis	Maßstab 1:1000	Format 841x297
Technische Referenz	Erstellt durch SPIE SAG GmbH H.Ohmer / H.Rotz	Genehmigt von DC Netz BorWin4 GmbH TenneT Offshore GmbH	Änd. -	Ausgabedatum 01.03.2013 Erstellstatum	Dokumentenstatus E	Zählbl 021 Blatt 41
TenneT Taking power further	Objektname ~~LH-15-6008 600-kV-DC Leitung BorWin delta – Emden/Ost~~ LH-15-6011 600-kV-DC Leitung DolWin epsilon - Emden/Ost					
	Klassifikation - Dokumentenart LD1					
Ident-Nr.	Titel Lage- und Grunderwerbsplan / Bauwerksplan ~~km 14+850 bis 15+650~~ km 12+250 bis 13+130					