Legende:

Grenzen*)

- Land
- Kreis
- Stadt/Gem.
- Gemarkung
- Flur
- Flurstück
- Flurstücksnummer — 35/6
- Zaun
- Bruchkanten (z.B. Böschungsoberkanten)

Leitungen

- Freileitung
- Kabel
- Rohrleitung
- Gas
- Wasser
- Abwasser
- Kreuzungsnummer — 0001
- Leitungsachse (Trassenachse)
- Schutzrohr / HDD-Verfahren
- Schutzrohr / offene Bauweise
- Schutzrohr / HDD-Verfahren neu
- Schutzrohr / offene Bauweise neu
- Kilometrierung — 0+000, 0+100
- planfestgestellte BorWin4 Trasse
- Flurstücks-Ordnungsnummer — 1 — entfällt — 1 neu
- Eigentümer-Schlüsselnummer — 2 — entfällt — 2 neu
- temporäre Flächeninanspruchnahme (Arbeitsbereich) — temporäre Flächeninanspruchnahme DW5 (Arbeitsbereich)
- dauerhafte Flächeninanspruchnahme (Schutzbereich) — dauerhafte Flächeninanspruchnahme DW5 (Schutzbereich)

Trasse

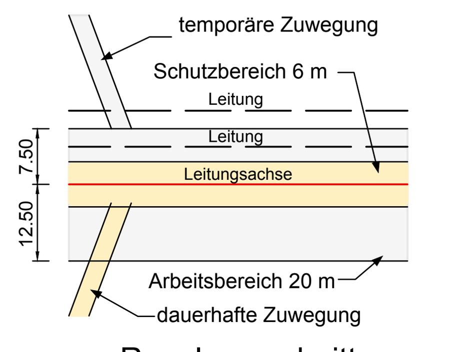

Regelquerschnitt

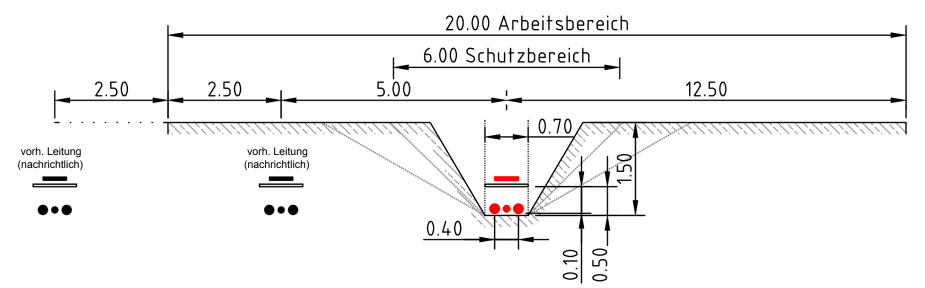

*) Quelle: Auszug aus den Geobasisdaten der Niedersächsischen Vermessungs- und Katasterverwaltung,
© 2011 Landesamt für Geoinformation und Landentwicklung Niedersachsen (LGLN)

Deckblatt

Anlage 4.2

DolWin5
600-kV-DC Leitung
DolWin epsilon - Emden/Ost
Lage- und Grunderwerbsplan/ Bauwerksplan

Maßstab: 1:1000

1. Planänderung

Hochspannungskabel: 2 DC-Kabel Typ XLPE

Steuerkabel: LWL-Kabel

Lage und Tiefe von kreuzenden Leitungen dienen nur zur Übersicht.

Planfeststellungsunterlage

Aufgestellt Bayreuth, den 08.03.2013
~~DC Netz BorWin4 GmbH~~ i.V. [signature] i.A. [signature]
TenneT Offshore GmbH

SPIE — Ersteller-Zeichnungs-Nr.: ~~LH-15-6008_4.2.030~~ LH-15-6011_4.2.012

Gemarkung	Gemeinde	Landkreis	Ind.	Datum	Name	Änderung
			2	16.04.18	Rötz	Trassenlage, BE-Flächen
Suurhusen	Hinte	Aurich	1	22.11.13	Rötz	Änderung Trassenverlauf

Zugehörigkeit	Verweis	Maßstab	Format
-		1:1000	1189x297

Technische Referenz	Erstellt durch	Genehmigt von	Änd.	Ausgabedatum	Dokumentenstatus	Zählteil
	SPIE SAG GmbH H.Othmer / H.Rötz	~~DC Netz BorWin4 GmbH~~ TenneT Offshore GmbH	-	01.03.2013 Erstelldatum -	E	012 Blatt 41

TenneT — Taking power further

Objektname: ~~LH-15-6008 600-kV-DC Leitung BorWin delta - Emden/Ost~~
LH-15-6011 600-kV-DC Leitung DolWin epsilon - Emden/Ost

Klassifikation - Dokumentenart: LD1

Ident-Nr.

Titel: Lage- und Grunderwerbsplan / Bauwerksplan
~~km 20+400 bis 21+270~~ km 06+640 bis 07+520