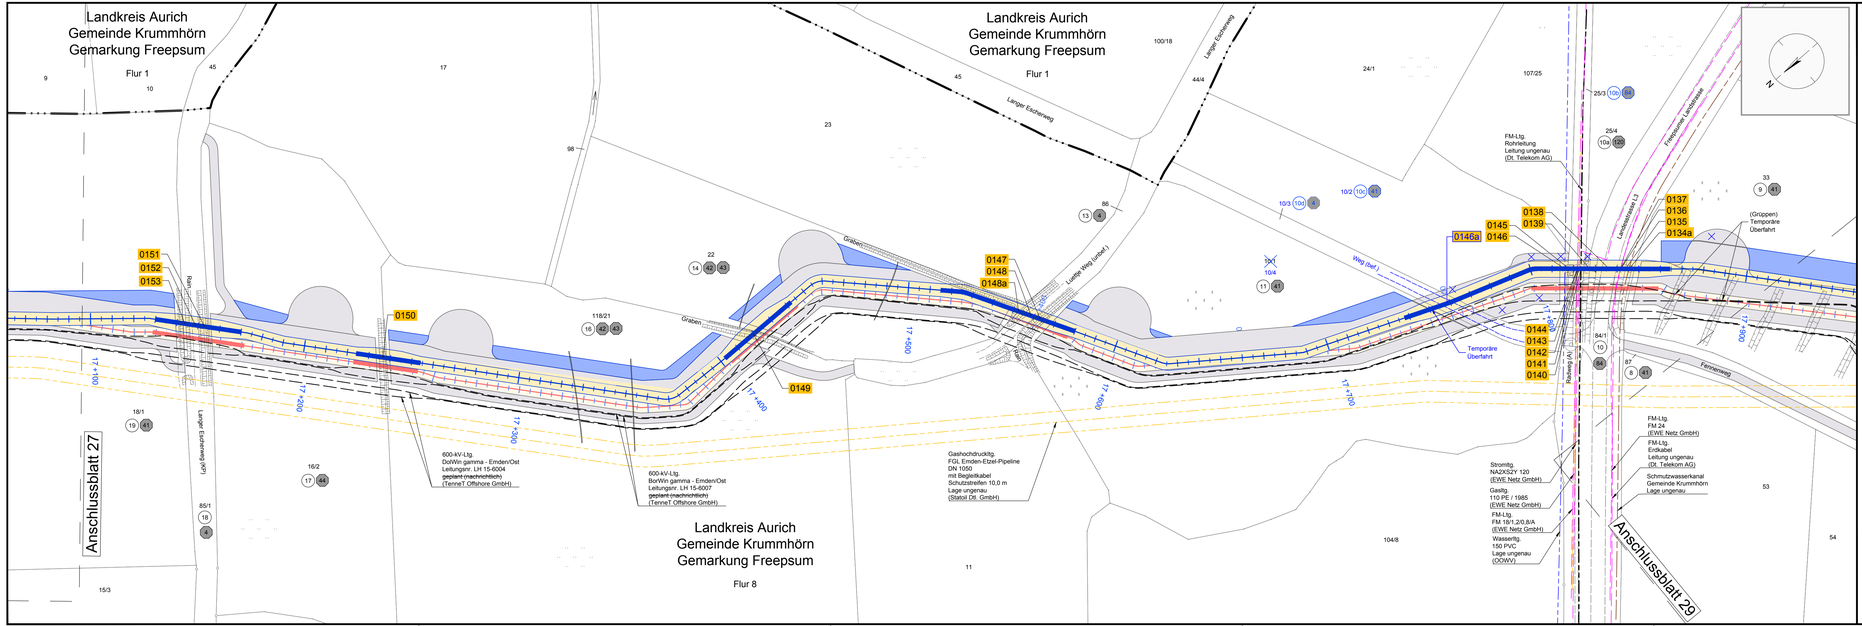

Legende:

Grenzen*)
- Land
- Kreis
- Stadt/Gem.
- Gemarkung
- Flur
- Flurstück
- Flurstücksnummer (35/6)
- Zaun
- Bruchkanten (z.B. Böschungsoberkanten)

Leitungen
- Freileitung
- Kabel
- Rohrleitung
- Gas
- Wasser
- Abwasser
- Kreuzungsnummer (0001)
- Leitungsachse (Trassenachse)
- Schutzrohr / HDD-Verfahren
- Schutzrohr / offene Bauweise
- Schutzrohr / HDD-Verfahren neu
- Schutzrohr / offene Bauweise neu
- Kilometrierung (000+0 … 000+0)
- planfestgestellte BorWin4 Trasse
- Flurstücks-Ordnungsnummer (1) entfällt (1) neu
- Eigentümer-Schlüsselnummer (2) entfällt (2) neu
- temporäre Flächeninanspruchnahme (Arbeitsbereich)
- dauerhafte Flächeninanspruchnahme (Schutzbereich)
- temporäre Flächeninanspruchnahme DW5 (Arbeitsbereich)
- dauerhafte Flächeninanspruchnahme DW5 (Schutzbereich)

*) Quelle: Auszug aus den Geobasisdaten der Niedersächsischen Vermessungs- und Katasterverwaltung, © 2011 Landesamt für Geoinformation und Landentwicklung Niedersachsen (LGLN)

Deckblatt

Anlage 4.2

DolWin5
600-kV-DC Leitung
DolWin epsilon - Emden/Ost
Lage- und Grunderwerbsplan/ Bauwerksplan

Maßstab: 1:1000

1. Planänderung

Hochspannungskabel: 2 DC-Kabel Typ XLPE
Steuerkabel: LWL-Kabel
Lage und Tiefe von kreuzenden Leitungen dienen nur zur Übersicht.

Planfeststellungsunterlage					Aufgestellt Bayreuth, den 08.03.2013 W.Netz BorWin4 GmbH TenneT Offshore GmbH	
SPIE					Ersteller-Zeichnungs-Nr.	~~LH-15-6008_4.2.014~~ LH-15-6011_4.2.028
Freepsum	Krummhörn	Aurich	1	17.04.18	Rotz	Trassenlage, BE-Flächen
Gemarkung	Gemeinde	Landkreis	Ind.	Datum	Name	Änderung

Zugehörigkeit			Verweis	Maßstab	Format
-			-	1:1000	841x297
Technische Referenz	Erstellt durch	Genehmigt von	Änd.	Ausgabedatum / Einstelldatum	Dokumentenstatus	Zähltiefel	Blatt
-	SPIE SAG GmbH H.Ohlmer / H.Rotz	DC Netz BorWin4 GmbH TenneT Offshore GmbH	-	01.03.2013	E	028	41
Objektname	~~LH-15-6008 600-kV-DC Leitung BorWin delta – Emden/Ost~~ LH-15-6011 600-kV-DC Leitung DolWin epsilon - Emden/Ost						
Klassifikation - Dokumentenart	LD1						
Ident-Nr.	Titel Lage- und Grunderwerbsplan / Bauwerksplan km 10+050 bis 10+800 – km 17+070 bis 17+940						